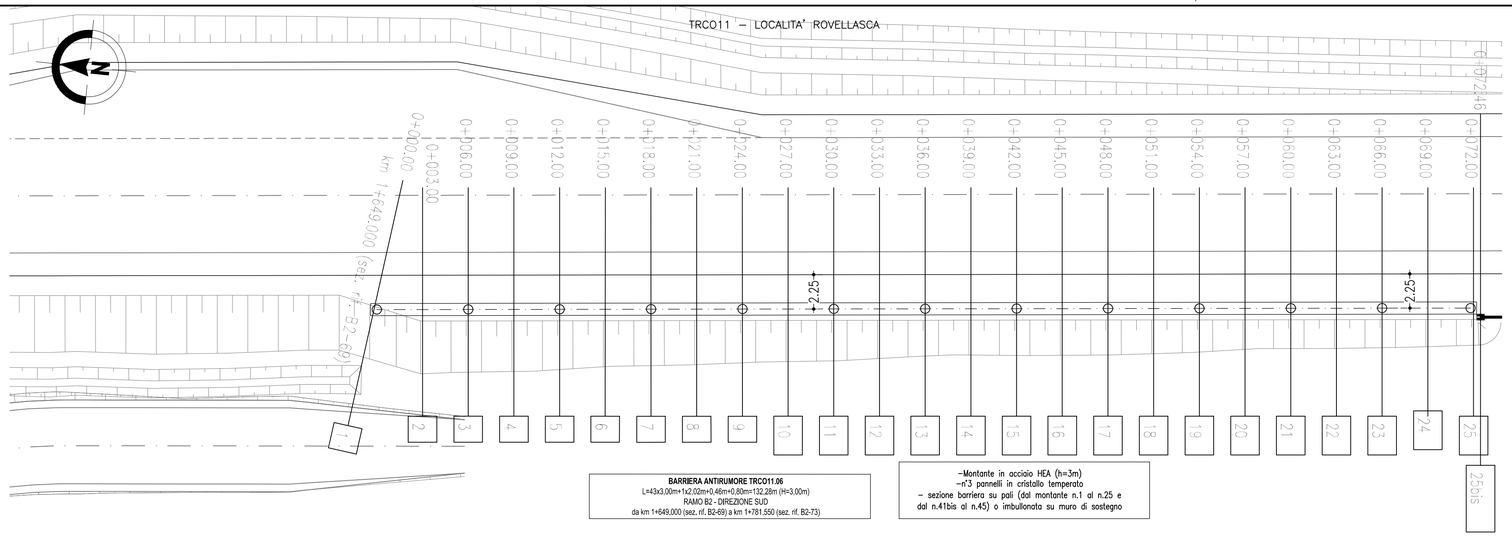

PLANIMETRIA 1/200

SEZIONE TIPO

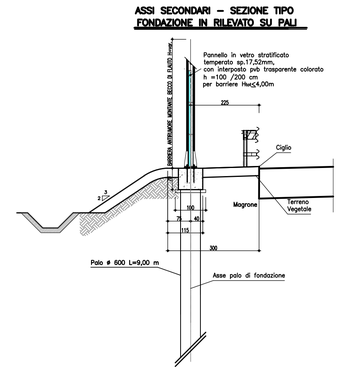

QUADRO DI RIFERIMENTO – TRATTA B1

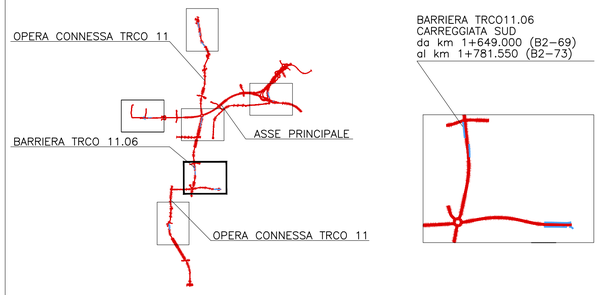

BARRIERA ANTIRUMORE TRCO11.06

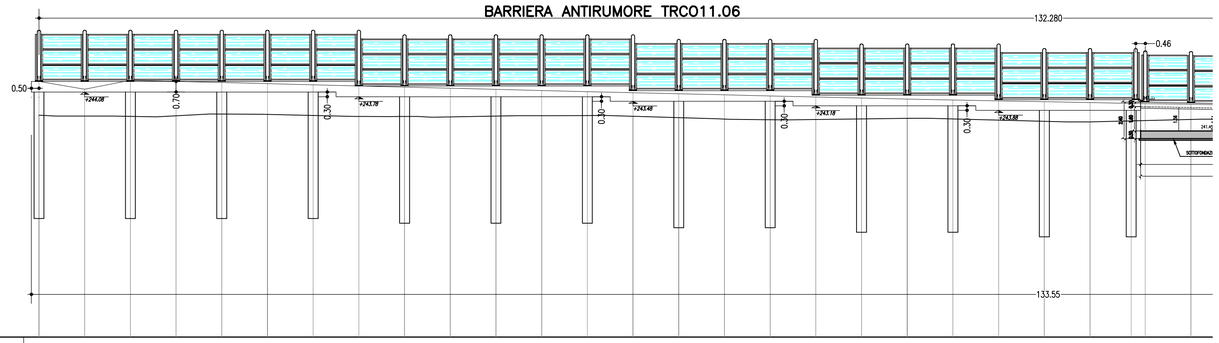

SCALA 1:200

NUMERO SEZIONI	1	2	3	4	5	6	7	8	9	10	11	12	13	14	15	16	17	18	19	20	21	22	23	24	25	25bis	26
QUOTE DTM PROGETTO	244.78	244.27	244.86	244.79	244.71	244.64	244.56	244.49	244.41	244.34	244.26	244.19	244.11	244.04	243.97	243.90	243.83	243.77	243.70	243.63	243.57	243.51	243.45	243.39	243.33	243.32	243.28
QUOTE DTM TERRENO	242.57	242.51	242.49	242.53	242.64	242.62	242.55	242.48	242.48	242.46	242.51	242.53	242.54	242.49	242.41	242.32	242.28	242.29	242.32	242.36	242.33	242.25	242.17	242.13	242.20	242.21	242.27
ETTOMETRICHE	0																										
DISTANZE PARZIALI		3.00	3.00	3.00	3.00	3.00	3.00	3.00	3.00	3.00	3.00	3.00	3.00	3.00	3.00	3.00	3.00	3.00	3.00	3.00	3.00	3.00	3.00	3.00	0.46	3.00	3.
DISTANZE PROGRESSIVE	km 1+643.00 0+000.00	0+003.00	0+006.00	0+009.00	0+012.00	0+015.00	0+018.00	0+021.00	0+024.00	0+027.00	0+030.00	0+033.00	0+036.00	0+039.00	0+042.00	0+045.00	0+048.00	0+051.00	0+054.00	0+057.00	0+060.00	0+063.00	0+066.00	0+069.00	0+072.00	0+072.46		0+075.46

BARRIERA ANTIRUMORE TRCO11.06

BARRIERA ANTIRUMORE TRCO11.06

PROFILO LONGITUDINALE TRCO11.06 1/200

BARRIERA ANTIRUMORE TRCO11.07

Palo	Coordinate	
	X	Y
1	139287.1632	243773.9676
3	139287.7747	243767.9988
5	139288.3863	243762.0300
7	139288.9978	243756.0613
9	139289.6093	243750.0925
11	139290.2208	243744.1238
13	139290.8323	243738.1550
15	139291.4439	243732.1863
17	139292.0554	243726.2175
19	139292.6669	243720.2488
21	139293.2784	243714.2800
23	139293.8900	243708.3112
25	139294.4771	243702.5410

MATRICE DI REVISIONE

REV	DATA	DESCRIZIONE MODIFICA

N.B.: LA TAVOLA SOSTITUISCE QUELLA RELATIVA AL CODICE E DEL PROGETTO ESECUTIVO

CONCESSIONI AUTOSTRADALI LOMBARDE — Autostrada Pedemontana Lombarda

COLLEGAMENTO AUTOSTRADALE
DALMINE - COMO - VARESE - VALICO DEL GAGGIOLO E OPERE AD ESSO CONNESSE
CODICE C.U.P. F11B06000270007

TRATTE B1, B2, C, D, TRVA13+14, GREENWAY

AS BUILT

TRATTA B1

STUDIO ACUSTICO
BARRIERE ACUSTICHE
BARRIERA ACUSTICA TRCO11.06
PLANIMETRIA E PROFILO TAV.1/2

IDENTIFICAZIONE ELABORATO

CODICE PROGETTO: F00107B

WBS								
FASE PROGETTUALE	LOTTO	ZONA	OPERA	TRATTO D'OPERA	AMBITO	TIPO ELABORATO	PROGRESSIVO	REVISIONE
A	1	A0X	GE001	0	AC	PE	017	E

Scala: 1:200

DATA	DESCRIZIONE	REV
Luglio 2017	Emissione	E

CONCEDENTE

CONCESSIONI AUTOSTRADALI LOMBARDE

CONCESSIONARIO

Autostrada Pedemontana Lombarda
Direttore Tecnico: Ing. Stefano Emilio Frigerio
Referente Tecnico: Arch. Giovanni Cannito

APPROVATO

Autostrada Pedemontana Lombarda
Il Direttore dei Lavori: Ing. Francesco Domanico

IMPRESA

RAGGRUPPAMENTO TEMPORANEO IMPRESE:

Mandataria	Mandante	Mandante	Mandante cooptata
STRABAG A.G.	GLF Grandi Lavori Fincosit S.p.A.	ICM S.p.A.	STRABAG S.p.A.

PROGETTISTA - PROGETTO ESECUTIVO DI DETTAGLIO

RAGGRUPPAMENTO TEMPORANEO PROGETTISTI:

Mandataria	Mandante	Mandante	Mandante
3TI PROGETTI ITALIA	GP Ingegneria srl GESTIONE PROGETTI DI INGEGNERIA	Consorzio Cooperari	Arch. Salvatore Vermiglio

RESPONSABILE DI PROGETTO ED INCARICATO DELL'INTEGRAZIONE FRA LE VARIE PRESTAZIONI:
Ing. Alberto Cecchini

Dott. Ing. ALBERTO CECCHINI — Ordine degli Ingegneri della Provincia di Roma n. 15158

ELABORAZIONE PROGETTUALE

PROGETTISTA:
3TI PROGETTI ITALIA S.p.A

3TI ITALIA S.p.A.
DIRETTORE TECNICO
Ing. Stefano Luca Possati
Ordine degli Ingegneri
Provincia di Roma n. 20809

Redatto: DONATIELLO Verificato: SORGE Approvato: Possati