TRCO11 – LOCALITA' ROVELLASCA

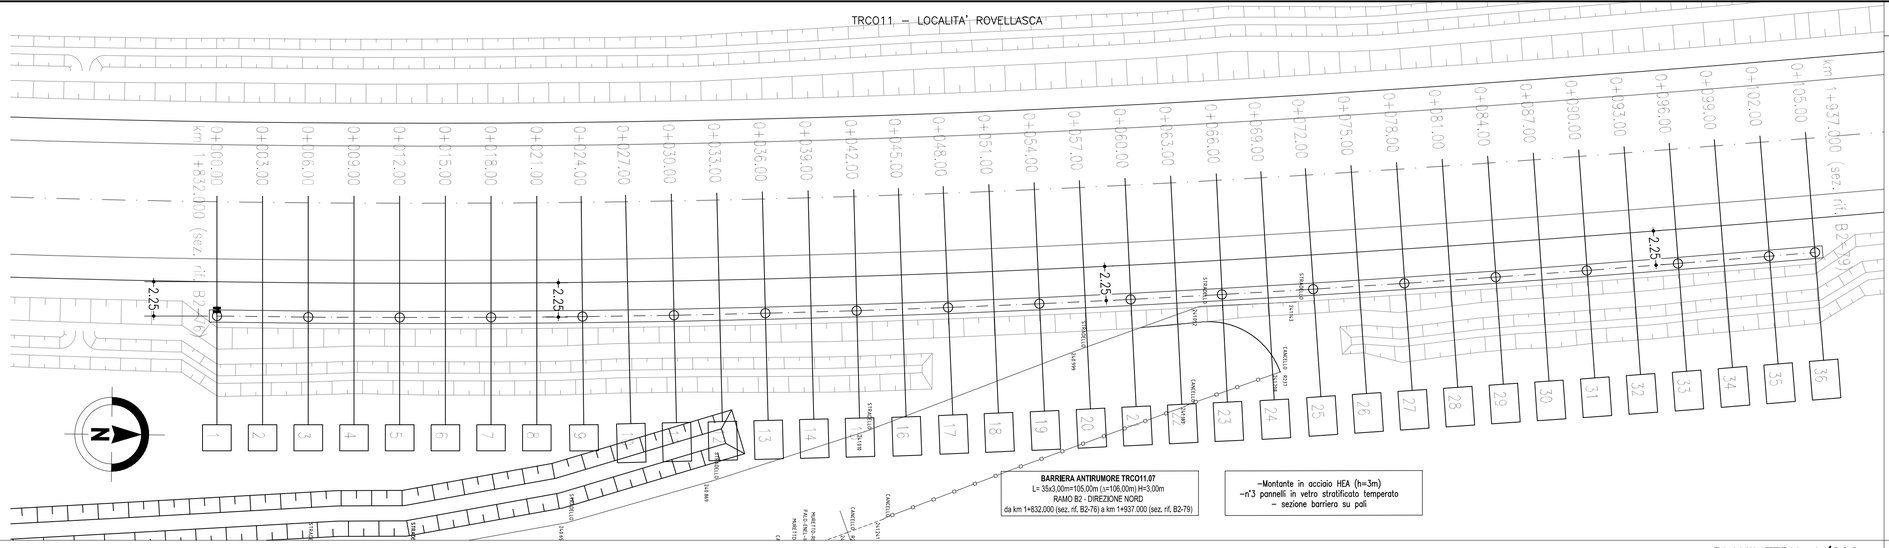

SEZIONE TIPO

ASSI SECONDARI – SEZIONE TIPO
FONDAZIONE IN RILEVATO SU PALI

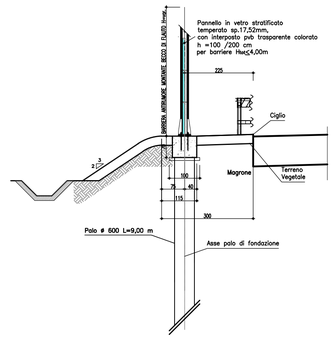

NOTA
Per le informazioni relative alla sezione vedere elaborato tipologico specifico, contenuto nel "capitolo generale" da E_X_A0X_BA000_0_AC_PZ_001_A_02 a E_X_A0X_BA000_0_AC_PZ_009_A_01

PLANIMETRIA 1/200

QUADRO DI RIFERIMENTO – TRATTA B1

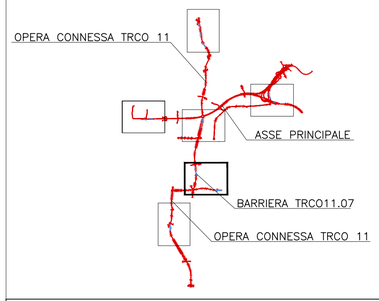

BARRIERA TRCO11.07
CARREGGIATA NORD
dal km 1+832.000 (B2–76)
a km 1+937.000 (B2–79)

BARRIERA ANTIRUMORE TRCO11.07

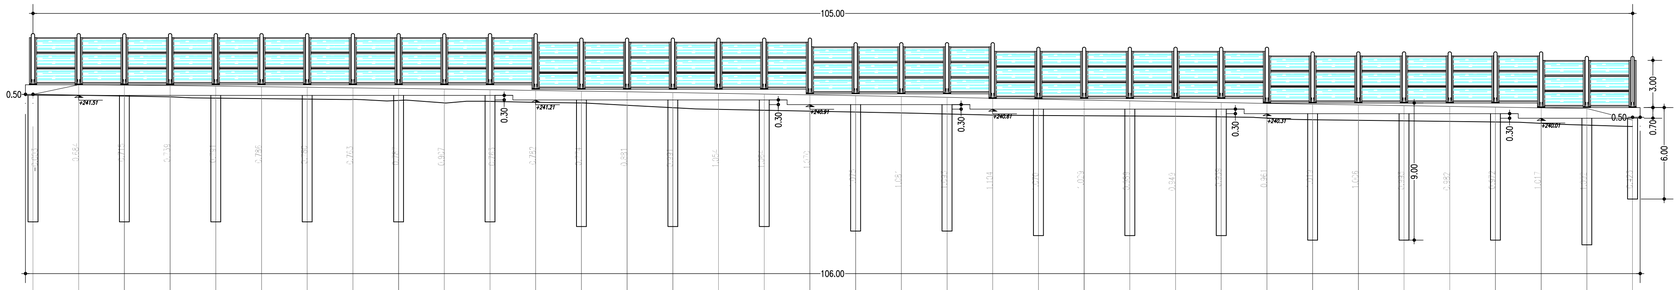

SCALA 1:200

NUMERO SEZIONI	1	2	3	4	5	6	7	8	9	10	11	12	13	14	15	16	17	18	19	20	21	22	23	24	25	26	27	28	29	30	31	32	33	34	35	36
QUOTE DTM PROGETTO	241.57	242.21	242.18	242.15	242.12	242.08	242.04	242.01	241.96	241.92	241.88	241.84	241.79	241.74	241.70	241.65	241.60	241.54	241.49	241.44	241.38	241.32	241.26	241.20	241.15	241.09	241.04	240.98	240.93	240.88	240.83	240.79	240.74	240.69	240.65	239.89
QUOTE DTM TERRENO	241.58	241.52	241.47	241.42	241.33	241.30	241.26	241.24	241.18	241.02	241.12	241.05	241.02	240.86	240.71	240.59	240.53	240.47	240.42	240.36	240.29	240.22	240.19	240.17	240.16	240.14	240.10	240.02	239.91	239.88	239.84	239.80	239.77	239.68	239.56	239.47
ETTOMETRICHE	0																																			
DISTANZE PARZIALI		3.00	3.00	3.00	3.00	3.00	3.00	3.00	3.00	3.00	3.00	3.00	3.00	3.00	3.00	3.00	3.00	3.00	3.00	3.00	3.00	3.00	3.00	3.00	3.00	3.00	3.00	3.00	3.00	3.00	3.00	3.00	3.00	3.00	3.00	
DISTANZE PROGRESSIVE	km1+832.000 0+000.00	0+003.00	0+006.00	0+009.00	0+012.00	0+015.00	0+018.00	0+021.00	0+024.00	0+027.00	0+030.00	0+033.00	0+036.00	0+039.00	0+042.00	0+045.00	0+048.00	0+051.00	0+054.00	0+057.00	0+060.00	0+063.00	0+066.00	0+069.00	0+072.00	0+075.00	0+078.00	0+081.00	0+084.00	0+087.00	0+090.00	0+093.00	0+096.00	0+099.00	0+102.00	0+105.00	km1+937.000

PROFILO LONGITUDINALE TRCO11.07 1/200

MATRICE DI REVISIONE

REV	DATA	DESCRIZIONE MODIFICA

N.B.: LA TAVOLA SOSTITUISCE QUELLA RELATIVA AL CODICE E DEL PROGETTO ESECUTIVO

BARRIERA ANTIRUMORE TRCO11.07

Palo	Coordinate X	Coordinate Y
1	139326.2226	243483.7297
3	139326.2376	243489.7296
5	139326.2092	243495.7295
7	139326.1456	243501.7292
9	139326.0405	243507.7282
11	139325.8948	243513.7265
13	139325.7103	243519.7236
15	139325.4888	243525.7195
17	139325.2246	243531.7137
19	139324.9217	243537.7060
21	139324.5826	243543.6964
23	139324.2076	243549.6847
25	139323.8011	243555.6709
27	139323.3645	243561.6549
29	139322.9000	243567.6369
31	139322.4109	243573.6170
33	139321.8983	243579.5950
35	139321.3656	243585.5713
36	139321.0892	243588.5935

CONCESSIONI AUTOSTRADALI LOMBARDE
Autostrada Pedemontana Lombarda

COLLEGAMENTO AUTOSTRADALE
DALMINE - COMO - VARESE - VALICO DEL GAGGIOLO E OPERE AD ESSO CONNESSE
CODICE C.U.P. F11B06000270007
TRATTE B1, B2, C, D, TRVA13+14, GREENWAY

AS BUILT

TRATTA B1
STUDIO ACUSTICO
BARRIERE ACUSTICHE
BARRIERA ACUSTICA TRCO11.07
PLANIMETRIA E PROFILO TAV. 1/1

IDENTIFICAZIONE ELABORATO
CODICE PROGETTO: F00107B

WBS								
FASE PROGETTUALE	LOTTO	ZONA	OPERA	TRATTO D'OPERA	AMBITO	TIPO ELABORATO	PROGRESSIVO	REVISIONE
A	1	A0X	GE001	0	AC	PE	019	E

Scala: 1:200

DATA	DESCRIZIONE	REV
Luglio 2017	Emissione	E

CONCEDENTE
CONCESSIONI AUTOSTRADALI LOMBARDE

CONCESSIONARIO
Autostrada Pedemontana Lombarda
Direttore Tecnico: Ing. Stefano Emilio Frigerio
Referente Tecnico: Arch. Giovanni Cannito

APPROVATO
Autostrada Pedemontana Lombarda
Il Direttore dei Lavori: Ing. Francesco Domanico

IMPRESA
RAGGRUPPAMENTO TEMPORANEO IMPRESE:

Mandataria	Mandante	Mandante	Mandante cooptata
STRABAG A.G.	GLF Grandi Lavori Fincosit S.p.A.	ICM S.p.A.	STRABAG S.p.A.

PROGETTISTA - PROGETTO ESECUTIVO DI DETTAGLIO
RAGGRUPPAMENTO TEMPORANEO PROGETTISTI:

Mandataria	Mandante	Mandante	Mandante
3TI PROGETTI ITALIA	GPingegneria srl GESTIONE PROGETTI DI INGEGNERIA	CONSORZIO CERMAR	Arch. Salvatore Vermiglio

RESPONSABILE DI PROGETTO ED INCARICATO DELL'INTEGRAZIONE FRA LE VARIE PRESTAZIONI:
Ing. Alberto Cecchini

Dott. Ing. ALBERTO CECCHINI – Ordine degli Ingegneri della Provincia di Roma n. 15158

ELABORAZIONE PROGETTUALE
PROGETTISTA:
3TI PROGETTI ITALIA S.p.A

3TI ITALIA S.p.A.
DIRETTORE TECNICO
Ing. Stefano Luca Possati
Ordine degli Ingegneri
Provincia di Roma n. 20809

Redatto: DONATIELLO Verificato: SORGE Approvato: Possati