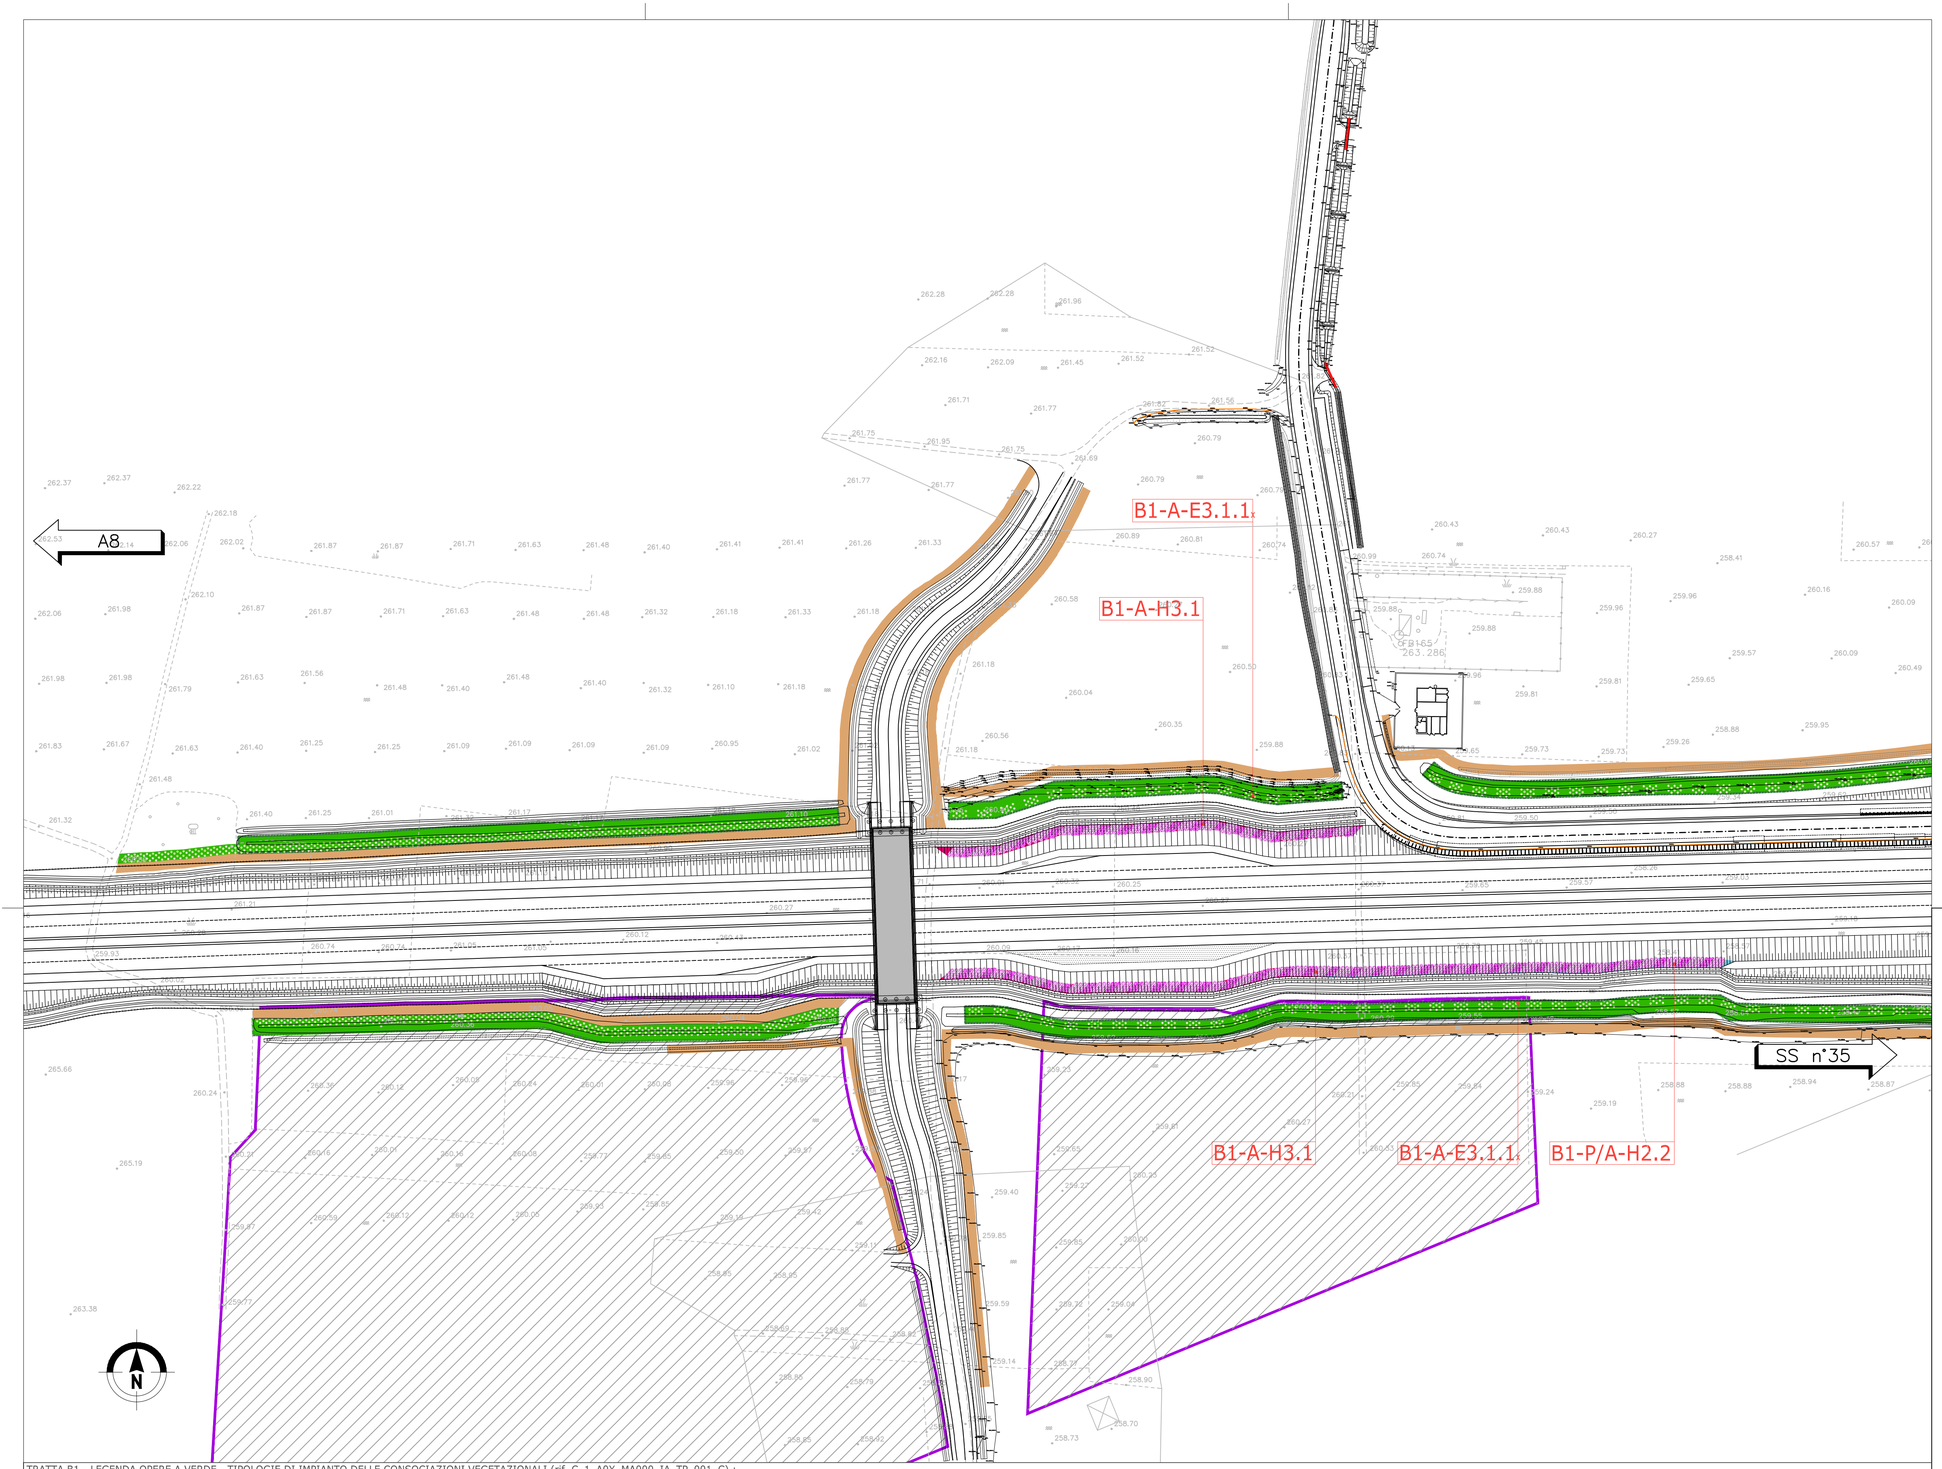

LEGENDA ASSE PRINCIPALE:

Elementi territoriali e urbani significativi

- Corsi d'acqua
- Pista ciclopedonale di compensazione Greenway
- Ricettori sensibili (scuole,ospedali, case di riposo)

Elementi generali di progetto

- Percorso di manutenzione
- Vasca di laminazione
- Opere di deframmentazione faunistica in scatolare o su ecodotto
- Opere di ingegneria naturalistica
- Duna: movimento terra con copertura di 20 cm di terra di coltivo
- Opere di mitigazione acustica
- Arredi per parchi
- Aree di cantiere operativo
- Varchi manutenzione
- Passaggi manutenzione

- Boschi di trasformazione
- Aree di mitigazione da stralciare con Ordine di Servizio 18

WBS	Codice tipologico
MA004 mitigazioni ambientali Asse principale	B1-P/A/N/E2/3/4.1.1 B1-A-F3.1.1 B1-G1.1.1 B1-P/A-H2.1/2.2/3.1 B1-I1.1.1 B1-J1.1.1 B1-P/A/N/D3.1.1 B1-N-O4.1.1 B1-O5.1.1 B1-P2.1 B1-R1.1.1

- Aree di cantiere ripristinate
- Aree di mitigazione da realizzare dopo lo smobilizzo del cantiere base

QUADRO DI UNIONE TRATTA B1

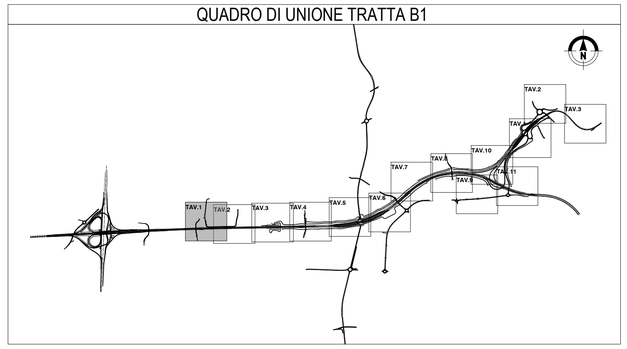

MATRICE DI REVISIONE

REV	DATA	DESCRIZIONE MODIFICA

N.B.: LA TAVOLA SOSTITUISCE QUELLA RELATIVA AL CODICE | E | | | | | | | DEL PROGETTO ESECUTIVO

CONCESSIONI AUTOSTRADALI LOMBARDE — Autostrada Pedemontana Lombarda

COLLEGAMENTO AUTOSTRADALE
DALMINE - COMO - VARESE - VALICO DEL GAGGIOLO E OPERE AD ESSO CONNESSE

CODICE C.U.P. F11B06000270007

TRATTE B1, B2, C, D, TRVA13+14, GREENWAY

AS BUILT

TRATTA B1

INTERVENTI DI INSERIMENTO PAESISTICO - AMBIENTALE E RIPRISTINO AMBIENTALE
PLANIMETRIE DI PROGETTO

ASSE PRINCIPALE - SVINCOLI - VIABILITA' SECONDARIA - PLANIMETRIA DI PROGETTO DELLE OPERE A VERDE TAV.1

IDENTIFICAZIONE ELABORATO

CODICE PROGETTO: F00107B

WBS								
FASE PROGETTUALE	LOTTO	ZONA	OPERA	TRATTO D'OPERA	AMBITO	TIPO ELABORATO	PROGRESSIVO	REVISIONE
A	1	A0X	MA000	0	IA	P1	001	E_02

Scala: 1:1.000

DATA	DESCRIZIONE	REV
Settembre 2017	Revisione Ordine di servizio 18	E_01
Giugno 2018	Emissione	E_02

IMPRESA

RAGGRUPPAMENTO TEMPORANEO IMPRESE:

Mandataria	Mandante	Mandante	Mandante cooptata
STRABAG A.G.	GLF Grandi Lavori Fincosit S.p.A.	ICM S.p.A.	STRABAG S.p.A.

PROGETTISTA - PROGETTO ESECUTIVO DI DETTAGLIO

RAGGRUPPAMENTO TEMPORANEO PROGETTISTI:

Mandataria	Mandante	Mandante	Mandante
3TI PROGETTI ITALIA INGEGNERIA INTEGRATA S.p.A.	GP Ingegneria srl GESTIONE PROGETTI DI INGEGNERIA	Consorzio Stabile Ingegnerie Riunite	Arch. Salvatore Vernuccio

RESPONSABILE DI PROGETTO ED INCARICATO DELL'INTEGRAZIONE FRA LE VARIE PRESTAZIONI:
Ing. Alberto Cecchini

Dott. Ing. Alberto Cecchini — Ordine degli Ingegneri della Provincia di Roma n. 15158

CONCEDENTE

CONCESSIONI AUTOSTRADALI LOMBARDE

CONCESSIONARIO

Autostrada Pedemontana Lombarda — Direttore Tecnico: Ing. Giuseppe Sambo; Referente Tecnico: Arch. Barbara Vizzini

APPROVATO

Autostrada Pedemontana Lombarda — Il Direttore dei Lavori: Ing. Francesco Domanico

ELABORAZIONE PROGETTUALE

PROGETTISTA:
3TI PROGETTI ITALIA S.p.A

3TI ITALIA S.p.A.
DIRETTORE TECNICO
Ing. Stefano Luca Possati
Ordine degli Ingegneri
Provincia di Roma n. 20809

Redatto: DE CEGLIE — Verificato: SORGE — Approvato: Possati

TRATTA B1 - LEGENDA OPERE A VERDE - TIPOLOGIE DI IMPIANTO DELLE CONSOCIAZIONI VEGETAZIONALI (rif. C_1_A0X_MA000_IA_TP_001_C) :

Filari arborei singoli/doppi - Alberi misti - Consociazione vegetale: Querco-carpineto
B1-A-D3.1.1 / B1-A-D3.1.1* - Alb I grandezza: *Tilia cordata* (10%), *Fraxinus excelsior* (10%), *Ulmus minor* (10%); Alb II grandezza: *Carpinus betulus* (20%)*, *Acer pseudoplatanus* (20%)*; Alb III grandezza: *Malus sylvestris* (10%)*, *Acer campestre* (20%)*

Fascia arbustiva - Arbusti h<m 3 - Consociazione vegetale: Querco-carpineto
B1-P-E2.1.1 / B1-P-E2.1.1* - *Prunus spinosa* (40%), *Rosa canina* (20%)*, *Ligustrum vulgare* (40%)
B1-A-E3.1.1 / B1-A-E3.1.1* - *Prunus spinosa* (60%), *Rosa canina* (40%)*
B1-N-E4.1.1 / B1-N-E4.1.1* - Ambito di ripa: *Salix eleagnos* (80%), *Tamarix germanica* (20%)
B1-N-E4.1.2 / B1-N-E4.1.2* - Ambito boscato: *Prunus spinosa* (50%), *Rosa canina* (20%)*, *Cornus sanguinea* (30%)

Fascia arbustiva - Arbusti h>m 3 - Consociazione vegetale: Querco-carpineto
B1-P-F2.1.1 / B1-P-F2.1.1* - *Crataegus monogyna* (100%)
B1-A-F3.1.1 / B1-A-F3.1.1* - *Crataegus monogyna* (100%)
B1-N-F4.1.1 / B1-N-F4.1.1* - Ambito di ripa: *Salix cinerea* (30%), *Frangula alnus* (50%), *Crataegus monogyna* (20%)

Macchia arboreo-arbustiva di interesse faunistico - Alberi III Grandezza e Arbusti misti - Consociazione vegetale: Querco-carpineto
B1-G1.1.1 - Alberi III grandezza (70% del totale): *Acer campestre* (40%), *Malus sylvestris* (60%); Arbusti<m 3 (15% del totale): *Rosa canina* (20%), *Cornus sanguinea* (40%), *Prunus spinosa* (40%); Arbusti>m 3 (15% del totale): *Crataegus monogyna* (100%)

Fascia arbustiva di mitigazione
B1-P-H2.1 - Arbusti ornamentali: *Ligustrum vulgare* (30%), *Cotinus coggigrya* (30%), *Spiraea x vanhouttei* (40%)
B1-P/A-H2.2 - *Berberis vulgaris* (30%), *Eleagnus x ebbingei* (30%), *Cornus mas* (40%)
B1-A-H3.1 - *Euonymus europaeus* (30%), *Rosa canina* (30%), *Cornus sanguinea* (40%)

Formazione bosco e fasce boscate - Consociazione vegetale: Querco-carpineto
B1-I1.1.1 / B1-I1.1.1* / B1-I1.1.1** - Alberi I grandezza (40% del totale): *Quercus robur, Fraxinus excelsior, Tilia cordata, Platanus x hybrida*, *Populus alba*, *Ulmus minor*; Alberi II grandezza 20%: *Prunus avium*, *Carpinus betulus*, *Acer pseudoplatanus*; Alberi III grandezza (10% del totale): *Malus sylvestris*, *Acer campestre*; Arbusti<m 3m (10% del totale): *Rosa canina*, *Ligustrum vulgare, Cornus sanguinea; Arbusti>m 3 (20% del totale): Corylus avellana*, *Crataegus monogyna*

Prato arbustato - arbusti misti
B2-J1.1.1 - Arbusti <3m (60%): *Ligustrum vulgare* (50%) , *Cornus sanguinea* (50%); Arbusti >3m (40%): *Crataegus monogyna* (50%), *Corylus avellana* (50%)*

Fascia arboreo-arbustiva - Alberi di II Grandezza e Arbusti misti - Consociazione vegetale: Querco-carpineto
B1-P-M2.1.1 / B1-P-M2.1.1* - Alb II grandezza (70% del totale):*Carpinus betulus* (40%)*, *Prunus avium* (60%)*;Arb<m 3 (15% del totale):*Ligustrum vulgare* (80%), *Rosa canina* (20%)*;Arb>m 3(15% del totale):*Crataegus monogyna* (60%), *Corylus avellana* (40%)*
B1-A-M3.1.1 / B1-A-M3.1.1* - Alb II grandezza(70% del totale): *Carpinus betulus* (50%)*,*Acer pseudoplatanus* (50%)*;Arb<m3 (15% del totale):*Prunus spinosa* (60%),*Rosa canina* (40%)*; Arb>m3 (15% del totale): *Crataegus monogyna* (60%),*Corylus avellana*(40%)*
B1-N-M4.1.1 / B1-N-M4.1.1* - Alb II grandezza (70% del totale): *Carpinus betulus* (60%)*, *Prunus avium* (40%)*; Arb<m 3 (10% del totale):*Cornus sanguinea* (80%), *Rosa canina* (20%)*;Arb>m 3 (20% del totale):*Crataegus monogyna* (50%), *Corylus avellana*(50%)*

Fascia arboreo-arbustiva - Alberi di III Grandezza e Arbusti misti - Consociazione vegetale: Querco-carpineto
B1-P-N2.1.1 / B1-P-N2.1.1* - Alberi III grandezza (70% del totale): *Acer campestre* (60%)*, *Malus sylvestris* (40%)*; Arbusti<m 3 (10% del totale): *Ligustrum vulgare* (70%), *Rosa canina* (30%)*; Arbusti>m 3 (20% del totale): *Crataegus monogyna* (100%)
B1-A-N3.1.1 / B1-A-N3.1.1* - Alb III grandezza (70% del totale):*Acer campestre* (50%)*, *Fraxinus ornus* (50%)*;Arb<m 3 (10% del totale):*Prunus spinosa* (60%)*, *Rosa canina* (40%)*; Arb>m 3 (20% del totale):*Crataegus monogyna* (60%), *Corylus avellana* (40%)*
B1-N-N4.1.1 / B1-N-N4.1.1* - Alb III grandezza(70% del tot):*Acer campestre* (60%)*,*Malus sylvestris* (40%)*;Arb<m3 (15% del tot):*Cornus sanguinea* (40%),*Prunus spinosa* (60%)*;Arb>m3 (15% del tot):*Crataegus monogyna* (60%),*Corylus avellana* (40%)*

Prato arborato - Alberi misti - Consociazione vegetale: Querco-carpineto
B1-P-O2.1.1 - Alberi I Grandezza: *Tilia cordata* (20%), *Fraxinus excelsior* (20%), *Quercus robur* (20%); Alberi II Grandezza: *Celtis australis* (10%), *Prunus avium* (10%)*; Alberi III Grandezza: *Malus sylvestris* (10%)*, *Acer campestre* (10%)*
B1-P-O2.1.2 - Area interclusa snodo stradale - Alberi I Grandezza: *Tilia cordata* (10%), *Fraxinus excelsior* (20%), *Quercus robur* (30%); Alberi II Grandezza: *Celtis australis* (10%); Alberi III Grandezza: Fraxinus ornus (10%), *Acer campestre* (20%)*
B1-A-O3.1.1 - Alberi I Grandezza: *Tilia cordata* (10%), *Fraxinus excelsior* (20%), *Quercus robur* (20%); Alberi II Grandezza: *Prunus avium* (10%), *Carpinus betulus* (10%)*; Alberi III Grandezza: *Malus sylvestris* (10%)*, *Acer campestre* (20%)*
B1-A-O3.1.2 - Area interclusa snodo stradale - Alberi I Grandezza: *Tilia cordata* (10%), *Fraxinus excelsior* (10%), *Quercus robur* (30%); Alberi II Grandezza: *Celtis australis* (20%); Alberi III Grandezza: *Fraxinus ornus* (10%), *Acer campestre* (20%)*
B1-N-O4.1.1 - Alberi I Grandezza: *Fraxinus excelsior* (10%), *Quercus robur* (20%), *Ulmus minor* (10%), *Populus alba* (10%); Alberi II Grandezza: *Prunus avium* (10%)*, *Carpinus betulus* (10%)*, *Celtis australis* (10%); Alberi III Grandezza: *Malus sylvestris* (10%)*, *Acer campestre* (10%)*
B2-O5.1.1 - Alberi I grandezza: *Tilia cordata* (20%), *Fraxinus excelsior* (20%), *Quercus robur* (10%); Alberi II grandezza: *Celtis australis* (10%), *Prunus avium* (10%)*; Alberi III grandezza: *Malus sylvestris* (20%)**, *Acer campestre* (10%)**

Prato stabile
B1-P2.1 - Prato stabile per terreni acidi

Specie rampicanti
B1-S1.1.1 - Specie rampicanti

Specie tappezzanti
B1-U1 - Specie tappezzanti
B1-U2 - Specie tappezzanti
B1-U3 - Specie tappezzanti

Specie erbacee igrofile
B1-R1.1.1 - Specie erbacee igrofile graminacee

Rotatorie
B1-T1 - *Spiraea x vanhouttei* (10%), *Juniperus horizontalis (40%), Inerti (50%)*
B1-T2 - *Forsythia x intermedia (20%), Potentilla fruticosa "Goldfinger" (40%), Inerti (40%)*
B1-T3 - *Forsythia x intermedia (25%), Hypericum calycinum (30%), Inerti (45%)*
B1-T4 - *Cornus alba "Elegantissima" (25%), Barberis thunbergii (35%), Inerti (40%)*
B1-T5 - *Cornus alba "Elegantissima" (20%), Juniperus horizontalis (35%), Inerti (45%)*
B1-T6 - *Viburnum opulus (25%), Rosa "Diamant" (35%), Inerti (40%)*
B1-T7 - *Cornus stolonifera "Flaviramea" (30%), Rosa "Sunny Rose" (40%), Inerti (30%)*
B1-T8 - *Laburnum anagyroides (20%), Hypericum calycinum (50%), Inerti (30%)*

U: Ambito Urbano; P: Ambito Periurbano; A: Ambito Agricolo; N: Ambito Naturalistico; * specie di cui è prevista l'eventuale sostituzione causa Anoplophora chinensis - rif. documento Sesti di Impianto * adeguamento per variante parziale