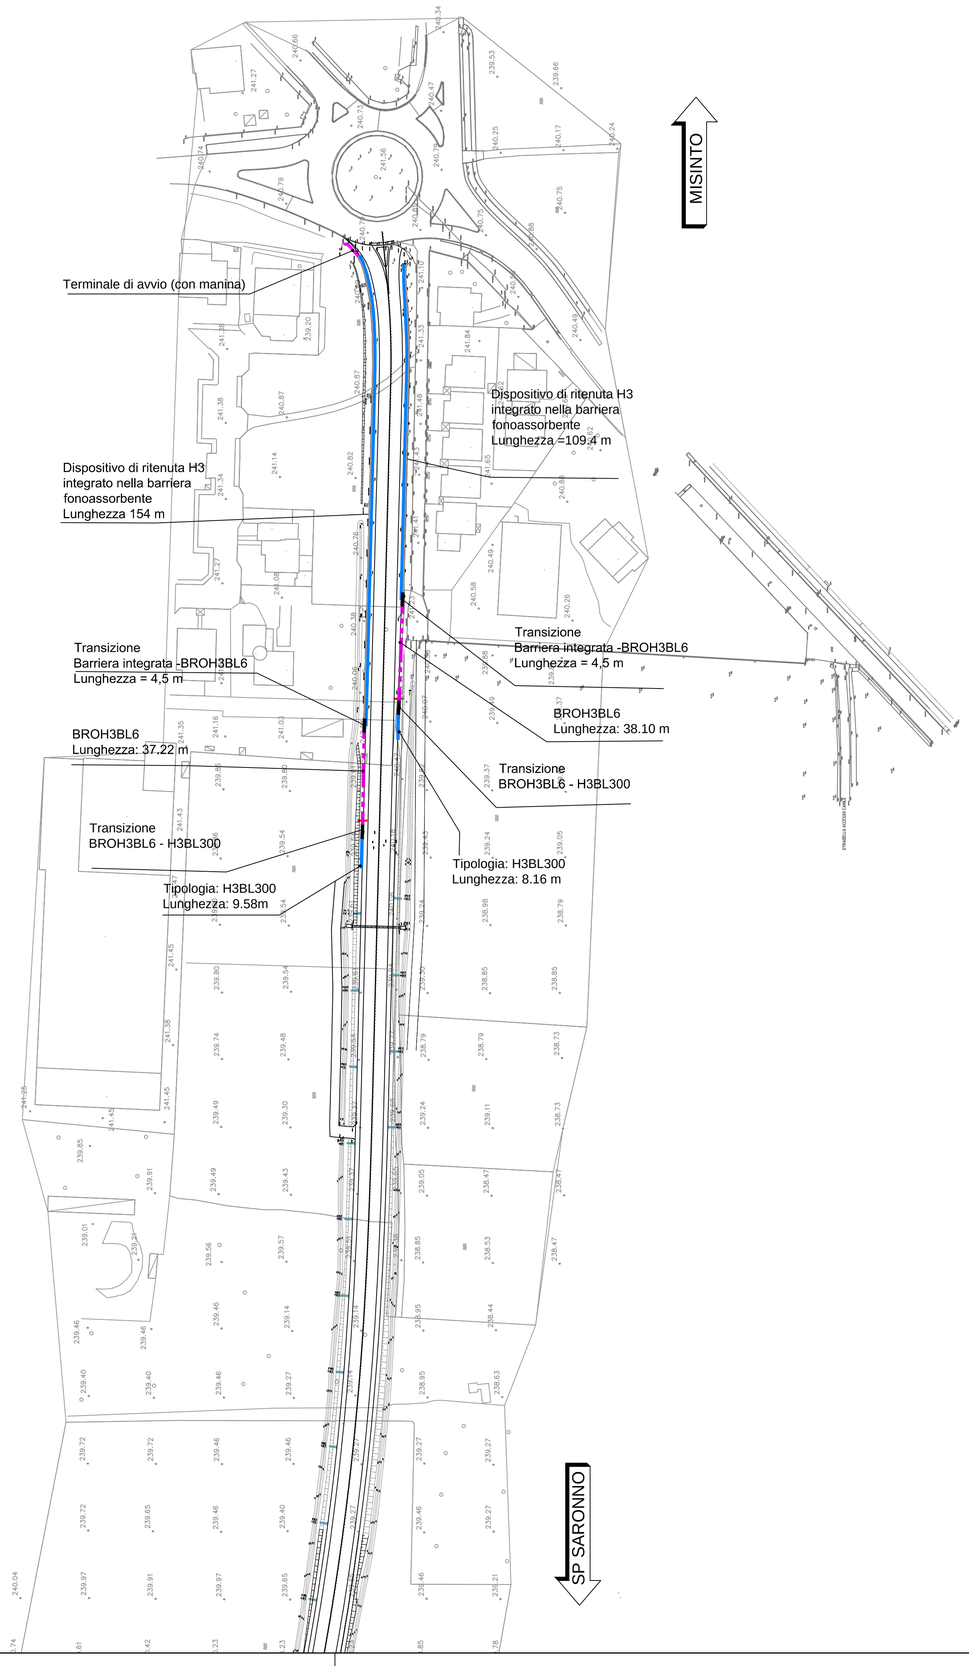


## BARRIERE DI PROGETTO

LEGENDA

- BARRIERA NJ CLS CLASSE "H4" DA BORDO PONTE CON PROFILO METALLICO
- BARRIERA NJ CLS CLASSE "H4" SIMMETRICA PER SPARTITRAFFICO
- BARRIERA NJ METALLICA CLASSE "H4" DA BORDO PONTE
- H4BP — BARRIERA METALLICA CLASSE "H4" DA BORDO PONTE
- H3BP — BARRIERA METALLICA CLASSE "H3" DA BORDO PONTE
- H3BL — BARRIERA METALLICA CLASSE "H3" DA BORDO LATERALE
- H2BL — BARRIERA METALLICA CLASSE "H2" DA BORDO LATERALE
- H2BP — BARRIERA METALLICA CLASSE "H2" DA BORDO PONTE
- REDIR — PROFILO REDIRETTIVO
- BARRIERA AMOVIBILE PER VARCHI
- TRANSIZIONE
- ATTENUATORE D'URTO CLASSE 100 REDIRETTIVO
- ATTENUATORE D'URTO CLASSE 80 REDIRETTIVO
- TERMINALI DI AVVIO E FINE INSTALLAZIONE
- BARRIERA DA POSTICIPARE TRATTA B2

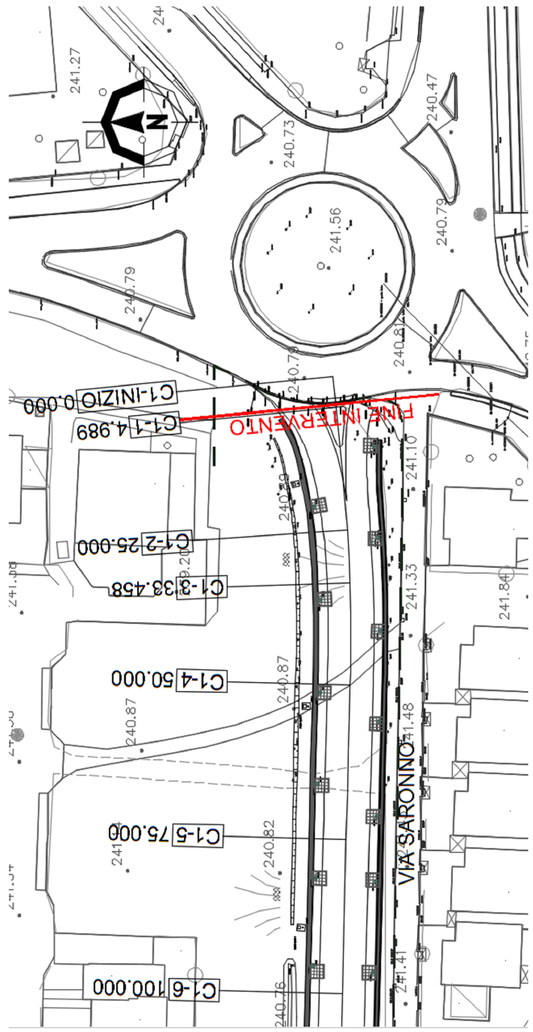


## QUADRO DI UNIONE TRATTA TRCO-11

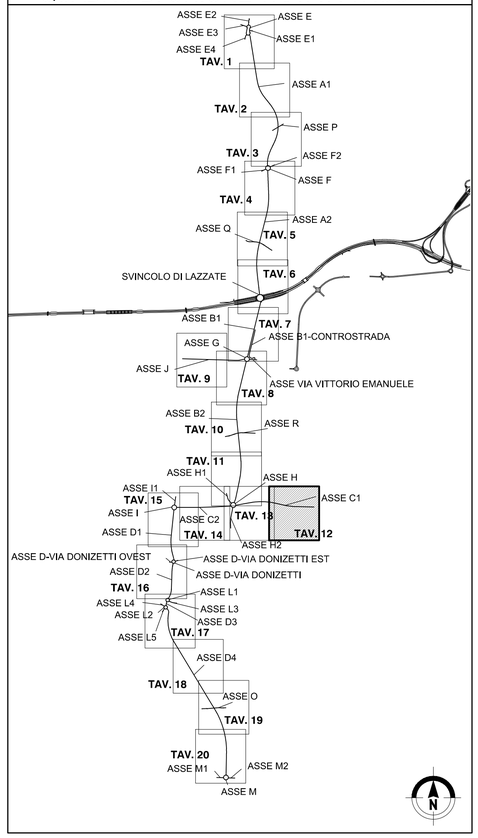


## MATRICE DI REVISIONE

| REV | DATA | DESCRIZIONE MODIFICA |
|---|---|---|
| | | |
| | | |
| | | |
| | | |
| | | |

N.B.: LA TAVOLA SOSTITUISCE QUELLA RELATIVA AL CODICE E DEL PROGETTO ESECUTIVO

CONCESSIONI AUTOSTRADALI LOMBARDE — Autostrada Pedemontana Lombarda

COLLEGAMENTO AUTOSTRADALE
DALMINE - COMO - VARESE - VALICO DEL GAGGIOLO E OPERE AD ESSO CONNESSE

CODICE C.U.P. F11B06000270007

**TRATTE B1, B2, C, D, TRVA13+14, GREENWAY**

# AS BUILT

## TRATTA B1

SICUREZZA STRADALE
BARRIERE DI SICUREZZA
PLANIMETRIA OPERA CONNESSA TRCO11
TAVOLA 12

**IDENTIFICAZIONE ELABORATO**

CODICE PROGETTO: F00107B

WBS

| FASE PROGETTUALE | LOTTO | ZONA | OPERA | TRATTO D'OPERA | AMBITO | TIPO ELABORATO | PROGRESSIVO | REVISIONE |
|---|---|---|---|---|---|---|---|---|
| A | 1 | H02 | BS000 | 0 | BS | P1 | 012 | E_01 |

Scala: 1:1000

| DATA | DESCRIZIONE | REV |
|---|---|---|
| Agosto 2017 | Emissione Ordine di servizio 18 | E |
| Novembre 2017 | Revisione | E_01 |

**CONCEDENTE**

CONCESSIONI AUTOSTRADALI LOMBARDE

**CONCESSIONARIO**

Autostrada Pedemontana Lombarda
Direttore Tecnico: Ing. Giuseppe Sambo
Referente Tecnico: Ing. Sabrina Lattuada

**APPROVATO**

Autostrada Pedemontana Lombarda
Il Direttore dei Lavori: Ing. Francesco Domanico

**IMPRESA**

*RAGGRUPPAMENTO TEMPORANEO IMPRESE:*

| Mandataria | Mandante | Mandante | Mandante cooptata |
|---|---|---|---|
| STRABAG A.G. | GLF Grandi Lavori Fincosit S.p.A. | ICM S.p.A. | STRABAG S.p.A. |

**PROGETTISTA - PROGETTO ESECUTIVO DI DETTAGLIO**

*RAGGRUPPAMENTO TEMPORANEO PROGETTISTI:*

| Mandataria | Mandante | Mandante | Mandante |
|---|---|---|---|
| 3TI PROGETTI ITALIA — INGEGNERIA INTEGRATA S.p.A. | GP Ingegneria srl — GESTIONE PROGETTI DI INGEGNERIA | COLLEGNO | Arch. Salvatore Vermiglio |

*RESPONSABILE DI PROGETTO ED INCARICATO DELL'INTEGRAZIONE FRA LE VARIE PRESTAZIONI:*
Ing. Alberto Cecchini

Dott. Ing. ALBERTO CECCHINI — Ordine degli Ingegneri della Provincia di Roma — Sez. A — 15158

**ELABORAZIONE PROGETTUALE**

*PROGETTISTA:*
3TI PROGETTI ITALIA S.p.A

**3TI ITALIA S.p.A.**
DIRETTORE TECNICO
*Ing. Stefano Luca Possati*
Ordine degli Ingegneri
Provincia di Roma n. 20809

Redatto: DE CEGLIE — Verificato: SORGE — Approvato: Possati