PROVINCIA : Varese
COMUNE : Saronno

Tipologia: H2BL300
Lunghezza: 773 m

Tipologia: H2BL300
Lunghezza: 755 m

SP SARONNO

COMO

## BARRIERE DI PROGETTO E SIMBOLI

LEGENDA

- H1BL300 — BARRIERA METALLICA CLASSE "H1BL300" DA BORDO LATERALE
- H2BL300 — BARRIERA METALLICA CLASSE "H2BL300" DA BORDO LATERALE
- H2BP400 — BARRIERA METALLICA CLASSE "H2BP400" DA BORDO PONTE
- H2BL400 — BARRIERA METALLICA CLASSE "H2BL400" DA BORDO LATERALE
- H3BL400 — BARRIERA METALLICA CLASSE "H3BL400" DA BORDO LATERALE
- H3BP300 — BARRIERA METALLICA CLASSE "H3BP300" DA BORDO PONTE
- BARRIERA METALLICA CLASSE "BROH3BL6"
- REDIR — PROFILO REDIRETTIVO
- TRANSIZIONE
- RETE RMP ANTILANCIO
- TERMINALE DI INIZIO IMPIANTO
- TERMINALE DI FINE IMPIANTO

## QUADRO DI UNIONE TRATTA TRCO-11

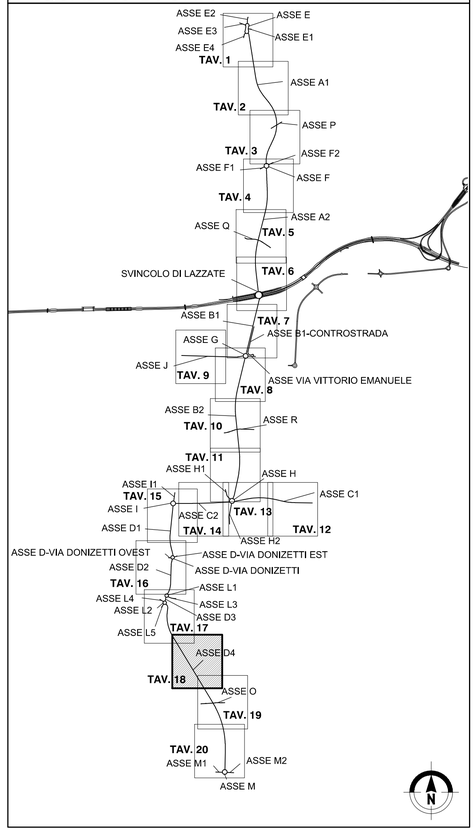


## MATRICE DI REVISIONE

| REV | DATA | DESCRIZIONE MODIFICA |
|---|---|---|
| | | |
| | | |
| | | |
| | | |
| | | |
| | | |

N.B.: LA TAVOLA SOSTITUISCE QUELLA RELATIVA AL CODICE E DEL PROGETTO ESECUTIVO

CONCESSIONI AUTOSTRADALI LOMBARDE — Autostrade Pedemontana Lombarde

COLLEGAMENTO AUTOSTRADALE
DALMINE - COMO - VARESE - VALICO DEL GAGGIOLO E OPERE AD ESSO CONNESSE
CODICE C.U.P. F11B06000270007

**TRATTE B1, B2, C, D, TRVA13+14, GREENWAY**

# AS BUILT

## TRATTA B1

SICUREZZA STRADALE
BARRIERE DI SICUREZZA
PLANIMETRIA OPERA CONNESSA TRCO11
TAVOLA 18

**IDENTIFICAZIONE ELABORATO**

CODICE PROGETTO: F001078

| WBS | | | | | | | | |
|---|---|---|---|---|---|---|---|---|
| FASE PROGETTUALE | LOTTO | ZONA | OPERA | TRATTO D'OPERA | AMBITO | TIPO ELABORATO | PROGRESSIVO | REVISIONE |
| A | 1 | H02 | BS000 | 0 | BS | P1 | 018 | E |

Scala: 1:1000

| DATA | DESCRIZIONE | REV |
|---|---|---|
| Luglio 2017 | Emissione | E |

**CONCEDENTE**

CONCESSIONI AUTOSTRADALI LOMBARDE

**CONCESSIONARIO**

Autostrade Pedemontane Lombarde — Direttore Tecnico: Ing. Stefano Emilio Frigerio; Referente Tecnico: Ing. Sabrina Lattuada

**APPROVATO**

Autostrade Pedemontane Lombarde — Il Direttore dei Lavori: Ing. Francesco Domanico

**IMPRESA**

*RAGGRUPPAMENTO TEMPORANEO IMPRESE:*

| Mandataria | Mandante | Mandante | Mandante cooptata |
|---|---|---|---|
| STRABAG A.G. | GLF Grandi Lavori Fincosit S.p.A. | ICM S.p.A. | STRABAG S.p.A. |

**PROGETTISTA - PROGETTO ESECUTIVO DI DETTAGLIO**

*RAGGRUPPAMENTO TEMPORANEO PROGETTISTI:*

| Mandataria | Mandante | Mandante | Mandante |
|---|---|---|---|
| 3TI PROGETTI ITALIA | GP Ingegneria srl | | Arch. Salvatore Vermiglio |

*RESPONSABILE DI PROGETTO ED INCARICATO DELL'INTEGRAZIONE FRA LE VARIE PRESTAZIONI:*
Ing. Alberto Cecchini

**ELABORAZIONE PROGETTUALE**

*PROGETTISTA:*
3TI PROGETTI ITALIA S.p.A

**3TI ITALIA S.p.A.**
DIRETTORE TECNICO
*Ing. Stefano Luca Possati*
Ordine degli Ingegneri
Provincia di Roma n. 20809

Redatto: Donatiello — Verificato: Borge — Approvato: Possati