



A9

QUADRO DI UNIONE TRATTA B1

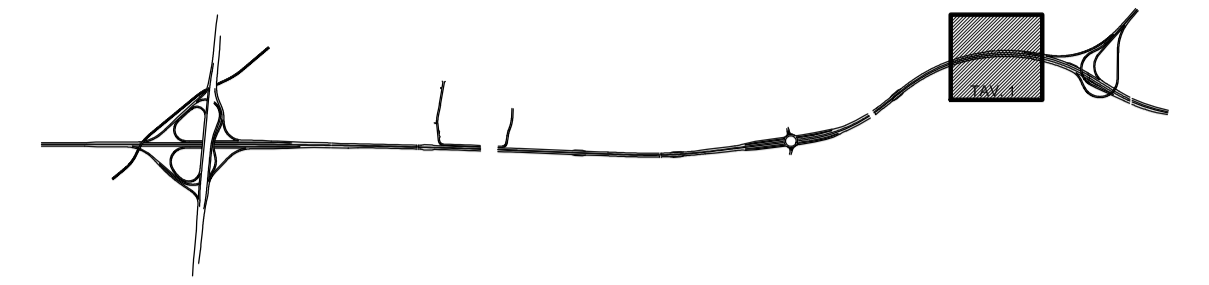

PROVINCIA : Como
COMUNE : Cernusate

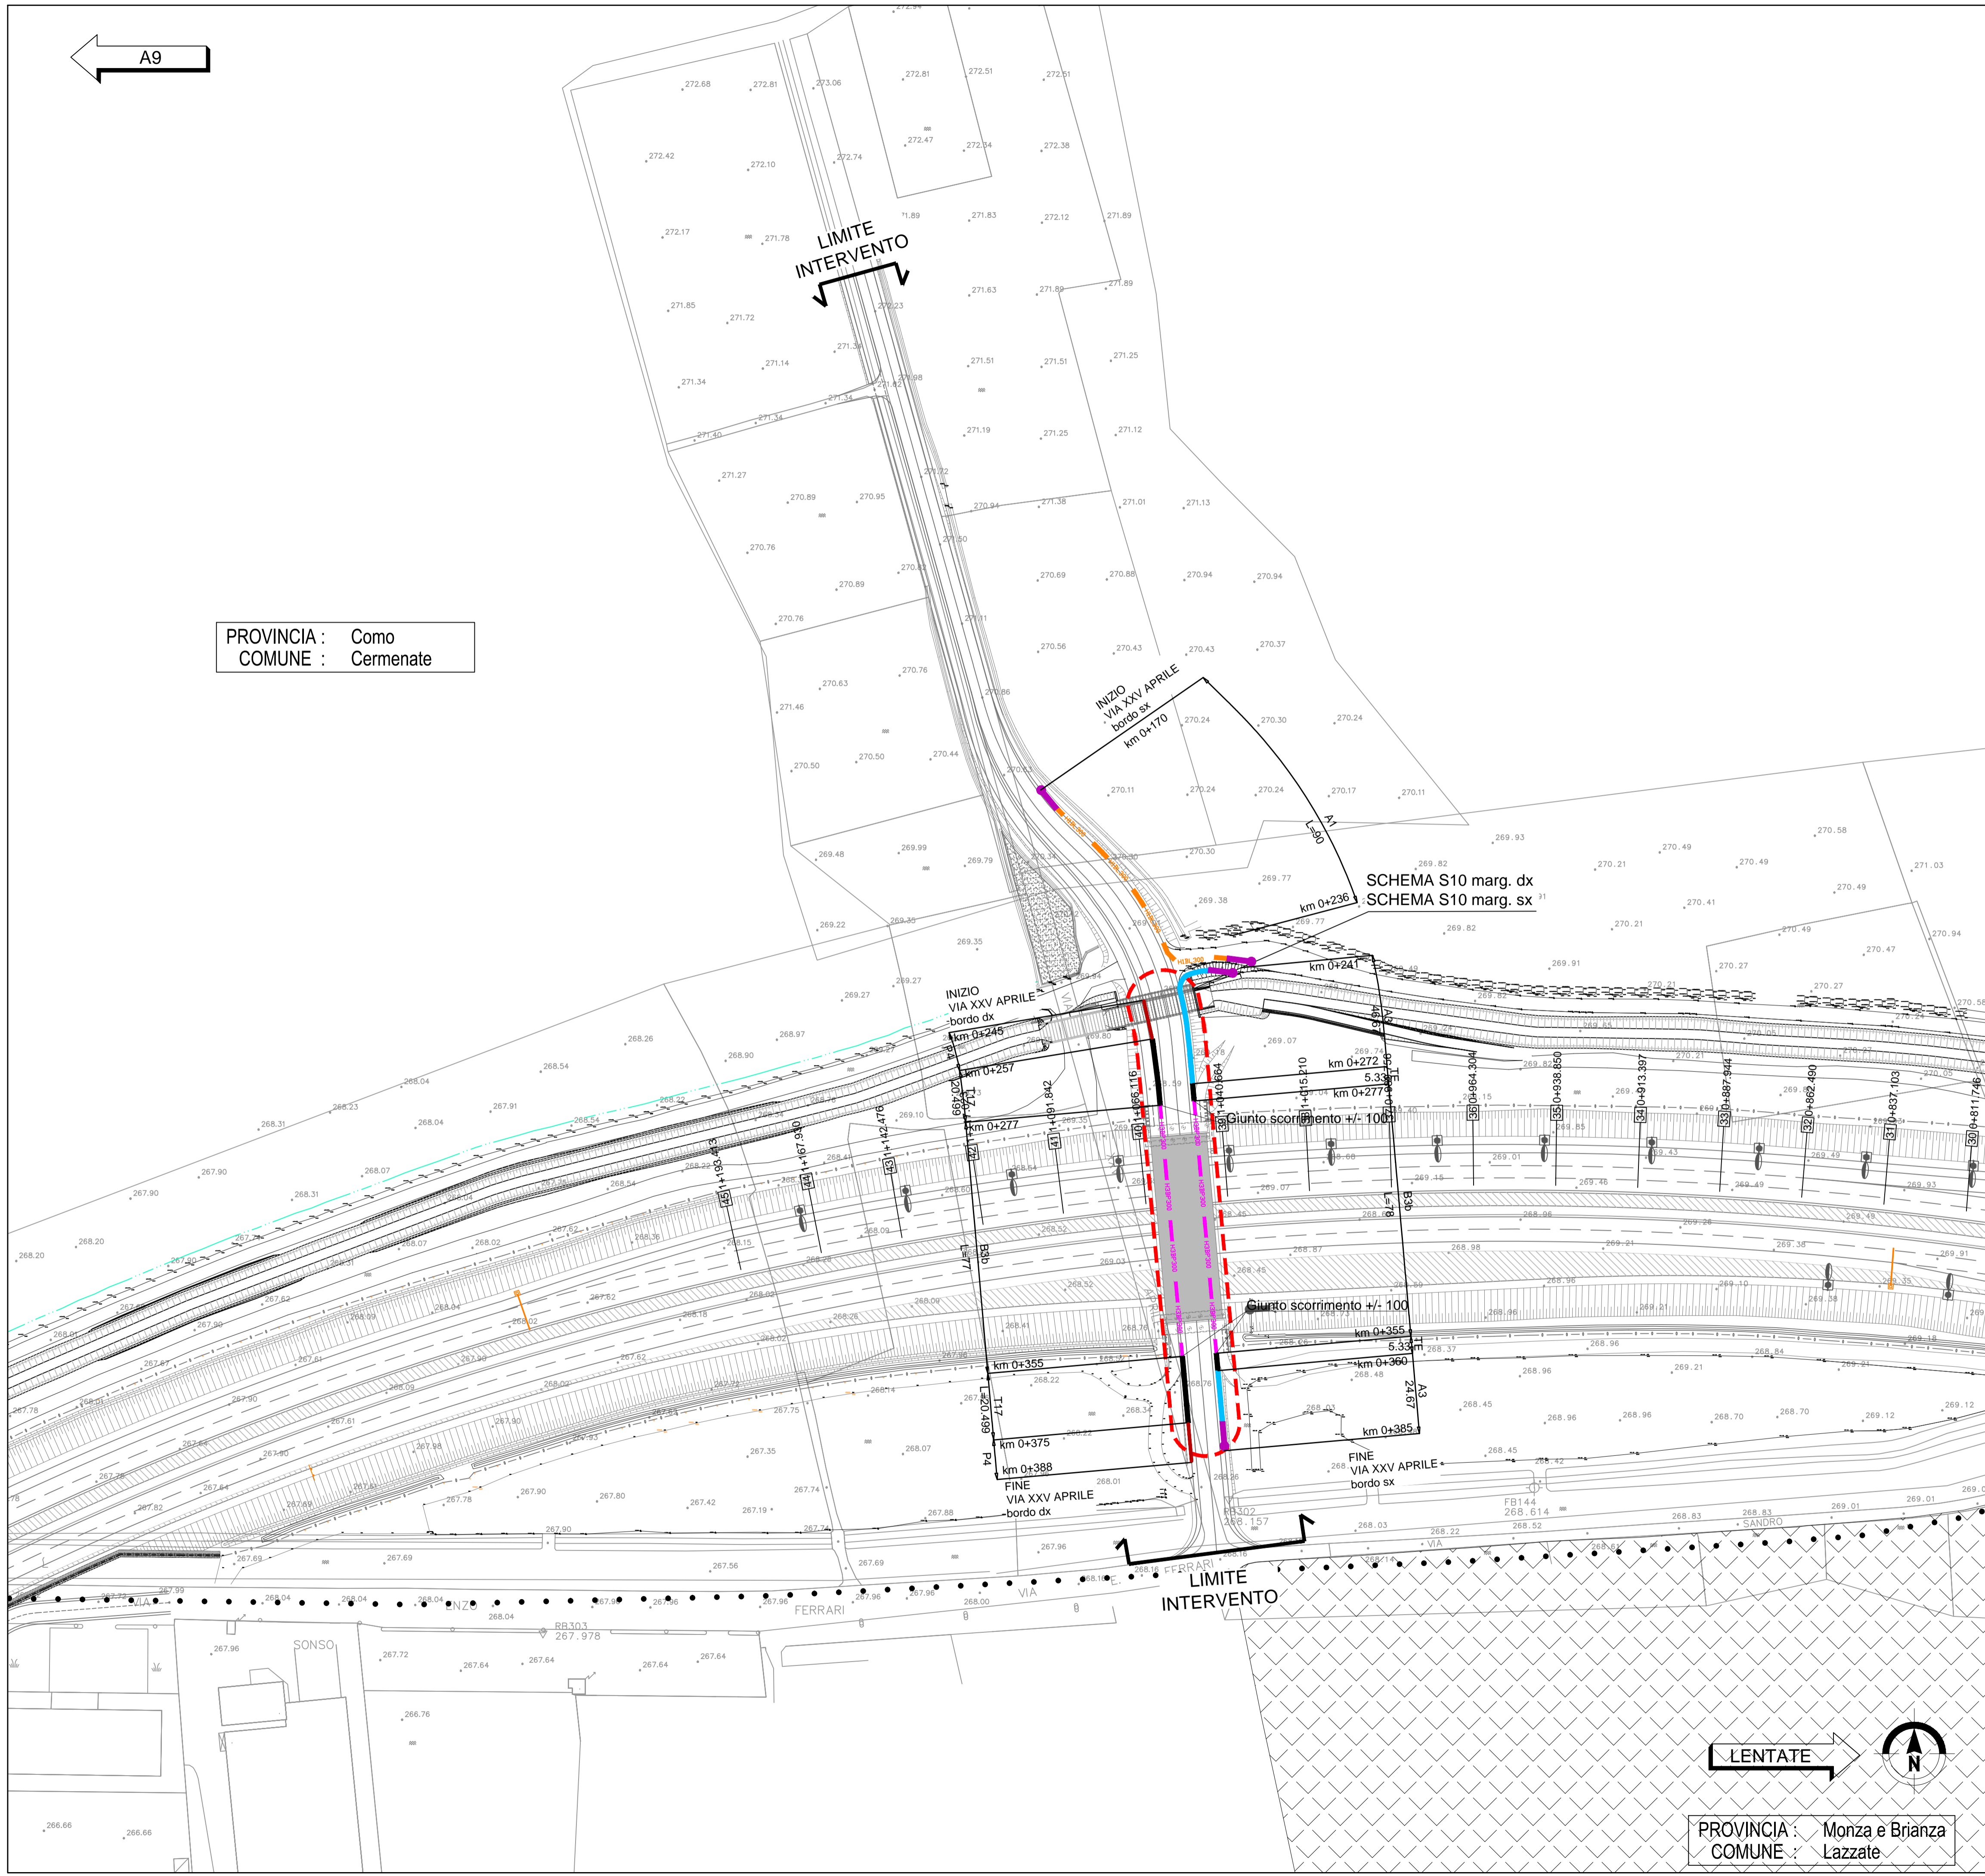

BARRIERE DI PROGETTO

- Legend for barrier types: NJET100, H3BL400, H2BL400, H1BL300, etc.

SIMBOLI

- Legend for symbols: TERMINALE DI INIZIO IMPIANTO, SCHEMA DI INSTALLAZIONE, etc.

ELABORATI DI RIFERIMENTO

- List of reference documents: BS - TIPOLOGICI - MODALITA' DI INSTALLAZIONE, etc.

MATRICE DI REVISIONE

Table with columns: REV, DATA, DESCRIZIONE MODIFICA

N.B.: LA TAVOLA SOSTITUISCE QUELLA RELATIVA AL CODICE E DEL PROGETTO ESECUTIVO

Project information block including: COLLEGAMENTO AUTOSTRADALE, TRATTE B1, B2, C, D, TRAVA13+14, GREENWAY, AS BUILT, TRATTA B1, SICUREZZA STRADALE, BARRIERE DI SICUREZZA, PLANIMETRIA VIA XXV APRILE. Includes logos for STRABAG, ICM, and 3TI ITALIA S.p.A.

LENTATE

PROVINCIA : Monza e Brianza
COMUNE : Lazzate