QUADRO DI UNIONE TRATTA TRCO-11

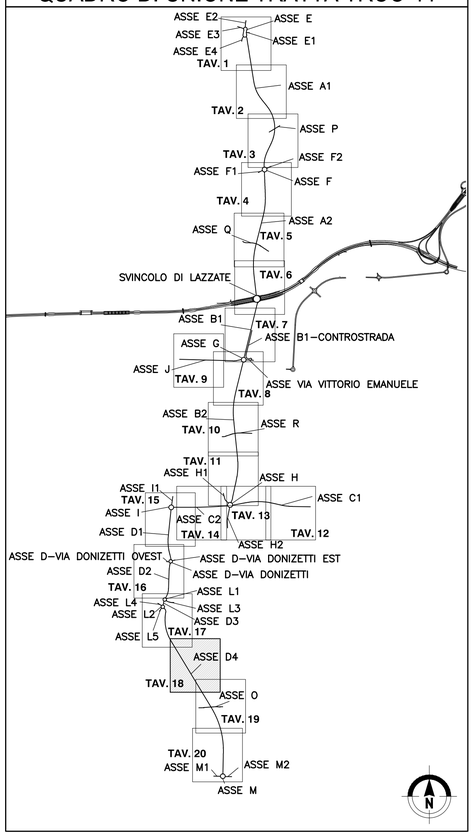

MATRICE DI REVISIONE

REV	DATA	DESCRIZIONE MODIFICA

N.B.: LA TAVOLA SOSTITUISCE QUELLA RELATIVA AL CODICE E DEL PROGETTO ESECUTIVO

LEGENDA SEGNALETICA ORIZZONTALE

Strisce longitudinali Art.138-139 del Regolamento del C.d.S.

DISCONTINUE

a — 7.5 m, 4.5 m, 7.5 m, 4.5 m — Per separazione dei sensi di marcia e delle corsie di marcia nei tratti con velocità di progetto superiore a 110 Km/h NON UTILIZZATA NELLA TAVOLA

b — 4.5 m, 3 m, 4.5 m, 3 m — Per separazione dei sensi di marcia e delle corsie di marcia nei tratti con velocità di progetto tra 50 e 110 Km/h NON UTILIZZATA NELLA TAVOLA

c — 3 m, 3 m, 3 m, 3 m — Per separazione dei sensi di marcia e delle corsie di marcia nei tratti con velocità non superiore a 50 Km/h o in galleria NON UTILIZZATA NELLA TAVOLA

d — 4.5 m, 1.5 m, 4.5 m, 1.5 m — Per strisce di preavviso dello approssimarsi di una striscia continua NON UTILIZZATA NELLA TAVOLA

e — 3 m, 3 m, 3 m, 3 m — Per delimitare le corsie di accelerazione e decelerazione NON UTILIZZATA NELLA TAVOLA

f — 1 m, 1 m, 1 m, 1 m — Per strisce di margine, per interruzione di linee continue in corrispondenza di accessi laterali, di passi carrabili, di piazzole di sosta UTILIZZATA NELLA TAVOLA

g — 1 m, 1.5 m, 1 m, 1.5 m — Per strisce di guida sulle intersezioni NON UTILIZZATA NELLA TAVOLA

h — 4.5 m, 3 m, 4.5 m, 3 m — Per strisce di separazione delle corsie reversibili NON UTILIZZATA NELLA TAVOLA

CONTINUA SINGOLA

UTILIZZATA NELLA TAVOLA

CONTINUA DOPPIA

NON UTILIZZATA NELLA TAVOLA

CONTINUA E DISCONTINUA

UTILIZZATE NELLA TAVOLA (discontinua di tipo B)

Larghezza di tutte le strisce longitudinali, comprese quelle di margine, per tutte le strade nella tavola (extraurbane secondarie e strade locali) 15 cm

UBICAZIONE SEGNALI LATERALI

Art.81 (Art.39 Cod. Str.)

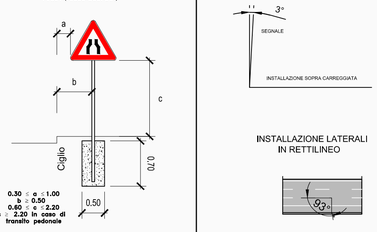

INSTALLAZIONE DEI SEGNALI

CHIAVE DI LETTURA DELLE TABELLE DELLA SEGNALETICA VERTICALE

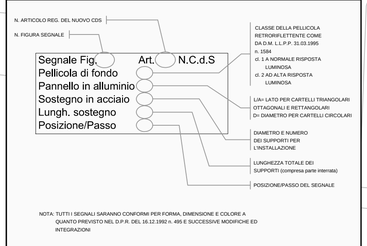

SEGNALETICA VERTICALE

(i segnali che dovessero comparire su tavole sovrapposte sono computati solo sulla tavola con numero progressivo piu' basso)

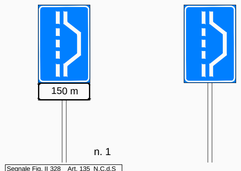

n. 1

Segnale Fig. II 328 Art. 135 N.C.d.S
Pellicola di fondo cl. 2
Pannello in alluminio A=90x135 cm
Sostegno in acciaio n.1 DN 90 mm
Lungh. sostegno h=350 cm

Segnale Mod. II 1 Art. 83 N.C.d.S
Pellicola di fondo cl. 2
Pannello in alluminio A=90x30 cm

n. 1

Segnale Fig. II 328 Art. 135 N.C.d.S
Pellicola di fondo cl. 2
Pannello in alluminio A=90x135 cm
Sostegno in acciaio n.1 DN 90 mm
Lungh. sostegno h=350 cm

CONCESSIONI AUTOSTRADALI LOMBARDE

Autostrada Pedemontana Lombarda

COLLEGAMENTO AUTOSTRADALE
DALMINE - COMO - VARESE - VALICO DEL GAGGIOLO E OPERE AD ESSO CONNESSE

CODICE C.U.P. F11B06000270007

TRATTE B1, B2, C, D, TRVA13+14, GREENWAY

AS BUILT

TRATTA B1

SICUREZZA STRADALE
SEGNALETICA ORIZZONTALE E VERTICALE
PLANIMETRIA OPERA CONNESSA TRCO11
TAVOLA 18

IDENTIFICAZIONE ELABORATO

CODICE PROGETTO: F00107B

FASE PROGETTUALE	LOTTO	ZONA	OPERA	TRATTO D'OPERA	AMBITO	TIPO ELABORATO	PROGRESSIVO	REVISIONE
A	1	H02	SE000	0	SG	P1	018	E

WBS

Scala: 1:1000

DATA	DESCRIZIONE	REV
Giugno 2017	Emissione	E

IMPRESA

RAGGRUPPAMENTO TEMPORANEO IMPRESE:

Mandataria STRABAG A.G. — *Mandante* GLF Grandi Lavori Fincosit S.p.A. — *Mandante* ICM S.p.A. — *Mandante cooptate* STRABAG S.p.A.

PROGETTISTA - PROGETTO ESECUTIVO DI DETTAGLIO

RAGGRUPPAMENTO TEMPORANEO PROGETTISTI:

Mandataria 3TI PROGETTI ITALIA — *Mandante* GPingegneria srl — *Mandante* CONSORZIO COOPLAVORO — *Mandante* Arch. Salvatore Vermiglio

RESPONSABILE DI PROGETTO ED INCARICATO DELL'INTEGRAZIONE FRA LE VARIE PRESTAZIONI:

Ing. Alberto Cecchini

CONCEDENTE

CONCESSIONI AUTOSTRADALI LOMBARDE

CONCESSIONARIO

Autostrada Pedemontana Lombarda — Direttore Tecnico: Ing. Stefano Emilio Frigerio — Referente Tecnico: Ing. Sabrina Lattuada

APPROVATO

Autostrada Pedemontana Lombarda — Il Direttore dei Lavori: Ing. Francesco Domanico

ELABORAZIONE PROGETTUALE

PROGETTISTA:

3TI PROGETTI ITALIA S.p.A

3TI ITALIA S.p.A.
DIRETTORE TECNICO
Ing. Stefano Luca Possati
Ordine degli Ingegneri
Provincia di Roma n. 20809

Redatto: Donatiello — Verificato: Sorge — Approvato: Possati