QUADRO DI UNIONE TRATTA B1

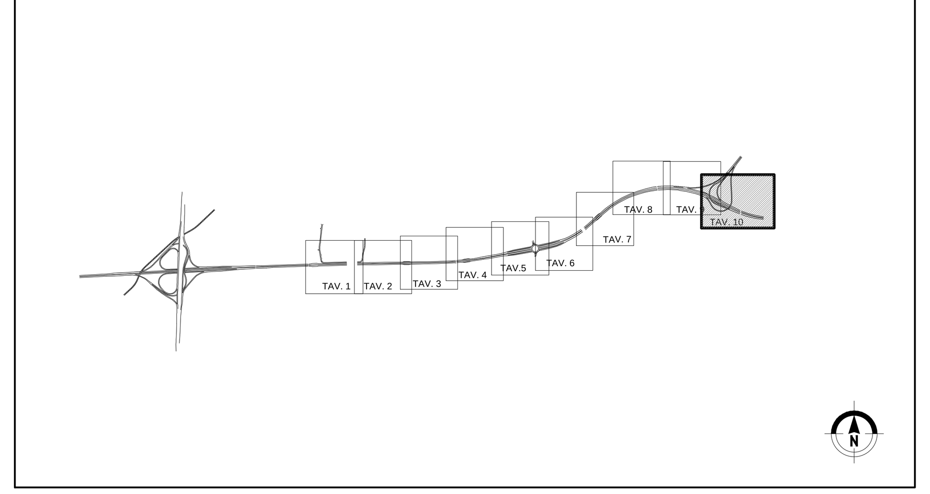

LEGENDA SEGNALETICA ORIZZONTALE
Strisce longitudinali Art.138-139 del Regolamento

CONTINUA

DISCONTINUE

a — 7.5 m, 4.5 m, 7.5 m, 4.5 m — Per separazione dei sensi di marcia e delle corsie di marcia nei tratti con velocità di progetto superiore a 110 Km/h

e — 3 m, 3 m, 3 m, 3 m — Per delimitare le corsie di accelerazione e decelerazione

f — 1 m, 1 m, 1 m, 1 m — Per strisce di margine, per interruzione di linee continue in corrispondenza di accessi laterali o di passi carrabili

Larghezza minima strisce longitudinali escluse quelle di margine per autostrade e per strade extraurbane principali .... 15 cm

La larghezza minima delle strisce di margine per le autostrade e per le strade extraurbane principali .... 25 cm

MATRICE DI REVISIONE

REV	DATA	DESCRIZIONE MODIFICA

N.B.: LA TAVOLA SOSTITUISCE QUELLA RELATIVA AL CODICE E DEL PROGETTO ESECUTIVO

CONCESSIONI AUTOSTRADALI LOMBARDE — Autostrada Pedemontana Lombarda

COLLEGAMENTO AUTOSTRADALE
DALMINE - COMO - VARESE - VALICO DEL GAGGIOLO E OPERE AD ESSO CONNESSE

CODICE C.U.P. F11B06000270007

TRATTE B1, B2, C, D, TRVA13+14, GREENWAY

AS BUILT

TRATTA B1

SICUREZZA STRADALE
SEGNALETICA ORIZZONTALE E VERTICALE
PLANIMETRIA ASSE PRINCIPALE TAV. 10

IDENTIFICAZIONE ELABORATO

CODICE PROGETTO: F00107B

FASE PROGETTUALE	LOTTO (WBS)	ZONA (WBS)	OPERA (WBS)	TRATTO D'OPERA	AMBITO	TIPO ELABORATO	PROGRESSIVO	REVISIONE
A	1	A0X	SE000	0	SG	P1	010	E_01

Scala: 1:1000

DATA	DESCRIZIONE	REV
Gennaio 2016	Emissione	E
Febbraio 2018	Revisione	E_01

CONCEDENTE

CONCESSIONI AUTOSTRADALI LOMBARDE

CONCESSIONARIO

Autostrada Pedemontana Lombarda — Direttore Tecnico: Ing. Giuseppe Sambo; Referente Tecnico: Ing. Sabrina Lattuada

APPROVATO

Autostrada Pedemontana Lombarda — Il Direttore dei Lavori: Ing. Francesco Domanico

IMPRESA

RAGGRUPPAMENTO TEMPORANEO IMPRESE:

Mandataria	*Mandante*	*Mandante*	*Mandante cooptata*
STRABAG A.G.	GLF Grandi Lavori Fincosit S.p.A.	ICM S.p.A.	STRABAG S.p.A.

PROGETTISTA - PROGETTO ESECUTIVO DI DETTAGLIO

RAGGRUPPAMENTO TEMPORANEO PROGETTISTI:

Mandataria	*Mandante*	*Mandante*	*Mandante*
3TI PROGETTI ITALIA INGEGNERIA INTEGRATA S.p.A.	GPingegneria srl GESTIONE PROGETTI DI INGEGNERIA	cooprogetti	Arch. Salvatore Vermiglio

RESPONSABILE DI PROGETTO ED INCARICATO DELL'INTEGRAZIONE FRA LE VARIE PRESTAZIONI:
Ing. Alberto Cecchini

Dott. Ing. ALBERTO CECCHINI — ORDINE INGEGNERI ROMA N° 15158

ELABORAZIONE PROGETTUALE

PROGETTISTA:
3TI PROGETTI ITALIA S.p.A

3TI ITALIA S.p.A.
DIRETTORE TECNICO
Ing. Stefano Luca Possati
Ordine degli Ingegneri
Provincia di Roma n. 20809

Redatto: Coppola — Verificato: Sorge — Approvato: Possati