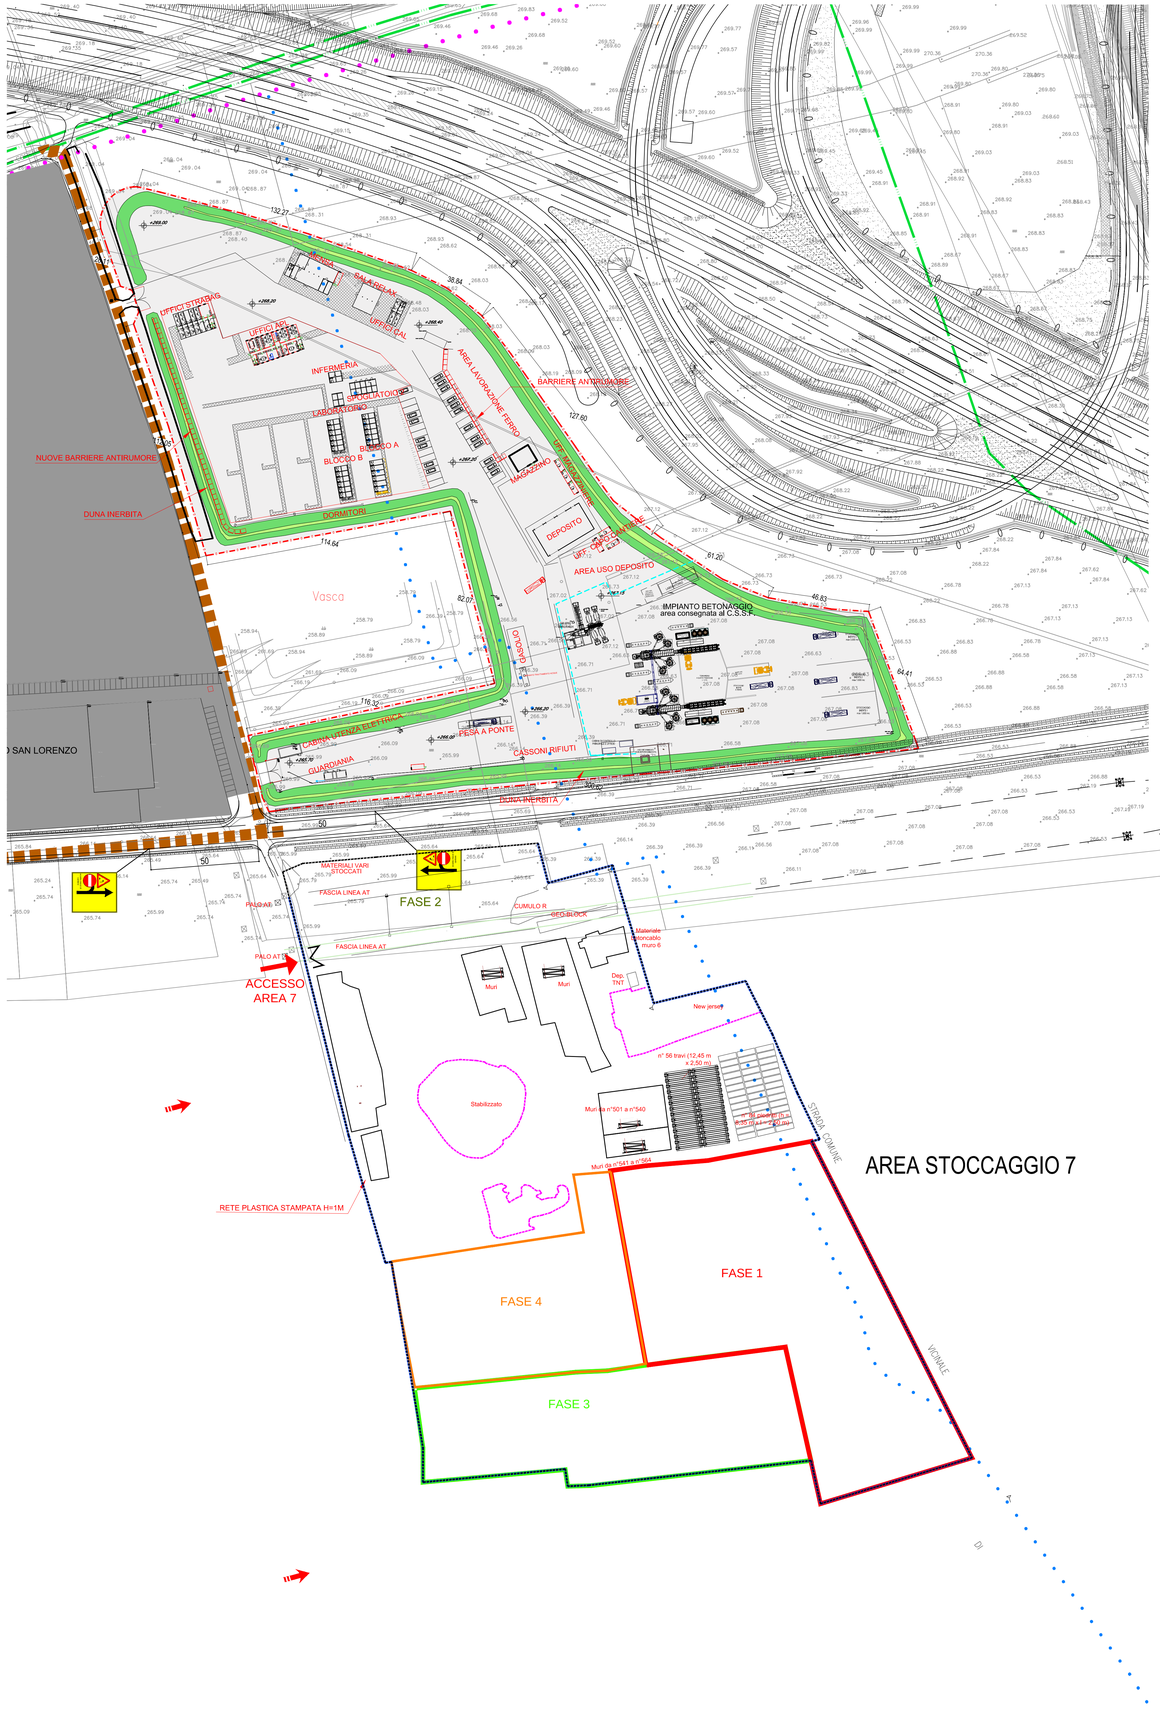

AREA STOCCAGGIO 7

ORTOFOTO CAMPO BASE E AREA 7

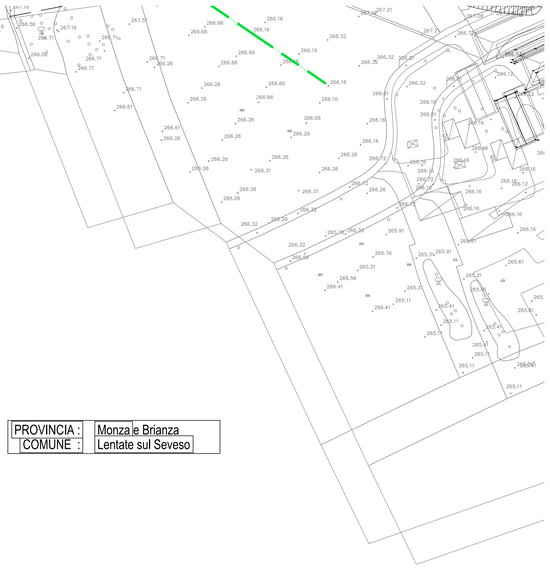

PROVINCIA :	Monza e Brianza
COMUNE :	Lentate sul Seveso

PLANIMETRIA
scala 1:1000

LEGENDA

- MAMBITI PODERALE INTERESSATA DA MEZZI DI CANTIERE E RIBESTEMATA
- CONFINE PROVINCIALE
- CONFINE COMUNALE
- REGIONZIONE DI CANTIERE (N=2,00 m)
- INGRESSO CANTIERE
- AREA DI CANTIERE
- PONTICELLO

MATRICE DI REVISIONE

REV	DATA	DESCRIZIONE MODIFICA

N.B.: LA TAVOLA SOSTITUISCE QUELLA RELATIVA AL CODICE E DEL PROGETTO ESECUTIVO

CONCESSIONE AUTOSTRADALI LOMBARDE — Autostrada Pedemontana Lombarda

COLLEGAMENTO AUTOSTRADALE
DALMINE - COMO - VARESE - VALICO DEL GAGGIOLO E OPERE AD ESSO CONNESSE
CODICE C.U.P. E81B99005010004

TRATTE B1, B2, C, D, TRVA13+14, GREENWAY

AS BUILT

TRATTA B1
CANTIERIZZAZIONE
ORGANIZZAZIONE DEI CANTIERI
DEFINIZIONE DELLA CANTIERIZZAZIONE DELL'OPERA
STATO DI CONSISTENZA - CAMPO BASE + AREA 7

IDENTIFICAZIONE ELABORATO

CODICE PROGETTO: F001079
WBS

FASE PROGETTUALE	LOTTO	ZONA	OPERA	TRATTO OPERA	ABITATO	TIPO ELABORATO	PROGRESSIVO	REVISIONE
A	1	A01	KN002	0	CN	P1	102	E

Scala: 1:1000

DATA	DESCRIZIONE	REV
Settembre 2017	Emissione Ordine di Servizio 18	E

CONCEDENTE
CONCESSIONE AUTOSTRADALI LOMBARDE

CONCESSIONARIO
Autostrada Pedemontana Lombarda
Direttore Tecnico: Ing. Giuseppe Sermino
Referente Tecnico: Ing. Daniel Pazzetti

APPROVATO
Autostrada Pedemontana Lombarda
Il Direttore dei Lavori: Ing. Francesco Domenico

IMPRESA
RAGGRUPPAMENTO TEMPORANEO IMPRESE:

Mandataria	Mandante	Mandante	Mandante cooptata
STRABAG A.G.	GLF Grandi Lavori Fincosit S.p.A.	ICM S.p.A.	STRABAG S.p.A.

PROGETTISTA - PROGETTO ESECUTIVO DI DETTAGLIO
RAGGRUPPAMENTO TEMPORANEO PROGETTISTI:

Mandataria	Mandante	Mandante	Mandante
3TI PROGETTI ITALIA S.p.A.	GPI Progettazione e gestione progetti e ingegneria	ICM	Arch. Salvatore Vermiglio

RESPONSABILE DI PROGETTO ED INCARICATO DELL'INTEGRAZIONE FRA LE VARIE PRESTAZIONI:
Ing. Alberto Cecchini

ELABORAZIONE PROGETTUALE
PROGETTISTA:
3TI PROGETTI ITALIA S.p.A
3TI PROGETTI ITALIA S.p.A
Ing. Alberto Cecchini

3TI ITALIA S.p.A.
DIRETTORE TECNICO
Ing. Stefano Luca Rossati
Ordine degli Ingegneri
Provincia di Roma n. 20809

Redatto: Donatello — Verificato: Sorge — Approvato: Possati