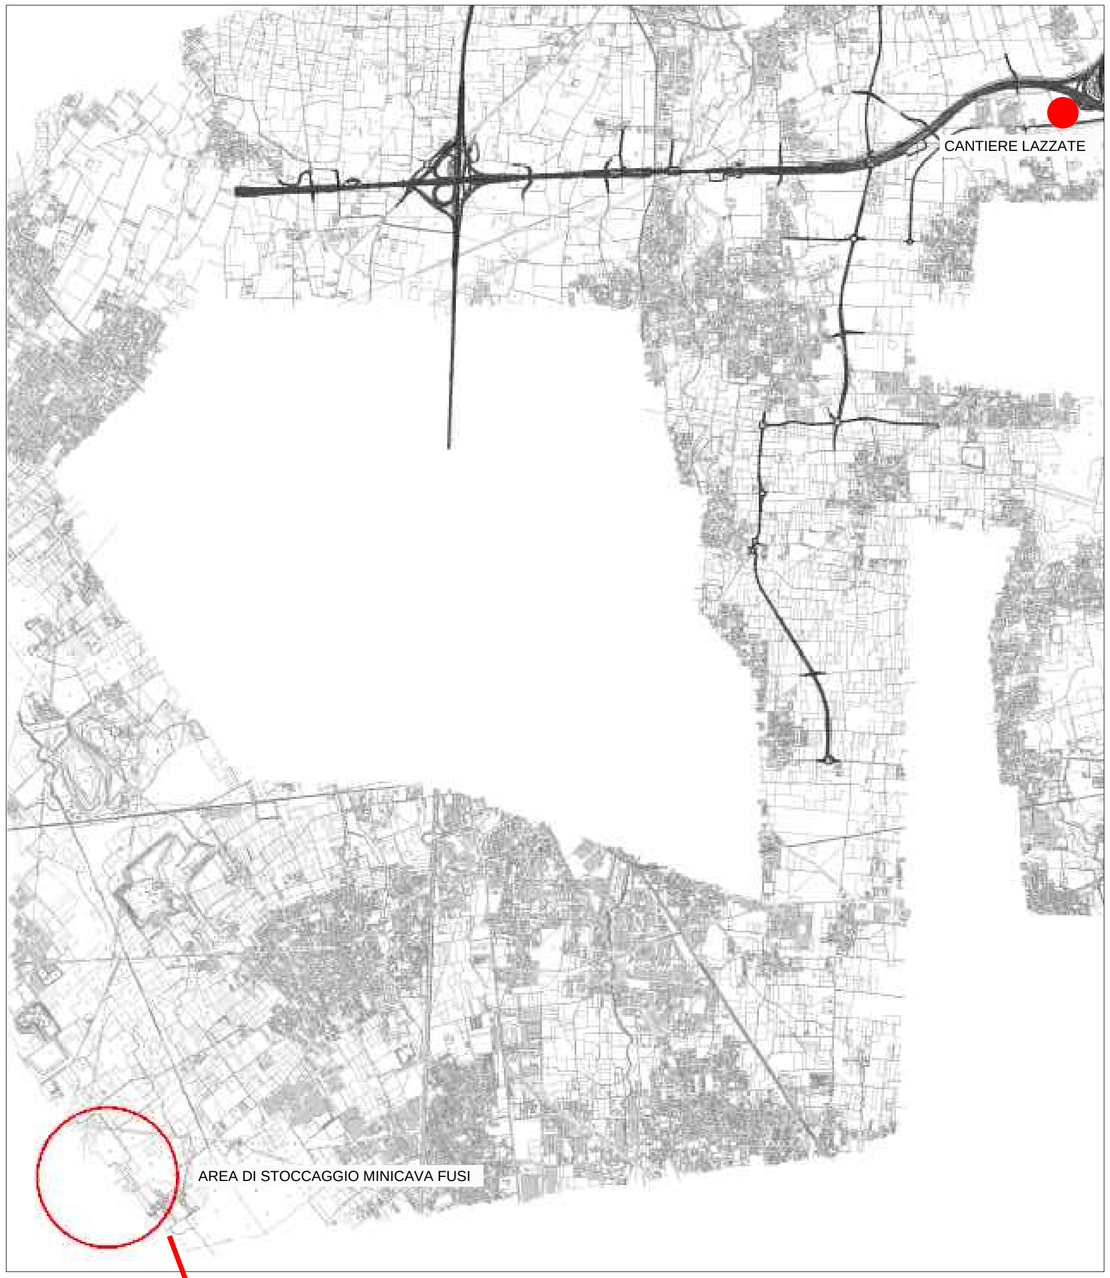

RILIEVO AREA DI STOCCAGGIO MINICAVA FUSI

SISTEMAZIONE FINALE AREA DI STOCCAGGIO MINICAVA FUSI

## MATRICE DI REVISIONE

| REV | DATA | DESCRIZIONE MODIFICA |
|---|---|---|
| | | |
| | | |
| | | |
| | | |
| | | |
| | | |

N.B.: LA TAVOLA SOSTITUISCE QUELLA RELATIVA AL CODICE E [ ][ ][ ][ ][ ][ ][ ][ ] DEL PROGETTO ESECUTIVO

CONCESSIONI AUTOSTRADALI LOMBARDE

Autostrada Pedemontana Lombarda

# COLLEGAMENTO AUTOSTRADALE DALMINE - COMO - VARESE - VALICO DEL GAGGIOLO E OPERE AD ESSO CONNESSE

**CODICE C.U.P. E81B09000510004**

## TRATTE B1, B2, C, D, TRVA13+14, GREENWAY

## AS BUILT

### TRATTA B1

CANTIERIZZAZIONE

ORGANIZZAZIONE DEI CANTIERI

DEFINIZIONE DELLA CANTIERIZZAZIONE DELL'OPERA

LOCALIZZAZIONE STOCCAGGI PRESSO CAVA FUSI - COMUNE DI UBOLDO (VA)

**IDENTIFICAZIONE ELABORATO**

CODICE PROGETTO: F00107B

| FASE PROGETTUALE | WBS: LOTTO | ZONA | OPERA | TRATTO D'OPERA | AMBITO | TIPO ELABORATO | PROGRESSIVO | REVISIONE |
|---|---|---|---|---|---|---|---|---|
| A | 1 | A0X | KN002 | 0 | CN | P1 | 105 | E_01 |

Scala: 1:1000

| DATA | DESCRIZIONE | REV |
|---|---|---|
| Dicembre 2017 | Emissione | E |
| Maggio 2018 | Emissione | E_01 |

**CONCEDENTE**

CONCESSIONI AUTOSTRADALI LOMBARDE

**CONCESSIONARIO**

Autostrada Pedemontana Lombarda

Direttore Tecnico: Ing. Giuseppe Sambo

Referente Tecnico: Ing. Sabrina Lattuada

**APPROVATO**

Autostrada Pedemontana Lombarda

Il Direttore dei Lavori: Ing. Francesco Domanico

**IMPRESA**

*RAGGRUPPAMENTO TEMPORANEO IMPRESE:*

| *Mandataria* | *Mandante* | *Mandante* | *Mandante cooptata* |
|---|---|---|---|
| STRABAG A.G. | GLF Grandi Lavori Fincosit S.p.A. | ICM S.p.A. | STRABAG S.p.A. |

**PROGETTISTA - PROGETTO ESECUTIVO DI DETTAGLIO**

*RAGGRUPPAMENTO TEMPORANEO PROGETTISTI:*

| *Mandataria* | *Mandante* | *Mandante* | *Mandante* |
|---|---|---|---|
| 3TI PROGETTI ITALIA INGEGNERIA INTEGRATA S.p.A. | GP Ingegneria srl GESTIONE PROGETTI DI INGEGNERIA | | Arch. Salvatore Vermiglio |

*RESPONSABILE DI PROGETTO ED INCARICATO DELL'INTEGRAZIONE FRA LE VARIE PRESTAZIONI:*

Ing. Alberto Cecchini

Dott. Ing. Alberto Cecchini — Ordine Ingegneri Roma n. 15158

**ELABORAZIONE PROGETTUALE**

*PROGETTISTA:*

3TI PROGETTI ITALIA S.p.A

**3TI ITALIA S.p.A.**
DIRETTORE TECNICO
*Ing. Stefano Luca Possati*
Ordine degli Ingegneri
Provincia di Roma n. 20809

Redatto: Coppola | Verificato: Sorge | Approvato: Possati