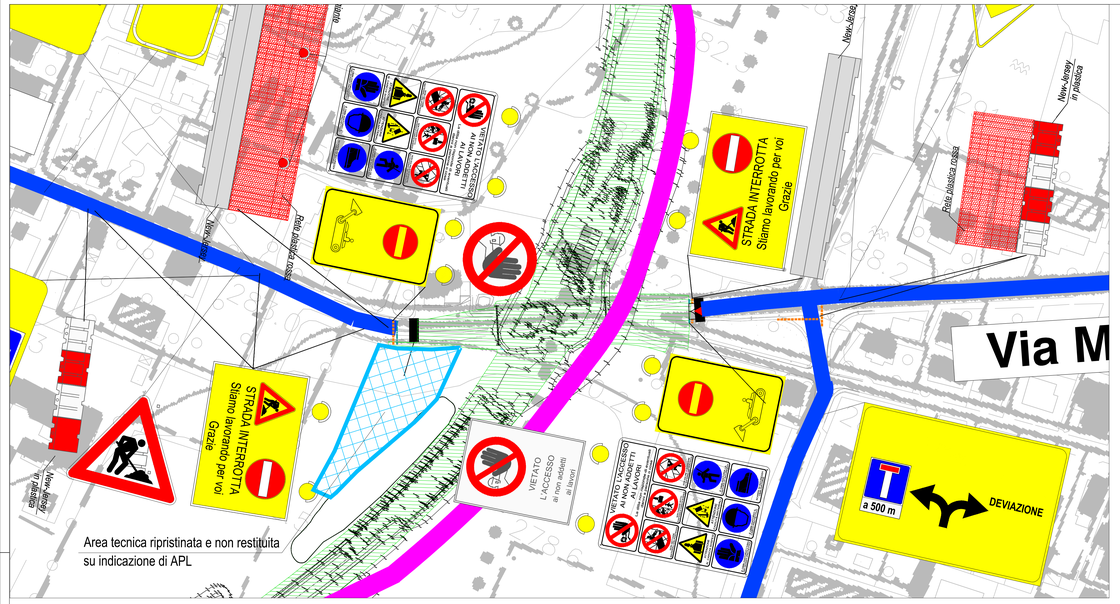

SEGNALETICA - CHIUSURA VIA GARIBALDI - VIA MATTEOTTI

Scala 1:1000

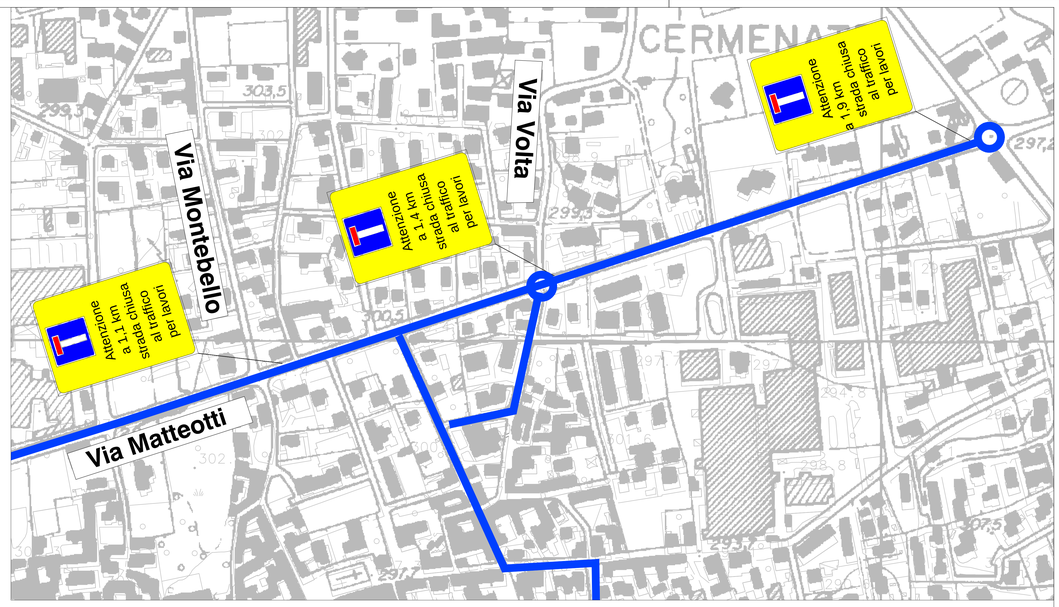

PLANIMETRIA DI INQUADRAMENTO - TAV 2

Scala 1:2000

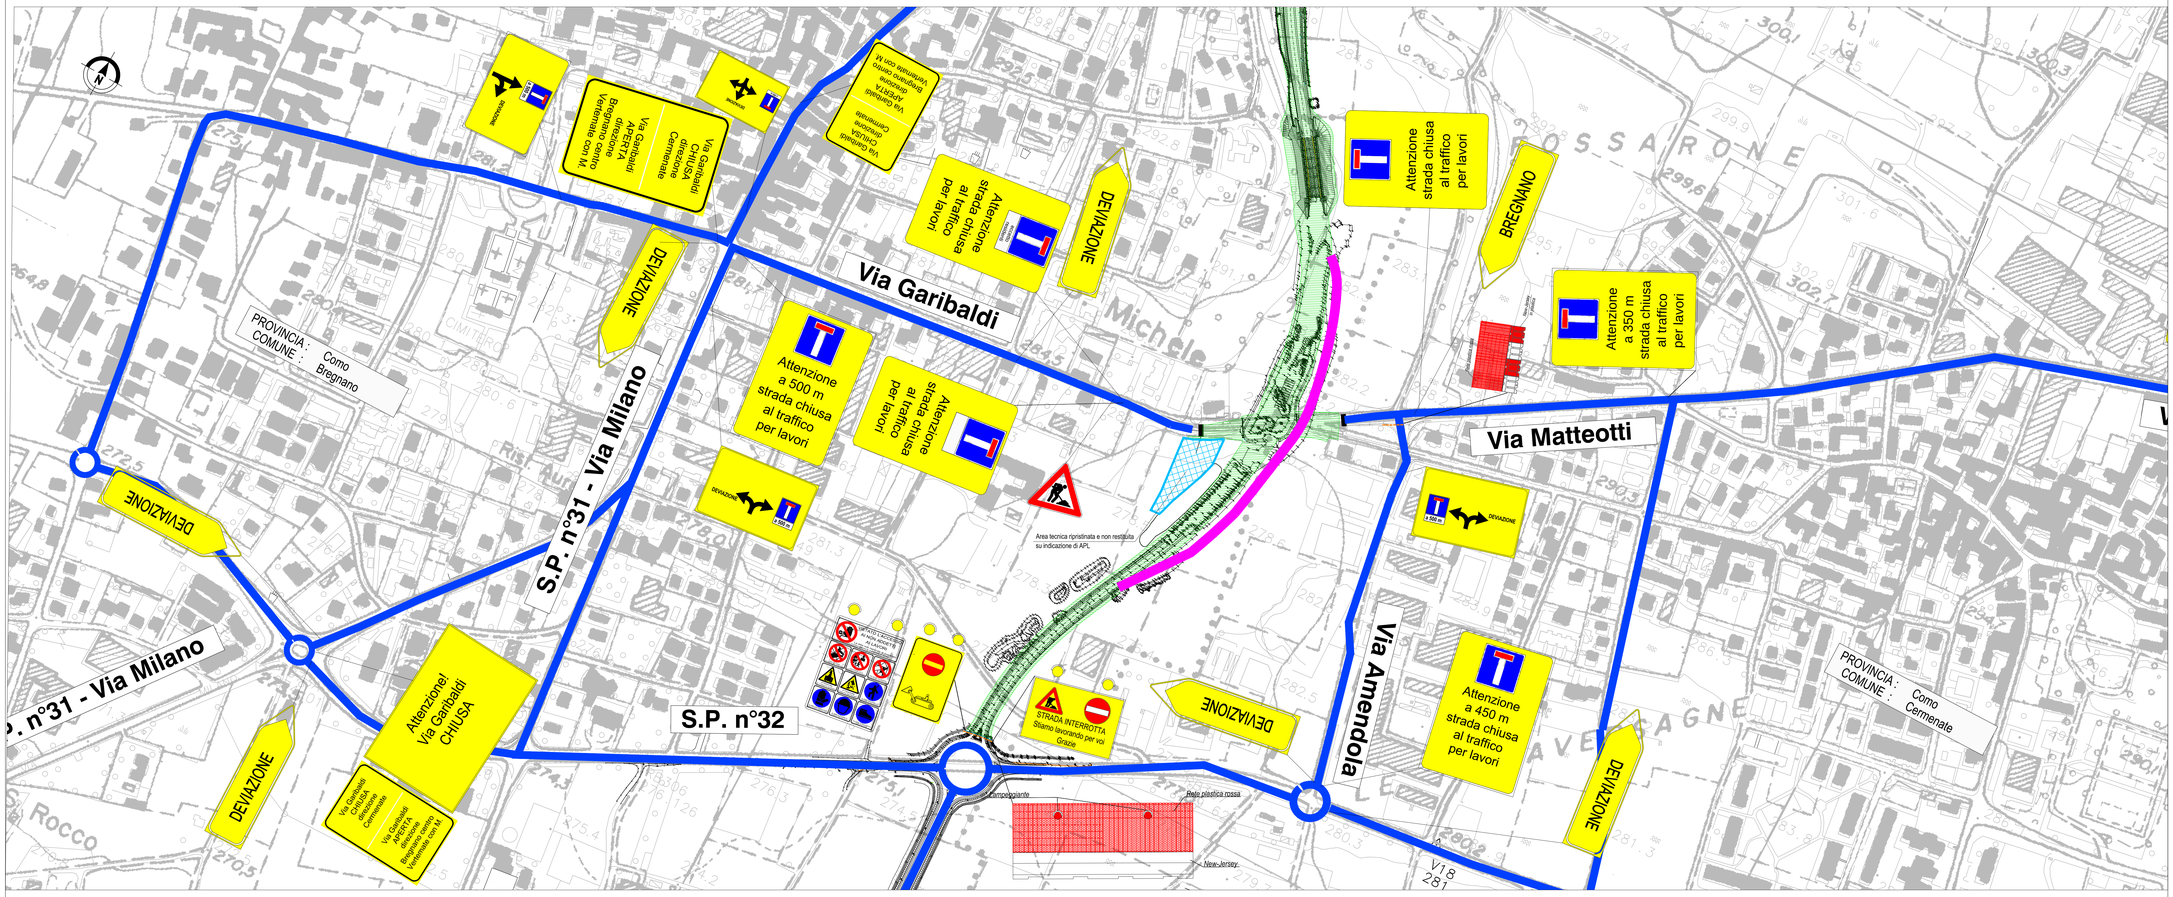

PLANIMETRIA DI INQUADRAMENTO - TAV 1

Scala 1:2000

QUADRO DI UNIONE TRATTA TRCO-11

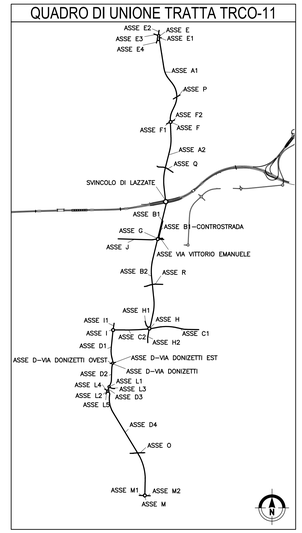

LEGENDA

- Confine Provinciale
- Confine Comunale
- Tratti stradali definitivi in realizzazione
- Tratti stradali definitivi realizzati
- Viabilità di progetto
- Strade locali/provinciali
- Piste di cantiere
- Aree tecniche
  - 1 - lavaruote
  - 2 - impianto di cantiere pali
  - 3 - area logistica di cantiere
  - 4 - deposito terre provvisorio
  - 5 - deposito prefabbricati
  - 6 - lavaggio betoniere
  - 7 - deposito materiali
  - 8 - stoccaggio provvisorio gabbie dei pali
  - 9 - WC chimico

MATRICE DI REVISIONE

REV	DATA	DESCRIZIONE MODIFICA

N.B.: LA TAVOLA SOSTITUISCE QUELLA RELATIVA AL CODICE E DEL PROGETTO ESECUTIVO

CONCESSIONE AUTOSTRADALE LOMBARDA — Autostrada Pedemontana Lombarda

COLLEGAMENTO AUTOSTRADALE
DALMINE - COMO - VARESE - VALICO DEL GAGGIOLO E OPERE AD ESSO CONNESSE
CODICE C.U.P. F19999927007

TRATTE B1, B2, C, D, TRVA13+14, GREENWAY

AS BUILT

TRATTA B1

CANTIERIZZAZIONE
FASI DI LAVORO
OPERE CONNESSE E VIABILITA' INTERFERITE
PLANIMETRIA SEGNALETICA CHIUSURA VIA GARIBALDI VIA MATTEOTTI SU DUE COMUNI DIFFERENTI

IDENTIFICAZIONE ELABORATO

CODICE PROGETTO: F0910TR

FASE PROGETTUALE	LOTTO	ZONA	OPERA	TIPO/TIPOLOGIA WBS	ORD.	ANNO	TIPO ELABORATO	PROGRESSIVO	REVISIONE
A	3	H05	RN02	G	01	A	PL	01	E

Scala: Vers.

DATA	DESCRIZIONE	REV
Settembre 2012	Emissione	E

IMPRESA

RAGGRUPPAMENTO TEMPORANEO IMPRESE:

Mandataria	Mandante	Mandante	Mandante consortile
STRABAG A.G.	G.I.F. Grandi Lavori Fossati S.p.A.	ICM S.p.A.	STRABAG S.p.A.

CONCEDENTE

CONCESSIONE AUTOSTRADALE LOMBARDA

CONCESSIONARIO

Autostrada Pedemontana Lombarda — Direttore Tecnico: Ing. Giuseppe Sarello; Responsabile Tecnico: Ing. Daniel Pasnelli

APPROVATO

Autostrada Pedemontana Lombarda — Direttore dei Lavori: Ing. Francesco Dimarco

PROGETTISTA - PROGETTO ESECUTIVO DI DETTAGLIO

RAGGRUPPAMENTO TEMPORANEO PROGETTISTI:

Mandataria: ATI PROGETTI ITALIA Società di ingegneria e servizi s.p.a.
Mandante: GPI Società di ingegneria e servizi s.p.a.
Mandante: ICM
Mandante: Arch. Salvatore Carpaglio

RESPONSABILE DI PROGETTO ED INCARICATO DELL'INTEGRAZIONE FRA LE VARIE PRESTAZIONI:
Ing. Alberto Cecchini

ELABORAZIONE PROGETTUALE

PROGETTISTA:
3TI PROGETTI ITALIA S.p.A.

3TI ITALIA S.p.A.
DIRETTORE TECNICO
Ing. Stefano Luca Pizzardi
Ordine di Bologna n. 5142
Provincia di Rovigo n. 208/09

Redatto: Coppola — Verificato: Borge — Approvato: Pizzardi