No. SEZIONI PD 2020	DISTANZE PROGRESSIVE PD 2020	QUOTE TERRENO PD 2020	QUOTE PROGETTO PD 2020
40	22280.000	82.166	82.165
41	22300.000	81.931	81.899
42	22320.000	81.695	81.633
43	22340.000	81.459	81.367
44	22360.000	81.208	81.101
45	22380.000	80.957	80.835
46	22400.000	80.692	80.569
47	22420.000	80.406	80.303
48	22440.000	80.121	80.037
49	22460.000	79.852	79.771
50	22480.000	79.586	79.505
51	22500.000	79.324	79.239
52	22520.000	79.109	78.973
53	22540.000	78.848	78.707
54	22560.000	78.573	78.441
55	22580.000	78.297	78.175
56	22600.000	77.993	77.909
57	22620.000	77.732	77.643
58	22640.000	77.407	77.377
59	22660.000	77.107	77.111
60	22680.000	76.838	76.845
61	22700.000	76.529	76.579
62	22720.000	76.273	76.313
63	22740.000	76.013	76.047
64	22760.000	75.766	75.781
65	22780.000	75.490	75.515
66	22800.000	75.237	75.249
67	22820.000	75.017	74.999
68	22840.000	74.810	74.771
69	22860.000	74.603	74.567
70	22880.000	74.460	74.385
71	22900.000	74.327	74.226
72	22920.000	74.192	74.090
73	22940.000	74.100	73.977
74	22960.000	74.034	73.886
75	22980.000	73.969	73.819
76	23000.000	73.903	73.774
77	23020.000	73.838	73.752
78	23040.000	73.815	73.753
79	23060.000	73.785	73.777
80	23080.000	73.839	73.824
81	23100.000	73.902	73.893
82	23120.000	73.922	73.986
83	23140.000	73.977	74.100
84	23160.000	74.157	74.220

No. SEZIONI PD 2007	DISTANZE PROGRESSIVE PD 2007	QUOTE TERRENO PD 2007	QUOTE PROGETTO PD 2007
378	22300.00	81.56	81.90
379	22350.00	74.90	81.25
380	22400.00	79.86	80.60
381	22450.00	75.58	79.95
382	22500.00	73.89	79.30
383	22550.00	70.89	78.65
384	22600.00	74.46	78.00
385	22650.00	77.42	77.36
386	22700.00	76.66	76.71
387	22750.00	76.03	76.06
388	22800.00	75.36	75.41
389	22850.00	74.83	74.82
390	22900.00	74.42	74.36
391	22950.00	74.10	74.02
392	23000.00	73.94	73.81
393	23050.00	73.84	73.73
394	23100.00	73.84	73.77
395	23150.00	73.97	73.93

ANDAMENTO PLANIMETRICO PD 2020: L=2415.56

ANDAMENTO PLANIMETRICO PD 2007

ANDAMENTO CIGLI PD 2020: Destro −0.24 / Sinistro −0.24

ANDAMENTO CIGLI PD 2007: 22400.00 p=0.025

KEY PLAN

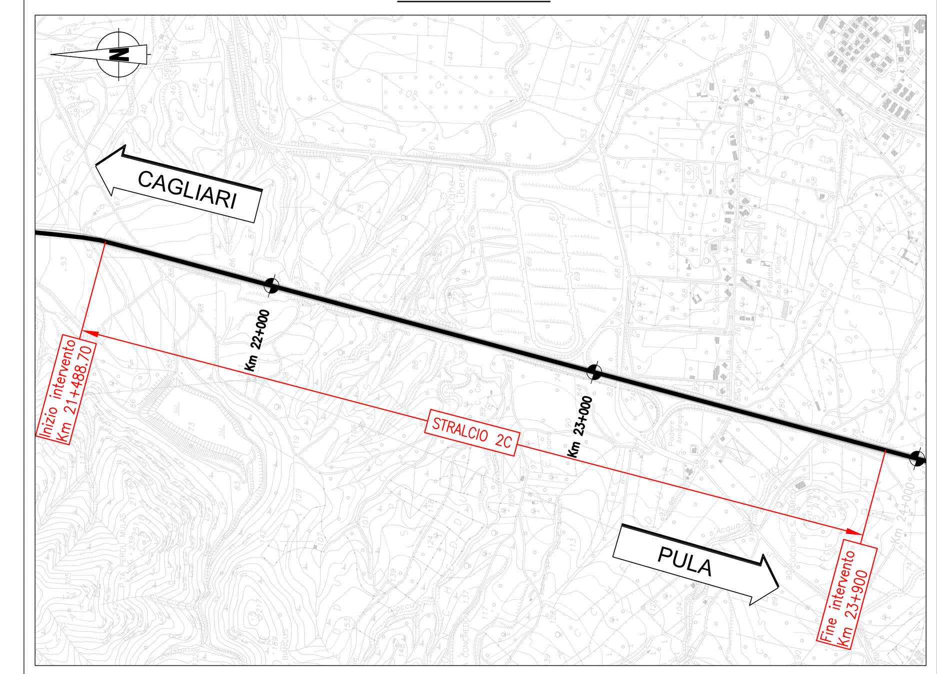

LEGENDA

- PD (2007) SOTTOPOSTO A DECVIA
- PD (2020)
- LINEA TERRENO PD (2007) SOTTOPOSTO A DECVIA
- LINEA TERRENO PD (2020)

ANAS S.p.A.
Direzione Progettazione e Realizzazione Lavori

anas GRUPPO FS ITALIANE

S.S.195 "SULCITANA"
COMPLETAMENTO ITINERARIO CAGLIARI - PULA - LOTTO 2

COLLEGAMENTO CON LA S.S 130 E AEROPORTO CAGLIARI ELMAS

DAL Km 21+488,70 AL Km 23+900,00

RELAZIONE ARCHEOLOGICA E PROGETTAZIONE DEFINITIVA

PROGETTO DEFINITIVO — COD. CA12

PROGETTAZIONE: ANAS - DIREZIONE PROGETTAZIONE E REALIZZAZIONE LAVORI

PROGETTISTA E RESPONSABILE INTEGRATORE PRESTAZIONI SPECIALISTICHE
Ing. M. RASIMELLI
Ordine Ingegneri Provincia di Perugia n° A632

GRUPPO DI PROGETTAZIONE
Ing. D. BONADIES, Ing. P. LOSPENNATO, Ing. S. PELLEGRINI, Ing. A. POLLI, Ing. C. CASTELLANO, Ing. G.N. GUERRINI, Ing. M. TANZINI, Ing. A. LUCIA

IL GEOLOGO
S. PIAZZOLI

COORDINATORE PER LA SICUREZZA IN FASE DI PROGETTAZIONE
Ing. L. IOVINE

VISTO: IL RESP. DEL PROCEDIMENTO
Ing. M. COGHE

IL GRUPPO DI PROGETTAZIONE:
rpa — MANDATARIA
PINI SWISS ENGINEERS SA — MANDANTE
PINI SWISS ENGINEERS Srl — MANDANTE

PROTOCOLLO: | DATA:

ELABORATI AMBIENTALI
VERIFICA DI OTTEMPERANZA

PROFILI SOVRAPPOSIZIONE PD 2007 - PD 2020 - TAV. 2 DI 3

INGEGNERI DELLA PROVINCIA DI PERUGIA — Sezione A N° A632 — MARCO RASIMELLI — SETTORE CIVILE E AMBIENTALE, INDUSTRIALE, DELL'INFORMAZIONE

CODICE PROGETTO (PROGETTO / LIV. PROG. / N. PROG.)	NOME FILE / CODICE ELAB.	REVISIONE	SCALA
DPCA12 D 2001	T00EG01GENFL02A.dwg / T00EG01GENFL02	A	1:1.000/100

REV.	DESCRIZIONE	DATA	REDATTO	VERIFICATO	APPROVATO
D					
C					
B					
A	PRIMA EMISSIONE	Giugno 2020	E. CARCHEDI	A. POLLI	M. RASIMELLI