


KEY PLAN

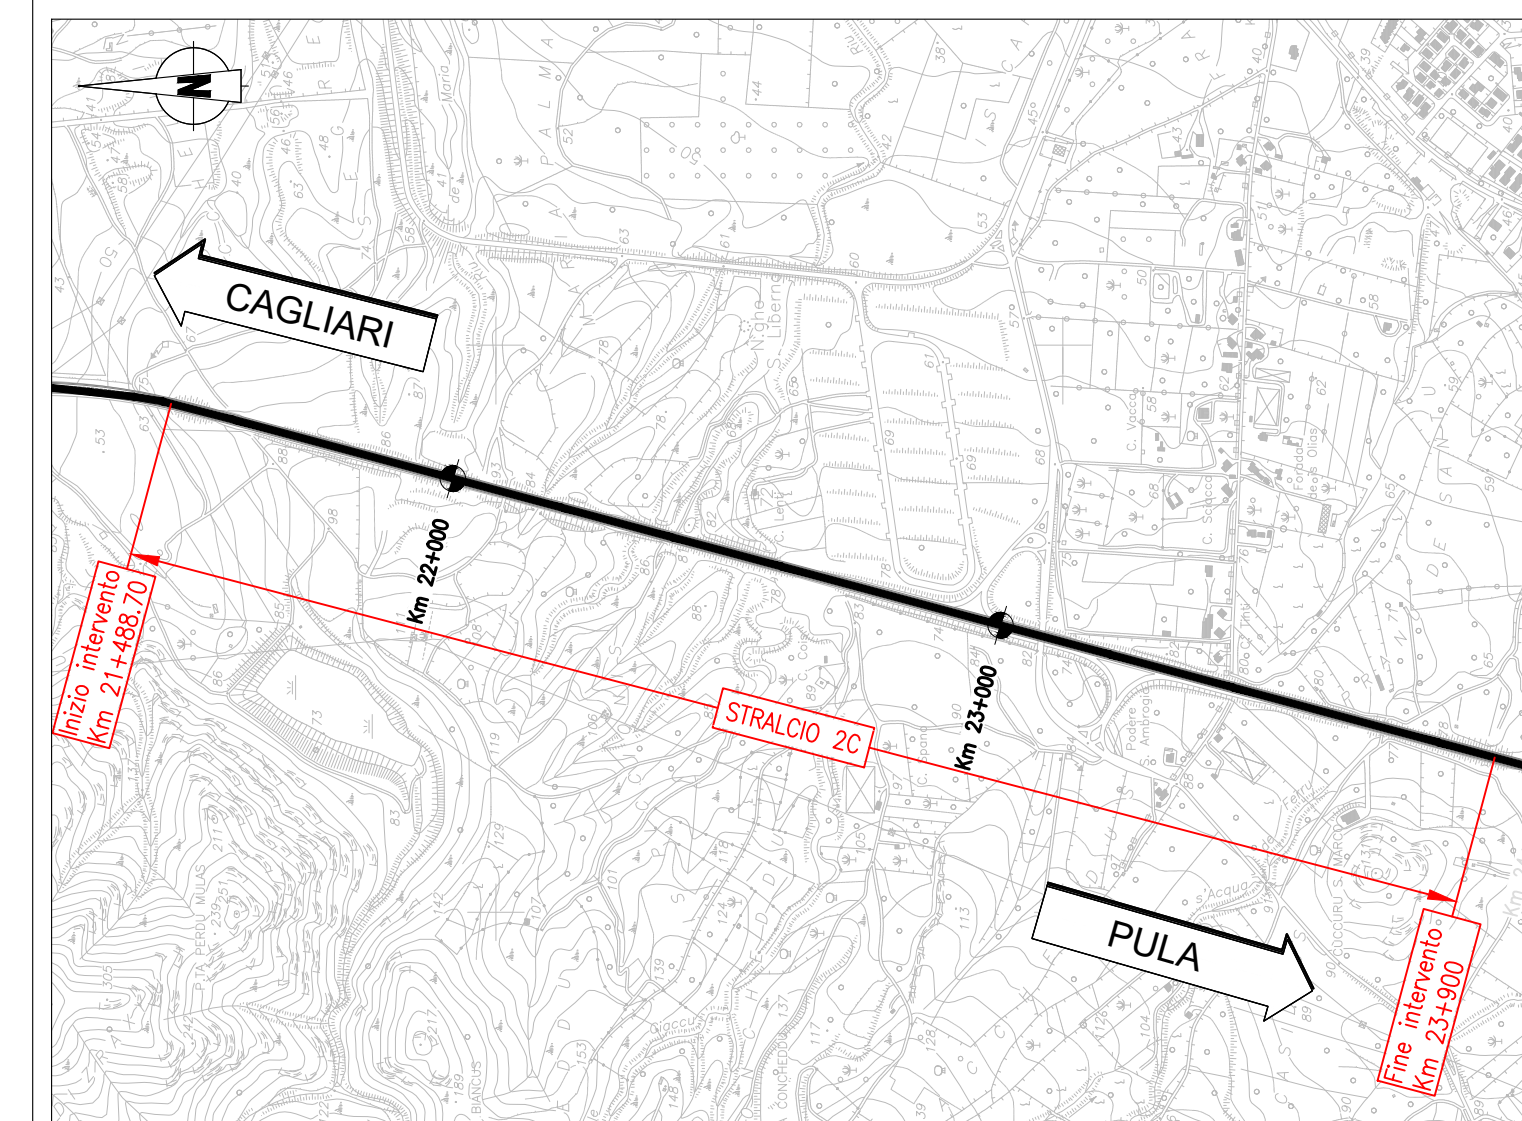


LEGENDA

- PD (2007) SOTTOPOSTO A DECIVA
- PD (2020)
- LINEA TERRENO PD (2007) SOTTOPOSTO A DECIVA
- LINEA TERRENO PD (2020)

p = 0.0064 L = 959.0000	Km 23+952.23	p = -0.0168 L = 666.2300
----------------------------	--------------	-----------------------------

D=5.010 L=833.541 P=0.601%	D=0.000 L=152.271 P=0.000%	D=-1.613 L=165.462 P=-0.975%
-------------------------------	-------------------------------	---------------------------------

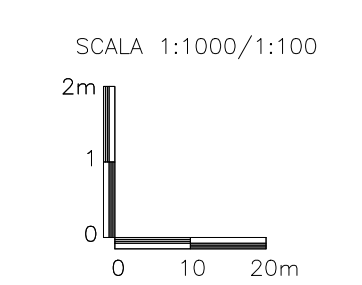

Q. RIF. 55.000

No. SEZIONI PD 2020	No. SEZIONI PD 2007	DISTANZE PROGRESSIVE PD 2020	DISTANZE PROGRESSIVE PD 2007	QUOTE TERRENO PD 2020	QUOTE TERRENO PD 2007	QUOTE PROGETTO PD 2020	QUOTE PROGETTO PD 2007
84							
85	396	-23180.000	-23180.000	74.157	74.325	74.220	74.22
86		-23220.000	-23220.000	74.586	74.709	74.581	74.581
87		-23260.000	-23260.000	74.977	75.041	74.977	74.977
88	397	-23300.000	-23300.000	74.889	75.130	74.889	74.889
89		-23340.000	-23340.000	75.209	75.302	75.209	75.209
90		-23380.000	-23380.000	75.346	75.422	75.346	75.346
91		-23420.000	-23420.000	75.495	75.542	75.495	75.495
92	398	-23460.000	-23460.000	75.650	75.665	75.650	75.650
93	399	-23500.000	-23500.000	75.711	75.781	75.711	75.711
94		-23540.000	-23540.000	75.835	75.903	75.835	75.903
95		-23580.000	-23580.000	75.980	76.023	75.980	76.023
96	400	-23620.000	-23620.000	76.049	76.145	76.049	76.145
97		-23660.000	-23660.000	76.138	76.264	76.138	76.264
98	401	-23700.000	-23700.000	76.261	76.384	76.261	76.384
99		-23740.000	-23740.000	76.384	76.504	76.384	76.504
100		-23780.000	-23780.000	76.519	76.624	76.519	76.624
101	402	-23820.000	-23820.000	76.670	76.745	76.670	76.745
102		-23860.000	-23860.000	76.782	76.865	76.782	76.865
103		-23900.000	-23900.000	76.892	76.985	76.892	76.985
104	403	-23940.000	-23940.000	76.986	77.105	76.986	77.105
105		-23980.000	-23980.000	77.100	77.225	77.100	77.225
106	404	-24020.000	-24020.000	77.306	77.346	77.306	77.346
125		-24780.000	-24780.000				
126		-24820.000	-24820.000				

ANAS S.p.A.
Direzione Progettazione e Realizzazione Lavori

S.S.195 "SULCITANA"
COMPLETAMENTO ITINERARIO CAGLIARI - PULA - LOTTO 2
 COLLEGAMENTO CON LA S.S 130 e AEROPORTO CAGLIARI ELMAS
 DAL Km 21+488,70 AL Km 23+900,00
 RELAZIONE ARCHEOLOGICA e PROGETTAZIONE DEFINITIVA
PROGETTO DEFINITIVO cod. CA12

PROGETTAZIONE: ANAS - DIREZIONE PROGETTAZIONE E REALIZZAZIONE LAVORI

SPECIALISTA E RESPONSABILE INTEGRATORE PRESTAZIONI
 Ing. M. RASANELLI
 Ordine Ingegneri Provincia di Perugia, n° 4832

GRUPPO DI PROGETTAZIONE
 Ing. G. BONADIESI
 Ing. P. LOFFRENZANO
 Ing. G. BELLEGRINI
 Ing. C. CASTELLANO
 Ing. G. CERRINI

IL GEOLOGO
 S. PIAZZOLI

COORDINATORE PER LA SICUREZZA IN FASE DI PROGETTAZIONE
 Ing. L. IODINE

VISTO: IL RESP. DEL PROCEDIMENTO
 Ing. M. COGHE

PROTOCOLLO **DATA:**

IL GRUPPO DI PROGETTAZIONE:

PINI SWISS ENGINEERS SA
MANDATARIA

PINI SWISS ENGINEERS Srl
MANDANTE

ELABORATI AMBIENTALI
VERIFICA DI OTTEMPERANZA

PROFILI SOVRAPPOSIZIONE PD 2007 - PD 2020 - TAV. 3 DI 3

CODICE PROGETTO: **DP/CA12**

PROGETTO: **D** LIV. PROG. **2001**

DESCRIZIONE: **PRIMA EMISSIONE**

SCALA: **1:1.000/100**

REVISIONE: **A**

DATA: **Giugno 2020**

REDAITTO: **E. CARCHEDI**

VERIFICATO: **A. POLI**

APPROVATO: **M. RASANELLI**