


**LEGENDA**

- PD (2007) SOTTOPOSTO A DECIVA
- PD (2020)



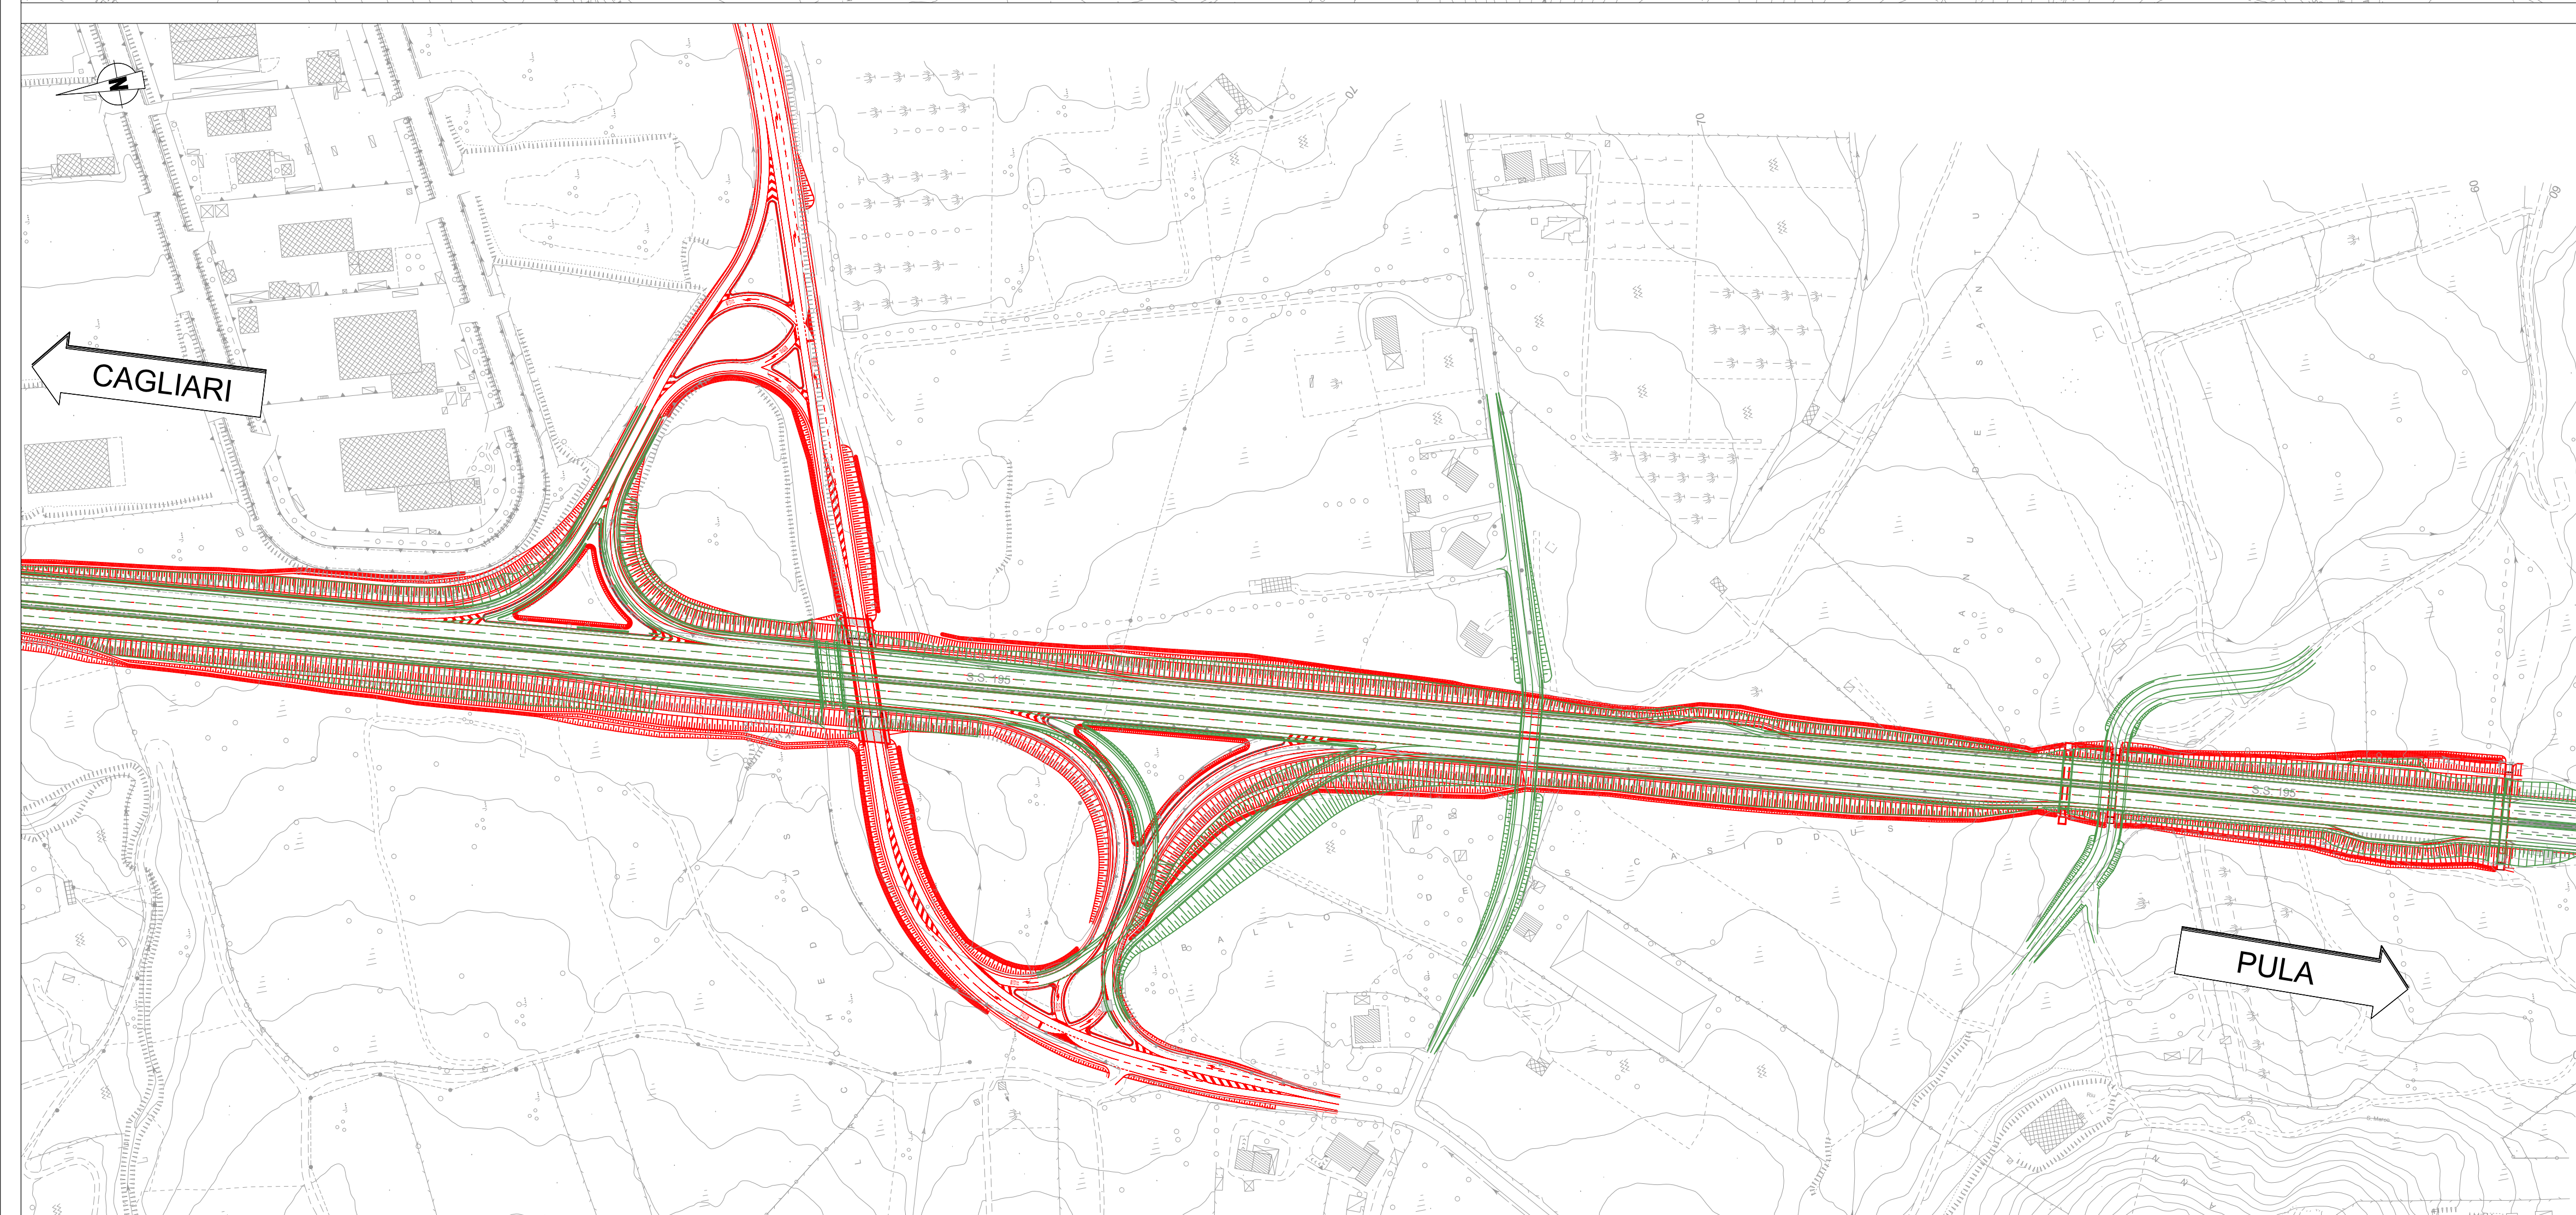

**ANAS S.p.A.**  
Direzione Progettazione e Realizzazione Lavori

**S.S.195 "SULCITANA"**  
**COMPLETAMENTO ITINERARIO CAGLIARI - PULA - LOTTO 2**  
COLLEGAMENTO CON LA S.S 130 E AEROPORTO CAGLIARI ELMAS  
DAL Km 21+488,70 AL Km 23+900,00  
RELAZIONE ARCHEOLOGICA E PROGETTAZIONE DEFINITIVA

**PROGETTO DEFINITIVO**

cod. CA12

PROGETTAZIONE: ANAS - DIREZIONE PROGETTAZIONE E REALIZZAZIONE LAVORI

**PROGETTISTA E RESPONSABILE INTEGRATORE PRESTAZIONI SPECIALISTICHE**  
Ing. M. RASIMELLI  
Ordine Ingegneri Provincia di Perugia n° 4632

**GRUPPO DI PROGETTAZIONE**  
Ing. D. BONADIES    Ing. M. TANZINI  
Ing. F. LOSPENNATO    Ing. A. LUCIA  
Ing. S. PELLEGRINI  
Ing. A. POLLI  
Ing. C. CASTELLANO  
Ing. G.N. GUERRINI

**IL GEOLOGO**  
S. PIAZZOLI

**COORDINATORE PER LA SICUREZZA IN FASE DI PROGETTAZIONE**  
Ing. L. IOVINE

**VISTO: IL RESP. DEL PROCEDIMENTO**  
Ing. M. COGHE

PROTOCOLLO    DATA:

**IL GRUPPO DI PROGETTAZIONE:**





MANDATARIA

**PINI PINI SWISS ENGINEERS SA**  
SWISS  
MANDANTE

**PINI PINI SWISS ENGINEERS Srl**  
ITALIA  
MANDANTE

**ELABORATI AMBIENTALI**  
**VERIFICA DI OTTEMPERANZA**

PLANIMETRIA SOVRAPPOSIZIONE PD 2007 - PD 2020

CODICE PROGETTO		NOME FILE		REVISIONE	SCALA
DP/CA12		T00EG01GENPL01A.dwg		A	1:2.000
PROGETTO	LV. PROG.	N. PROG.	CODICE ELAB.		
D	D	2001	T00EG01GENPL01		
C					
B					
A	PRIMA EMISSIONE	Giugno 2020	E. CARCHEDI	A. POLLI	M. RASIMELLI
REV.	DESCRIZIONE	DATA	REDATTO	VERIFICATO	APPROVATO

