



- LEGENDA**
- PD (2007) SOTTOPOSTO A DECIVA
 - PD (2020)
 - LINEA TERRENO PD (2007) SOTTOPOSTO A DECIVA
 - LINEA TERRENO PD (2020)

p = 0.0064 L = 959.0000	Km 23+952.23	p = -0.0168 L = 666.2300
D=5.010 L=833.541 P=0.601%	D=0.000 L=152.271 P=0.000%	D=-1.613 L=165.462 P=-0.975%

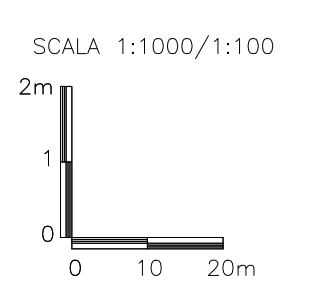

No. SEZIONI PD 2020	84	85	86	87	88	89	90	91	92	93	94	95	96	97	98	99	100	101	102	103	104	105	106	107	108	109	110	111	112	113	114	115	116	117	118	119	120	121	122	123	124	125	126							
No. SEZIONI PD 2007		396				397			398			399		400			401			402			403			404			405			406			408			409			410			411			412			
DISTANZE PROGRESSIVE PD 2020		-23180.000	-23180.000	-23220.000	-23220.000	-23240.000	-23250.000	-23250.000	-23280.000	-23280.000	-23300.000	-23300.000	-23340.000	-23340.000	-23360.000	-23360.000	-23400.000	-23400.000	-23440.000	-23440.000	-23480.000	-23480.000	-23520.000	-23520.000	-23560.000	-23560.000	-23600.000	-23600.000	-23640.000	-23640.000	-23680.000	-23680.000	-23720.000	-23720.000	-23760.000	-23760.000	-23800.000	-23800.000	-23840.000	-23840.000	-23880.000	-23880.000	-23920.000	-23920.000	-23960.000	-23960.000	-24000.000			
DISTANZE PROGRESSIVE PD 2007			-23200.000	-23200.000	-23220.000	-23250.000	-23250.000	-23280.000	-23280.000	-23300.000	-23300.000	-23340.000	-23340.000	-23360.000	-23360.000	-23400.000	-23400.000	-23440.000	-23440.000	-23480.000	-23480.000	-23520.000	-23520.000	-23560.000	-23560.000	-23600.000	-23600.000	-23640.000	-23640.000	-23680.000	-23680.000	-23720.000	-23720.000	-23760.000	-23760.000	-23800.000	-23800.000	-23840.000	-23840.000	-23880.000	-23880.000	-23920.000	-23920.000	-23960.000	-23960.000	-24000.000				
QUOTE TERRENO PD 2020	74.157	74.325	74.470	74.596	74.709	74.797	74.889	75.004	75.130	75.269	75.346	75.485	75.605	75.711	75.805	75.980	76.049	76.138	76.261	76.384	76.519	76.670	76.782	76.882	76.986	77.100	77.206	77.306	77.398	77.481	77.558	77.661	77.736	77.806	77.879	77.976	78.046	78.042	78.012	77.980	77.876	77.852	77.829	77.742	77.601	77.581	77.580	77.580	77.580	

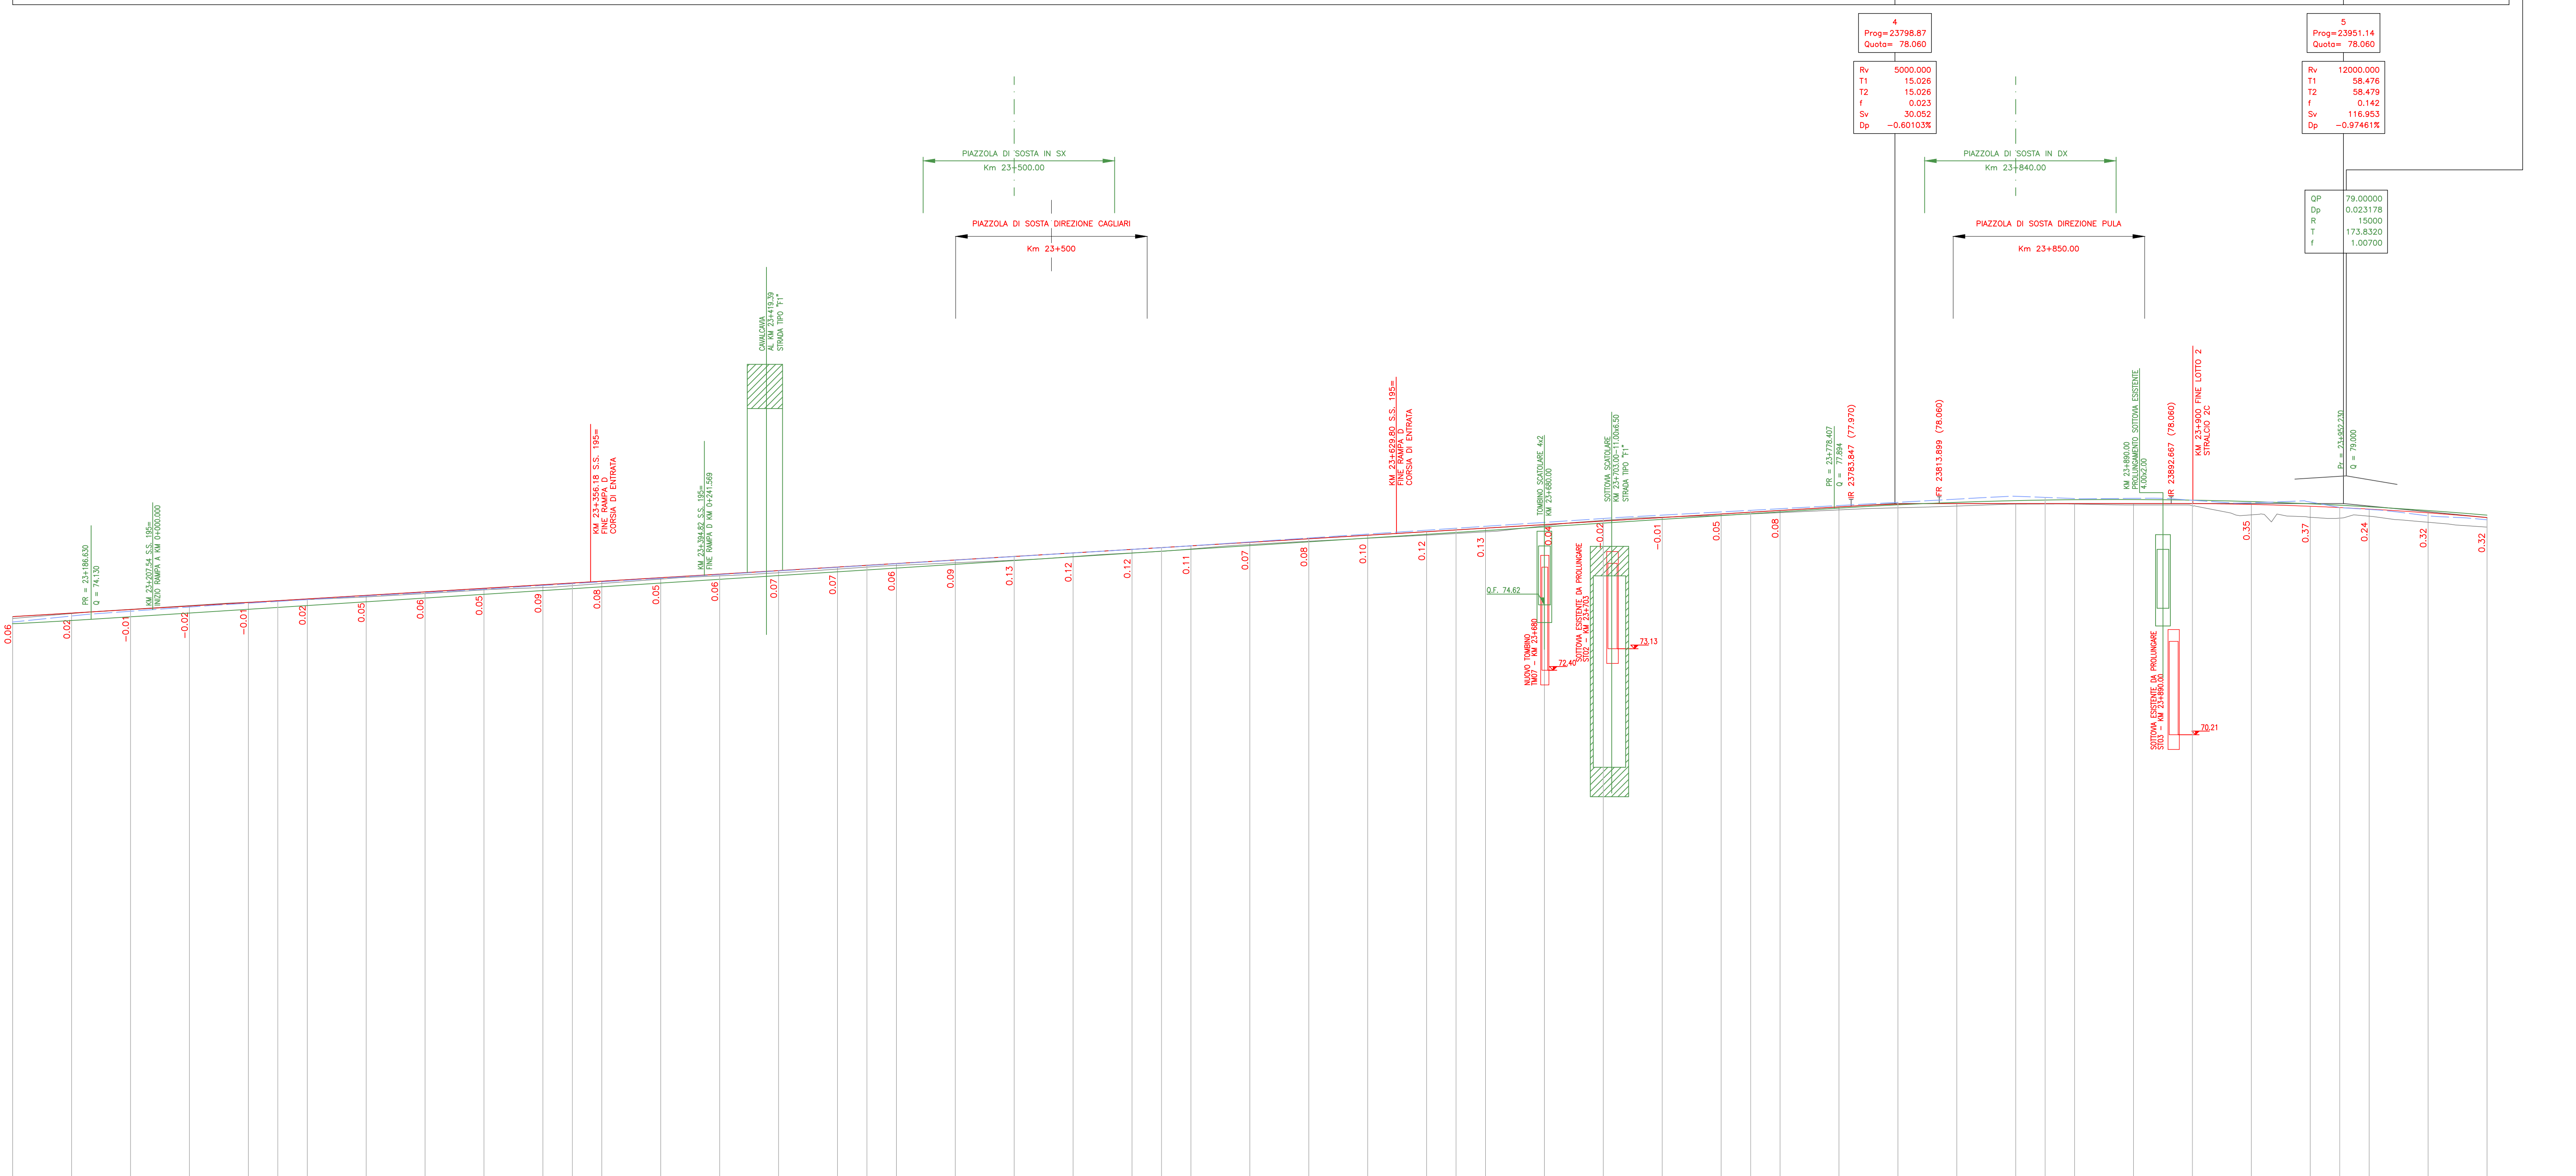

ANAS S.p.A.
Direzione Progettazione e Realizzazione Lavori

S.S.195 "SULCITANA"
COMPLETAMENTO ITINERARIO CAGLIARI - PULA - LOTTO 2
COLLEGAMENTO CON LA S.S 130 e AEROPORTO CAGLIARI ELMAS
DAL Km 21+488,70 AL Km 23+900,00
RELAZIONE ARCHEOLOGICA e PROGETTAZIONE DEFINITIVA
PROGETTO DEFINITIVO cod. CA12

PROGETTAZIONE: ANAS - DIREZIONE PROGETTAZIONE e REALIZZAZIONE LAVORI

SPECIALISTE
Ing. M. RICCIOLLI
Dottor Ingegnere Provincia di Perugia, n° 4832

GRUPPO DI PROGETTAZIONE
Ing. G. BONADIESI
Ing. P. LORENZINI
Ing. G. BELLEGRINI
Ing. C. CASTELLANO
Ing. G. CERRINI

IL GEOLOGO
S. PAZZOLI

COORDINATORE PER LA SICUREZZA IN FASE DI PROGETTAZIONE
Ing. L. IODINE

VISTO: IL RESP. DEL PROCEDIMENTO
Ing. M. COSE

PROTOCOLLO DATA:



ELABORATI AMBIENTALI
VERIFICA DI OTTEMPERANZA

PROFILI SOVRAPPOSIZIONE PD 2007 - PD 2020 - TAV. 3 DI 3

CODICE PROGETTO	NOVE FILE	REVISIONE	SCALA
PROGETTO	T00EG01GENFL03A.dwg	A	1:1.000/100
ELAB.	T00IA00GENFLI03		

D				
C				
B				
A	PRIMA EMISSIONE	Giugno 2020	E. CARCHEDI	A. POLI
REV.	DESCRIZIONE	DATA	REDATTO	VERIFICATO
				APPROVATO