


Il presente disegno è di proprietà aziendale - La Società tutelerà i propri diritti a termine di legge.

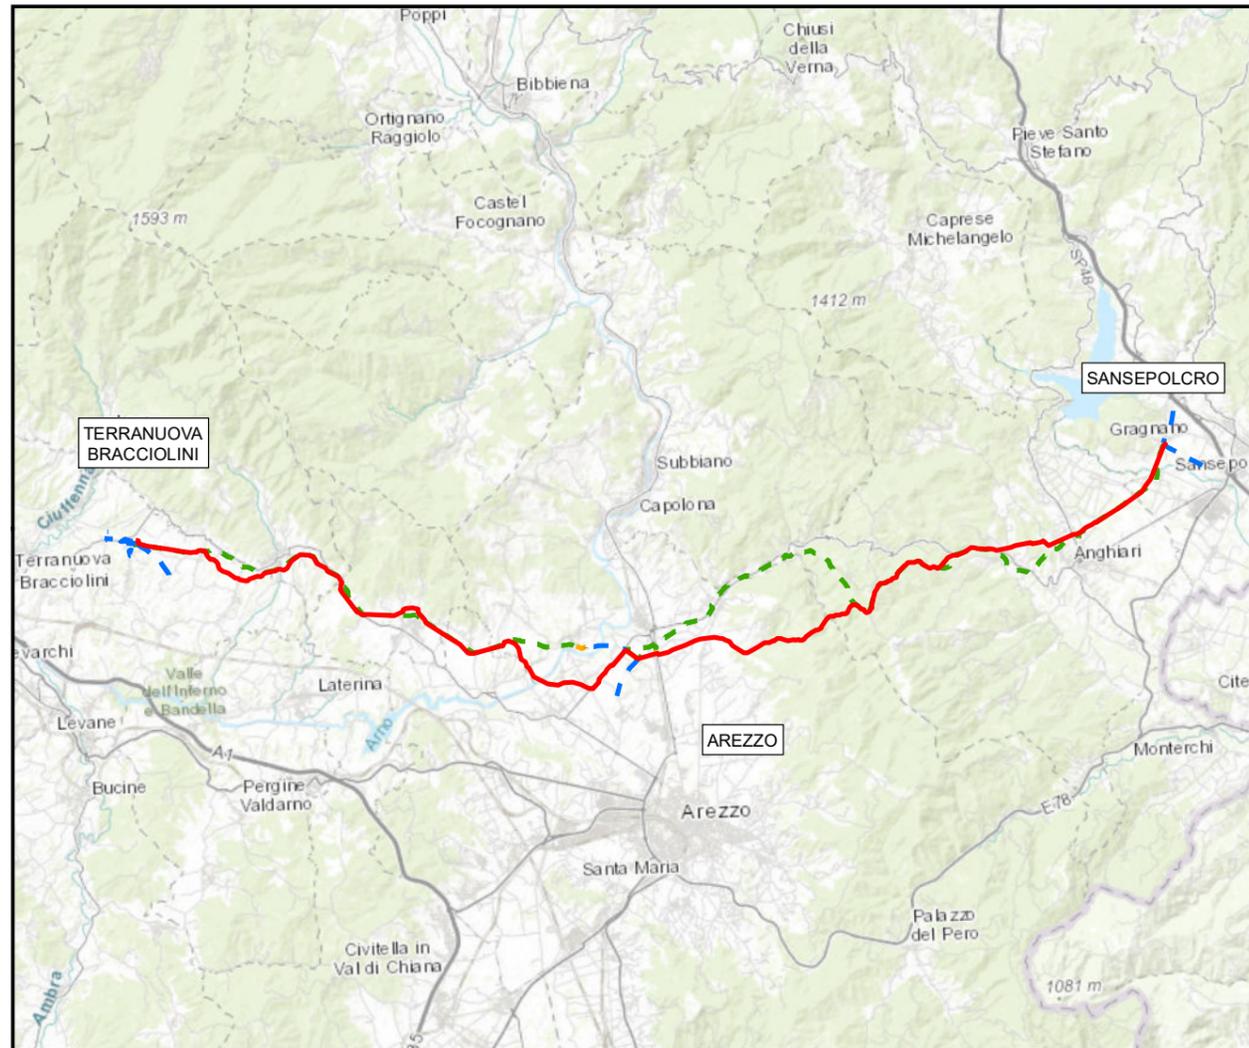

COROGRAFIA Scala 1:250.000

0			FEBBRAIO 2021	EMISSIONE	M.AGOSTINI	F.MARCHETTI	V.FORLIVESI G.GIOVANNINI					
INDICE	DATA	REVISIONI			ELABORATO	VERIFICATO	APPROVATO AUTORIZZATO					
PROPRIETARIO		PROGETTISTA			Dis. PG-PAI-150							
		 Rif. TPIDL: 082669C-100-DW-3252-215 TECHNIP ITALY DIREZIONE LAVORI S.p.A.			Fg. 1 di 7							
RIFACIMENTO METANODOTTO SANSEPOLCRO - TERRANUOVA BRACCIOLINI DN 750 (30"), DP 75 bar ED OPERE CONNESSE					Comm. NR/17143							
					Indice <table border="1" style="display: inline-table; border-collapse: collapse;"><tr><td style="width: 20px;">0</td><td style="width: 20px;"></td><td style="width: 20px;"></td></tr></table>			0				
0												
VARIANTI E OTTIMIZZAZIONI PROGETTUALI PIANO STRALCIO PER L'ASSETTO IDROGEOLOGICO (PAI)					Scala 1:10000							
					Sostituisce il							
					Sostituito dal							

0	FEBBRAIO 2021	EMISSIONE	M.AGOSTINI	F.MARCHETTI	V.FORLIVESI G.GIOVANNINI
INDICE	DATA	REVISIONI	ELABORATO	VERIFICATO	APPROVATO AUTORIZZATO
PROPRIETARIO		PROGETTISTA		Dis. PG-PAI-150	
		 Rif. TPDIL: 082669C-100-DW-3252-215 TECHNIP ITALY DIREZIONE LAVORI S.p.A		Comm. NR/17143	

VARIANTI E OTTIMIZZAZIONI PROGETTUALI - PIANO STRALCIO PER L'ASSETTO IDROGEOLOGICO (PAI)

METANODOTTI IN PROGETTO

NOME METANODOTTO	NUMERO TAVOLA	NUMERO FOGLIO
Metanodotto Sansepolcro - Terranuova Bracciolini DN750 (30")	Tav. 1-12	Fg. 3-14
Rif. All. Com. di Anghiari DN100 (4")	Tav. 13	Fg. 15
Rif. All. Com. di Arezzo 2a Presa DN100 (4")	Tav. 14	Fg. 16
Ric. Der. per Arezzo DN200 (8")	Tav. 15	Fg. 17
Der. per Bibbiena DN200 (8"), DN600 (24"), DN150 (6")	Tav. 16	Fg. 18
All. TCA S.p.A. DN100 (4")	Tav. 17	Fg. 19
Rif. All. Com. di Castiglion Fibocchi DN100 (4")	Tav. 18	Fg. 20
Rif. All. Com. di Loro Ciuffenna 2a Presa DN100 (4")	Tav. 19	Fg. 21

METANODOTTI IN DISMISSIONE


NOME METANODOTTO	NUMERO TAVOLA	NUMERO FOGLIO
Metanodotto Montelupo - Sansepolcro DN600 (24")	Tav. 1/A-12/A	Fg. 22-23
All. Com. di Anghiari DN100 (4")	Tav. 13/A	Fg. 34
All. Com. di Arezzo 2a Presa DN100 (4")	Tav. 14/A	Fg. 35
Der. per Arezzo DN200 (8")	Tav. 15/A	Fg. 36
Der. per Bibbiena DN150 (6")	Tav. 16/A	Fg. 37
All. Com. di Castiglion Fibocchi DN80 (3")	Tav. 17/A	Fg. 38
All. Com. di Loro Ciuffenna 2a Presa DN80 (3")	Tav. 18/A	Fg. 39

Il presente disegno è di proprietà aziendale - La Società tutelerà i propri diritti a termine di legge.


RIFACIMENTO METANODOTTO SANSEPOLCRO - TERRANUOVA BRACCIOLINI
DN 750 (30"), DP 75 bar ED OPERE CONNESSE

0	FEBBRAIO 2021	EMISSIONE	M.AGOSTINI	F.MARCHETTI	V.FORLIVESI G.GIOVANNINI	Foglio 4 di 7
INDICE	DATA	REVISIONI	ELABORATO	VERIFICATO	APPROVATO AUTORIZZATO	Tav. 11
PROPRIETARIO			PROGETTISTA		Dis.	Scala
					PG-PAI-150	1:10000
			Rif. TPDIL: 082669C-100-DW-3252-215 TECHNIP ITALY DIREZIONE LAVORI S.p.A.		Comm. NR/17143	

VARIANTI E OTTIMIZZAZIONI PROGETTUALI - PIANO STRALCIO PER L'ASSETTO IDROGEOLOGICO (PAI)

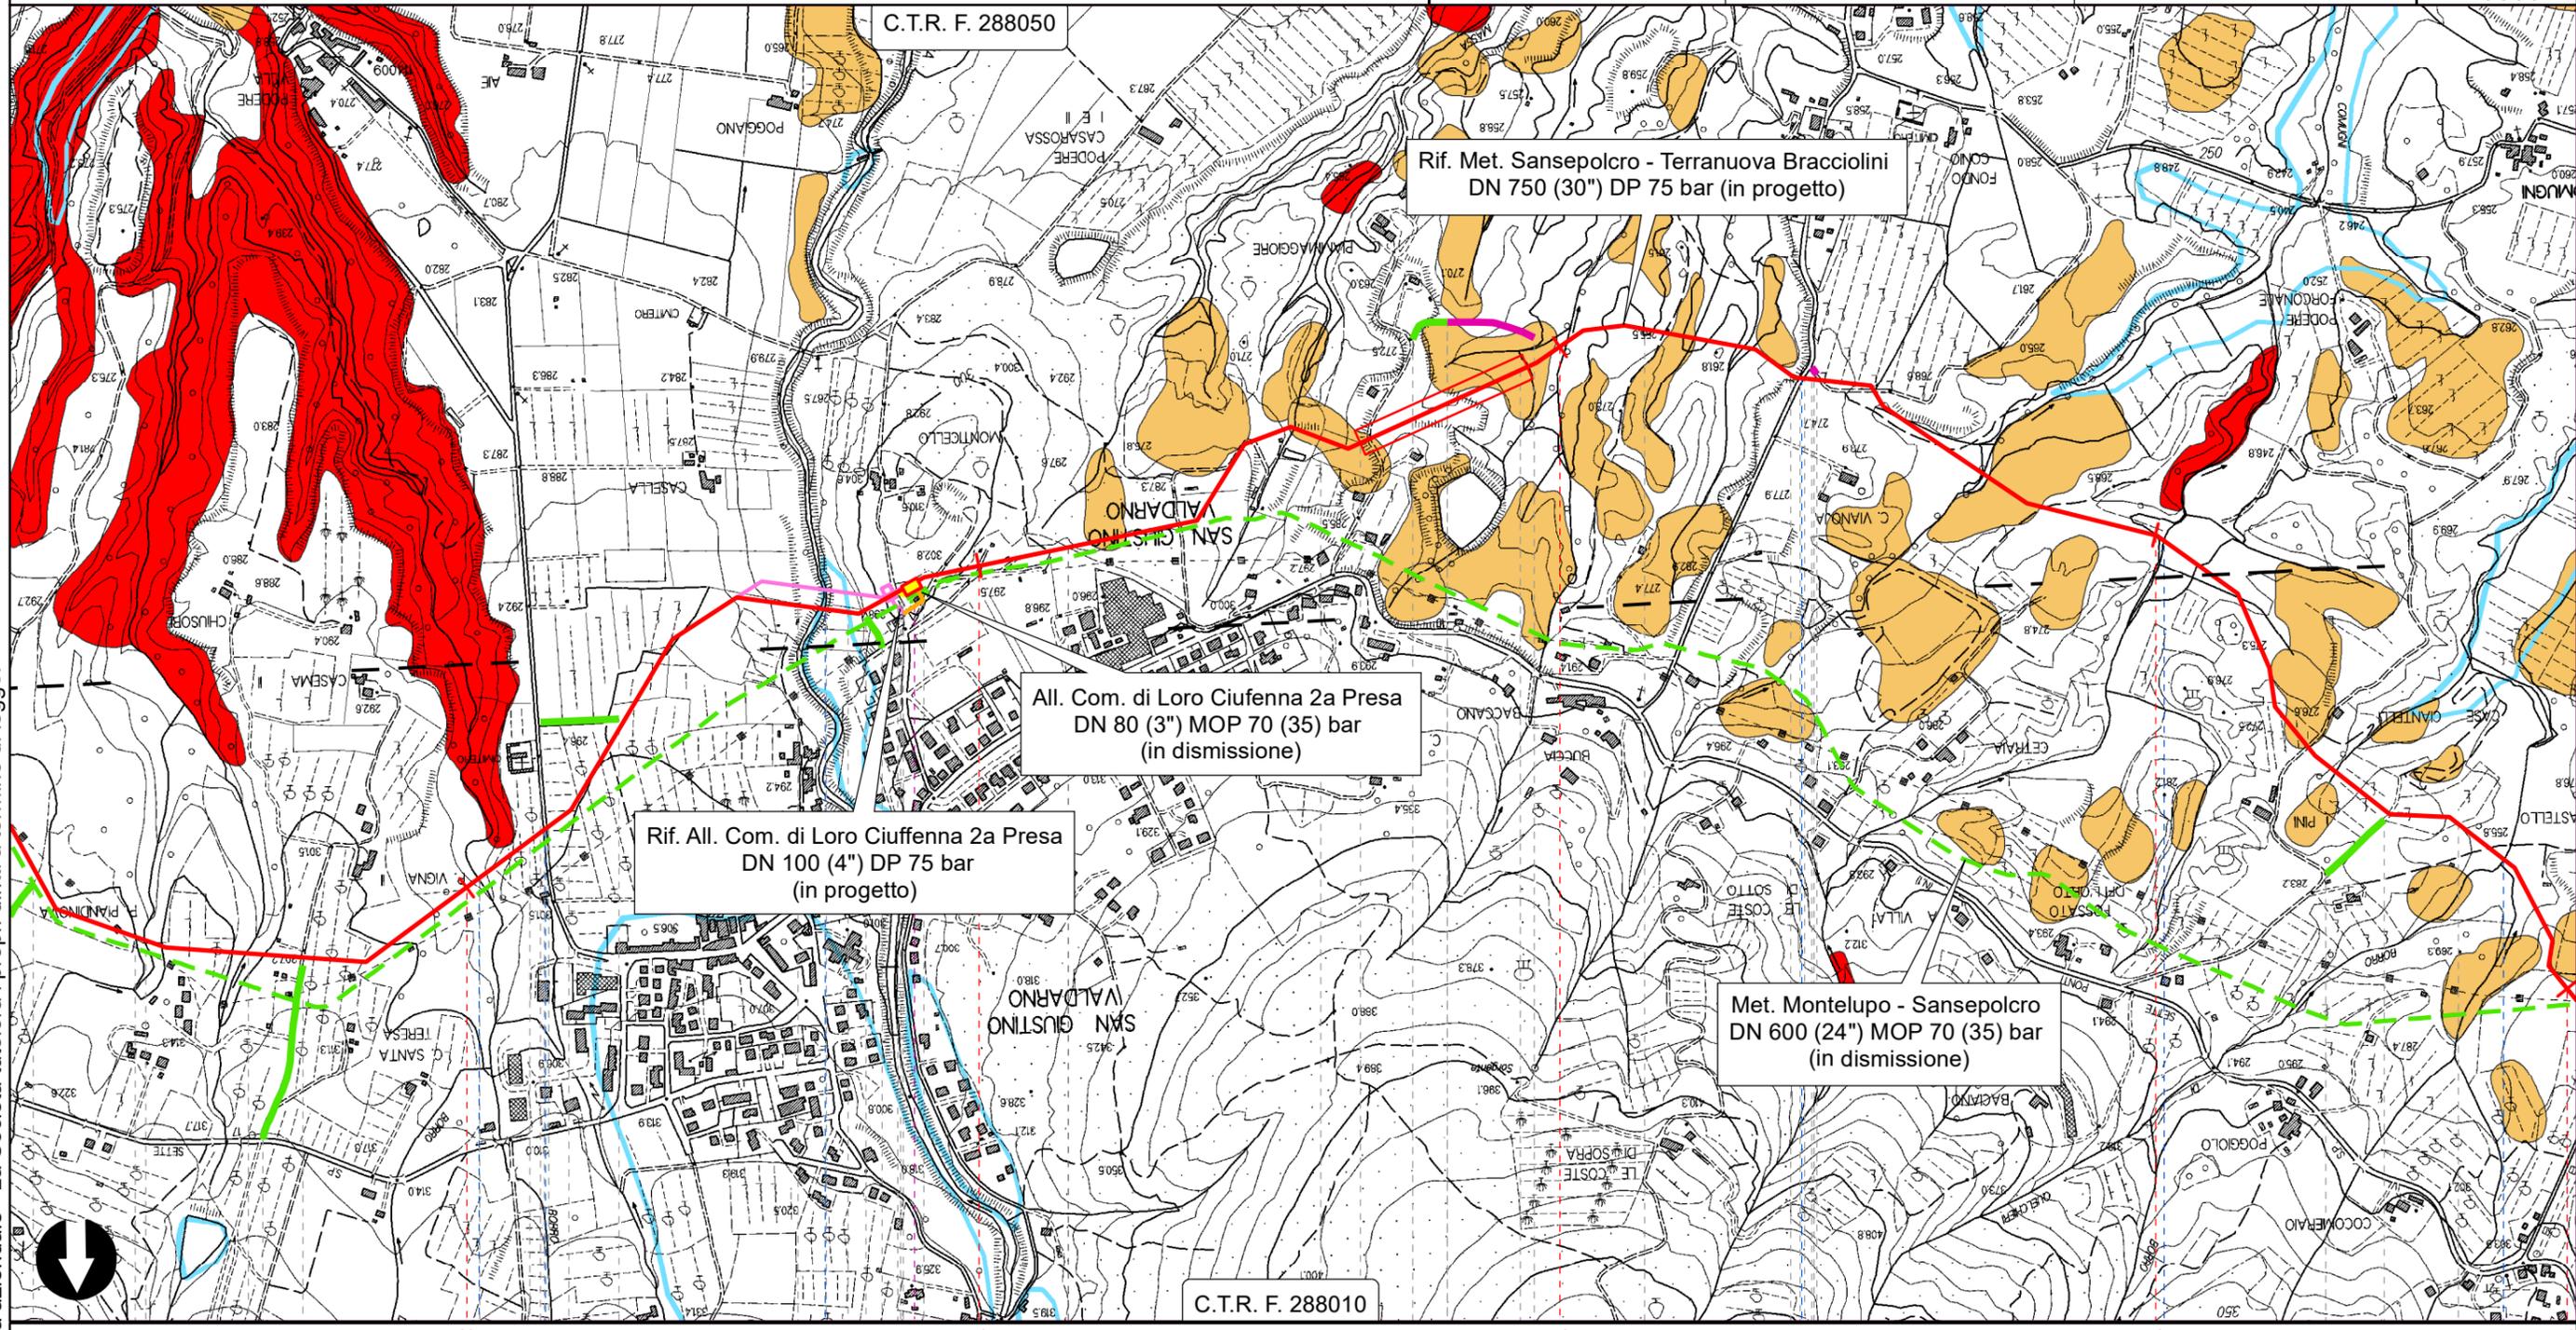

Il presente disegno è di proprietà aziendale - La Società tutelerà i propri diritti a termine di legge.

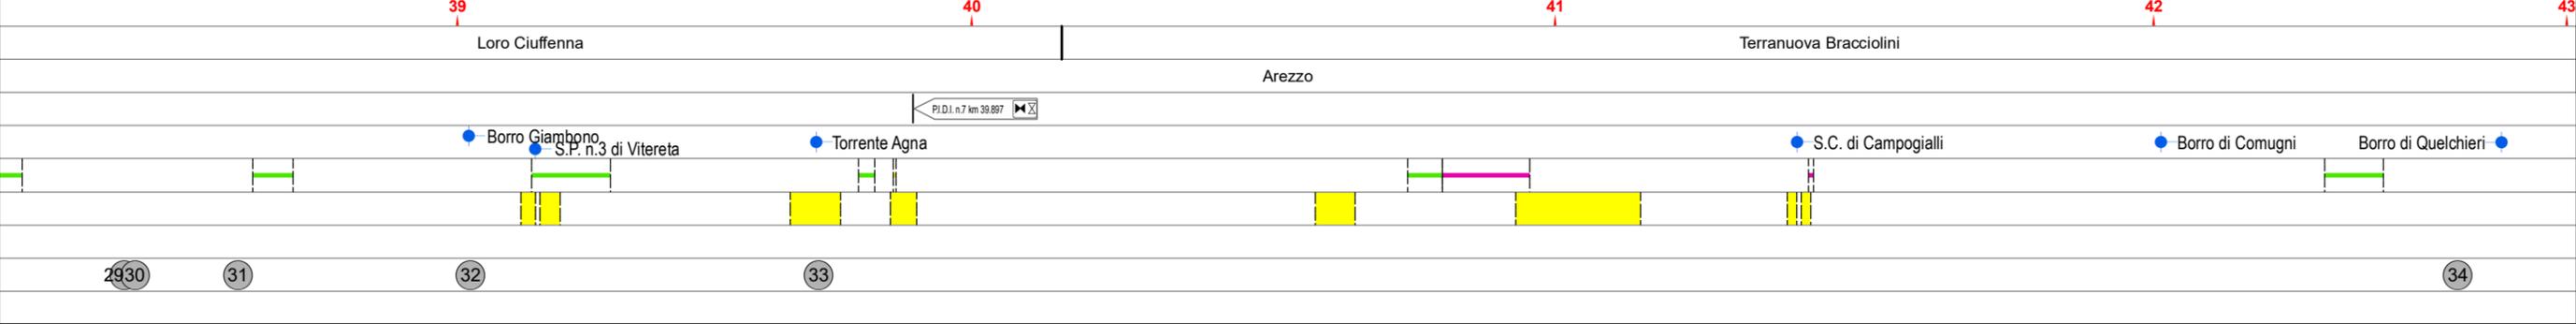


RIFACIMENTO METANODOTTO SANSEPOLCRO - TERRANUOVA BRACCIOLINI

DN 750 (30"), DP 75 bar ED OPERE CONNESSE

Rif. All. Com. di Anghiari DN 100 (4") DP 75 bar

0	FEBBRAIO 2021	EMISSIONE	M.AGOSTINI	F.MARCHETTI	V.FORLIVESI G.GIOVANNINI	Foglio 5 di 7
INDICE	DATA	REVISIONI	ELABORATO	VERIFICATO	APPROVATO AUTORIZZATO	Tav. 13
PROPRIETARIO		PROGETTISTA		Dis.		Scala
				PG-PAI-150		1:10000
		Rif. TPDIL: 082669C-100-DW-3252-215 TECHNIP ITALY DIREZIONE LAVORI S.p.A.		Comm. NR/17143		

VARIANTI E OTTIMIZZAZIONI PROGETTUALI - PIANO STRALCIO PER L'ASSETTO IDROGEOLOGICO (PAI)

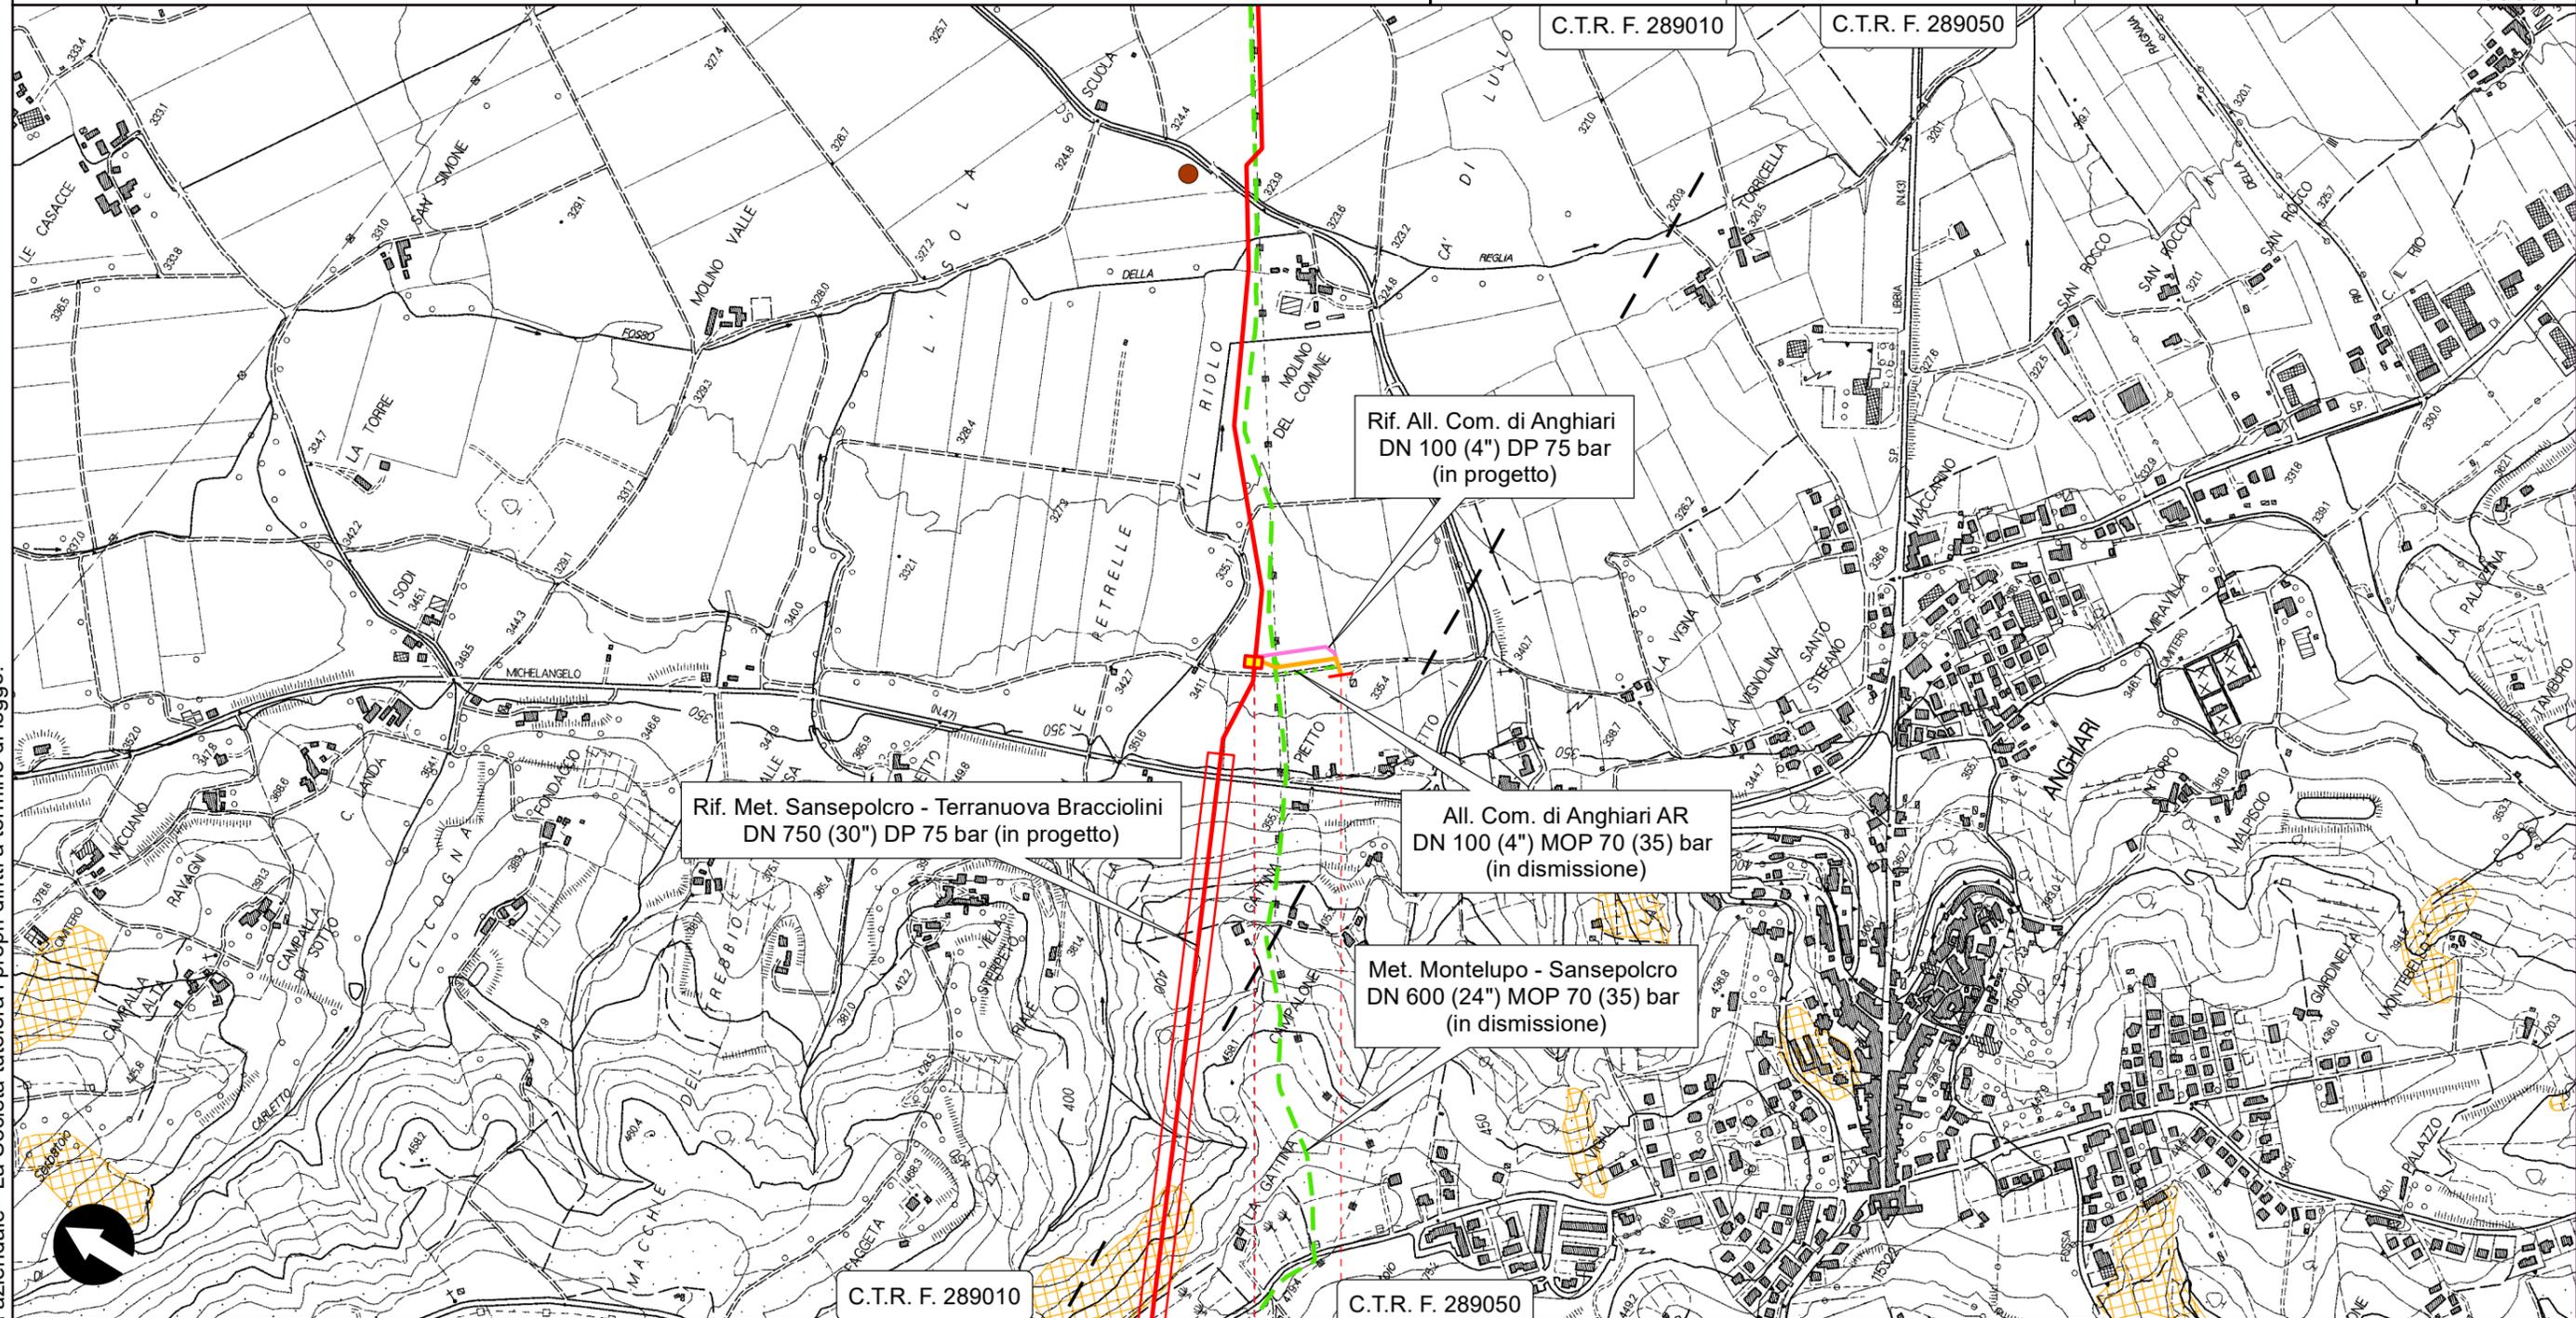

Il presente disegno è di proprietà aziendale - La Società tutelerà i propri diritti a termine di legge.




RIFACIMENTO METANODOTTO SANSEPOLCRO - TERRANUOVA BRACCIOLINI
DN 750 (30"), DP 75 bar ED OPERE CONNESSE

Rif. All. Com. di Loro Ciuffenna 2a Presa DN 100 (4") DP 75 bar

VARIANTI E OTTIMIZZAZIONI PROGETTUALI - PIANO STRALCIO PER L'ASSETTO IDROGEOLOGICO (PAI)

0	FEBBRAIO 2021	EMISSIONE	M.AGOSTINI	F.MARCHETTI	V.FORLIVESI G.GIOVANNINI	Foglio 6 di 7
INDICE	DATA	REVISIONI	ELABORATO	VERIFICATO	APPROVATO AUTORIZZATO	Tav. 19
PROPRIETARIO	snam		PROGETTISTA	TechnipFMC		Dis. PG-PAI-150
			Rif. TPDIL: 082669C-100-DW-3252-215 TECHNIP ITALY DIREZIONE LAVORI S.p.A.		Comm. NR/17143	Scala 1:10000

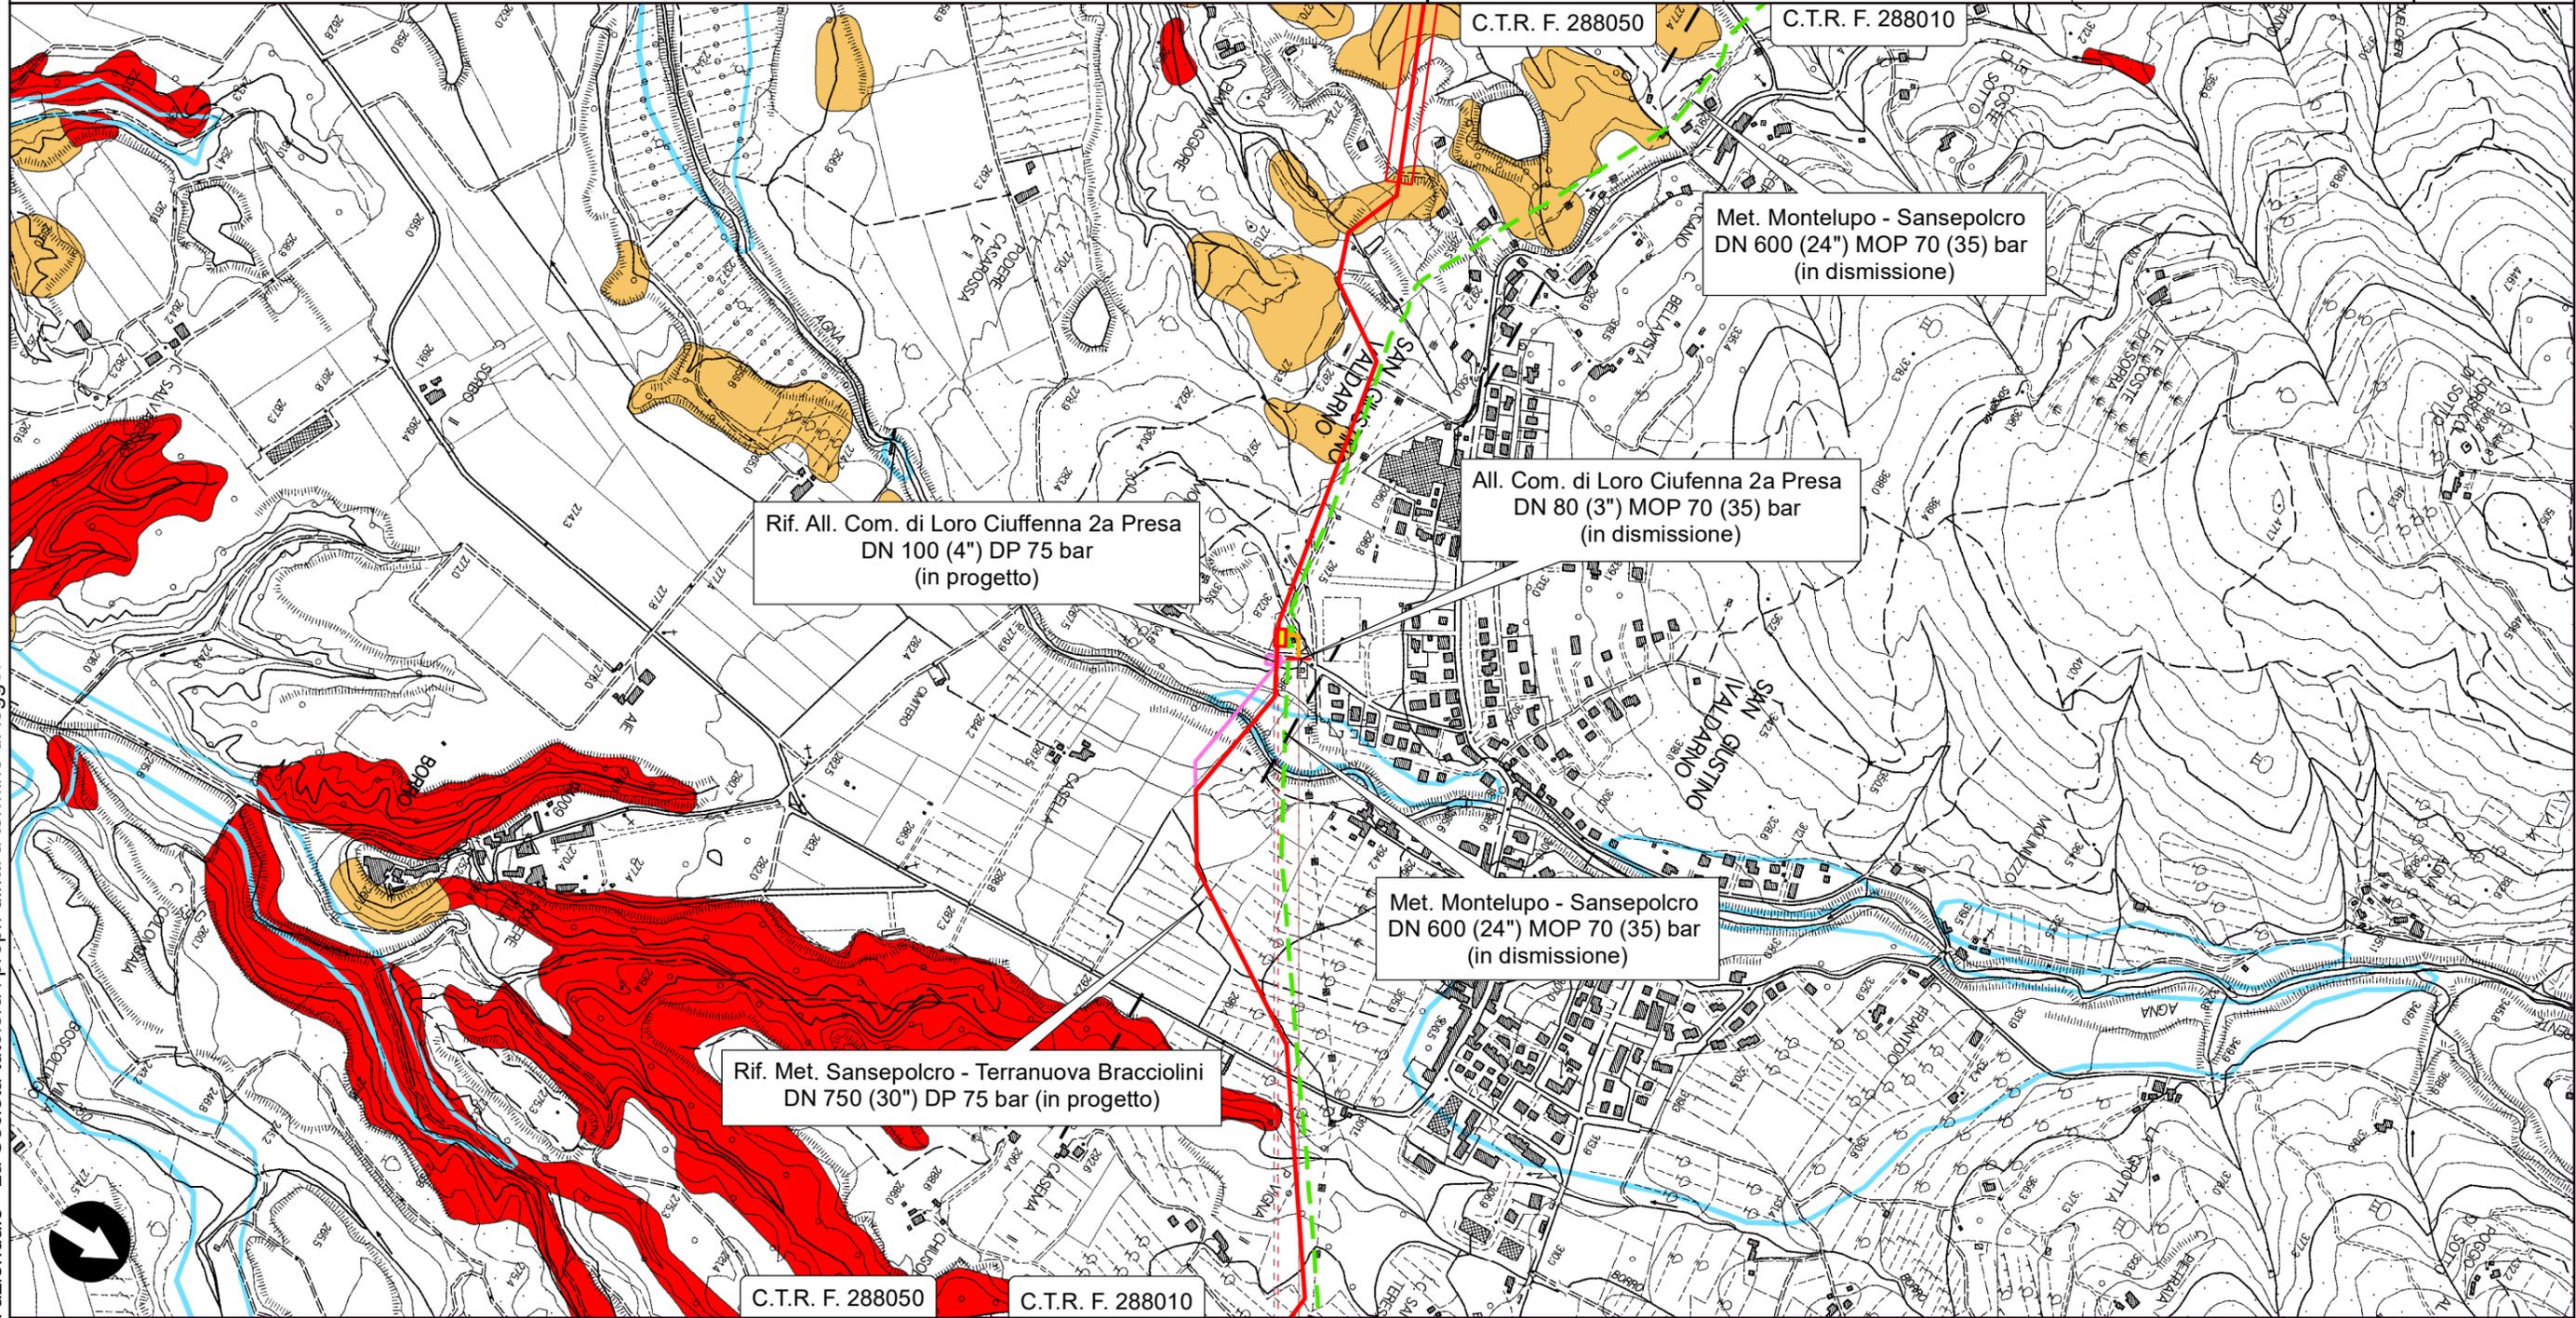

0+065
Loro Ciuffenna
Arezzo
P.I.D.I. n.7 km 39,897

Il presente disegno è di proprietà aziendale - La Società tutelerà i propri diritti a termine di legge.

0	FEBBRAIO 2021	EMISSIONE	M.AGOSTINI	F.MARCHETTI	V.FORLIVESI G.GIOVANNINI APPROVATO AUTORIZZATO
INDICE	DATA	REVISIONI	ELABORATO	VERIFICATO	
PROPRIETARIO		PROGETTISTA		Dis. PG-PAI-150	
		 Rif. TPDIL: 082669C-100-DW-3252-215 TECHNIP ITALY DIREZIONE LAVORI S.p.A.		Comm. NR/17143	
					Scala 1:10000

VARIANTI E OTTIMIZZAZIONI PROGETTUALI - PIANO STRALCIO PER L'ASSETTO IDROGEOLOGICO (PAI)

SIMBOLOGIA CARTOGRAFICA

- | | |
|--|--|
|  Met. Sansepolcro - Terranuova Bracciolini DN 750 (30") DP 75 bar in progetto |  Trenchless |
|  Condotte derivate in progetto |  Impianti di linea In progetto |
|  Met. Montelupo - Sansepolcro DN 600 (24") MOP 70 (35) bar In dismissione |  Impianti di linea In dismissione |
|  Condotte derivate in dismissione |  Impianti di linea In esercizio |
|  Metanodotti in esercizio |  Aree Impianti stacco-terminale In progetto |
|  Piazzola di stoccaggio tubazioni |  Aree Impianti stacco-terminale In dismissione |
|  Strada di accesso all'Impianto |  Aree Impianti stacco-terminale In esercizio |
|  Adeguamento strade esistenti |  Limite sovrapposizione fogli |
|  Strade di accesso provvisorio |  Variante di tracciato (andamento originario) |
| |  Impianti di linea in variante (posizione originaria) |

SIMBOLOGIA MECCANICA

- | | |
|--|--|
|  Punto di intercettazione di linea (P.I.L.) |  Punto predisposto per il discaggio di allacciamento (P.P.D.A.) |
|  Punto di intercettazione di derivazione importante (P.I.D.I.) |  Punto di sezionamento elettrico terminale (P.S.E.T.) |
|  Punto di intercettazione di derivazione semplice con stacco da P.I.L. (P.I.D.S.) |  Stazione predisposta per lancio e ricevimento PIG |
|  Punto di intercettazione e derivazione semplice con stacco da linea (P.I.D.S.) |  Impianto di riduzione/regolazione della pressione |
|  Punto di intercettazione con discaggio di allacciamento (P.I.D.A.) | |

LEGENDA DEL PIANO DI ASSETTO IDROGEOLOGICO

Piano di Assetto Idrogeologico (PAI) - AdB Appennino Centrale

Stato di attività Frana

-  1 - Bassa
-  2 - Media
-  3 - Elevata
-  4 - Molto elevata

Piano di assetto Idrogeologico (PAI) - AdB Appennino Settentrionale

Pericolosità da Frana

-  2 - Media
-  3 - Elevata
-  4 - Molto Elevata

Piano di Gestione del Rischio Alluvioni (PGRA)

Pericolosità

-  1 - Moderata
-  2 - Media
-  3 - Elevata

Il presente disegno è di proprietà aziendale - La Società tutelerà i propri diritti a termine di legge.

Progressiva Chilometrica	
Comuni	
Province	
Impianti	TIPO - N. Progr. Km / TIPO - N. ESISTENTE
Attraversamenti	Tipologia attraversata (SS n.**, corso d'acqua, ferrovia, ecc.)
Strade - Piste	ACCESSO IMPIANTI / ADEGUAMENTI STRADE / STRADE PROVVISORIE
Allargamenti	ALLARGAMENTI
Piazzole tubazioni	NUMERO PIAZZOLA Pn
Opere Civili	OPERE CIVILI n Traversali n Longitudinali