


Il presente disegno è di proprietà aziendale - La Società tutelerà i propri diritti a termine di legge.

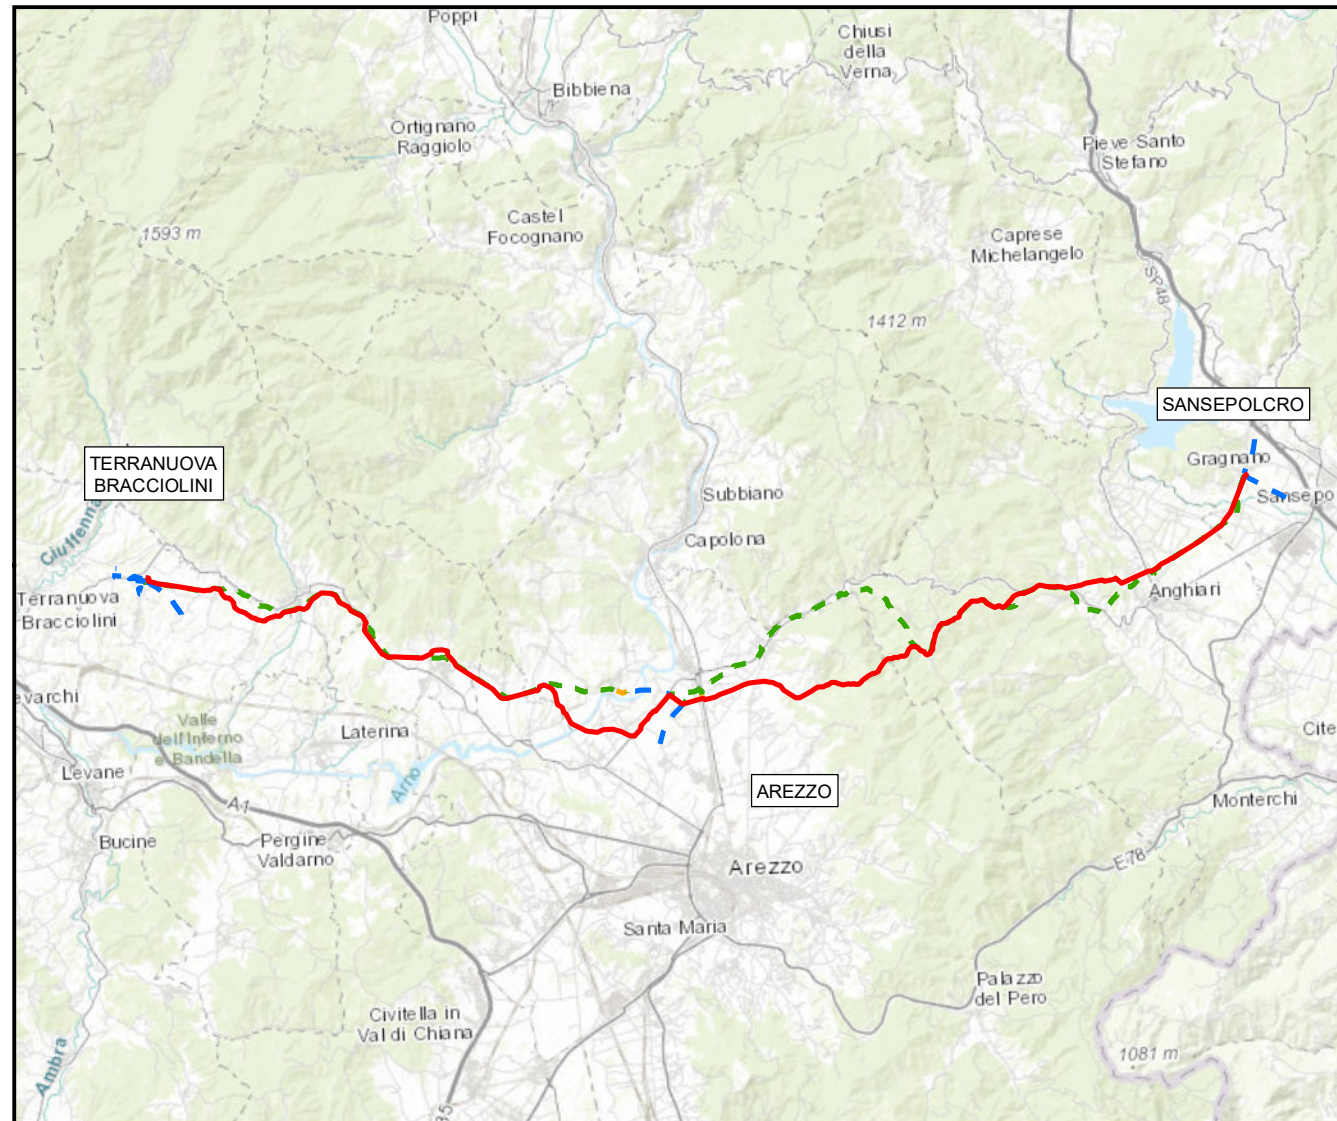

COROGRAFIA Scala 1:250.000

0		FEBBRAIO 2021	EMISSIONE	G.CALVARESÌ	F.MARCHETTI	R.BOZZINI G.GIOVANNINI
INDICE	DATA	REVISIONI		ELABORATO	VERIFICATO	APPROVATO AUTORIZZATO
PROPRIETARIO			PROGETTISTA			Dis. PG-TP-150
			 Rif. TPIDL: 082669C-100-DW-3252-204 TECHNIP ITALY DIREZIONE LAVORI S.p.A.			Fg. 1 di 7
<b>RIFACIMENTO METANODOTTO                  SANSEPOLCRO - TERRANUOVA BRACCIOLINI                  DN 750 (30"), DP 75 bar                  ED OPERE CONNESSE</b>						Comm. NR/17143
						Indice
<b>VARIANTI E OTTIMIZZAZIONI PROGETTUALI                  TRACCIATO DI PROGETTO</b>						Scala 1:10000
						Sostituisce il .....
						Sostituito dal .....

0	FEBBRAIO 2021	EMISSIONE	G.CALVARESI	F.MARCHETTI	R.BOZZINI G.GIOVANNINI
INDICE	DATA	REVISIONI	ELABORATO	VERIFICATO	APPROVATO AUTORIZZATO
PROPRIETARIO		PROGETTISTA		Dis. <b>PG-TP-150</b>	
		 Rif. TPDIL: 082669C-100-DW-3252-204 TECHNIP ITALY DIREZIONE LAVORI S.p.A		Comm. <b>NR/17143</b>	

VARIANTI E OTTIMIZZAZIONI PROGETTUALI - TRACCIATO DI PROGETTO



### METANODOTTI IN PROGETTO

NOME METANODOTTO	NUMERO TAVOLA	NUMERO FOGLIO
Metanodotto Sansepolcro - Terranuova Bracciolini DN750 (30")	Tav. 1-12	Fg. 3-14
Rif. All. Com. di Anghiari DN100 (4")	Tav. 13	Fg. 15
Rif. All. Com. di Arezzo 2a Presa DN100 (4")	Tav. 14	Fg. 16
Ric. Der. per Arezzo DN200 (8")	Tav. 15	Fg. 17
Der. per Bibbiena DN200 (8"), DN600 (24"), DN150 (6")	Tav. 16	Fg. 18
All. TCA S.p.A. DN100 (4")	Tav. 17	Fg. 19
Rif. All. Com. di Castiglion Fibocchi DN100 (4")	Tav. 18	Fg. 20
Rif. All. Com. di Loro Ciuffenna 2a Presa DN100 (4")	Tav. 19	Fg. 21


### METANODOTTI IN DISMISSIONE

NOME METANODOTTO	NUMERO TAVOLA	NUMERO FOGLIO
Metanodotto Montelupo - Sansepolcro DN600 (24")	Tav. 1/A-12/A	Fg. 22-23
All. Com. di Anghiari DN100 (4")	Tav. 13/A	Fg. 34
All. Com. di Arezzo 2a Presa DN100 (4")	Tav. 14/A	Fg. 35
Der. per Arezzo DN200 (8")	Tav. 15/A	Fg. 36
Der. per Bibbiena DN150 (6")	Tav. 16/A	Fg. 37
All. Com. di Castiglion Fibocchi DN80 (3")	Tav. 17/A	Fg. 38
All. Com. di Loro Ciuffenna 2a Presa DN80 (3")	Tav. 18/A	Fg. 39

RIFACIMENTO METANODOTTO SANSEPOLCRO - TERRANUOVA BRACCIOLINI  
DN 750 (30"), DP 75 bar ED OPERE CONNESSE


0	FEBBRAIO 2021	EMISSIONE	G.CALVARESÌ	F.MARCHETTI	R.BOZZINI G.GIOVANNINI APPROVATO AUTORIZZATO	Foglio 3 di 7
INDICE	DATA	REVISIONI	ELABORATO	VERIFICATO		Tav. 9
PROPRIETARIO		PROGETTISTA				Scala 1:10000
				Dis. <b>PG-TP-150</b>		
		Rif. TPDIL: 082669C-100-DW-3252-204 TECHNIP ITALY DIREZIONE LAVORI S.p.A.		Comm. <b>NR/17143</b>		
C.T.R. F. 288060						

VARIANTI E OTTIMIZZAZIONI PROGETTUALI - TRACCIATO DI PROGETTO

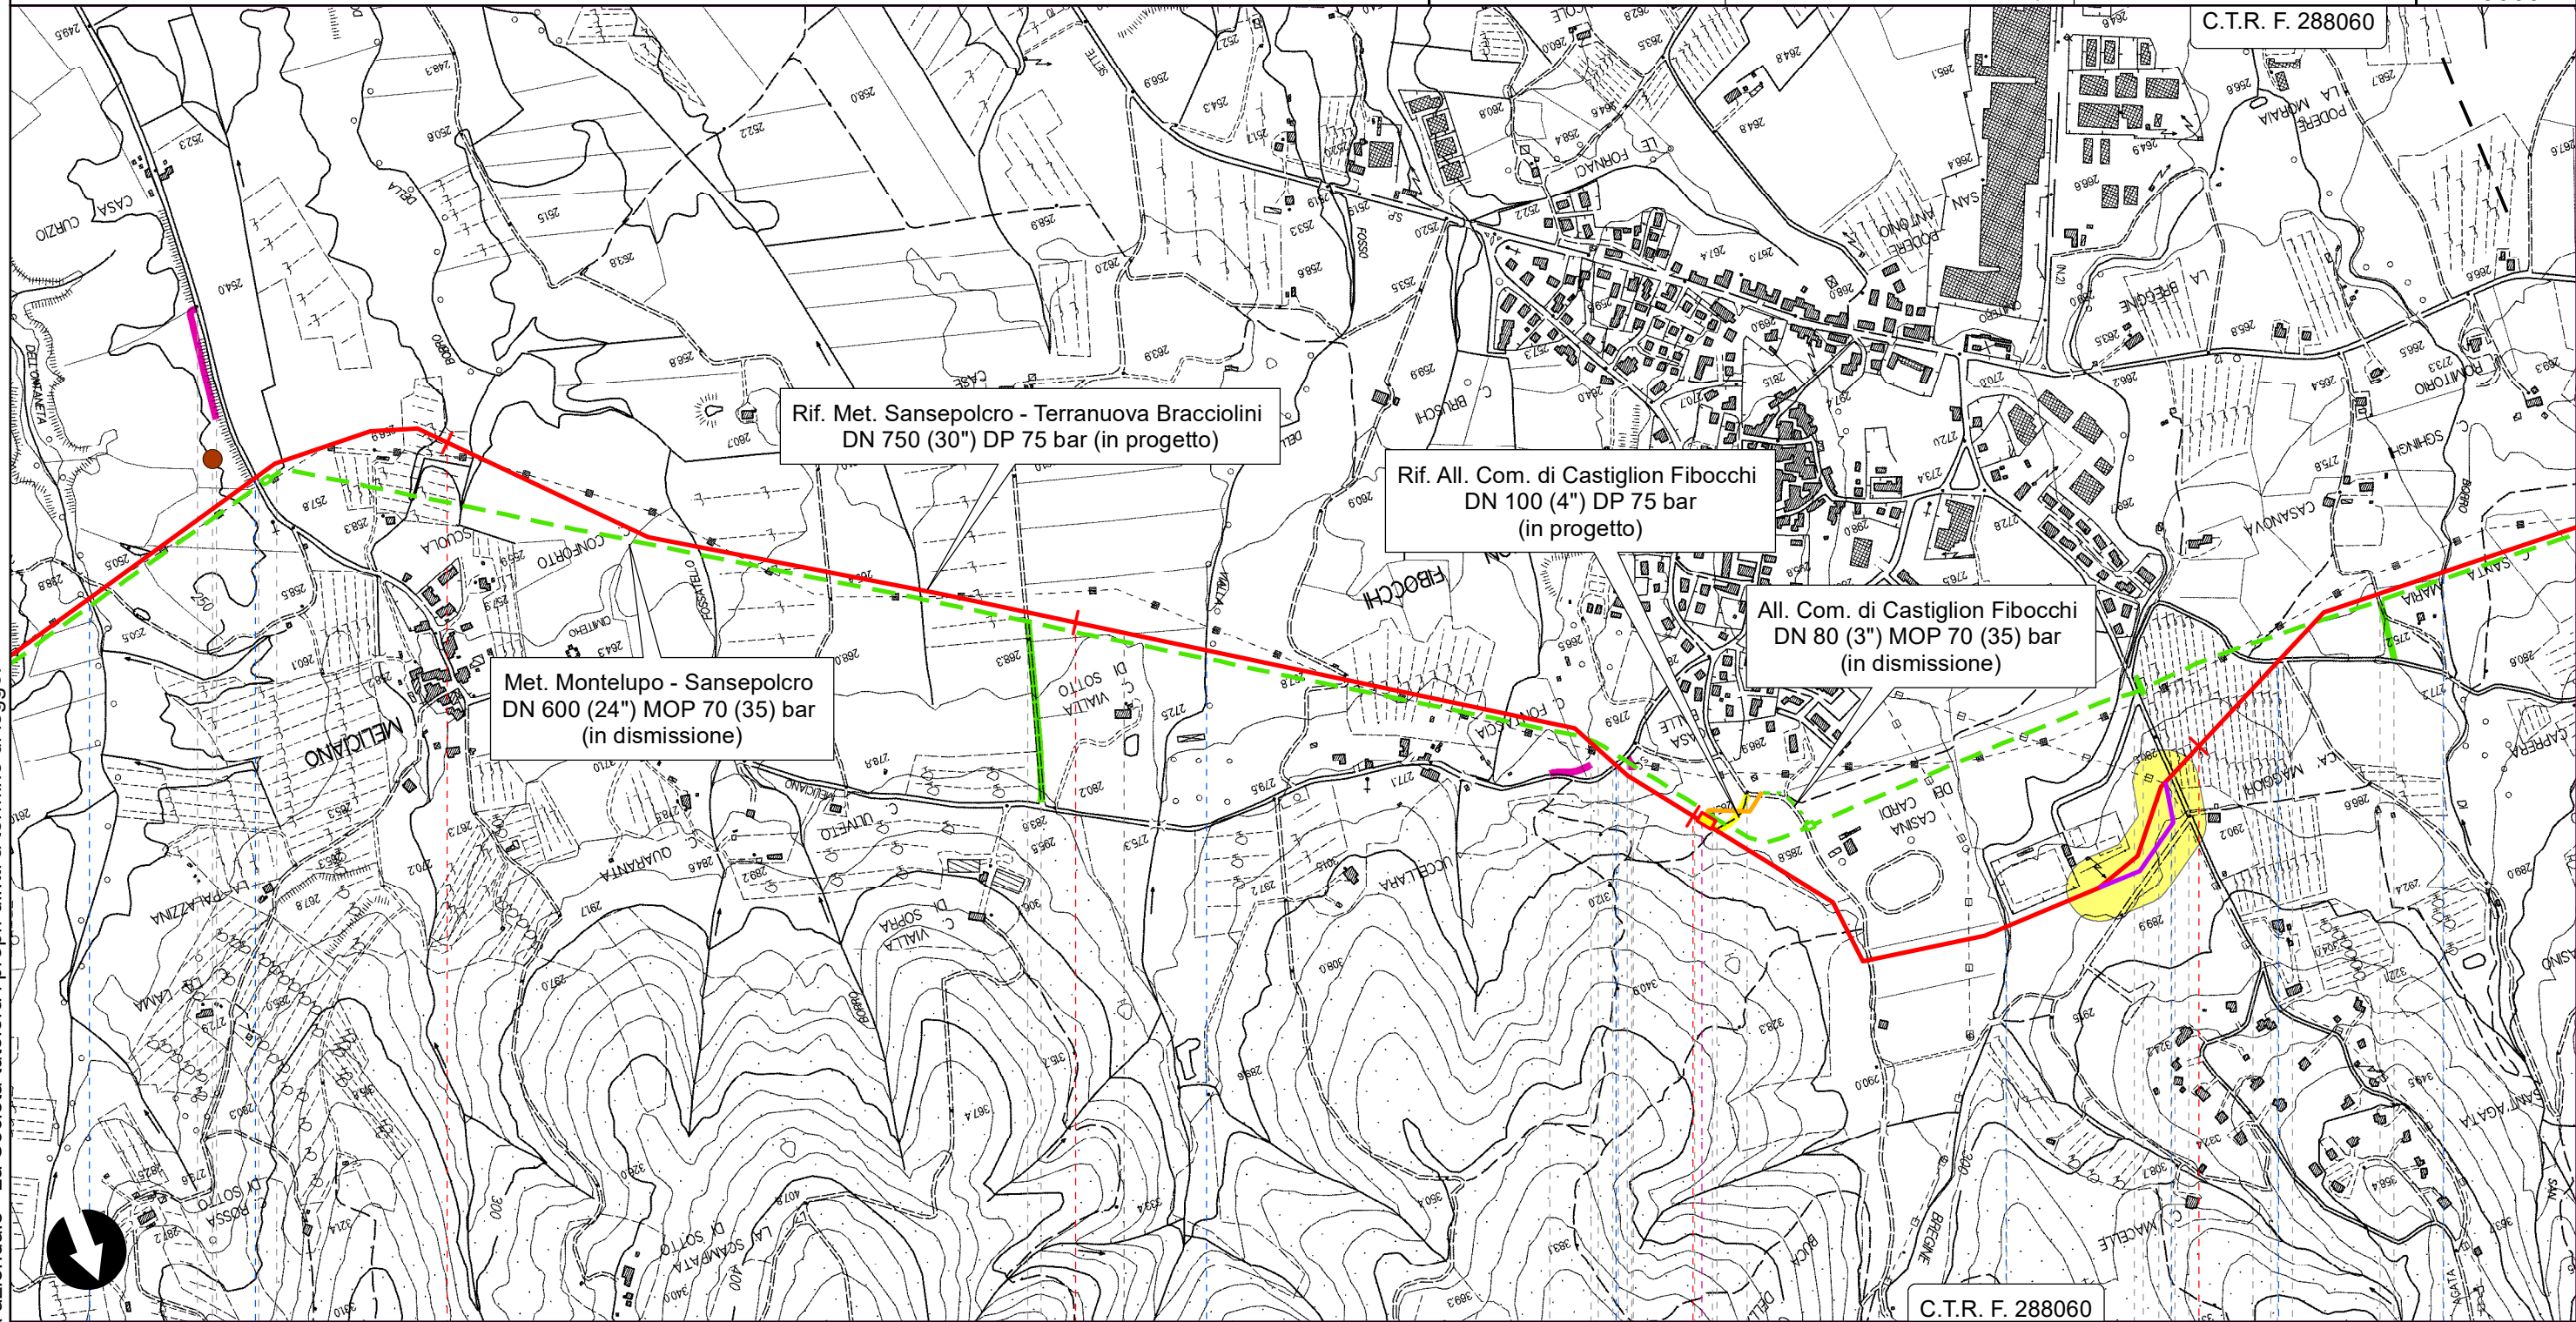



Il presente disegno è di proprietà aziendale - La Società tutelerà i propri diritti a termine di legge.

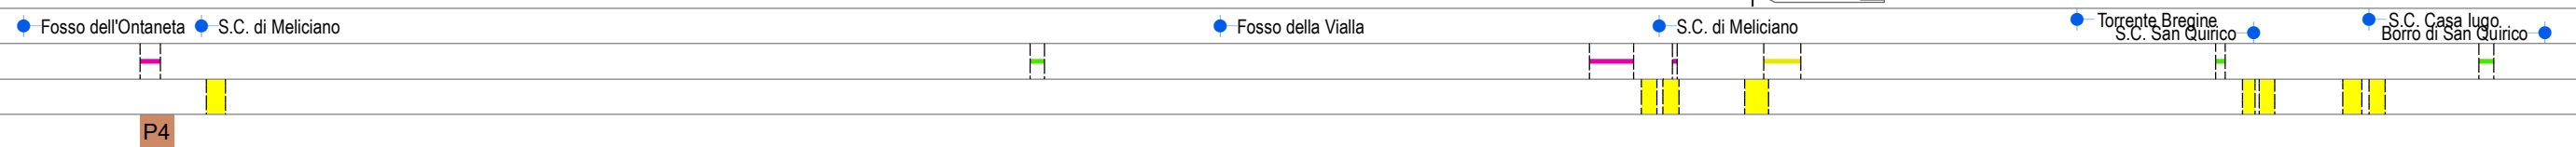
31	32	33	34
Arezzo	Castiglion Fibocchi	Castiglion Fibocchi	Castiglion Fibocchi
	Arezzo		Castiglion Fibocchi




RIFACIMENTO METANODOTTO SANSEPOLCRO - TERRANUOVA BRACCIOLINI  
DN 750 (30"), DP 75 bar ED OPERE CONNESSE

0	FEBBRAIO 2021	EMISSIONE	G.CALVARESÌ	F.MARCHETTI	R.BOZZINI G.GIOVANNINI	Foglio 4 di 7
INDICE	DATA	REVISIONI	ELABORATO	VERIFICATO	APPROVATO AUTORIZZATO	Tav. 11
PROPRIETARIO			PROGETTISTA			Dis. PG-TP-150
						Comm. NR/17143
			Rif. TPDIL: 082669C-100-DW-3252-204 TECHNIP ITALY DIREZIONE LAVORI S.p.A.			Scala 1:10000

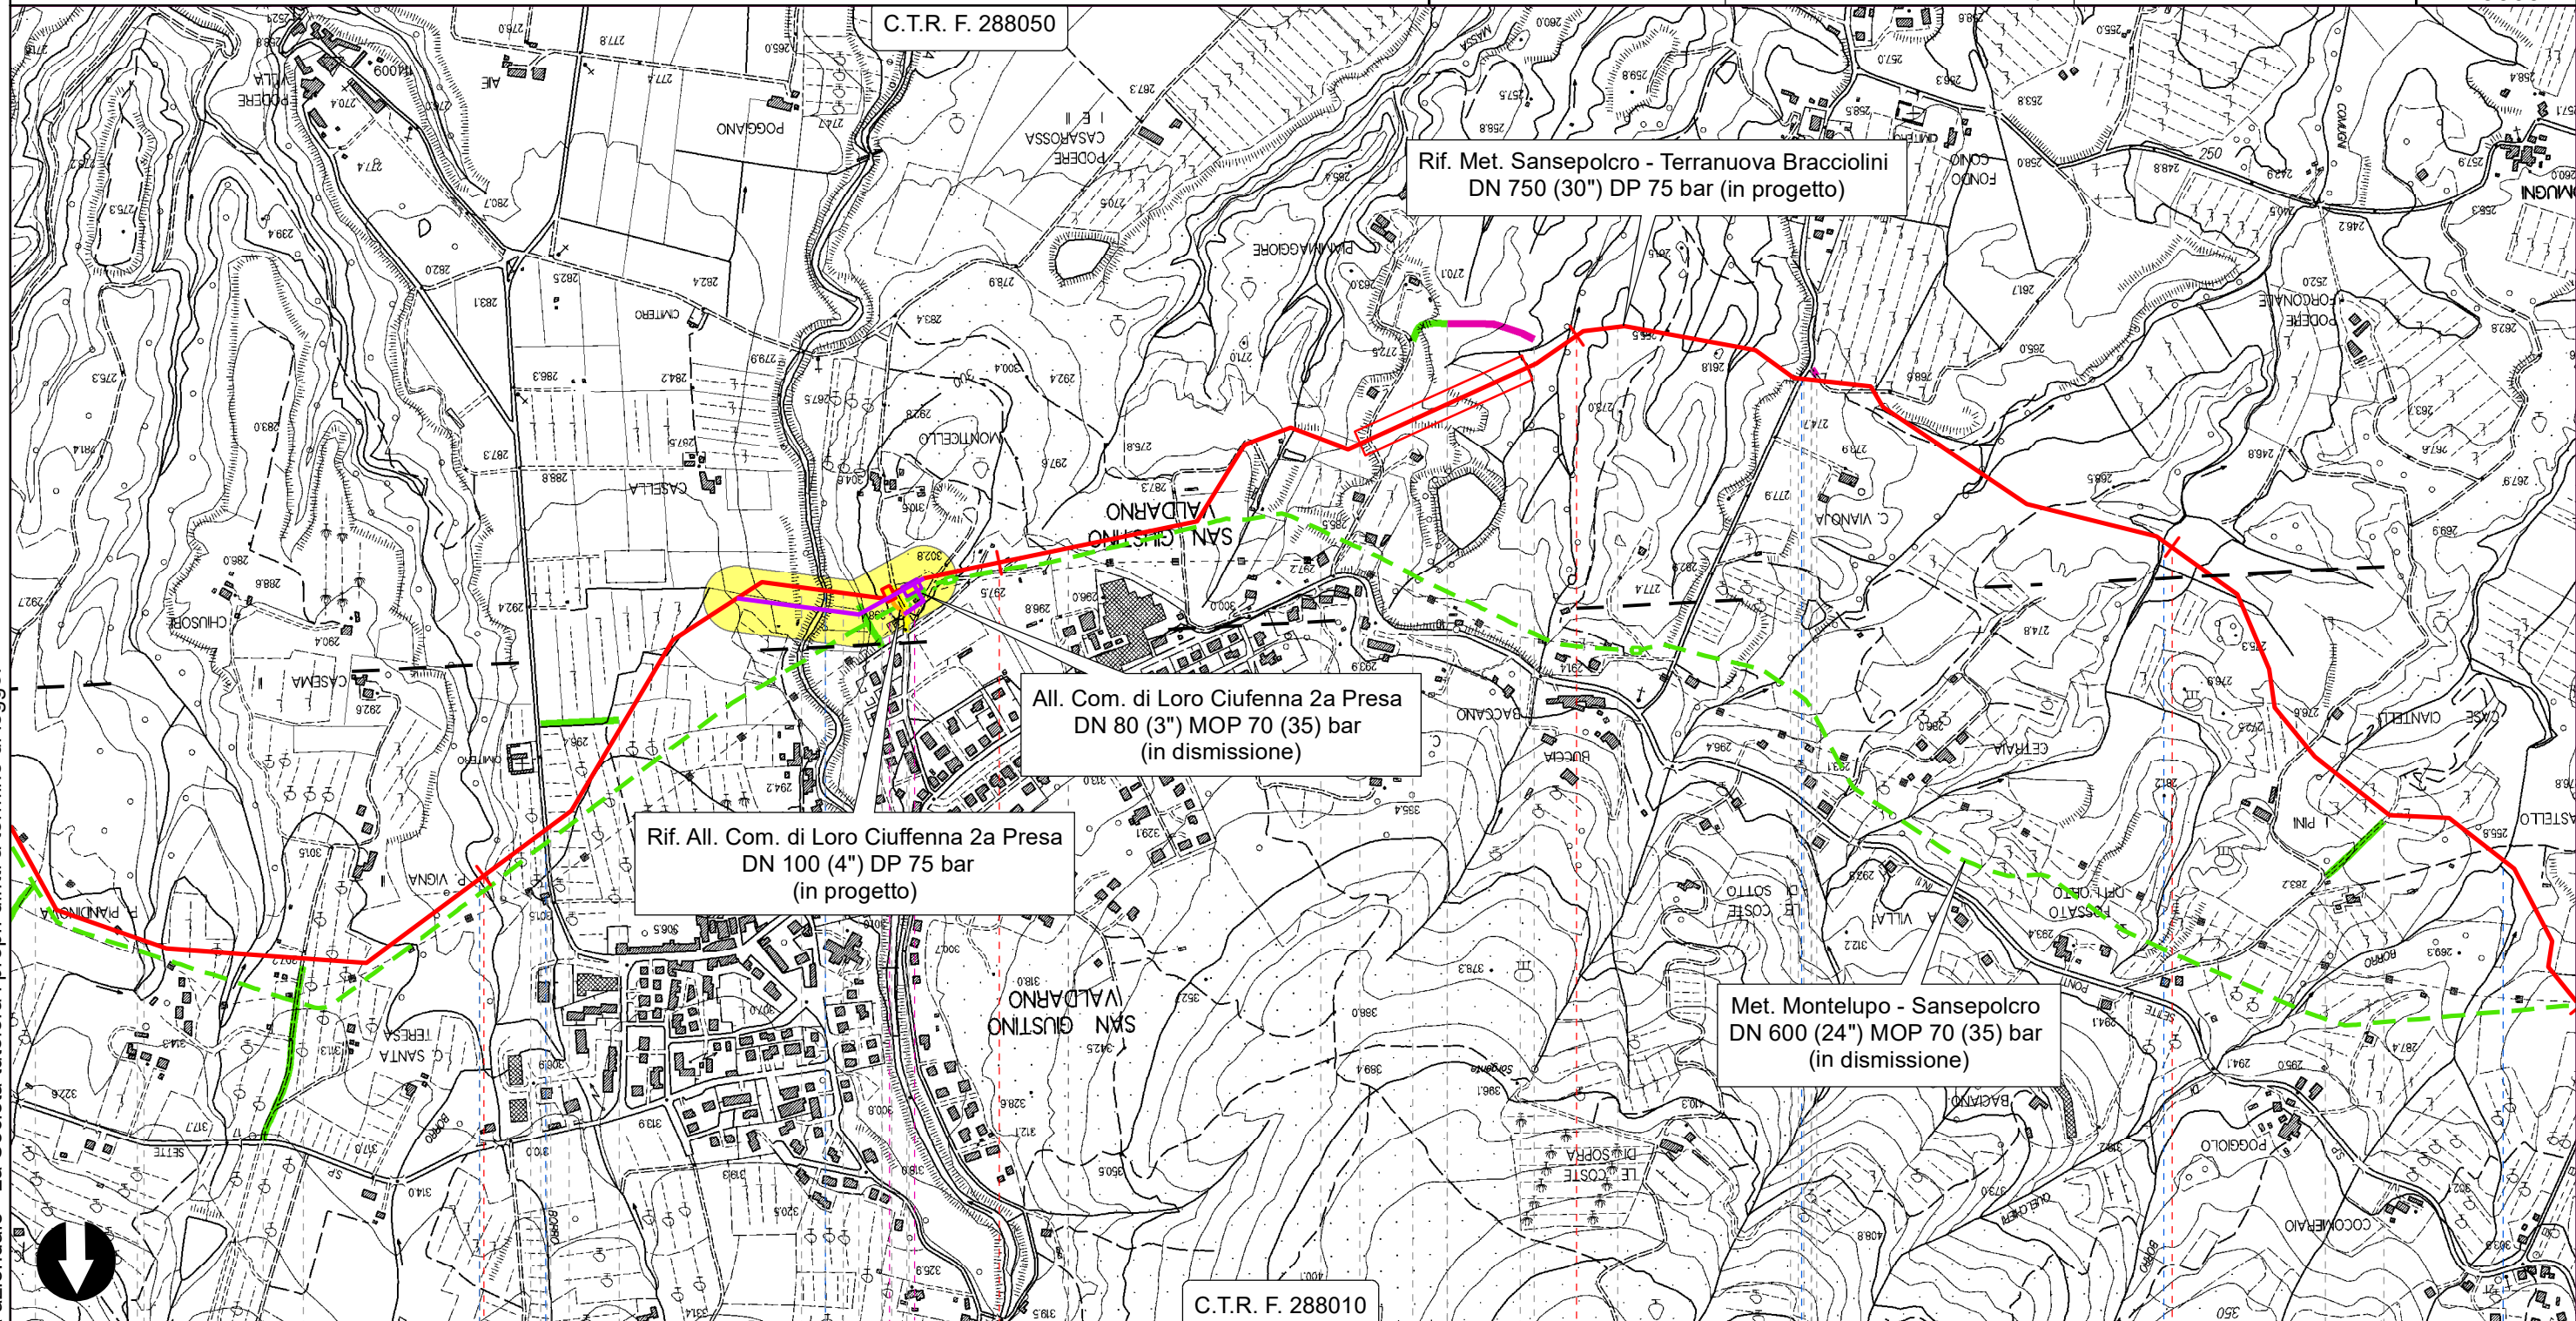

VARIANTI E OTTIMIZZAZIONI PROGETTUALI - TRACCIATO DI PROGETTO

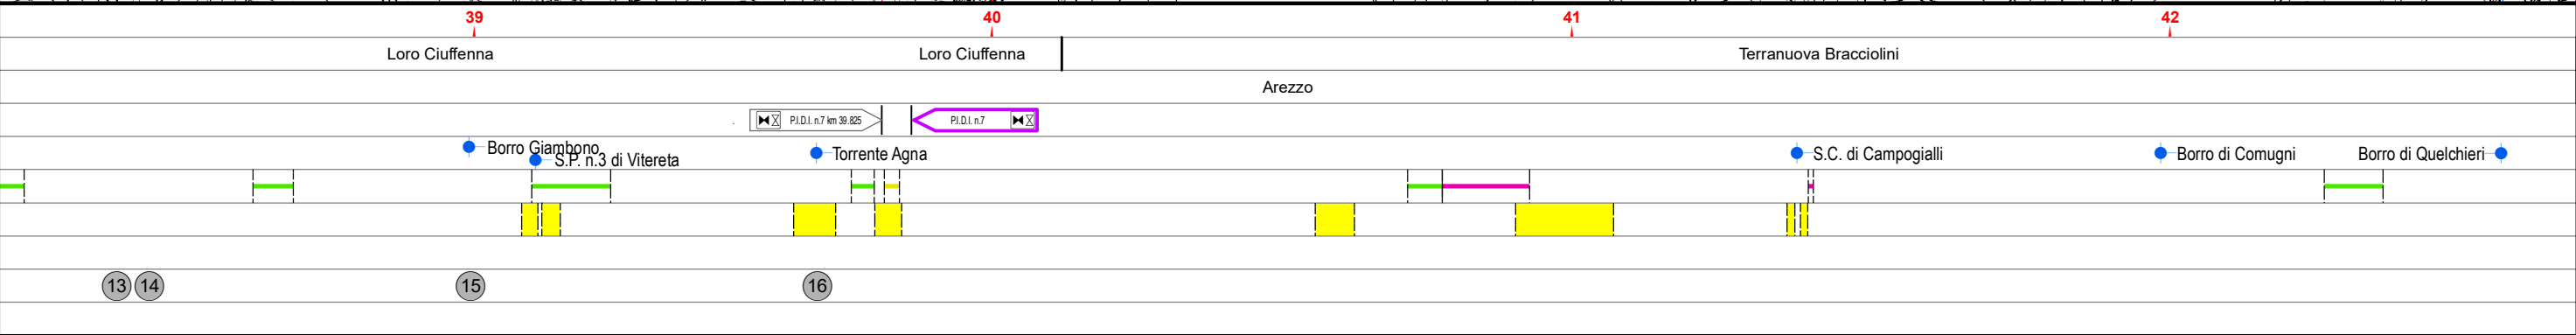


Il presente disegno è di proprietà aziendale - La Società tutelerà i propri diritti a termine di legge.




RIFACIMENTO METANODOTTO SANSEPOLCRO - TERRANUOVA BRACCIOLINI  
 DN 750 (30"), DP 75 bar ED OPERE CONNESSE  
 Rif. All. Com. di Anghiari DN 100 (4") DP 75 bar

0	FEBBRAIO 2021	EMISSIONE	G.CALVARESÌ	F.MARCHETTI	R.BOZZINI G.GIOVANNINI APPROVATO AUTORIZZATO	Foglio 5 di 7
INDICE	DATA	REVISIONI	ELABORATO	VERIFICATO		Tav. 13
PROPRIETARIO		PROGETTISTA		Dis.		Scala
				<b>PG-TP-150</b>		1:10000
		Rif. TPDIL: 082669C-100-DW-3252-204 <b>TECHNIP ITALY DIREZIONE LAVORI S.p.A.</b>		<b>NR/17143</b>		

VARIANTI E OTTIMIZZAZIONI PROGETTUALI - TRACCIATO DI PROGETTO

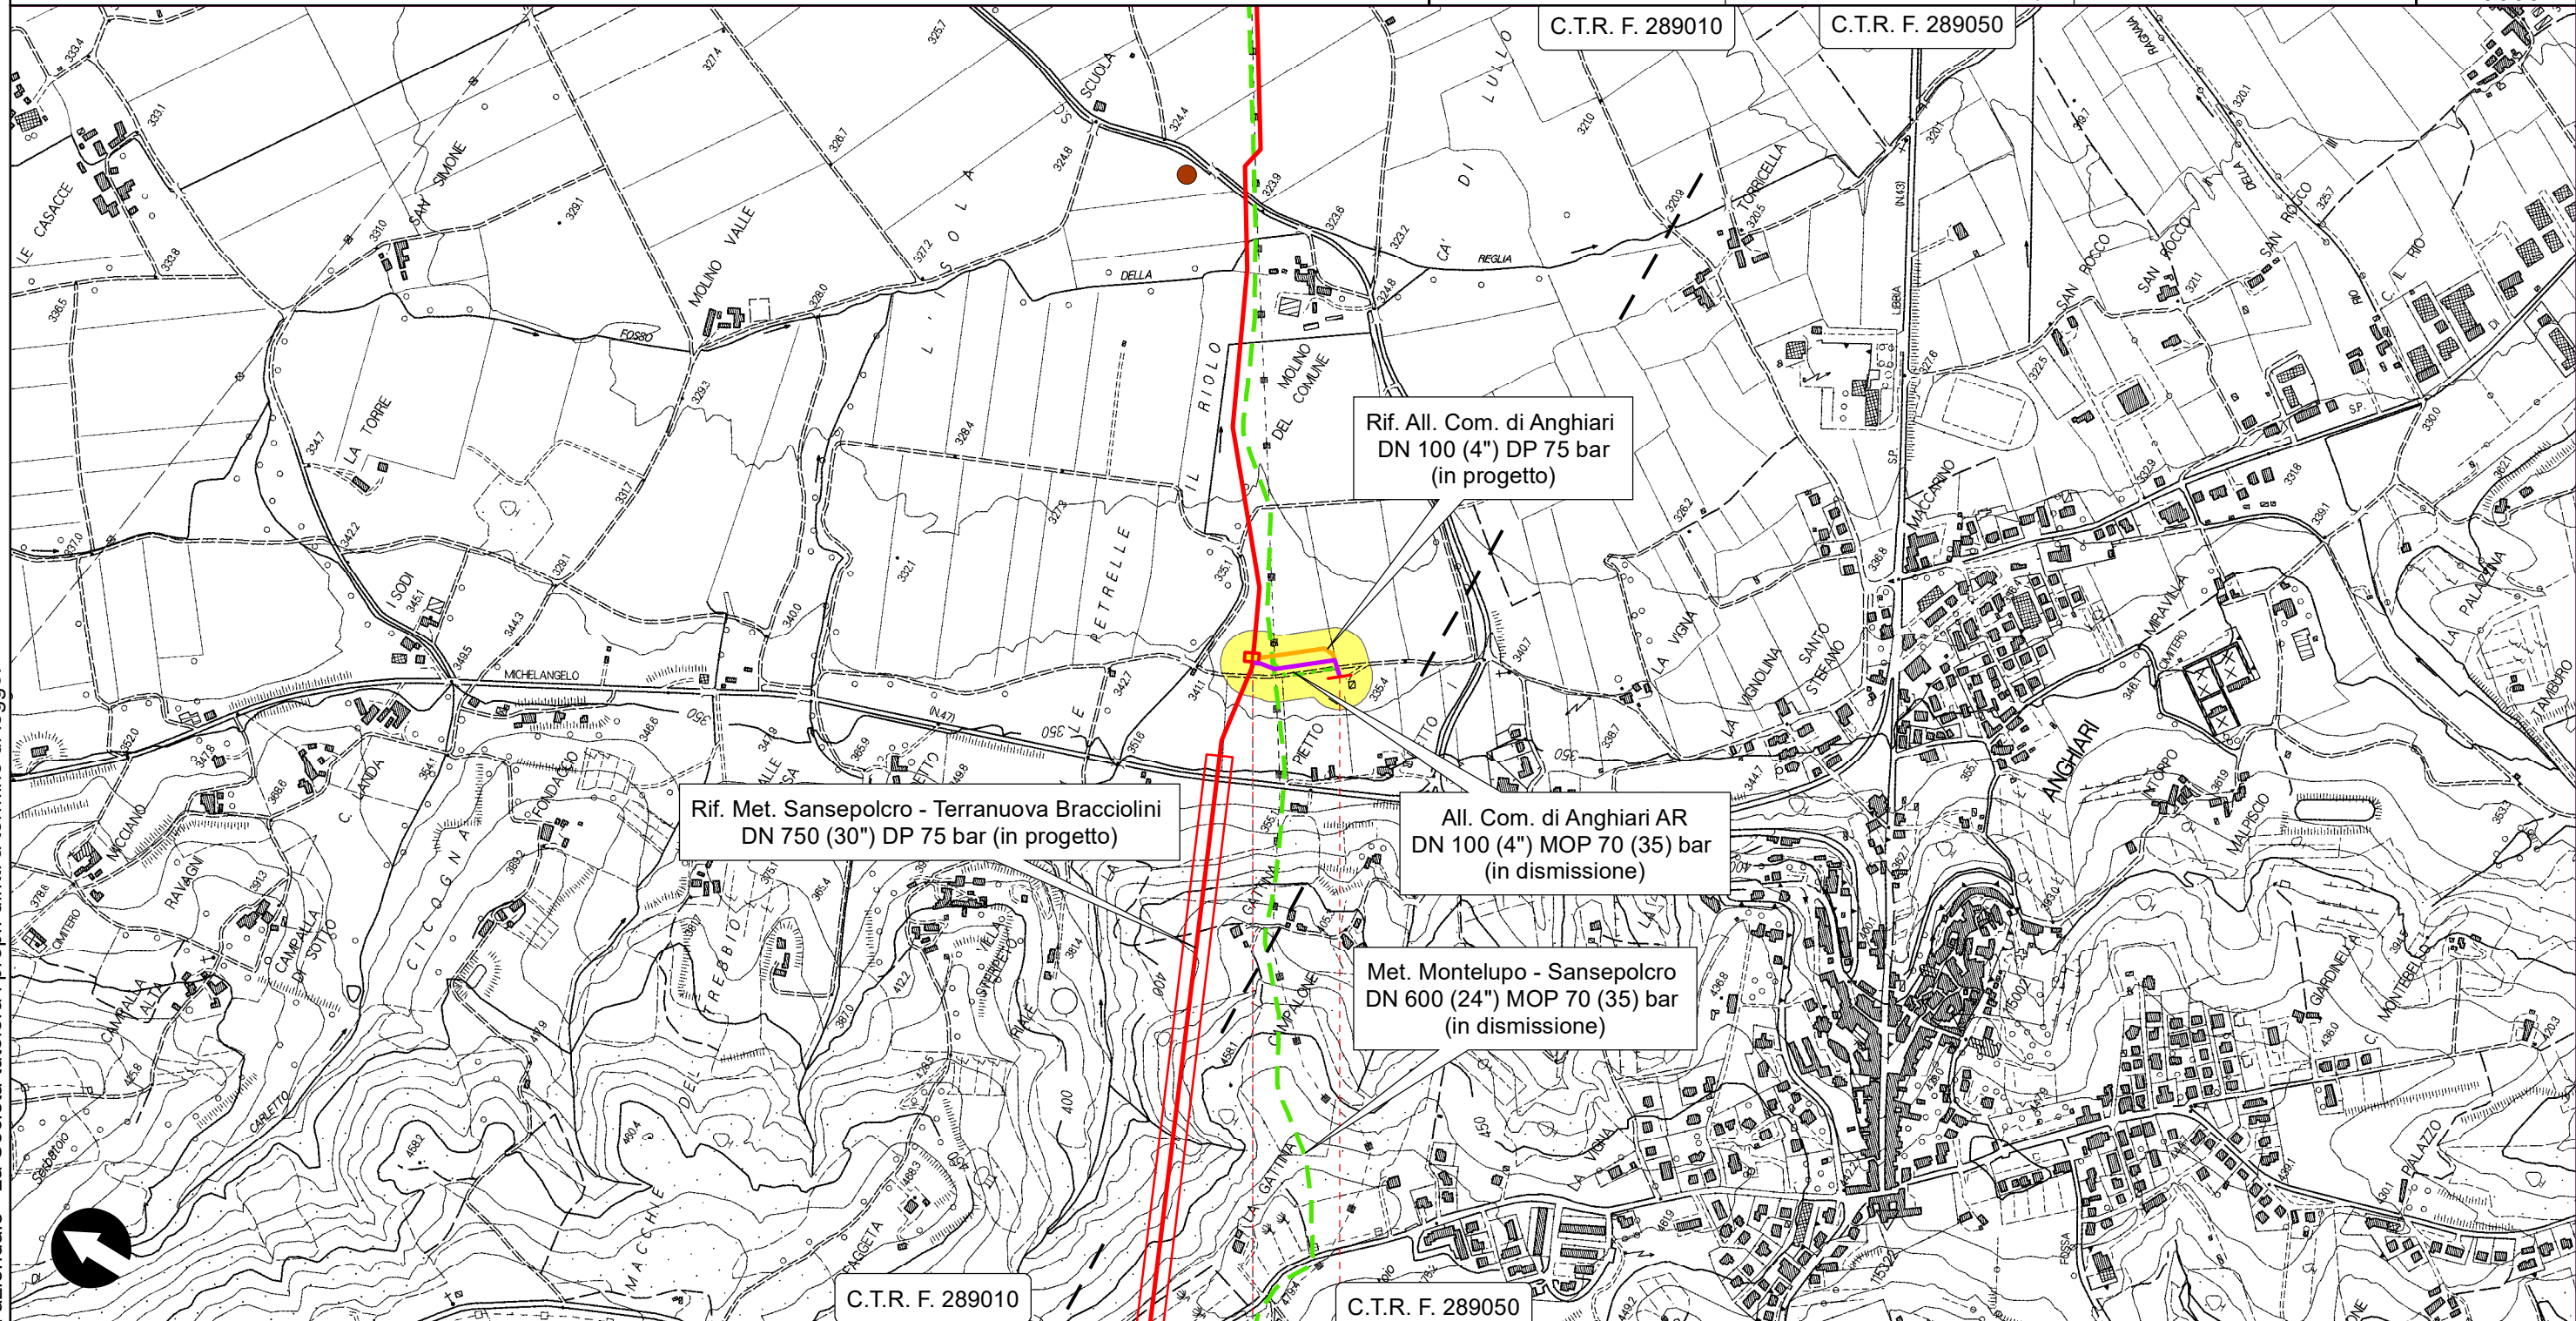

Il presente disegno è di proprietà aziendale - La Società tutelerà i propri diritti a termine di legge.

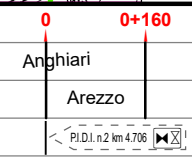


RIFACIMENTO METANODOTTO SANSEPOLCRO - TERRANUOVA BRACCIOLINI  
DN 750 (30"), DP 75 bar ED OPERE CONNESSE

Rif. All. Com. di Loro Ciuffenna 2a Presa DN 100 (4") DP 75 bar

VARIANTI E OTTIMIZZAZIONI PROGETTUALI - TRACCIATO DI PROGETTO

0	FEBBRAIO 2021	EMISSIONE	G.CALVARESÌ	F.MARCHETTI	R.BOZZINI G.GIOVANNINI APPROVATO AUTORIZZATO	Foglio 6 di 7
INDICE	DATA	REVISIONI	ELABORATO	VERIFICATO		Tav. 19
PROPRIETARIO	snam		PROGETTISTA	TechnipFMC Rif. TPDIL: 082669C-100-DW-3252-204 TECHNIP ITALY DIREZIONE LAVORI S.p.A.		Scala 1:10000
			Dis.	PG-TP-150		
			Comm.	NR/17143		

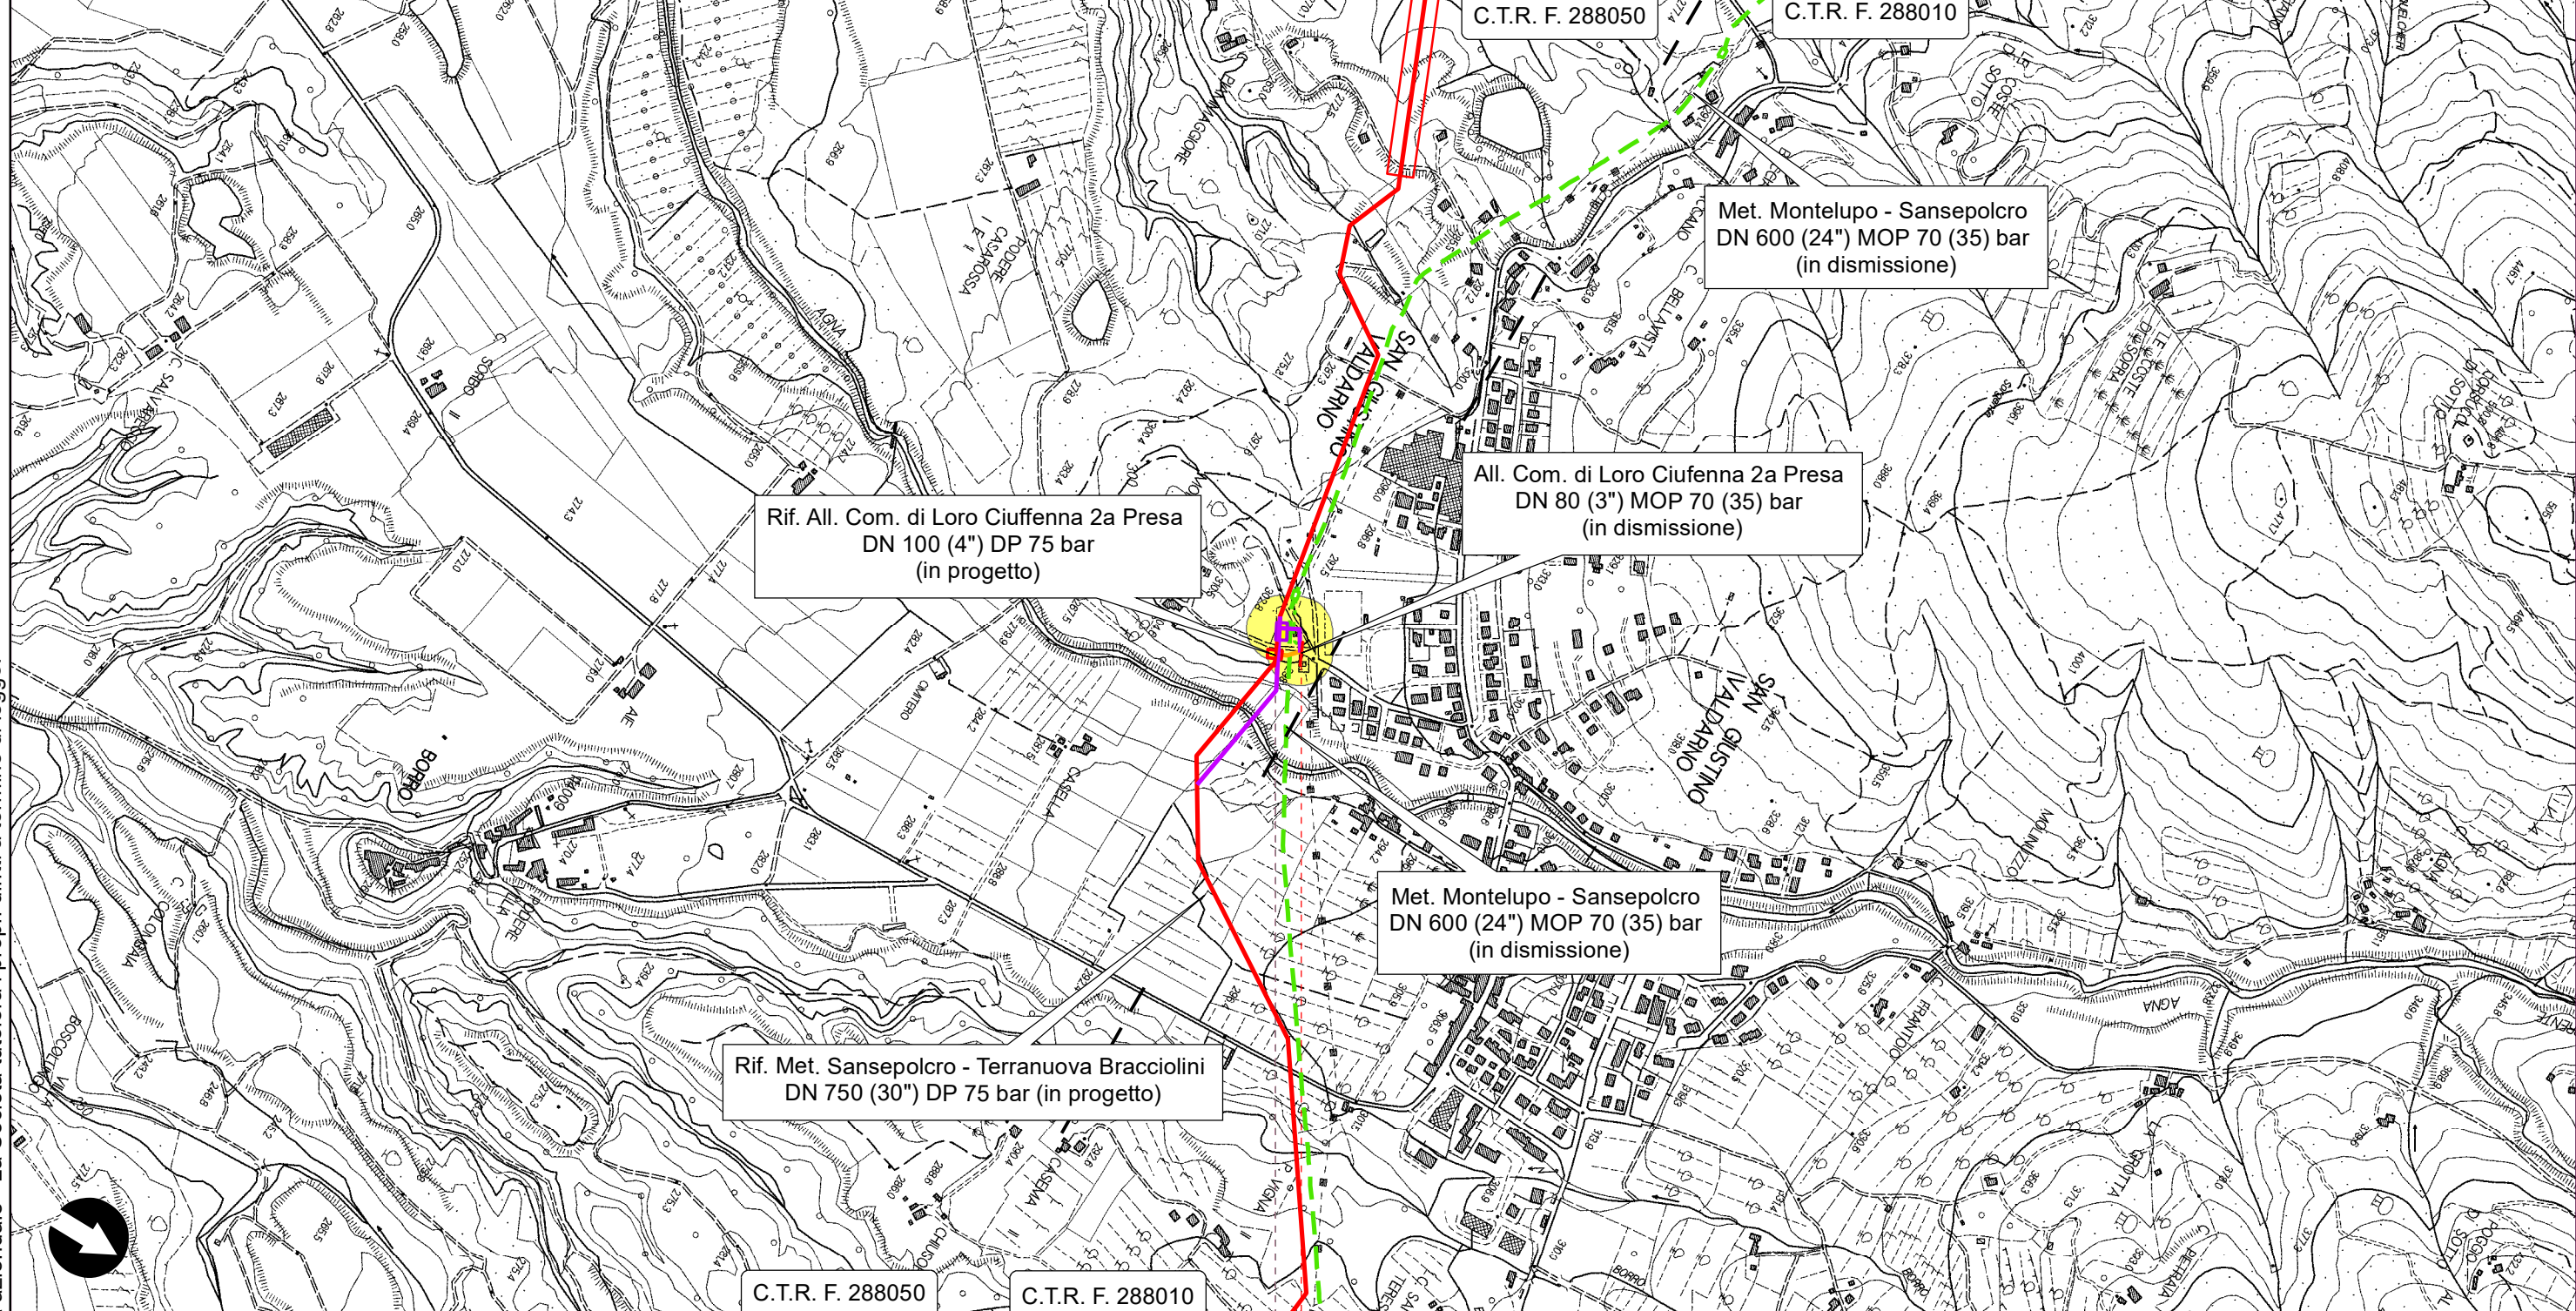

0 0+041  
Loro Ciuffenna  
Arezzo  
P.I.D.I. n.7 km 39,825

Il presente disegno è di proprietà aziendale - La Società tutelerà i propri diritti a termine di legge.

0	FEBBRAIO 2021	EMISSIONE	G.CALVARESÌ	F.MARCHETTI	R.BOZZINI G.GIOVANNINI APPROVATO AUTORIZZATO
INDICE	DATA	REVISIONI	ELABORATO	VERIFICATO	
PROPRIETARIO			PROGETTISTA		
			Dis.	PG-TP-150	
			Comm.	NR/17143	

VARIANTI E OTTIMIZZAZIONI PROGETTUALI - TRACCIATO DI PROGETTO

**SIMBOLOGIA CARTOGRAFICA**

- Met. Sansepolcro - Terranuova Bracciolini DN 750 (30") DP 75 bar in progetto
- Condotte derivate in progetto
- Met. Montelupo - Sansepolcro DN 600 (24") MOP 70 (35) bar In dismissione
- Condotte derivate in dismissione
- Metanodotti in esercizio
- Piazzola di stoccaggio tubazioni
- Strada di accesso all'impianto
- Adeguamento strade esistenti
- Strade di accesso provvisorio
- Trenchless
- Impianti di linea In progetto
- Impianti di linea In dismissione
- Impianti di linea In esercizio
- Aree Impianti stacco-terminale In progetto
- Aree Impianti stacco-terminale In dismissione
- Aree Impianti stacco-terminale In esercizio
- Limite sovrapposizione fogli

**LEGENDA VARIANTI**

- Varianti e ottimizzazioni di tracciato
- Varianti e ottimizzazioni aree impiantistiche
- Nuova posizione aree impiantistiche

**SIMBOLOGIA MECCANICA**

- Punto di intercettazione di linea (P.I.L.)
- Punto di intercettazione di derivazione importante (P.I.D.I.)
- Punto di intercettazione di derivazione semplice con stacco da P.I.L. (P.I.D.S.)
- Punto di intercettazione e derivazione semplice con stacco da linea (P.I.D.S.)
- Punto di intercettazione con discaggio di allacciamento (P.I.D.A.)
- Punto predisposto per il discaggio di allacciamento (P.P.D.A.)
- Punto di sezionamento elettrico terminale (P.S.E.T.)
- Stazione predisposta per lancio e ricevimento PIG
- Impianto di riduzione/regolazione della pressione

Il presente disegno è di proprietà aziendale - La Società tutelerà i propri diritti a termine di legge.

Progressiva Chilometrica	
Comuni	
Province	
Impianti	
Attraversamenti	
Strade - Piste	
Allargamenti	
Piazzole tubazioni	
Opere Civili	