QUADRO 3

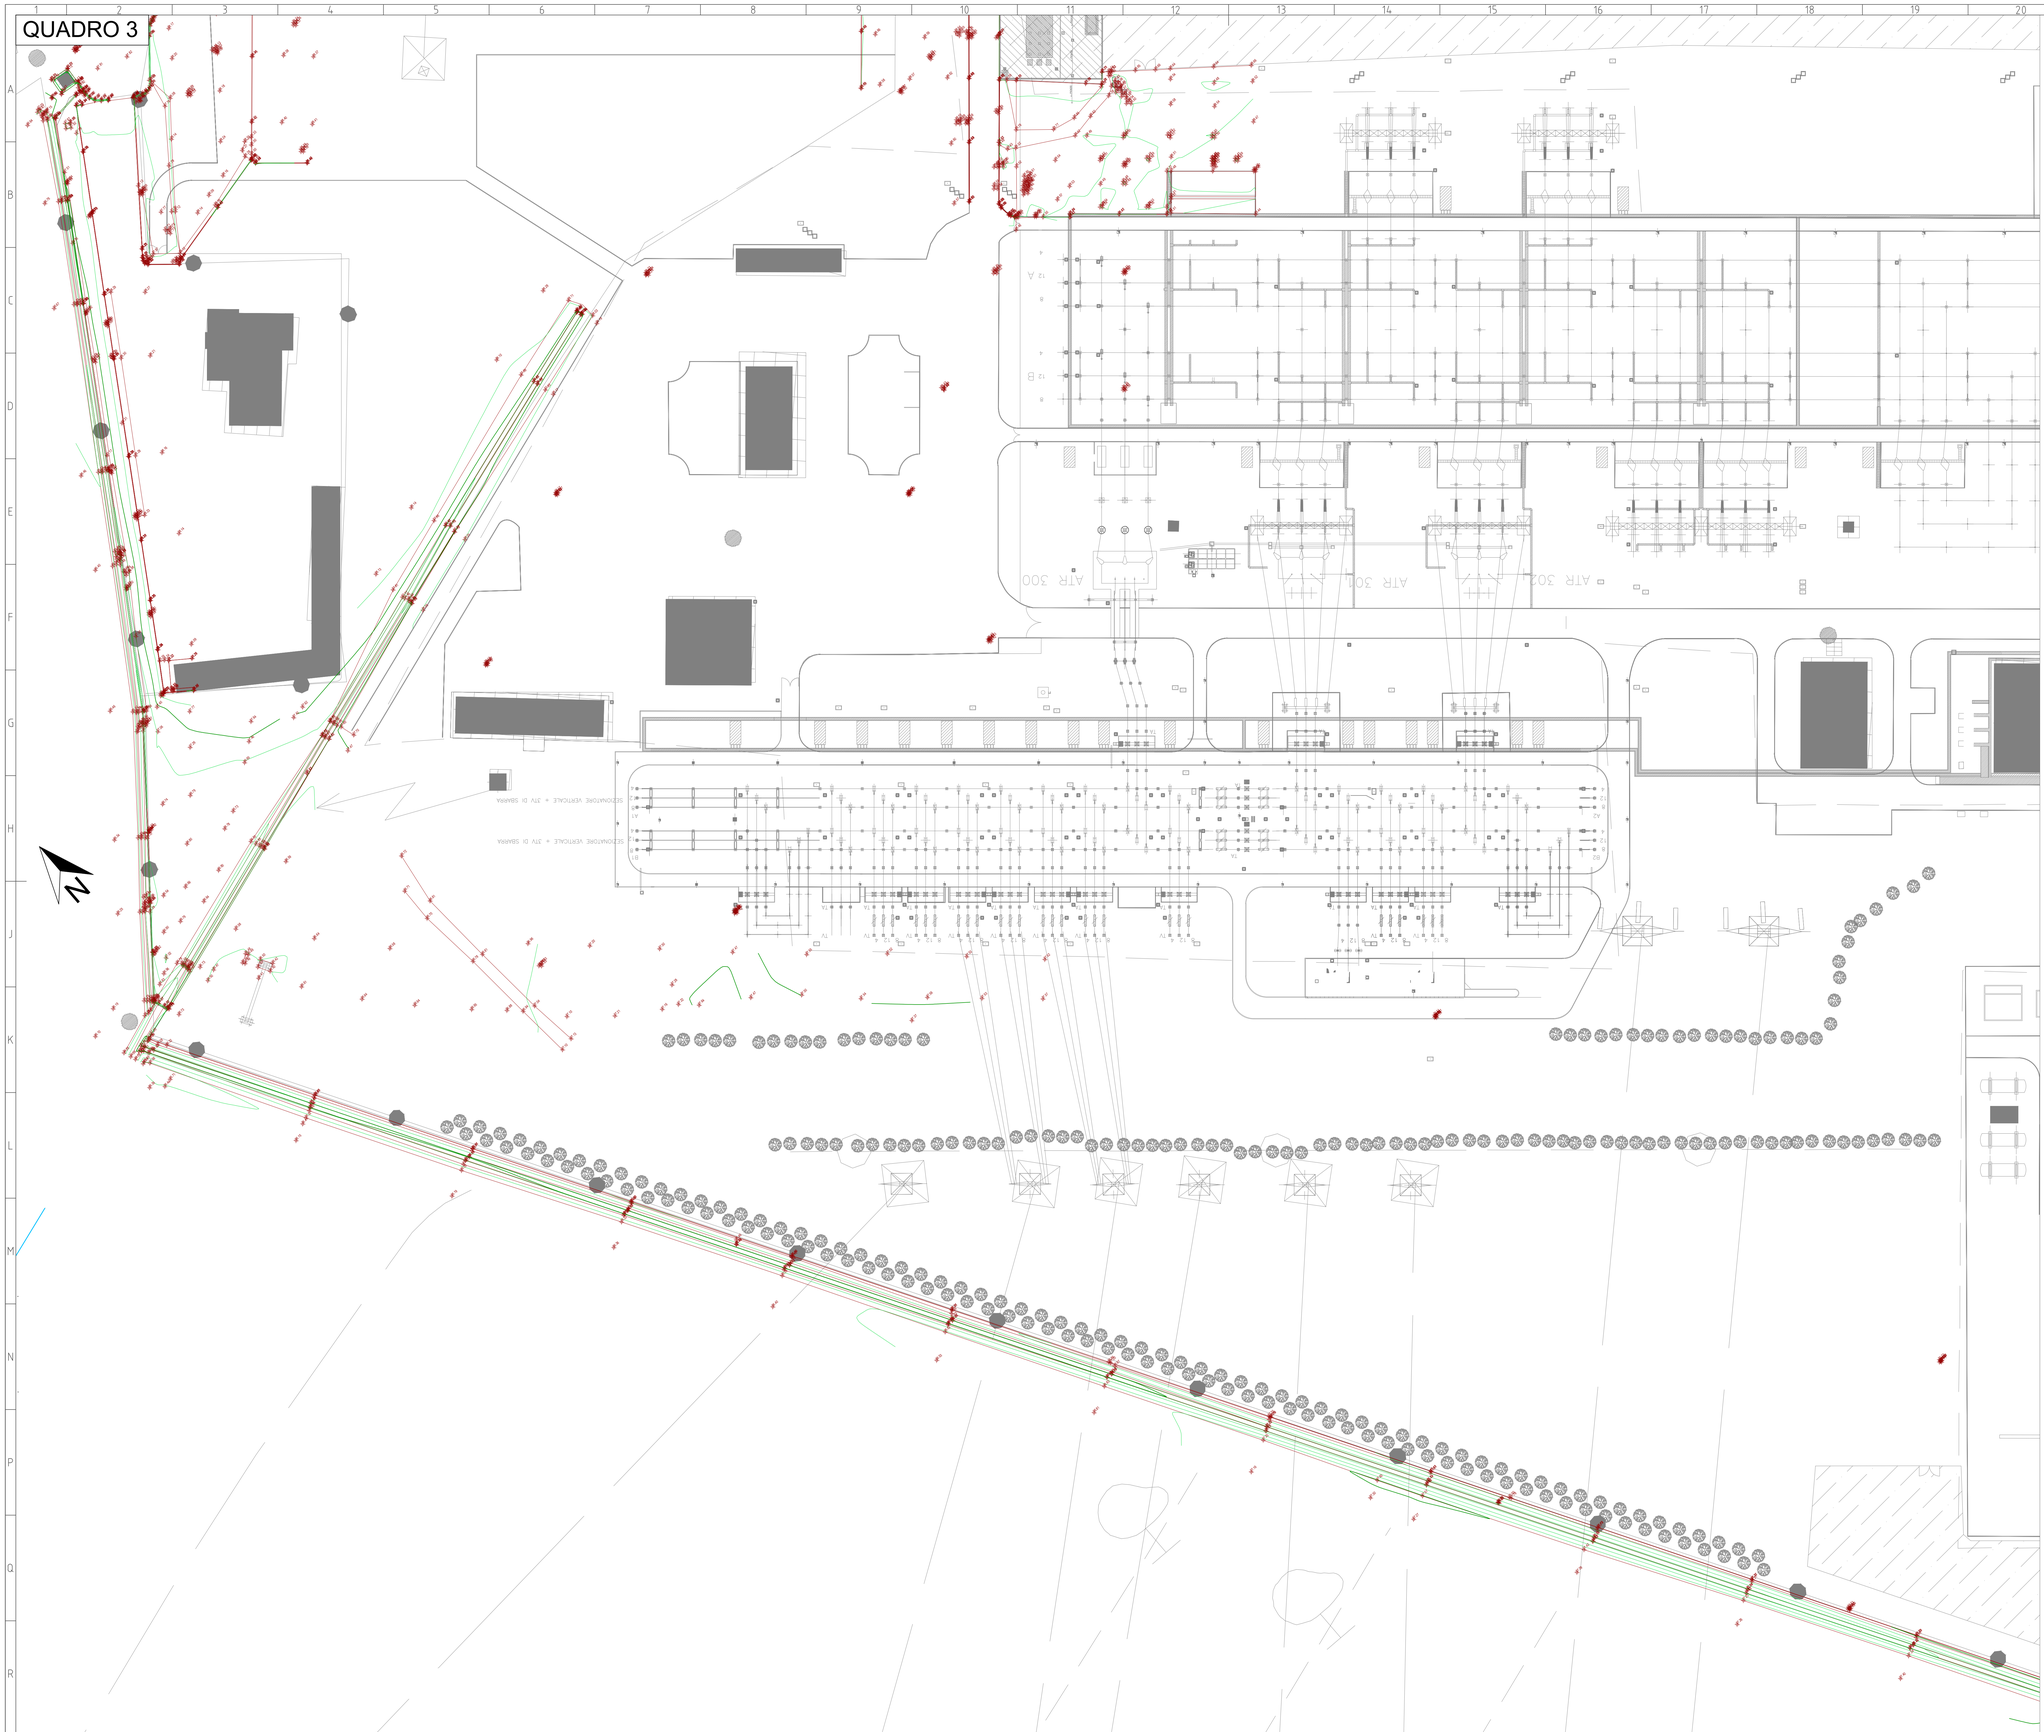

INQUADRAMENTO

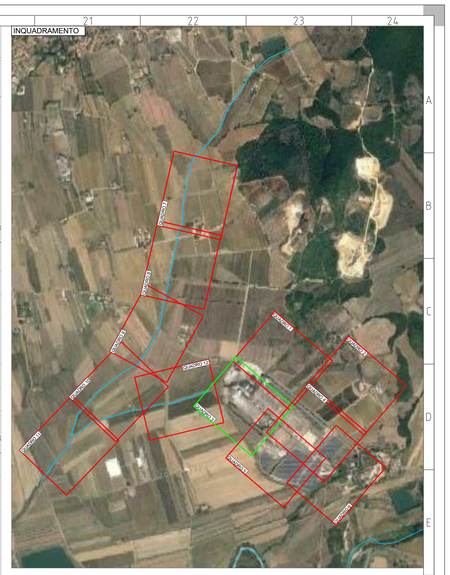

LEGENDA

	RETICOLO IDRAULICO DI STUDIO SECONDARIO AI SENSI DELLA L.R.79/2018
35.30	PUNTI DI RILIEVO
	CURVE DI LIVELLO PRINCIPALI
	CURVE DI LIVELLO SECONDARIE

REVISIONE N.	DATA	DESCRIZIONE	ELABORATO	VERIFICATO	APPROVATO
00	02/02/2021	Prima emissione	Hydrogeo S.r.l.	Hydrogeo S.r.l.	Hydrogeo S.r.l.

AREA ENGINEERING S.r.l.
Longarone Guido Rossi, 55
San Giovanni Valdarno (AR) 52027
tel. e fax 055.9568436
e-mail: info@areaengineeringsrl.eu

GHEA S.r.l. Geologia e Ambiente
Longarone Guido Rossi, 55
San Giovanni Valdarno (AR) 52027
tel. e fax 055.9119262
e-mail: info@ghea.it

HYDROGEO INGEGNERIA
Via Aretina 167/A - Firenze (FI) 50136
tel. 055.6587070
fax. 392.5587069
e-mail: info@studiodelfrogno.it

ORDINE DEGLI INGEGNERI DELLA PROVINCIA DI FIRENZE
DOTT. ING. STEFANO DELFROGNO
N° 4629
SEZ. A

REVISIONE N.	DATA	DESCRIZIONE	ESAMINATO	ACCETTATO
00	29/03/2021	Accettazione elaborati con mail del 29/03/2021		

NUMERO E DATA ORDINE: Lettera attivazione n°

MOTIVO DELL'INVIO: [X] PER ACCETTAZIONE [ ] PER INFORMAZIONE

CODIFICA ELABORATO: DGDR10012B2011412

Terna Rete Italia — TERNA GROUP

TITOLO ELABORATO: Studio idrologico idraulico di supporto alla progettazione degli interventi sulla Stazione di Suvereto

Stato Attuale

Planimetria di Rilievo - Quadro 3

TIPOLOGIA ELABORATO: Disegno

PROGETTO: SACOI 3

NOME DEL FILE	SCALA CAD	FORMATO	SCALA	FOGLIO
DGDR10012B2011412	1 unità = 1	A0	1:500	/

Questo documento contiene informazioni di proprietà Terna Rete Italia S.p.A. e deve essere utilizzato esclusivamente dal destinatario in relazione alle finalità per le quali è stato ricevuto. E' vietata qualsiasi forma di riproduzione o di divulgazione senza l'esplicito consenso di Terna Rete Italia S.p.A.

This document contains information proprietary to Terna Rete Italia S.p.A. and it will have to be used exclusively for the purposes for which it has been furnished. Whichever shape of spreading or reproduction without the written permission of Terna Rete Italia S.p.A. is prohibit.