


- 226.38 QUOTE TERRENO
- 228.75 QUOTE DI PROGETTO
- SCOGLIERA IN MASSI LEGATI
- PROTEZIONE IN MASSI A VALLE DELLA VASCA DI DISSIPAZIONE
- SCARPATE ALBERATE, PENDENZA 50%
- FILONE DI INVITO SCALA RISALITA
- ① AREA DI SERVIZIO CENTRALE
- ② EDIFICIO CENTRALE
- VIABILITÀ DI ACCESSO
- VIABILITÀ PER MANUTENZIONE SCALA DI RISALITA
- RPL RILEVATORI QUOTE PELO LIBERO
- VASCA A TENUTA A SVUOTAMENTO PERIODICO
- RPO RILEVATORE DI PORTATA IN CONTINUO
- PIAZZALE DI MANOVRA IN GHIAIETTO STABILIZZATO
- PARCHEGGIO IN PRATO ARMATO
- LOCALE POMPE
- VASCA DEPOSITO MATERIALI GRIGLIATURA
- RACCOLTA GRIGLIATO
- MURATURE PERIMETRALI CENTRALE
- STRUTTURE IN ELEVAZIONE FABBRICATO CENTRALE
- RECINZIONE

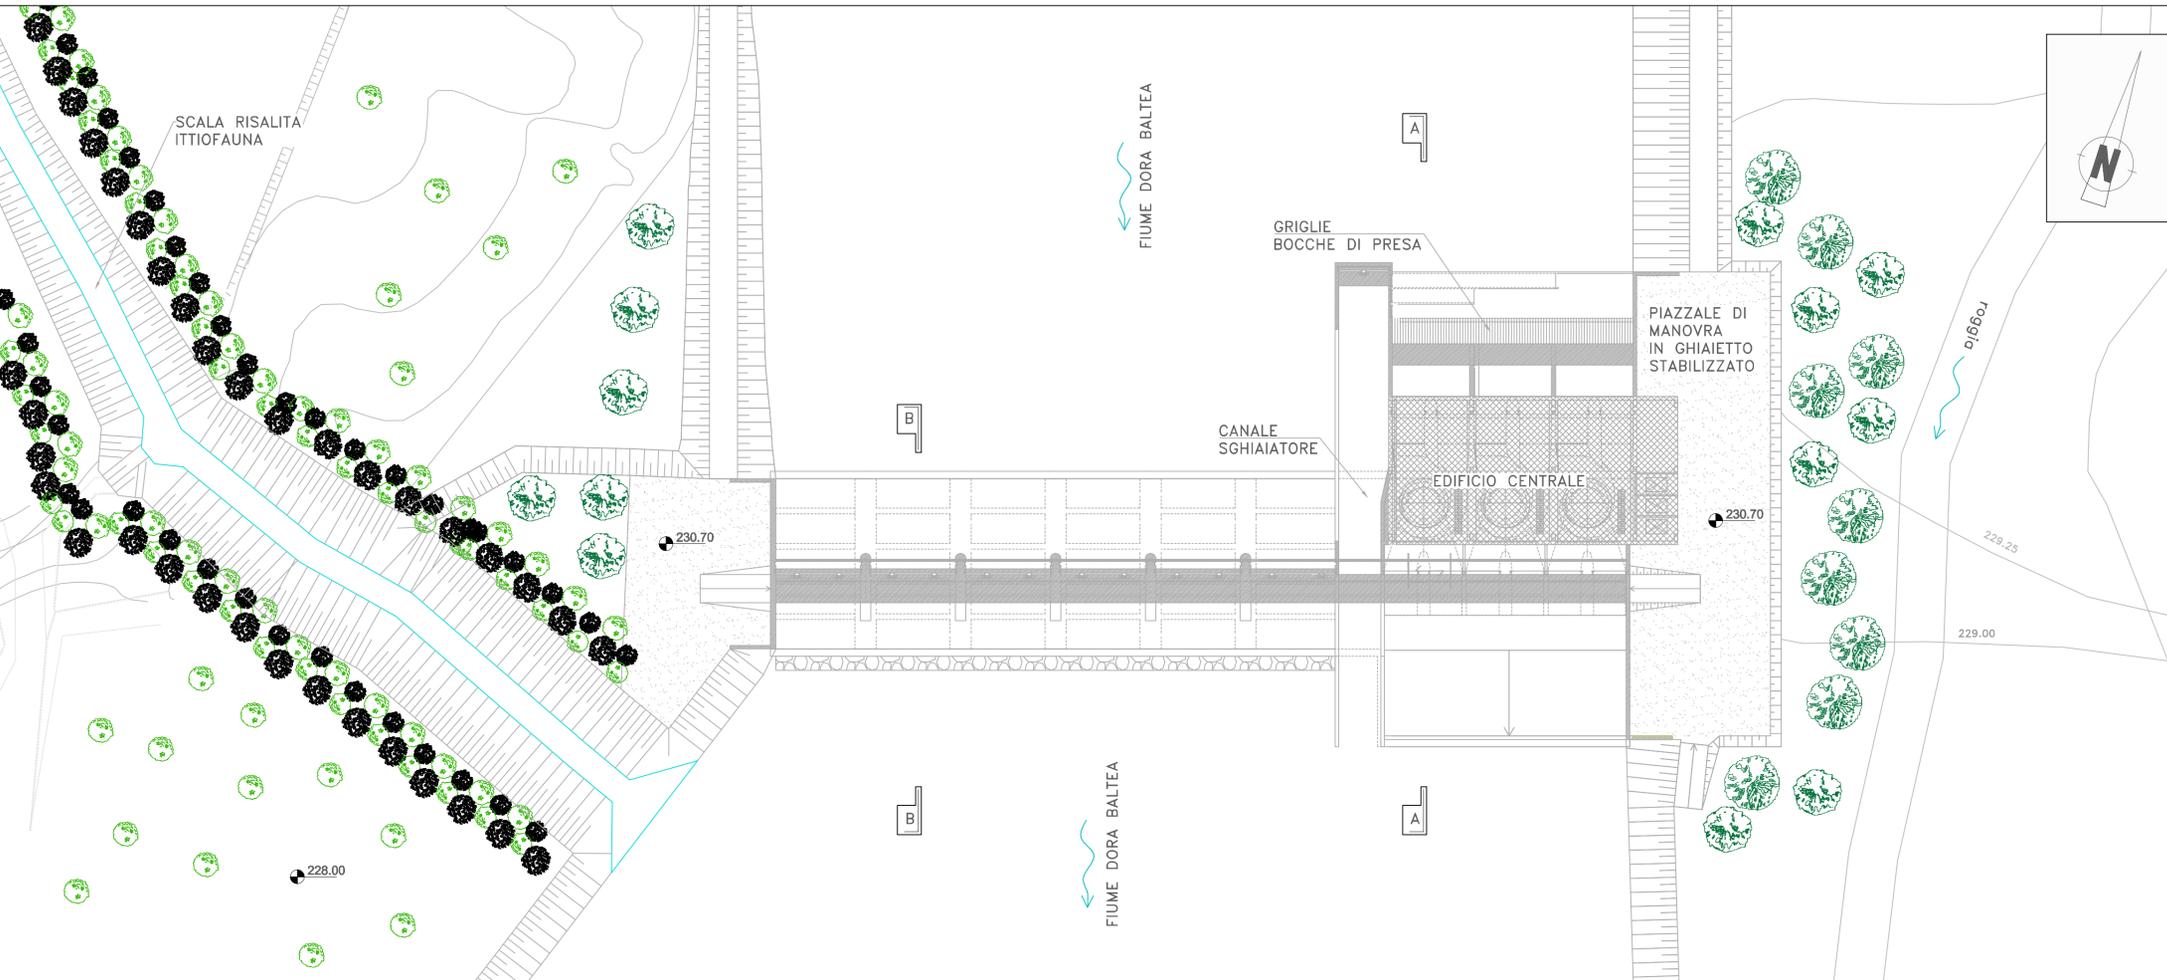

<b>EDIL SAMAR SRL</b>		<b>IMPIANTO EX CIMA</b>	
		<b>CONFRONTO PROGETTO AUTORIZZATO E VARIANTE</b>	
		<b>- PLANIMETRIA OPERE -</b>	
IVR 037	Foglio 3 di 5	SCALA 1/500	N°prog. 140
01	Revisione		Mar.21
00	Prima emissione		Nov.19
REV.N.	DESCRIZIONE REVISIONE		DATA
QUESTO DISEGNO E' DI PROPRIETA' DELLA SOCIETA' EDIL SAMAR SRL CHE TUTELERA' I PROPRI DIRITTI A TERMINI DI LEGGE			
NOME FILE IVR1-037-1 A1			