




SEZIONE SUL PROFILO CREAGER (A-A)

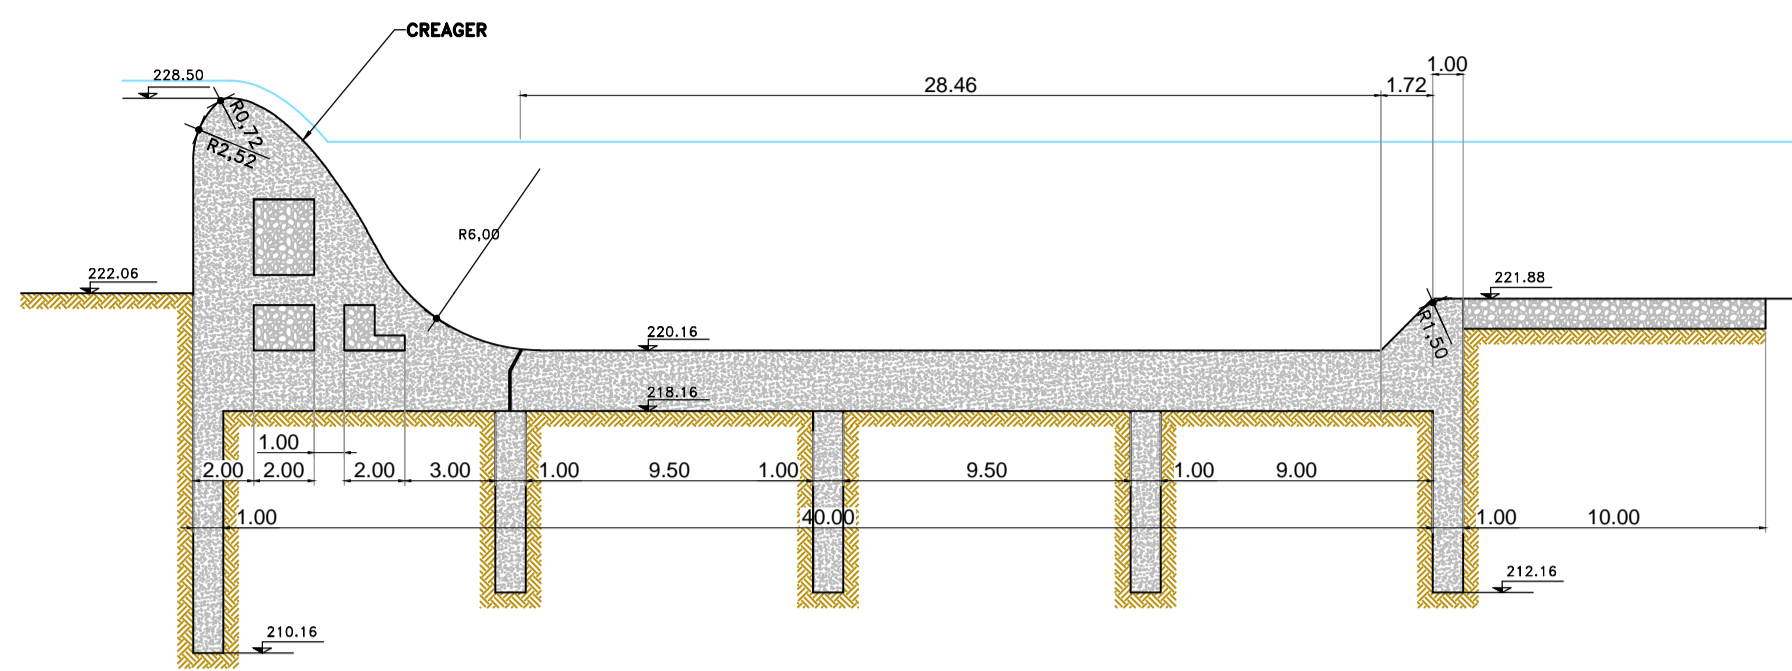


SEZIONE SULLE PARATOIE PRINCIPALI (B-B)

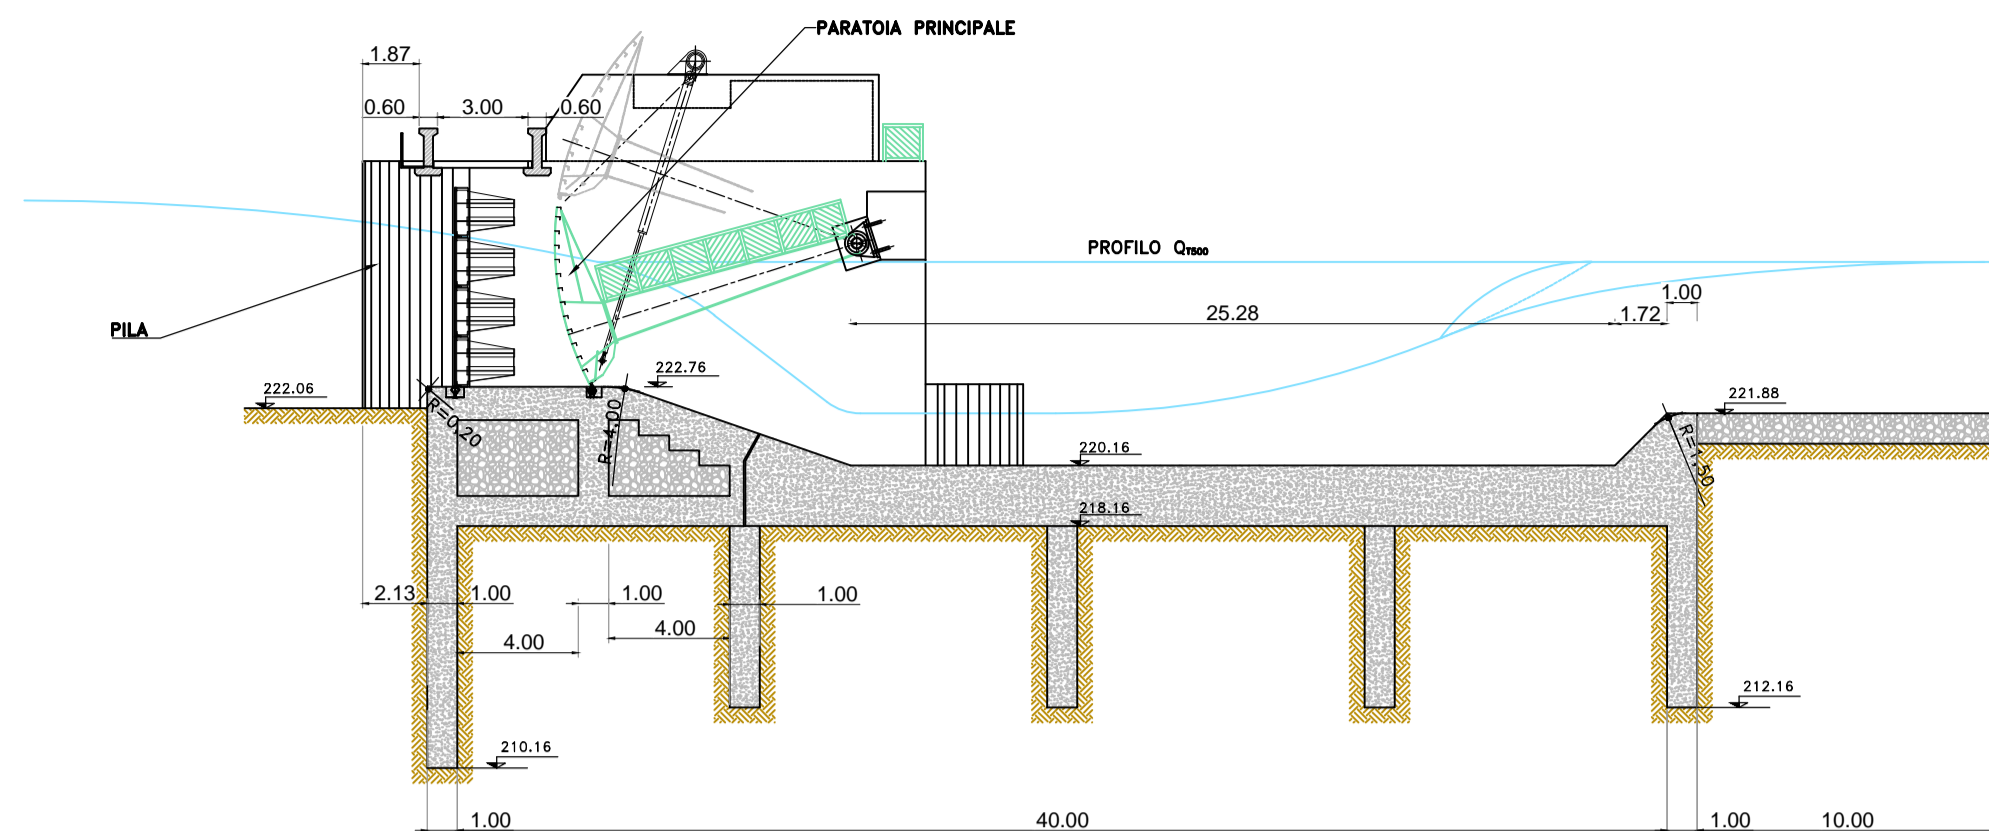


SEZIONE SULL'ASSE TURBINA (C-C)

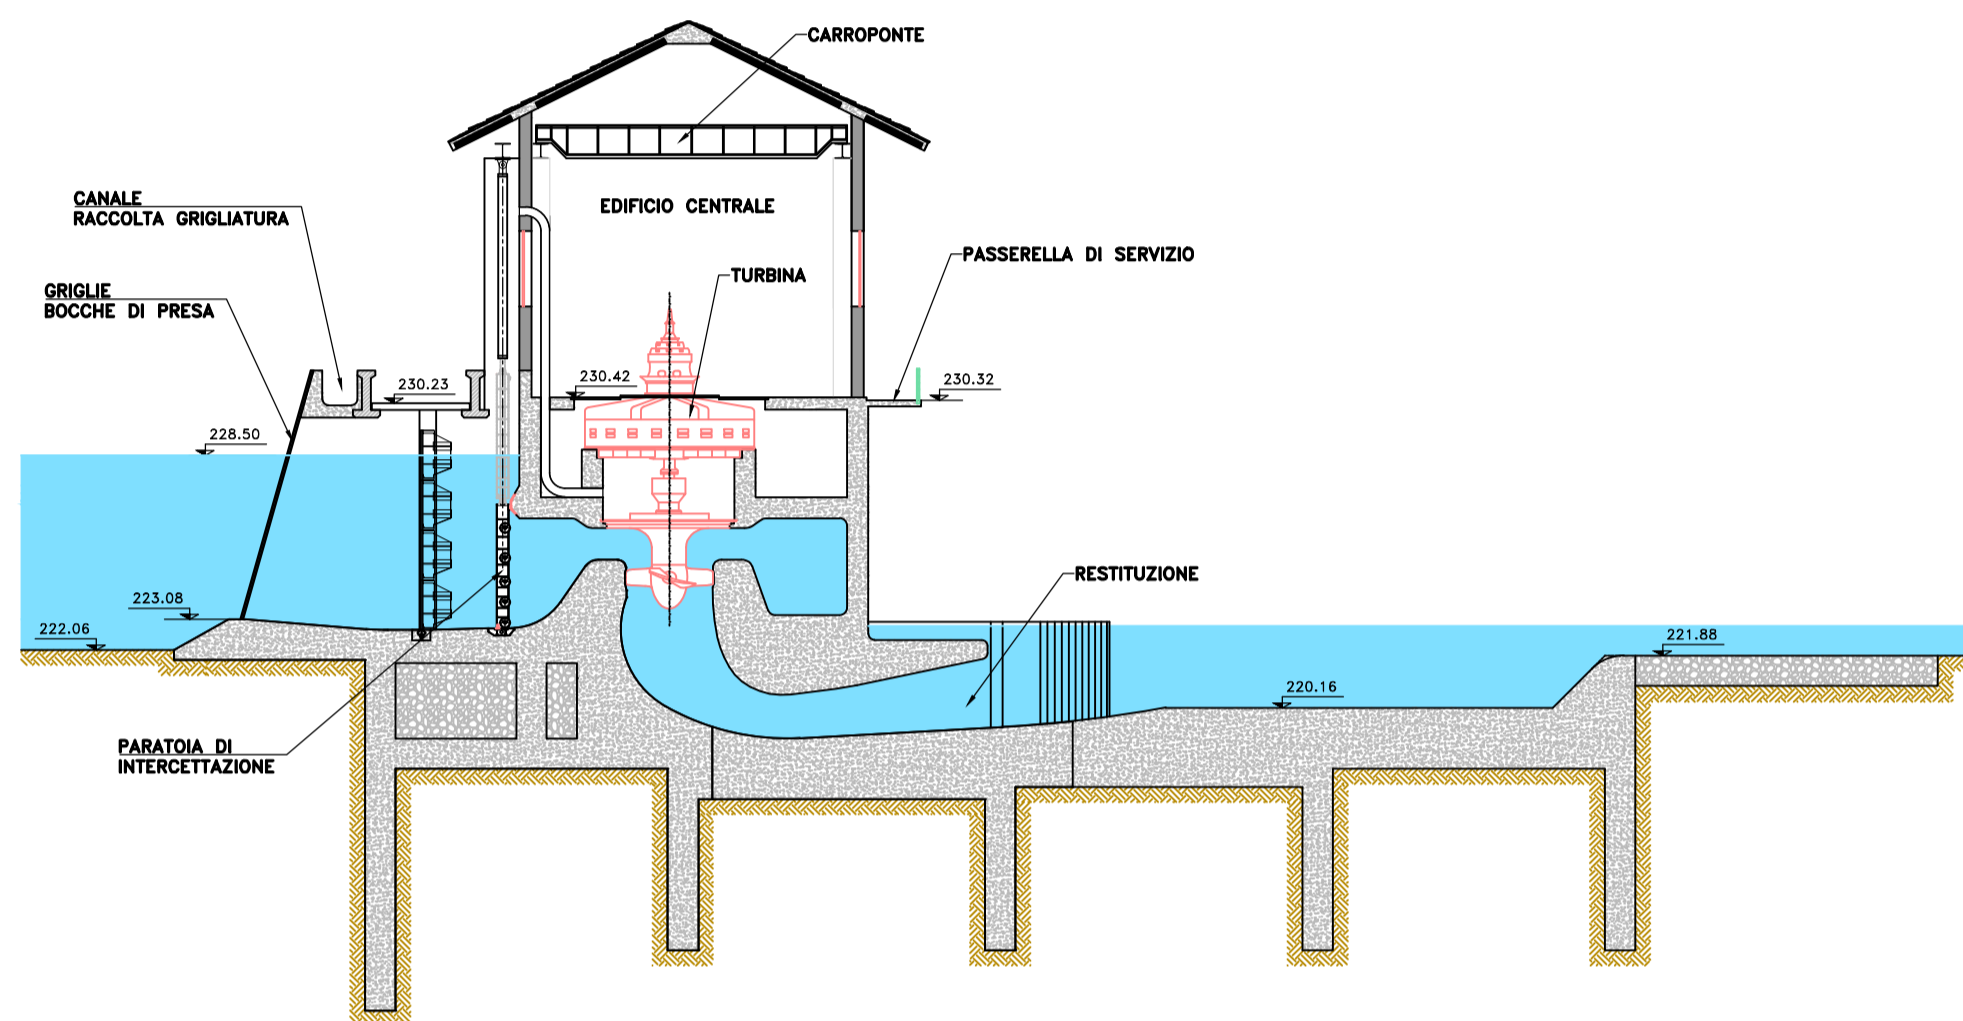



SEZIONE SU PARATOIA SGHIAIATRICE (D-D)

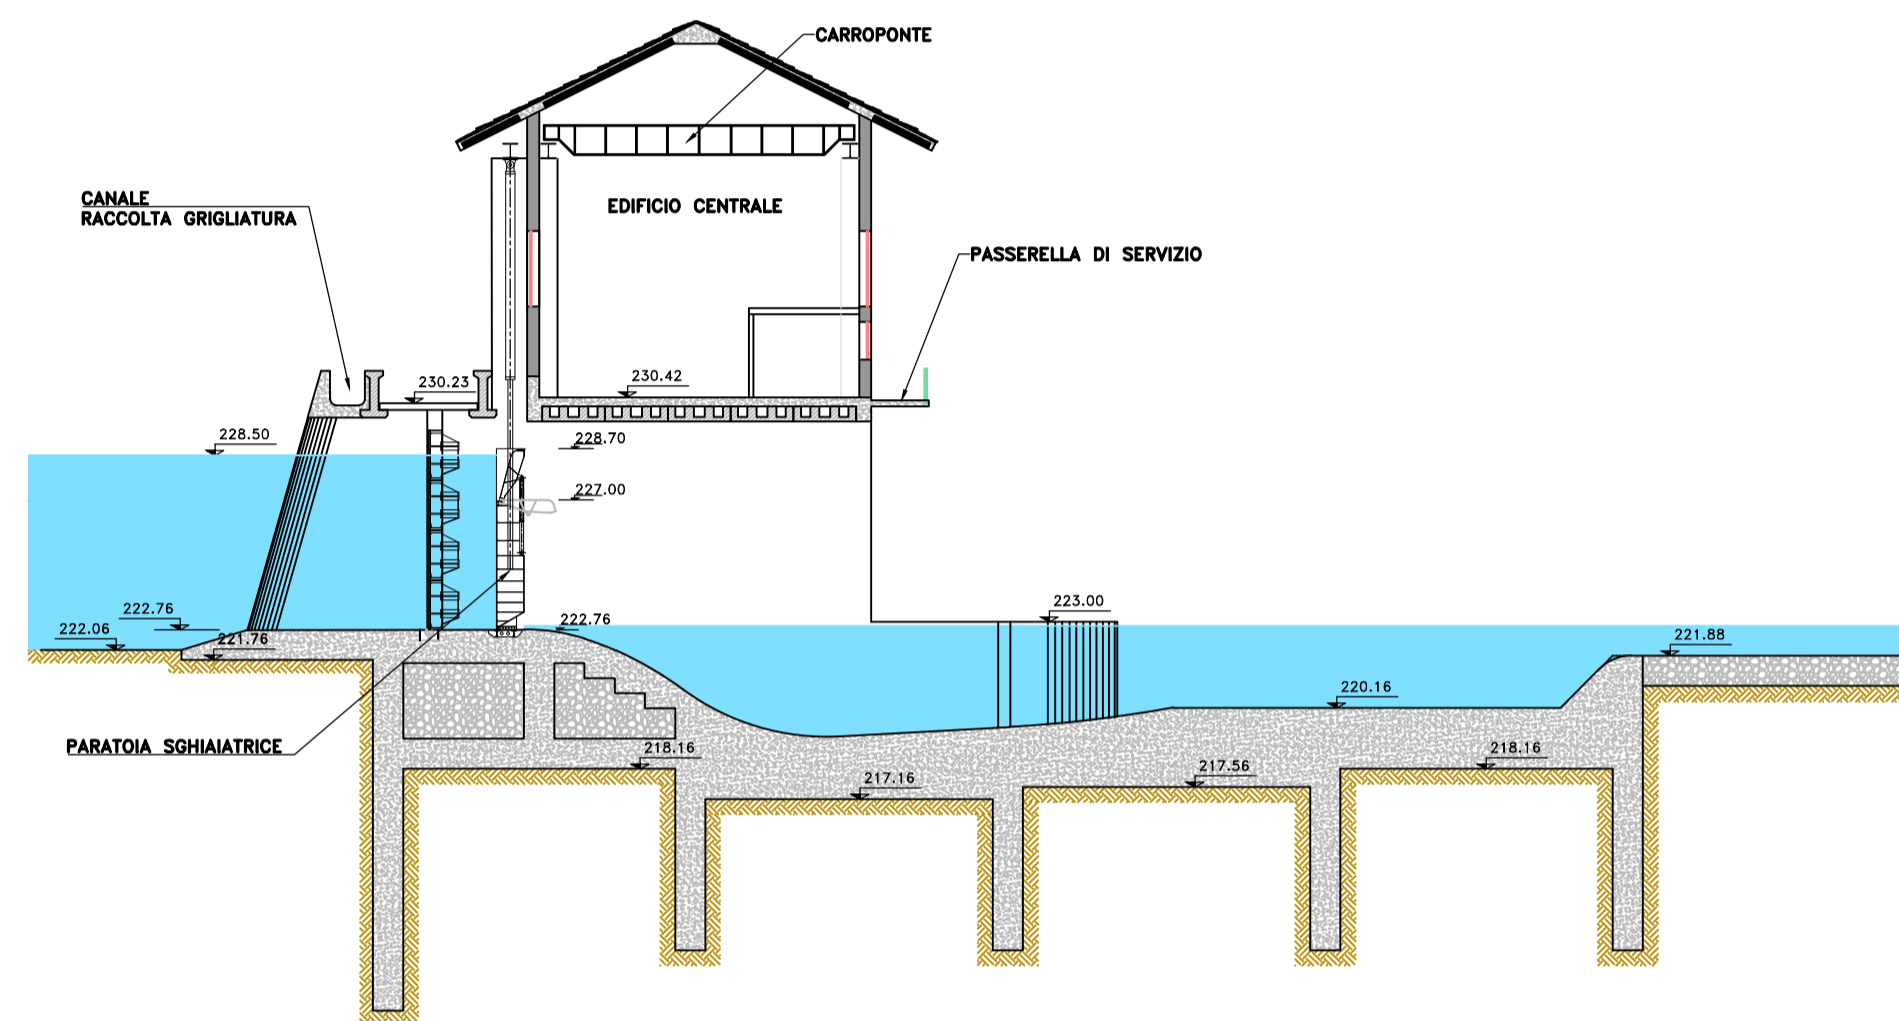

SEZIONE SULL'ASSE TURBINA (A-A)

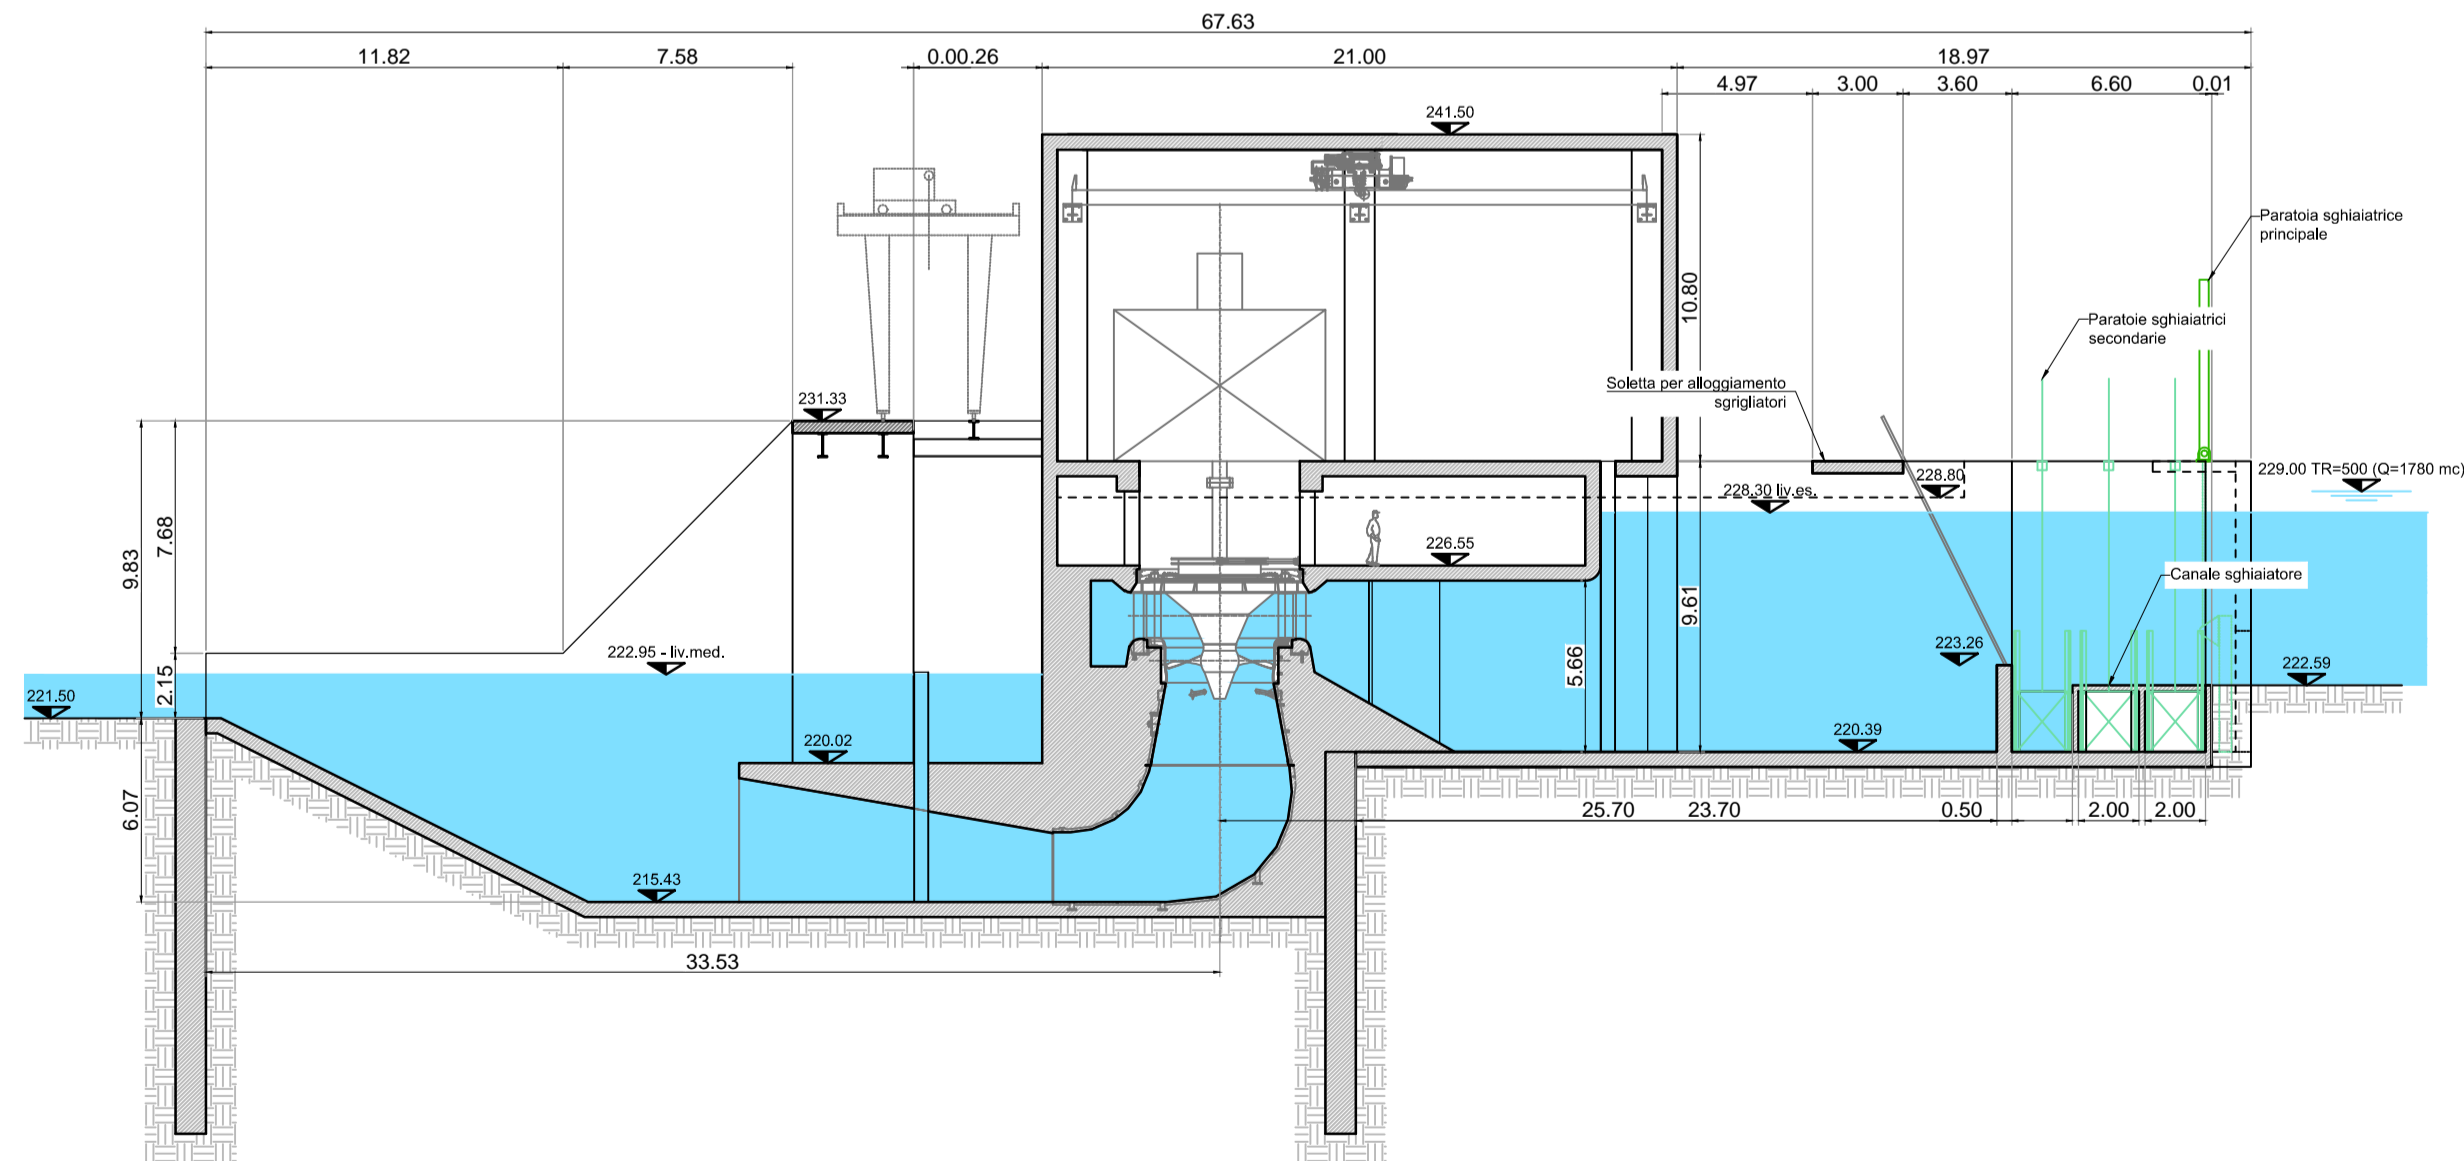

SEZIONE SULLE PARATOIE PRINCIPALI (B-B)

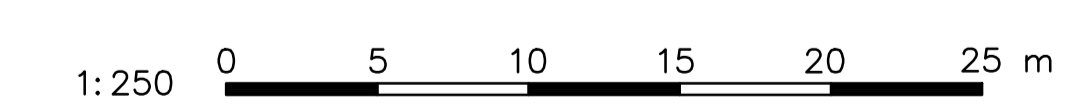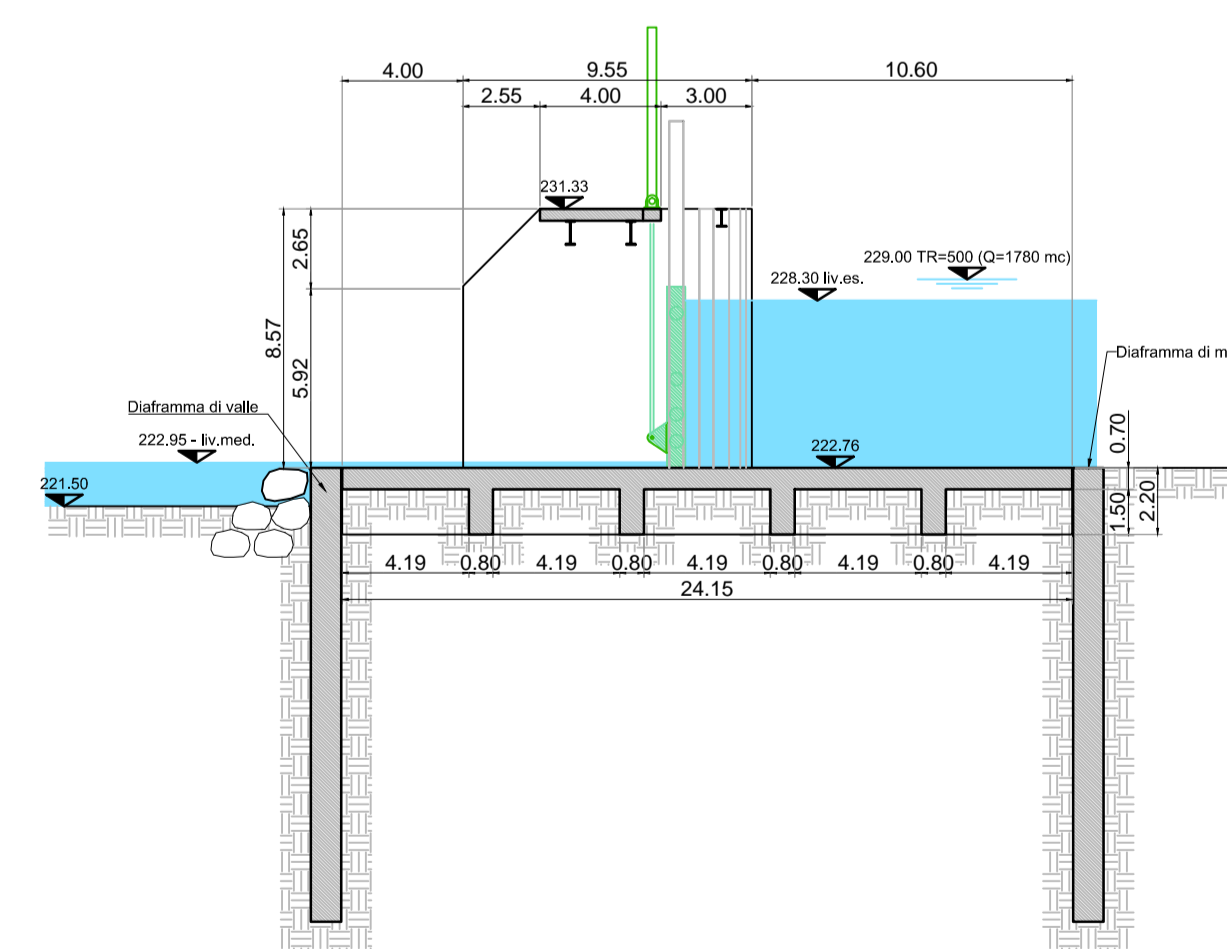

<b>EDIL SAMAR SRL</b>		<b>IMPIANTO EX CIMA</b> CONFRONTO PROGETTO AUTORIZZATO E VARIANTE <b>- SEZIONI OPERE -</b>	
IVR 037	Foglio 4 di 5	SCALA 1/250	N°prog. 141
01	Revisione		Mar.21
00	Prima emissione		Nov.19
REV.N.	DESCRIZIONE REVISIONE		DATA
QUESTO DISEGNO E' DI PROPRIETA' DELLA SOCIETA' EDIL SAMAR SRL CHE TUTELA I PROPRI DIRITTI A TERMINI DI LEGGE			
NOME FILE IVR1-037-1 A			