



PROSPETTO VISTO DALLE PARATOIE

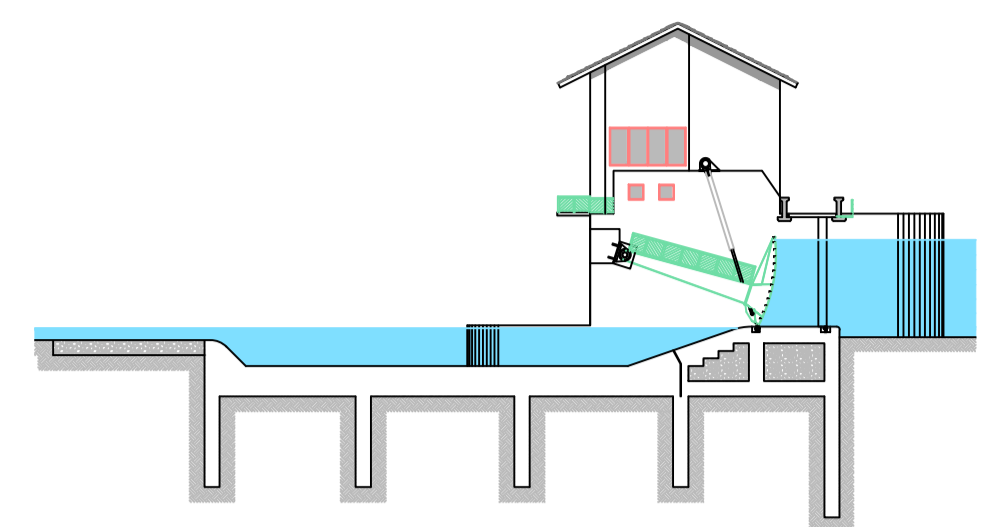


PROSPETTO LATO AREA DI SERVIZIO

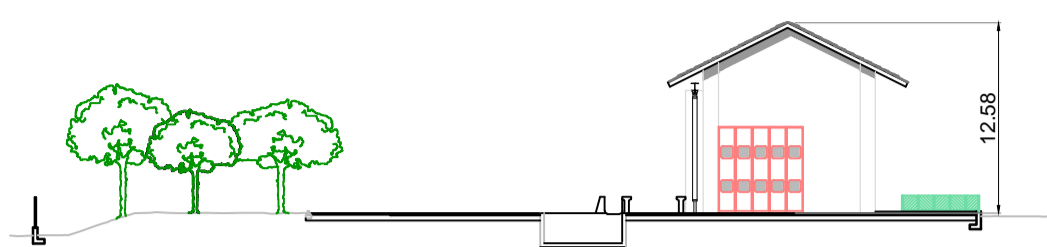


- MATERIALI PREVISTI
- 1 - INTONACO GREZZO SU MURATURA ISOLANTE CASSA VUOTA
 - 2 - LESENE GUIDA PARATOIE IN CALCESTRUZZO A VISTA
 - 3 - SERRAMENTI IN ALLUMINIO ELETTROCOLORATO TESTA DI MORO
 - 4 - COPERTURA IN "LOSE" DI PIETRA DI LUSERNA O SIMILE


PROSPETTO DI MONTE

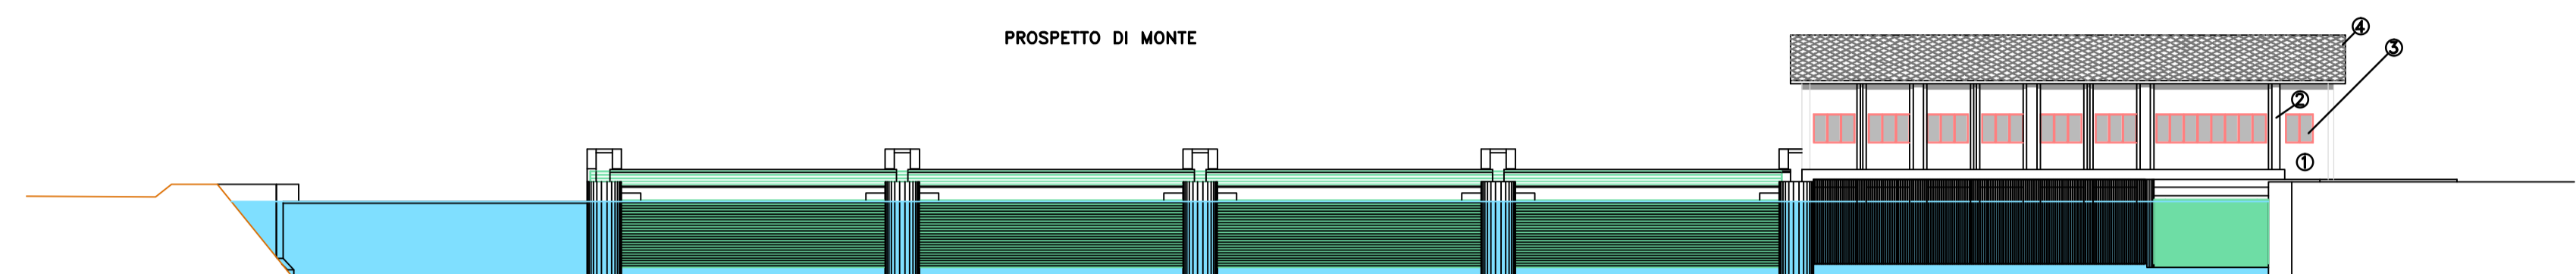


PROSPETTO DI VALLE

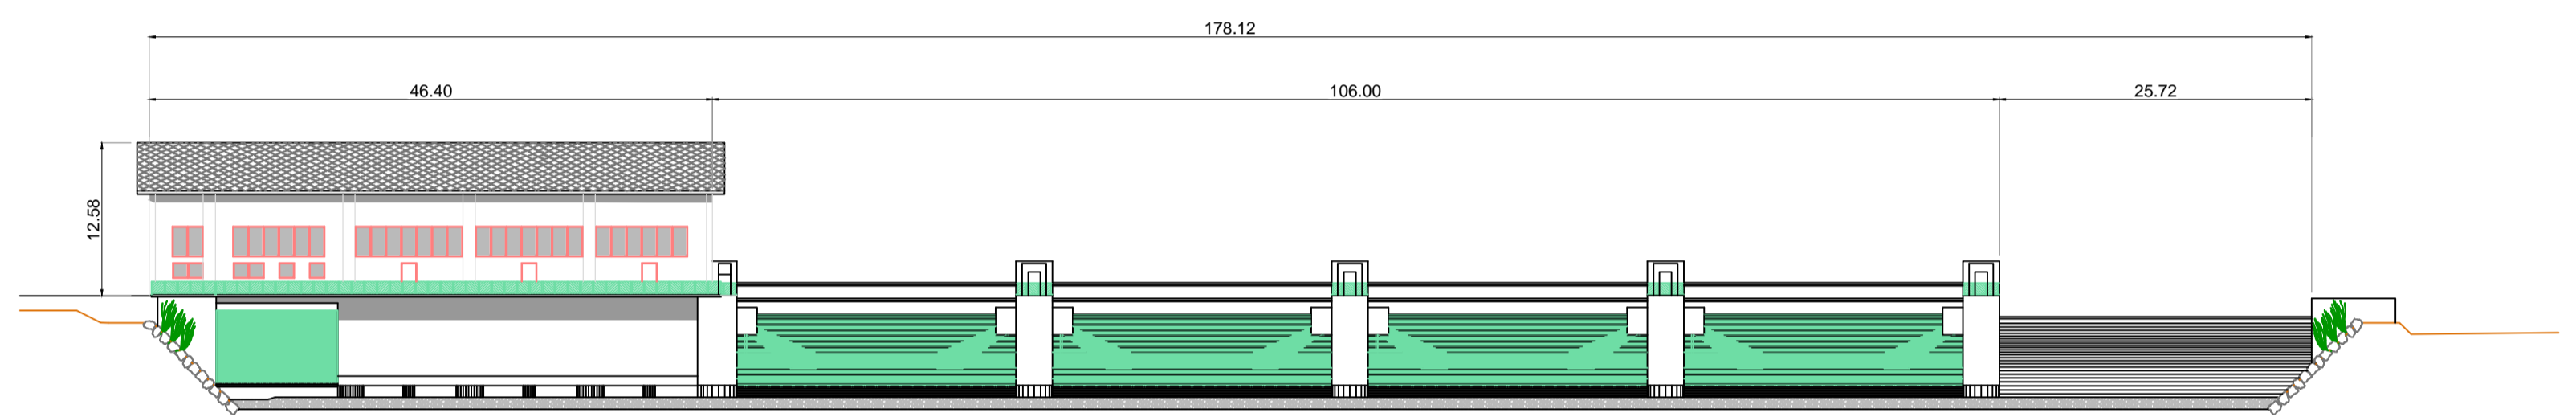

PROSPETTO VISTO DALLE PARATOIE

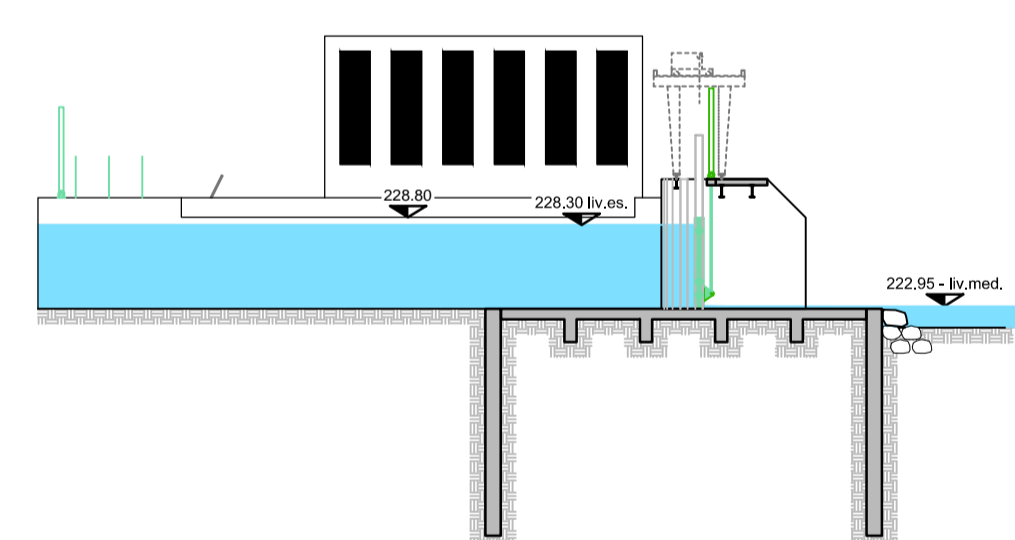


PROSPETTO LATO AREA DI SERVIZIO


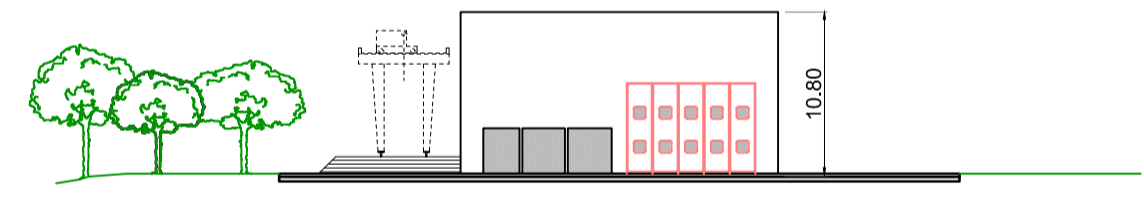


- MATERIALI PREVISTI
- 1 - RIVESTIMENTO CON FINITURE EFFETTO VERDE RAME
 - 2 - PARATOIE IN ACCIAIO VERNICIATO EFFETTO VERDE RAME
 - 3 - SERRAMENTI IN ALLUMINIO ELETTROCOLORATO TESTA DI MORO

PROSPETTO DI MONTE

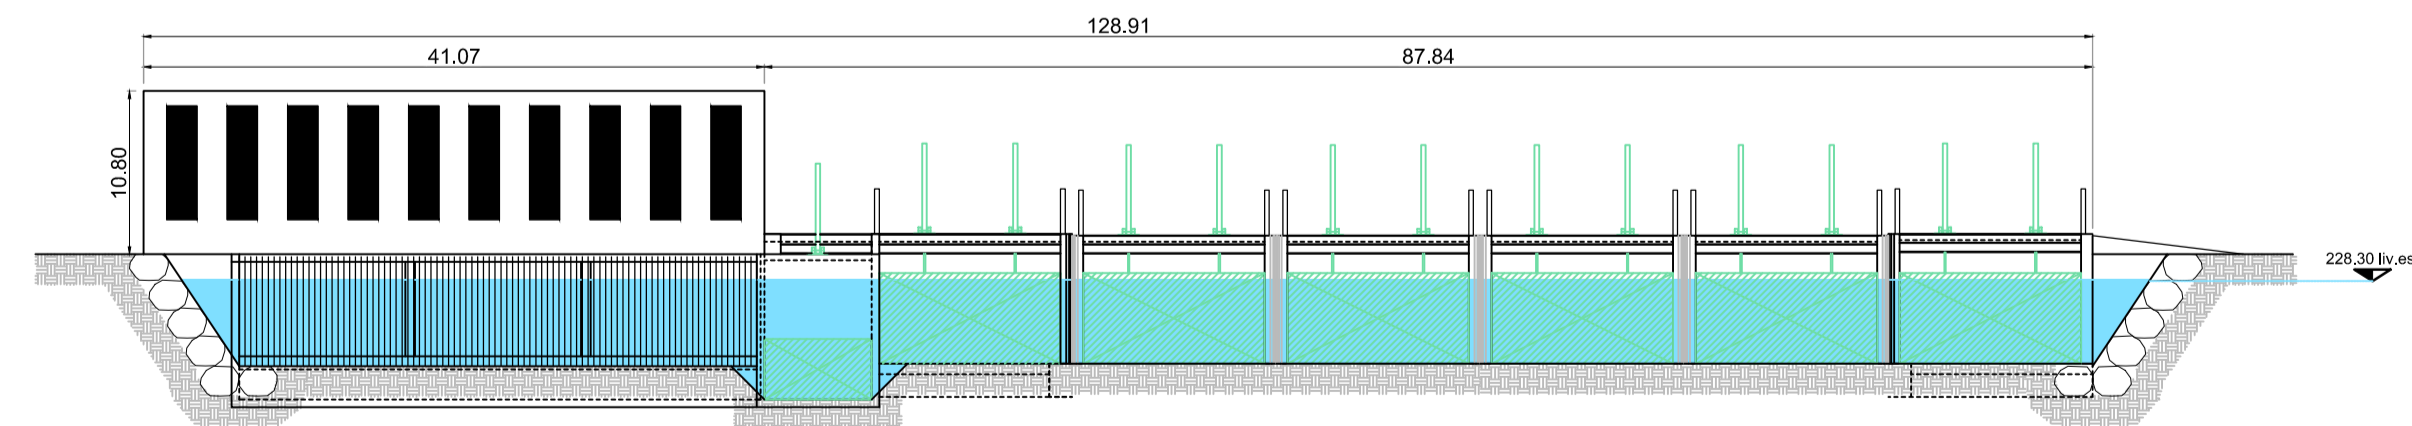

PROSPETTO DI VALLE

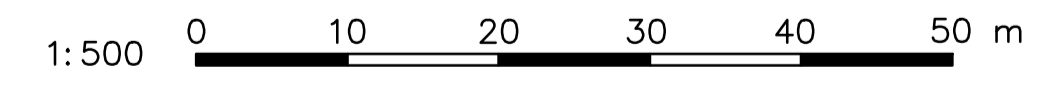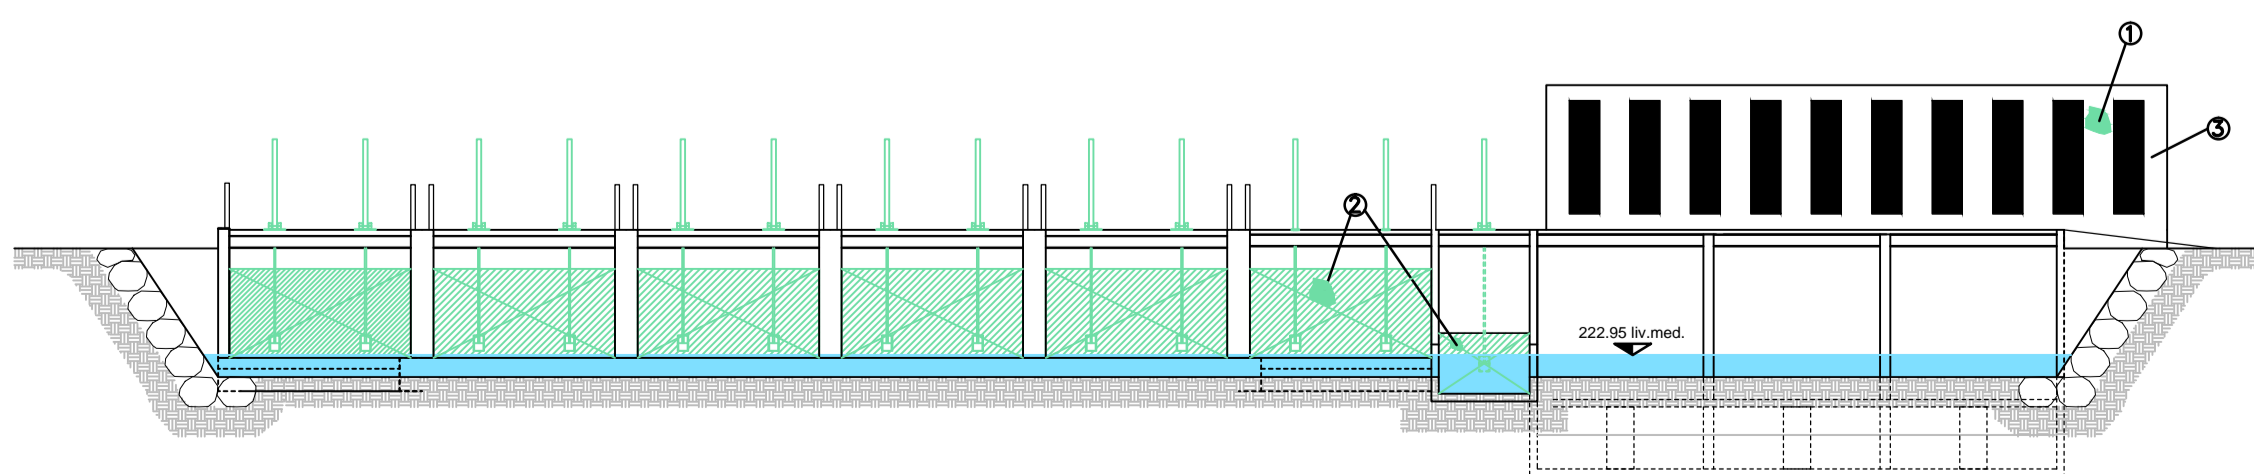

EDIL SAMAR SRL		IMPIANTO EX CIMA CONFRONTO PROGETTO AUTORIZZATO E VARIANTE - PROSPETTI OPERE -	
IVR 037	Foglio 5 di 5	SCALA 1/500	N°prog. 142
01	Revisione	Mar.21	
00	Prima emissione	Nov.19	
REV.N.	DESCRIZIONE REVISIONE	DATA	
QUESTO DISEGNO E' DI PROPRIETA' DELLA SOCIETA' EDIL SAMAR SRL CHE TUTELA I PROPRI DIRITTI A TERMINI DI LEGGE			
NOME FILE IVR1-037-1_A			