

Centrale di “Eugenio Montale” di La Spezia

ALLEGATO - punto 8

Centrale di “Eugenio Montale” di La Spezia

**Sostituzione dell'unità a carbone esistente con nuova unità a gas
presso la centrale termoelettrica di La Spezia
"Eugenio Montale"**


La Spezia - ALLEGATO - punto 8

**Integrazioni e chiarimenti richiesti al punto 8 della Nota MiTE prot.n.28556
del 18.03.2021, allegato nota CTVIA n.1202 del 09.03.2021**

Centrale di "Eugenio Montale" di La Spezia
ALLEGATO - punto 8

La Spezia - ALLEGATO 8_3

PLANIMETRIA NUOVO IMPIANTO
SCALA 1:2000

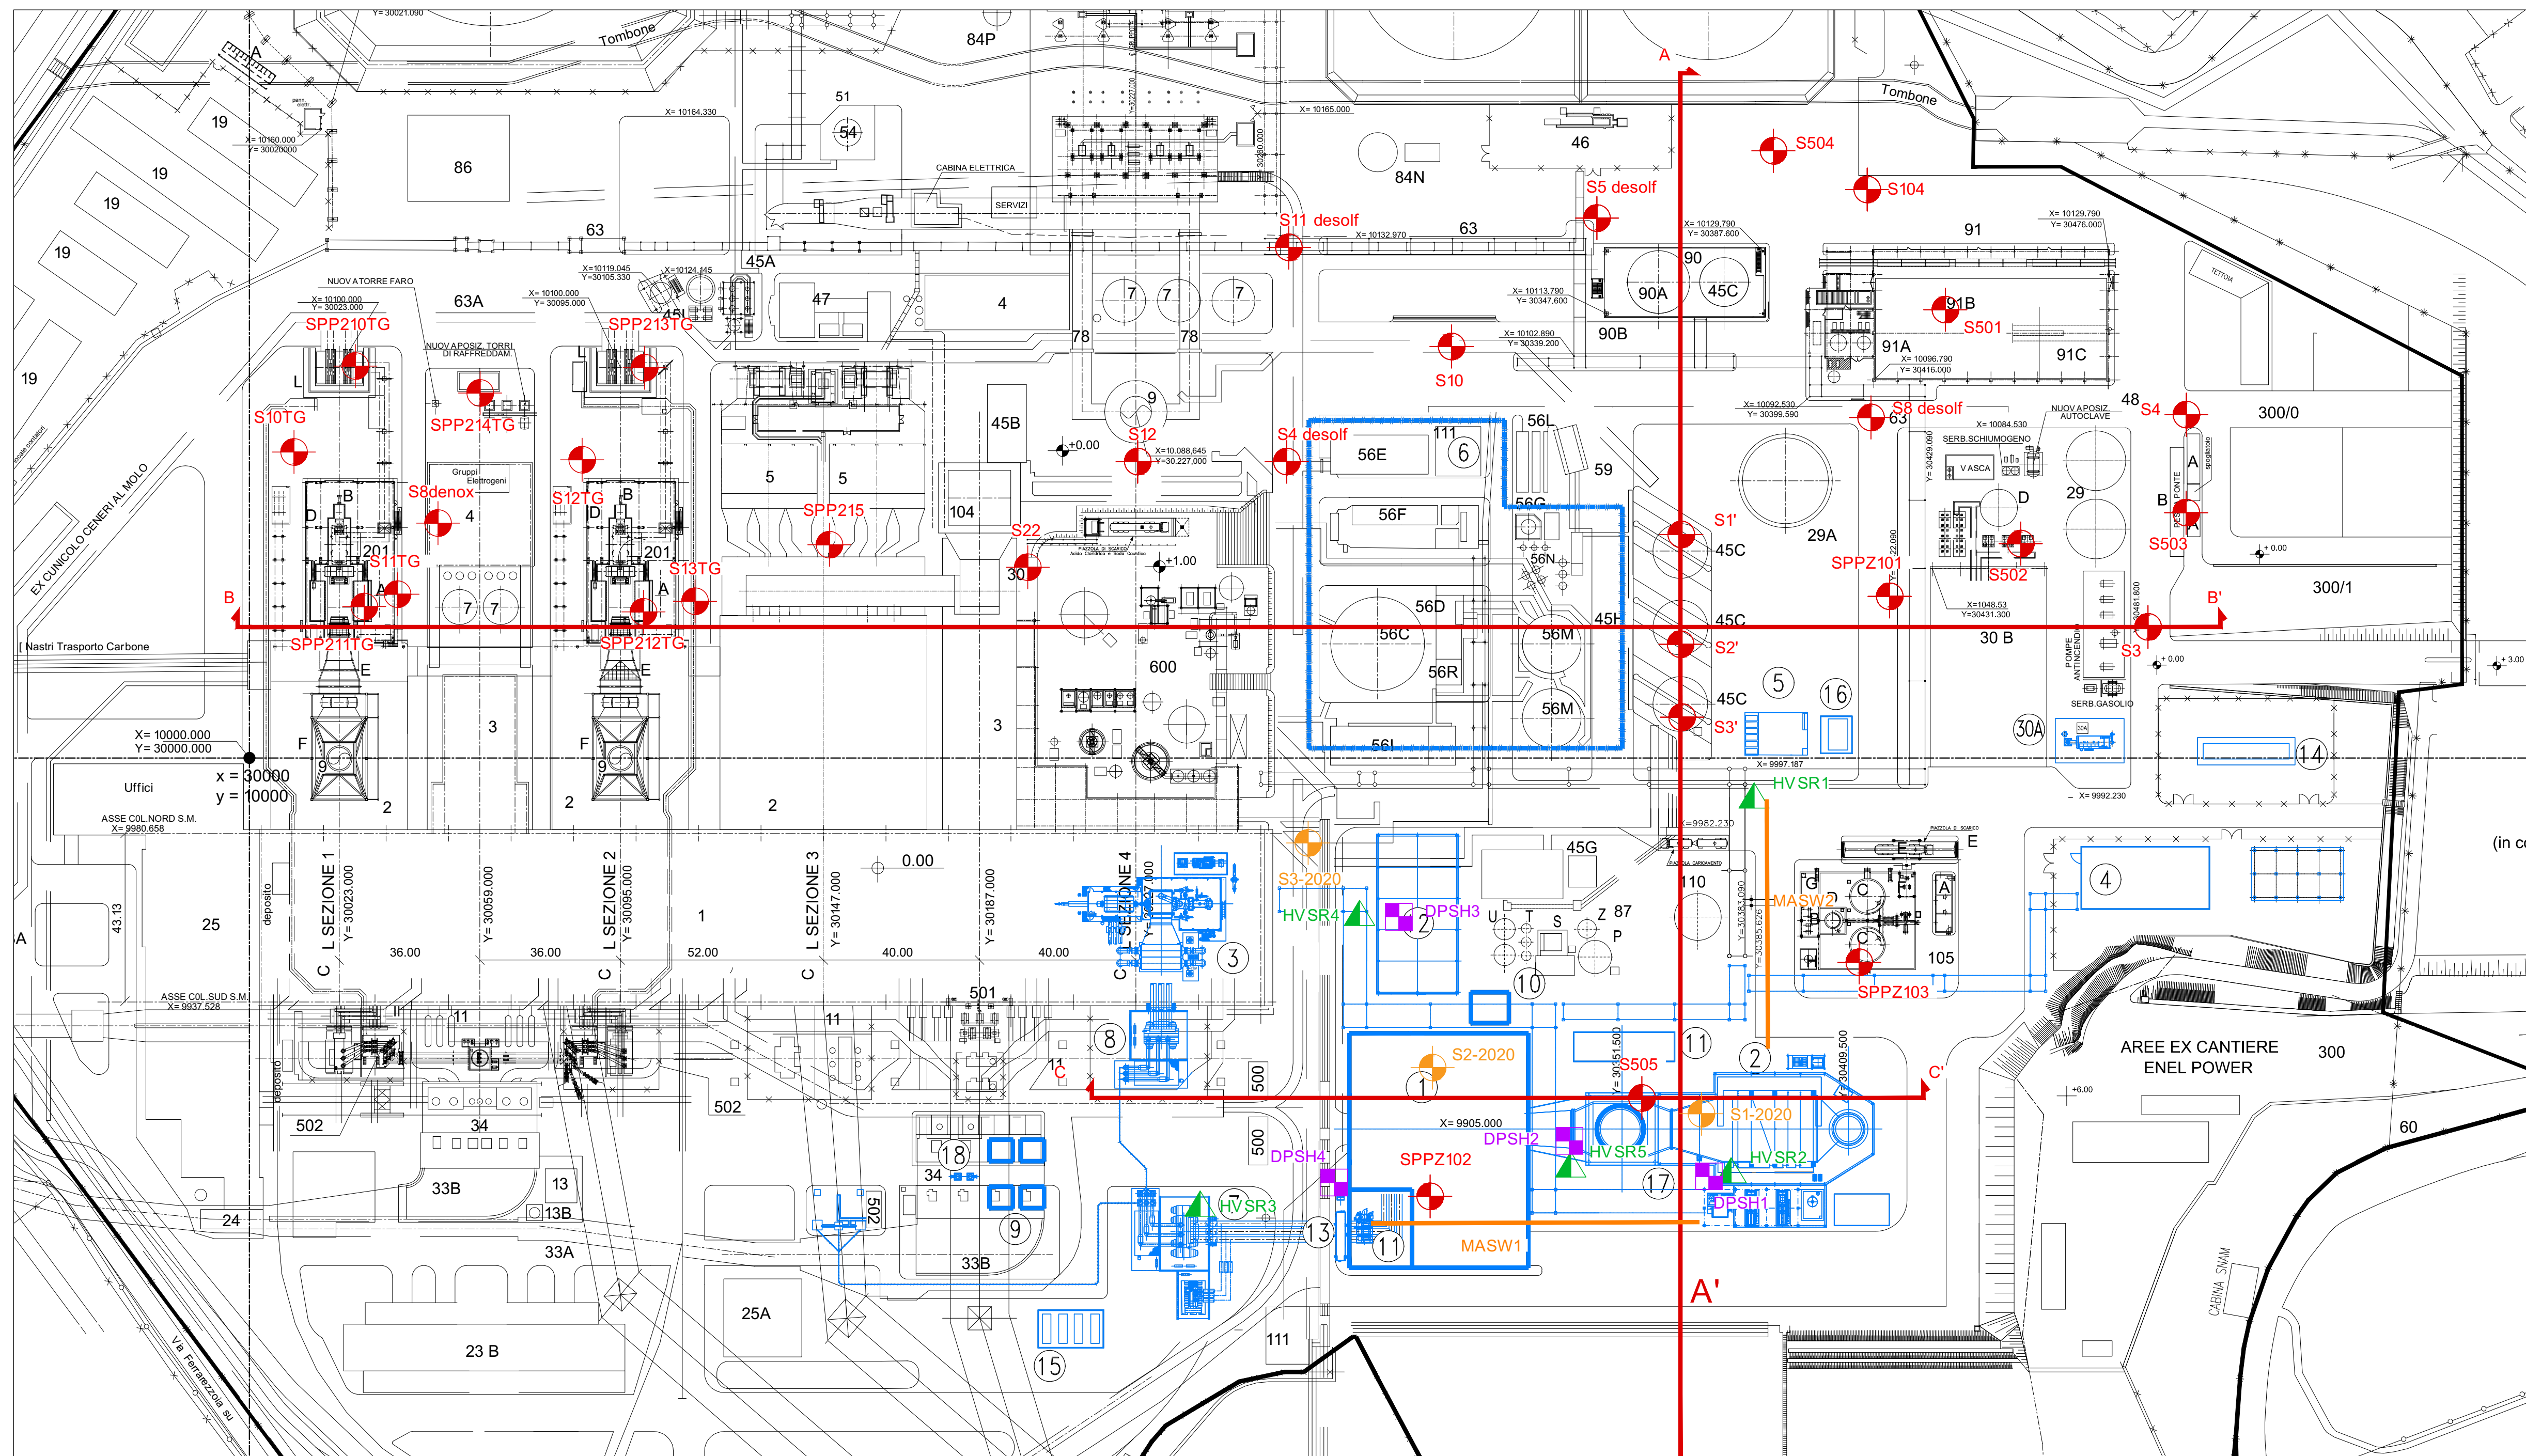


LEGENDA

- Indagini pregresse
- Indagini 2020**
- Carotaggi
- DPSH
- HVSR
- MASW

INQUADRAMENTO GENERALE
SCALA 1:10000



AEROFOTO SOTTOSTAZIONE ELETTRICA
SCALA 1:4000

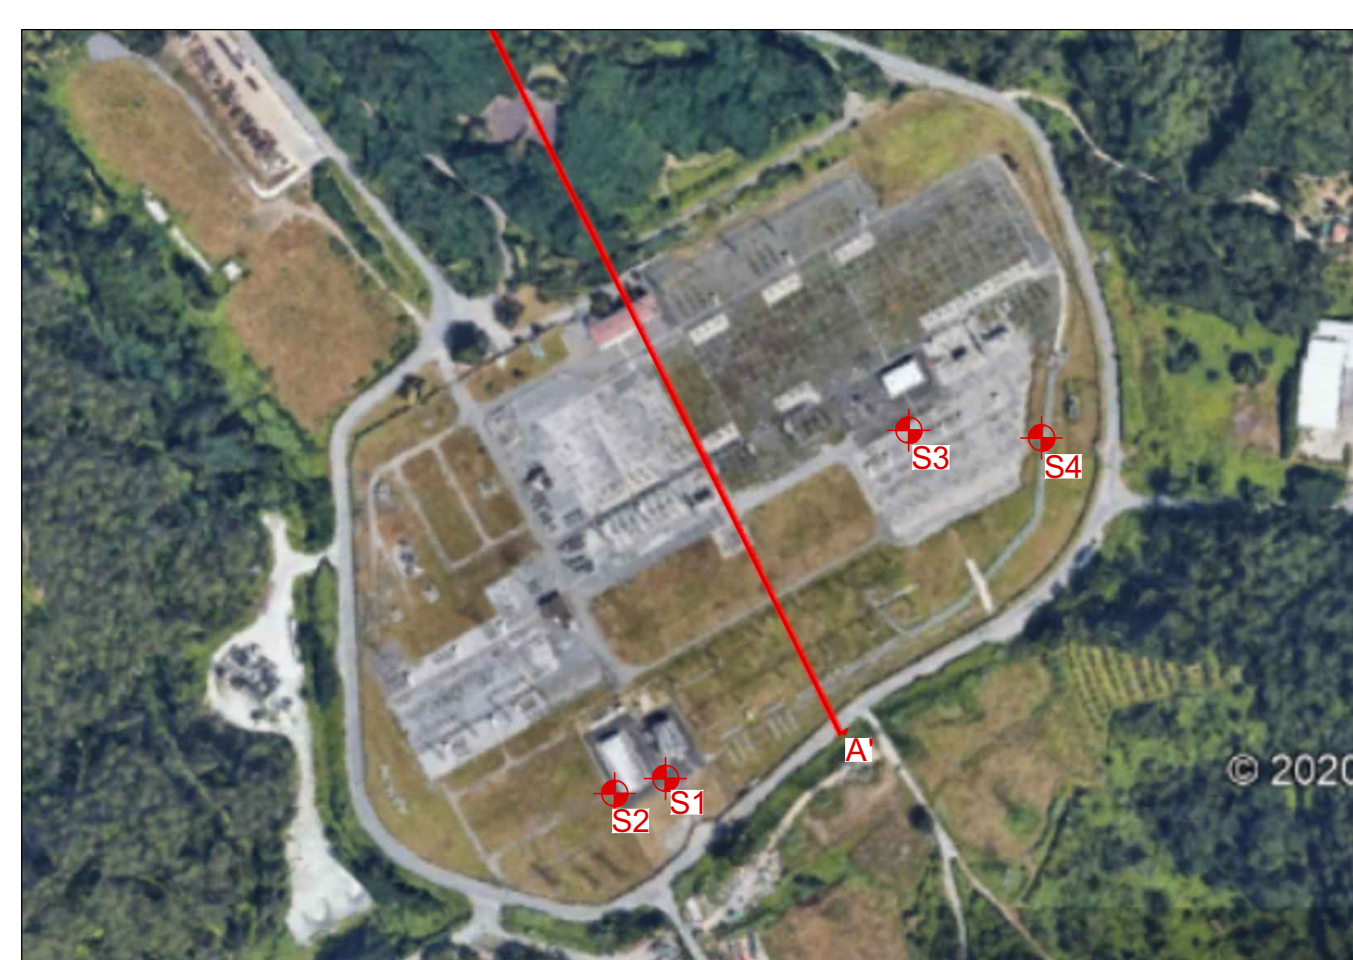

LEGENDA APPARECCHIATURE NUOVA UNITA'

POS.	DENOMINAZIONE IMPIANTO
1	TURBOGAS
2	GENERATORE DI VAPORE A RECUPERO E CAMINO
3	TURBINA A VAPORE
4	NUOVA STAZIONE TRATTAMENTO GAS NATURALE
5	VASCA PRIMA PIOGGIA (esistente)
6	IMPIANTO ITAR (modifiche imp.esistente)
7	TRASFORMATORE TG
8	TRASFORMATORE TV
9	POMPE ACQUA DI CIRCOLAZIONE E SISTEMA GRIGLIE
10	REFRIGERANTI CICLO CHIUSO
11	EDIFICIO ELETTRICO TG-GVR
12	EDIFICIO ELETTRICO TG-TV
13	GENERATORE DIESEL EMERGENZA
14	FOSSA BOMBOLE IDROGENO
15	SERBATOI E BACINO OLIO DIELETRICO
16	SERBATOIO RISERVA OLIO TURBINA
17	CAMINO DI BY-PASS
18	POMPE ACQUA DI MARE SERVIZI E SISTEMA GRIGLIE
19	CALDAIA AUSILIARIA

CONSULET SERVIZI S.R.L.
Via E. Lombardini 10, 20143 Milano

1	AGGIORNAMENTO	D.220-06.01	19/06/20	SEDANI	RIVA	GARASSINO
0	PRIMA EMISSIONE	D.220-06.00	08/05/20	SEDANI	MAFFEZZOLI	GARASSINO

01	19/06/20	AGGIORNAMENTO GENERALE	CONSULET	CRV					
00	08/05/20	PRIMA EMISSIONE	CONSULET						

CLIENTE	ENEL PRODUZIONE S.p.A.	
JOB No	DOC No	
PROJECT	LA SPEZIA GAS - RIFACIMENTI OCGT	
TITLE	PLANIMETRIA DELLE INDAGINI E TRACCIA DELLE SEZIONI	

SCALE	VARIE	DWG No	PBCSP20003	SHEET	1	TOTALE	1	FORMATO	A1	DWG TYPE	D	DISC.	A
FILE NAME	PBCSP2000301	REPLACES DWG No		REPLACED BY DWG No									