

Modulo per la presentazione delle osservazioni per i piani/programmi/progetti sottoposti a procedimenti di valutazione ambientale di competenza statale

Presentazione di osservazioni relative alla procedura di:

- Valutazione Ambientale Strategica (VAS) – art.14 co.3 D.Lgs.152/2006 e s.m.i.
 Valutazione di Impatto Ambientale (VIA) – art.24 co.3 D.Lgs.152/2006 e s.m.i.
 Verifica di Assoggettabilità alla VIA – art.19 co.4 D.Lgs.152/2006 e s.m.i.

(Barrare la casella di interesse)

Il Sottoscritto **FANTAUZZI Giuseppe**

(Nel caso di persona fisica, in forma singola o associata)

Il/La Sottoscritto/a _____

in qualità di legale rappresentante della Pubblica Amministrazione/Ente/Società/Associazione

(Nel caso di persona giuridica - società, ente, associazione, altro)

PRESENTA

ai sensi del D.Lgs.152/2006, le **seguenti osservazioni** al

- Piano/Programma, sotto indicato
 Progetto, sotto indicato.

(Barrare la casella di interesse)

Progetto definitivo Linea ferroviaria Roma-Viterbo: Raddoppio Cesano-Vigna di Valle (da pk 27+769 a pk 39+49 _Codice procedura (ID_VIP/ID_MATTM): **5802** - - CUP: J21C08000000009

(inserire la denominazione completa del piano/programma (procedure di VAS) o del progetto (procedure di VIA, Verifica di Assoggettabilità a VIA)

OGGETTO DELLE OSSERVAZIONI

(Barrare le caselle di interesse; è possibile selezionare più caselle):

- Aspetti di carattere generale (es. struttura e contenuti della documentazione, finalità, aspetti procedurali)
 Aspetti programmatici (coerenza tra piano/programma/progetto e gli atti di pianificazione/programmazione territoriale/settoriale)
 Aspetti progettuali (proposte progettuali o proposte di azioni del Piano/Programma in funzione delle probabili ricadute ambientali)
 Aspetti ambientali (relazioni/impatti tra il piano/programma/progetto e fattori/componenti ambientali)
 Altro *(specificare)* _____

ASPETTI AMBIENTALI OGGETTO DELLE OSSERVAZIONI

(Barrare le caselle di interesse; è possibile selezionare più caselle):

- Atmosfera
 Ambiente idrico
 Suolo e sottosuolo
 Rumore, vibrazioni, radiazioni

- Biodiversità (vegetazione, flora, fauna, ecosistemi)
- Salute pubblica
- Beni culturali e paesaggio
- Monitoraggio ambientale
- Altro (specificare) _____

Destinazione: abitazione del nucleo familiare dello scrivente, Ubicazione: via Costantino n. 10 Distinto in Catasto Terreni al Foglio 19 Particella 878. Prospiciente la linea ferroviaria ROMA-VITERBO presso il km 30,480 circa. Zona Urbanistica di P.R.G.:Il terreno è inserito nella VARIANTE GENERALE AL P.R.G.C. Zona C3 "espansione residenziale privata i.f. 0,30 mc/mq".

CHIEDO

1) La salvaguardia del box distinto in catasto al foglio 19 p.la 878 sub 502 cat. C/6 di 40 mq circa regolarmente realizzato con Permesso di Costruire n. 15128/2008/20 del 02/04/2008 rilasciato dal Comune di Anguillara S. e con autorizzazione rilasciata dalla Rete Ferroviaria Italiana in data 31/08/2007 con provvedimento n 82 considerando anche che fa parte degli standard urbanistici previsti ed obbligati dalle normative. (SI PROPONE SPOSTAMENTO DEL BINARIO TRONCO VERSO LATO NORD)

2) di salvaguardare la salute degli occupanti la mia abitazione in via Costantino 10 confinante con la linea FFSS oggetto di raddoppio, inserendo apposita barriera di protezione dai rumori, rispetto della privacy, e dall'inquinamento prodotto dai freni dei convogli ferroviari, che abbia caratteristiche di gradevole e modesto impatto ambientale e decoro urbano.

N.B. Causa differenza di quota della rampa di accesso al lato posteriore del lotto, lo stesso risulterebbe inutilizzabile nel suo complesso per inaccessibilità dalla strada.

Il/La Sottoscritto/a dichiara di essere consapevole che, ai sensi dell'art. 24, comma 7 e dell'art.19 comma 13, del D.Lgs. 152/2006 e s.m.i., le presenti osservazioni e gli eventuali allegati tecnici saranno pubblicati sul Portale delle valutazioni ambientali VAS-VIA del Ministero dell'Ambiente e della Tutela del Territorio e del Mare (www.va.minambiente.it).

Tutti i campi del presente modulo devono essere debitamente compilati. In assenza di completa compilazione del modulo l'Amministrazione si riserva la facoltà di verificare se i dati forniti risultano sufficienti al fine di dare seguito alle successive azioni di competenza.

ELENCO ALLEGATI

Allegato 1 - Dati personali del soggetto che presenta l'osservazione

Allegato 2 - Copia del documento di riconoscimento in corso

Allegato 3 - INDIVIDUAZIONE SU ORTOFOTO ZONA DI PROPRIETA' INTERESSATA DAL RADDOPPIO

Allegato 4 - Proposta progetto

(inserire numero e titolo dell'allegato tecnico se presente)

Luogo e data Anguillara Sabazia 28/04/2021

(inserire luogo e data)

Il dichiarante

(Firma)



STAZIONE ANGUILLARA

BOX AUTO
quota 0,00

RAMPA
quota - 4,00

LINEA
ESPROPRIO

Prop.
FANTAUZZI
Giuseppe


NORD

ALLEGATO 3



Prop.
Giuseppe
FANTAUZZI

Binario Tronco da spostare

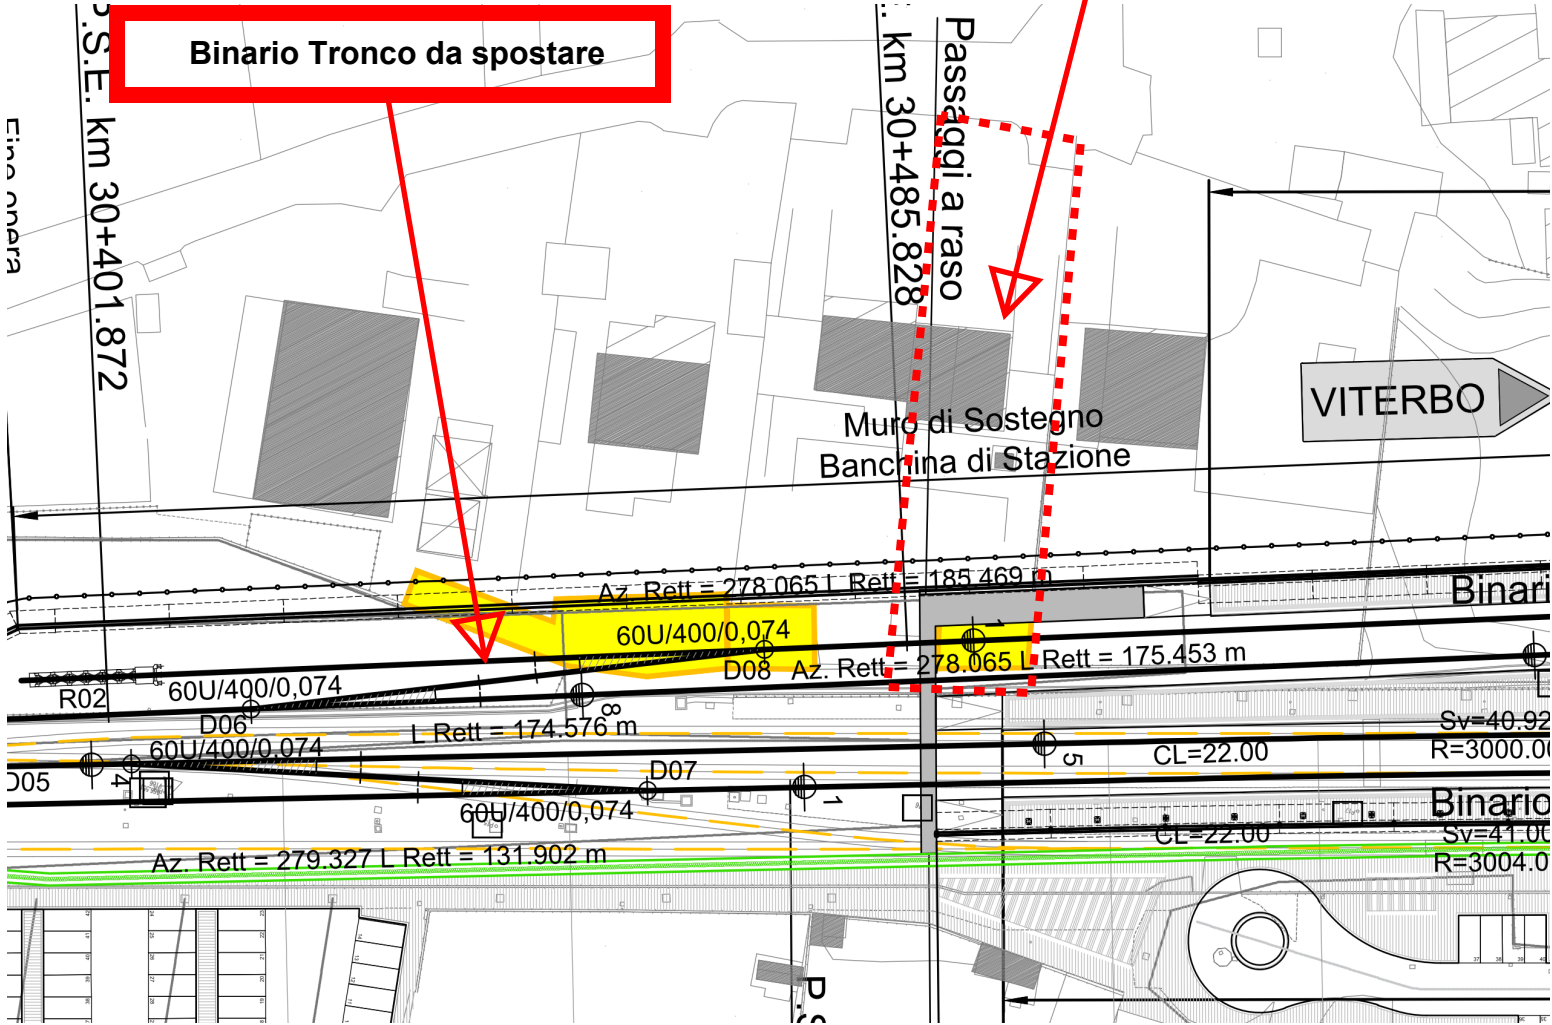

Linea ANARA

S.E. km 30+401.872

km 30+485.828

VITERBO

Muro di Sostegno
Banchina di Stazione

Binario

Binario