


- SISTEMA DEI VINCOLI PAESAGGISTICI E STORICO-CULTURALI**
- Protezione delle bellezze naturali (D.Lgs. 42/2004, art. 136, ex L.1497/39)
 - Vincolo di rispetto fluviale (D.Lgs. 42/2004 - art. 142, ex L. 431/85 - art. 1 lettera c)
 - Territori coperti da boschi (D.Lgs. 42/2004 - art. 142, ex L. 431/85 - art. 1 lettera g)
 - Parchi e riserve (D.Lgs. 42/2004 - art. 142, ex L. 431/85 - art. 1 lettera f)
 - Beni di interesse artistico e storico (D.Lgs. 42/2004, art. 10)

- QUADRUPPLICAMENTO TRATTA RHO - PARABIAGO E RACCORDO A Y**
PROGETTO DELL'INFRASTRUTTURA
- Opere in progetto
 - Integrazioni e aggiornamenti al Progetto Definitivo 15.13.2013
 - Modifica alla Variante "Aree R.I.R."
 - Nuovo sistema di drenaggio della piattaforma
 - Barriere acustiche scenario I fase
 - Demolizioni già previste nel PD 2013
 - Demolizioni associate alle modifiche apportate con l'attuale progetto
- Confini amministrativi: Provinciali, Comunali
- Opere d'arte modificate
- Deviazioni canale sec. Villorese

- SISTEMA DELLA CANTIERIZZAZIONE**
- Aree di cantieri
- Area di cantiere base
 - Area di cantiere operativo
 - Area di stoccaggio
 - Deposito temporaneo
 - Area tecniche
 - Area di cantiere di armamento e tecnologie
 - Area di cantiere tecnologie
- Individuazione delle modifiche introdotte al PD 2013
- Nuova area di cantiere o ampliamento di un cantiere già previsto
 - Area di cantiere riposizionata
-

TAV. 1.a

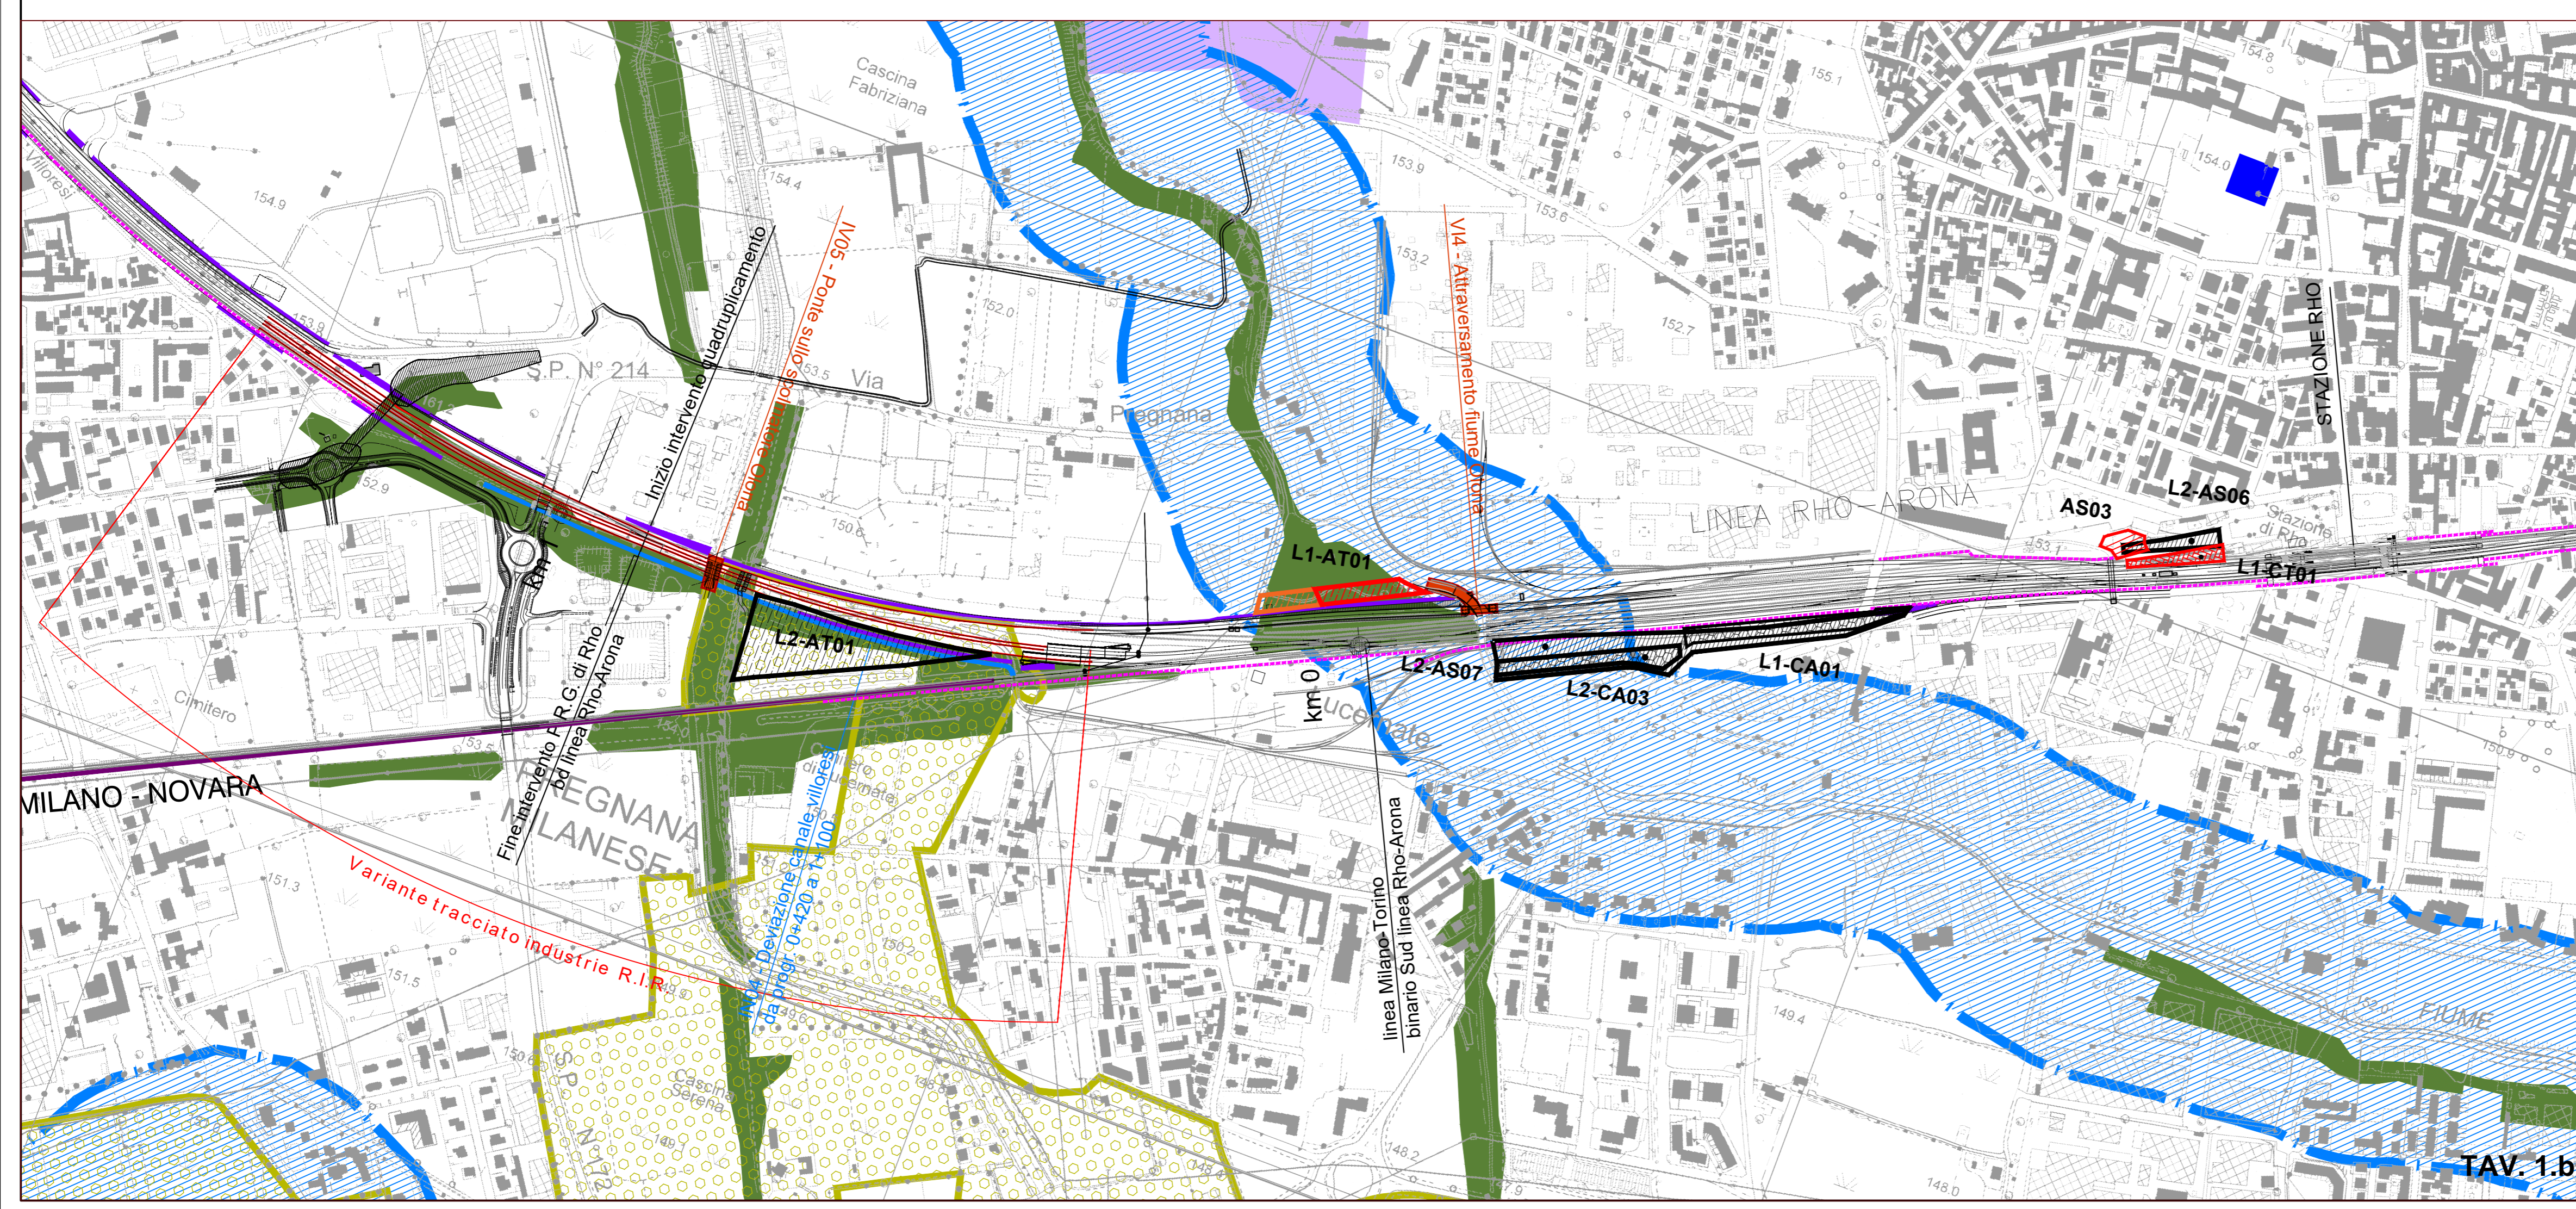

TAV. 1.b

COMMITTENTE: **RFI RETE FERROVIARIA ITALIANA GRUPPO FERROVIE DELLO STATO**

PROGETTAZIONE: **ITALFERR GRUPPO FERROVIE DELLO STATO**

DIREZIONE TECNICA
U.O. ARCHITETTURA, AMBIENTE E TERRITORIO

POTENZIAMENTO DELLA LINEA RHO - ARONA
TRATTA RHO-GALLARATE
QUADRUPPLICAMENTO RHO-PARABIAGO E RACCORDO Y

Integrazioni e aggiornamenti ad esito degli approfondimenti progettuali e delle osservazioni e prescrizioni formulate dal CSLPP con pareri n. 98/2014 del 26.9.2014 e n. 73/2019 del 29.11.2019

STUDIO DI IMPATTO AMBIENTALE
 Sistema dei vincoli - 1 di 4

SCALA: **1:5.000**

COMMESSA	LOTTO	FASE	ENTE	TIPO	DOC.	OPERA/DISCIPLINA	PROGR.	REV.
MDL1	30	D	22	N5	SA0001	001	A	

Revis.	Descrizione	Redatto	Data	Verificato	Data	Approvato	Data	Autorizzato / Data
A	Emissioni esecutive	P. Carri	Mar. 2021	G. Dajelli	Mar. 2021	M. Berlinger	Mar. 2021	D. Ludovici Mar. 2021

File: MDL130D22N5SA0001001A n. Elab.: