



QUADRUPPLICAMENTO TRATTA RHO - PARABIAGO E RACCORDO A Y

PROGETTO DELL'INFRASTRUTTURA

Opere in progetto

Confini amministrativi

----- Provinciali

----- Comunali

Integrazioni e aggiornamenti al Progetto Definitivo 15.13.2013

Modifica alla Variante "Aree R.I.R."

Opere d'arte modificate

Nuovo sistema di drenaggio della piattaforma

Deviazioni canale sec. Villoresi

Barriere acustiche scenario I fase

Demolizioni

Demolizioni già previste nel PD 2013

Demolizioni associate alle modifiche apportate con l'attuale progetto

SISTEMA DELLA CANTIERIZZAZIONE

Aree di cantiere

Aree di cantiere base

Aree di cantiere operativo

Aree di stoccaggio

Deposito temporaneo

Aree tecniche


Aree di cantiere di armamento e tecnologie

Aree di cantiere tecnologie

Individuazione delle modifiche introdotte al PD 2013

Nuova area di cantiere o ampliamento di un cantiere già previsto

Area di cantiere riposizionata

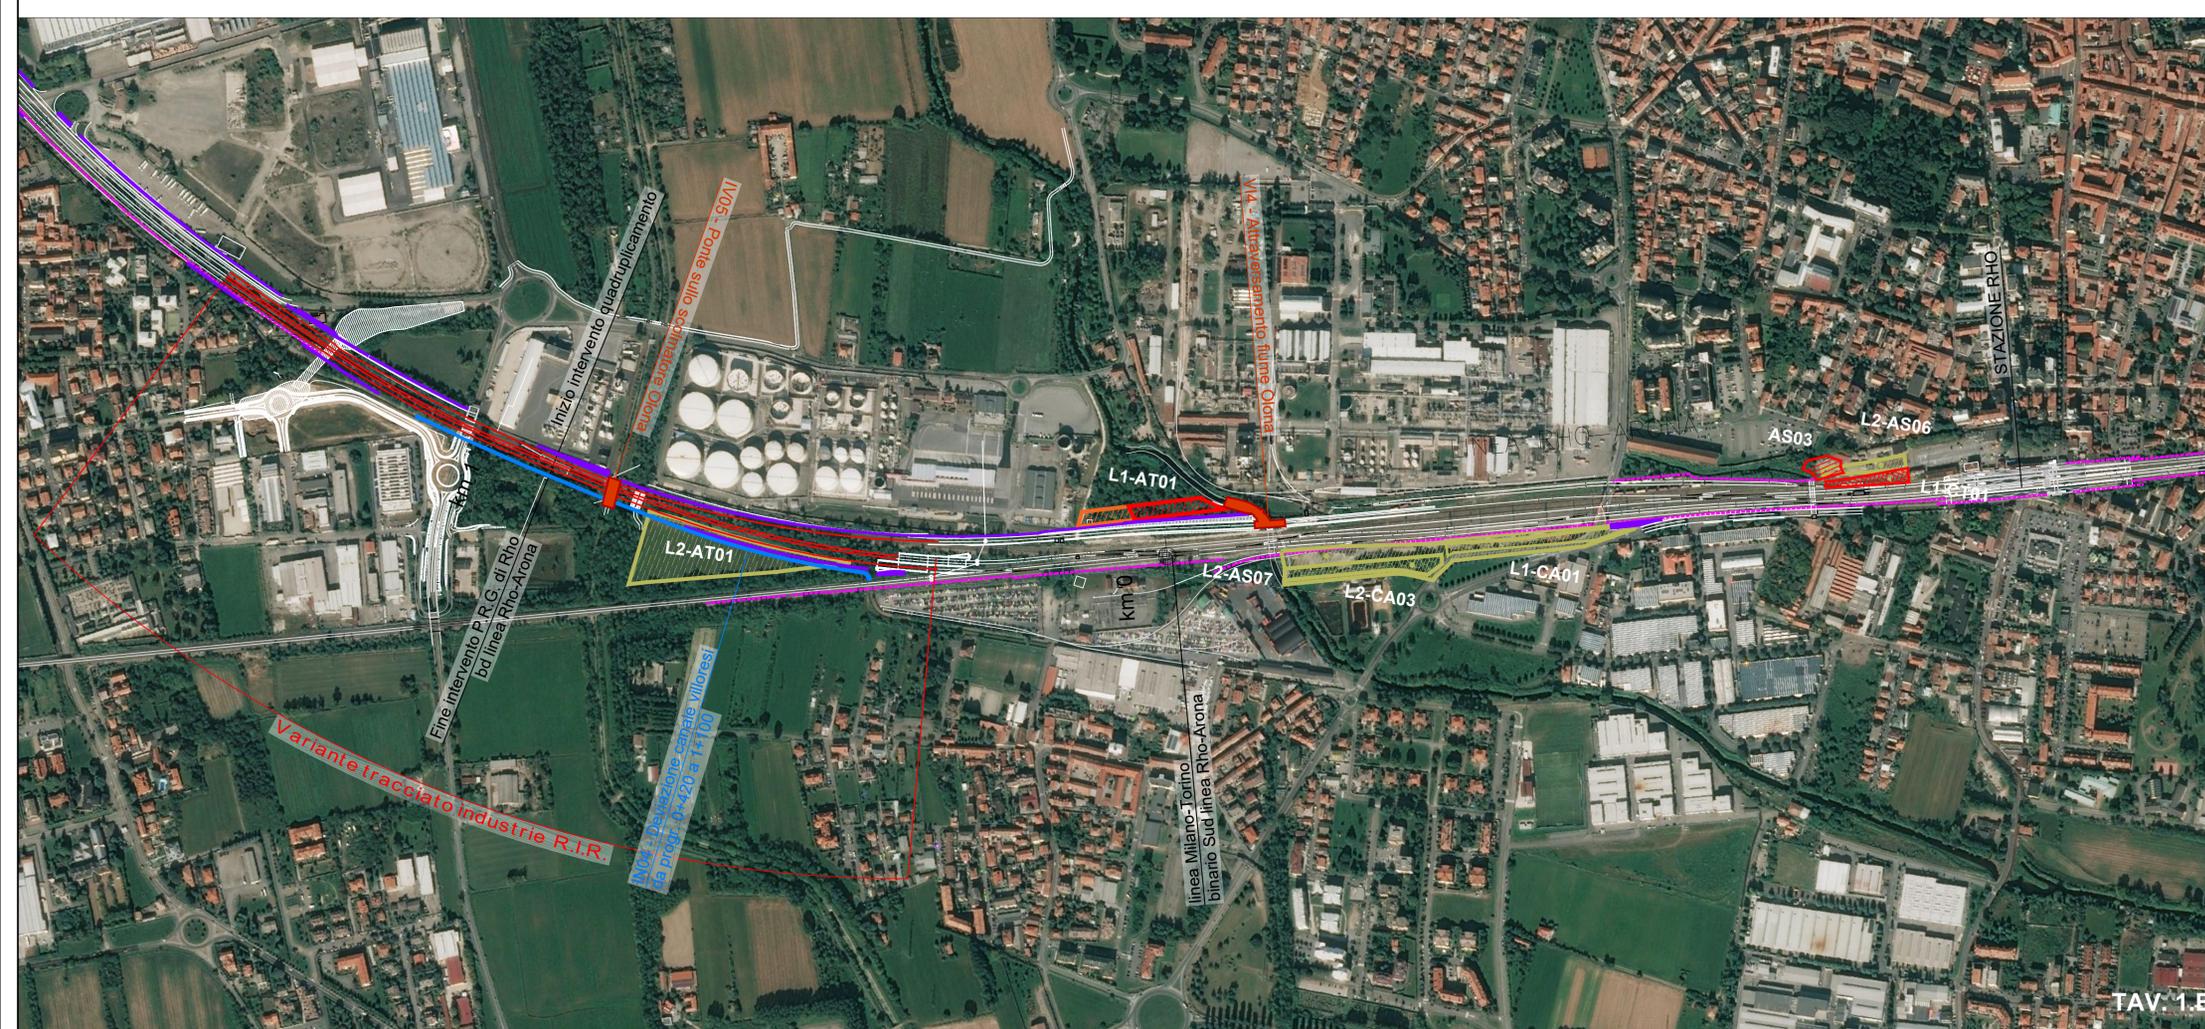

COMMITTENTE:

PROGETTAZIONE:

DIREZIONE TECNICA

U.O. ARCHITETTURA, AMBIENTE E TERRITORIO

POTENZIAMENTO DELLA LINEA RHO - ARONA

TRATTA RHO-GALLARATE

QUADRUPPLICAMENTO RHO-PARABIAGO E RACCORDO Y

Integrazioni e aggiornamenti ad esito degli approfondimenti progettuali e delle osservazioni e prescrizioni formulate dal CSSLPP con pareri n. 98/2014 del 26.9.2014 e n. 73/2019 del 29.11.2019

STUDIO DI IMPATTO AMBIENTALE

Individuazione e caratterizzazione delle parti progettuali oggetto di integrazione e aggiornamento - 1/4

SCALA : 1:5.000

COMMESSA	LOTTO	FASE	ENTE	TIPO	DOC.	OPERA/DISCIPLINA	PROGR.	REV.
MDL1	30	D	22	N5	SA0001	005	A	

Revis.	Descrizione	Redatto	Data	Verificato	Data	Approvato	Data	Autorizzato / Data
A	Emissioni esecutive	P. L. Carli	Mar. 2021	G. Dajelli	Mar. 2021	M. Berlingeri	Mar. 2021	D. Ludovici Mar. 2021

File: MDL130D22NSA0001005A

n. Elab.: