



**QUADRUPPLICAMENTO TRATTA RHO - PARABIAGO E RACCORDO A Y**

PROGETTO DELL'INFRASTRUTTURA

Opere in progetto

Confini amministrativi

----- Provinciali  
----- Comunali

Integrazioni e aggiornamenti al Progetto Definitivo 15.13.2013

----- Modifica alla Variante "Aree R.I.R." Opere d'arte modificate

----- Nuovo sistema di drenaggio della piattaforma Deviazioni canale sec. Villoresi

----- Barriere acustiche scenario I fase

Demolizioni

Demolizioni già previste nel PD 2013

Demolizioni associate alle modifiche apportate con l'attuale progetto

**SISTEMA DELLA CANTIERIZZAZIONE**

Aree di cantiere

Aree di cantiere base

Aree di cantiere operativo

Aree di stoccaggio

Deposito temporaneo

Aree tecniche


Aree di cantiere di armamento e tecnologie

Aree di cantiere tecnologie

Individuazione delle modifiche introdotte al PD 2013

Nuova area di cantiere o ampliamento di un cantiere già previsto

Area di cantiere riposizionata

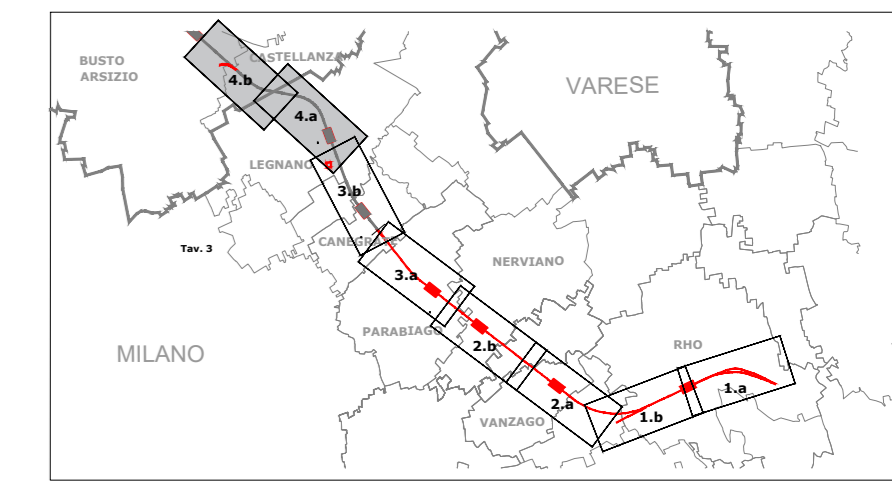

TAV. 4.a



COMMITTENTE: **RFI**  
RETE FERROVIARIA ITALIANA  
GRUPPO FERROVIE DELLO STATO

PROGETTAZIONE: **ITALFERR**  
GRUPPO FERROVIE DELLO STATO

**DIREZIONE TECNICA**  
**U.O. ARCHITETTURA, AMBIENTE E TERRITORIO**

**POTENZIAMENTO DELLA LINEA RHO - ARONA**  
**TRATTA RHO-GALLARATE**  
**QUADRUPPLICAMENTO RHO-PARABIAGO E RACCORDO Y**

Integrazioni e aggiornamenti ad esito degli approfondimenti progettuali e delle osservazioni e prescrizioni formulate dal CSSLPP con pareri n. 98/2014 del 26.9.2014 e n. 73/2019 del 29.11.2019

STUDIO DI IMPATTO AMBIENTALE  
Individuazione e caratterizzazione delle parti progettuali oggetto di integrazione e aggiornamento - 4/4

SCALA :  
**1:5.000**

COMMESSA	LOTTO	FASE	ENTE	TIPO	DOC.	OPERA/DISCIPLINA	PROGR.	REV.
MDL1	30	D	22	N5	SA0001	008	A	

Revis.	Descrizione	Redatto	Data	Verificato	Data	Approvato	Data	Autorizzato / Data
A	Emissione esecutiva	P. L. Caroli	Mar. 2021	G. Dajelli	Mar. 2021	M. Berlingeri	Mar. 2021	D. Ludovici Mar. 2021