



CARATTERI DEL PAESAGGIO

- Ambito degli spazi liberi e fruibili
- Ambito del paesaggio agrario
- Centri e nuclei storici
- Ambito dell'edificato e dei nuclei storici
- Ambito dell'industrializzazione
- Bacini d'acqua
- Alvei fluviali e corsi d'acqua artificiali
- Infrastrutture stradali
- Infrastrutture viarie
- Ferrovie

ELEMENTI DEL PATRIMONIO STORICO-CULTURALE E ARCHEOLOGICO

- Castelli
- Architettura religiosa
- Ville, palazzi e parchi annessi
- Architettura civile
- Archeologia industriale
- Architettura sociale
- Edifici rurali
- Architettura legata alla produzione di prodotti agricoli
- Ponti

QUADRUPPLICAMENTO TRATTA RHO - PARABIAGO E RACCORDO A Y
PROGETTO DELL'INFRASTRUTTURA

- Opere in progetto
- Confini amministrativi
 - Provinciali
 - Comunali

Integrazioni e aggiornamenti al Progetto Definitivo 15.13.2013

- Modifica alla Variante "Aree R.I.R."
- Opere d'arte modificate
- Nuovo sistema di drenaggio della piattaforma
- Deviazioni canale sec. Villorosi
- Barriere acustiche scenario I fase


Demolizioni

- Demolizioni già previste nel PD 2013
- Demolizioni associate alle modifiche apportate con l'attuale progetto

SISTEMA DELLA CANTIERIZZAZIONE

Aree di cantiere

- Aree di cantiere base
- Aree di cantiere operativo
- Aree di stoccaggio
- Deposito temporaneo
- Aree tecniche
- Cantiere armamento
- Cantiere tecnologie
- Nuova area di cantiere o ampliamento
- Area di cantiere riposizionata

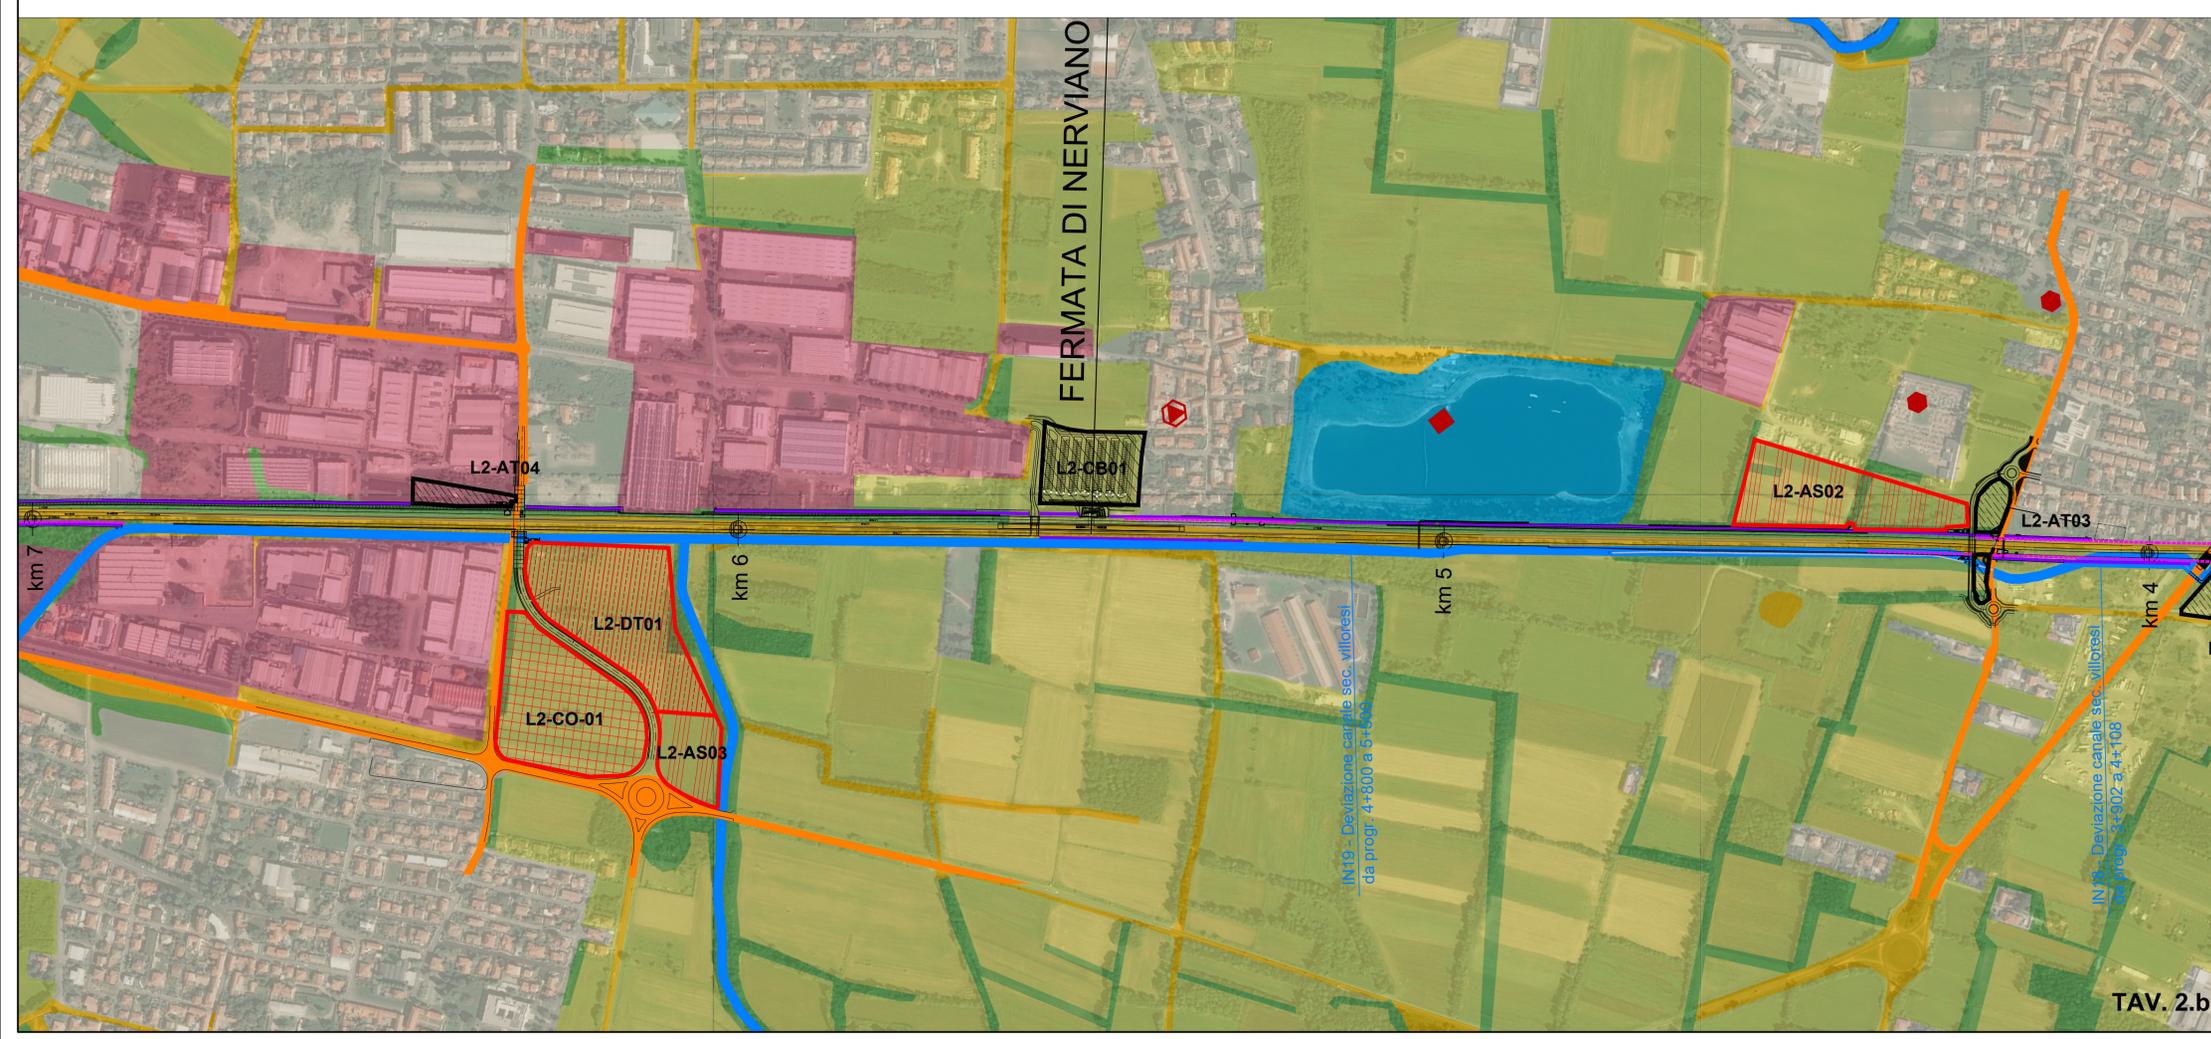

COMMITTENTE: **RFI**
 RETE FERROVIARIA ITALIANA
 GRUPPO FERROVIE DELLO STATO

PROGETTAZIONE: **ITALFERR**
 GRUPPO FERROVIE DELLO STATO

DIREZIONE TECNICA
U.O. ARCHITETTURA, AMBIENTE E TERRITORIO

POTENZIAMENTO DELLA LINEA RHO - ARONA
TRATTA RHO-GALLARATE
QUADRUPPLICAMENTO RHO-PARABIAGO E RACCORDO Y

Integrazioni e aggiornamenti ad esito degli approfondimenti progettuali e delle osservazioni e prescrizioni formulate dal CSLLPP con pareri n. 98/2014 del 26.9.2014 e n. 73/2019 del 29.11.2019

STUDIO DI IMPATTO AMBIENTALE
 Morfologia del paesaggio, beni storico monumentali e archeologici 2 di 4

SCALA: **1:5.000**

COMMESSA	LOTTO	FASE	ENTE	TIPO	DOC.	OPERA/DISCIPLINA	PROGR.	REV.
MDL1	30	D	22	N5	SA0001	026	A	

Revis.	Descrizione	Redatto	Data	Verificato	Data	Approvato	Data	Autorizzato / Data
A	Emissioni esecutive	P. L. Carli	Mar. 2021	G. Dajelli	Mar. 2021	M. Berlingeri	Mar. 2021	D. Ludovici Mar. 2021

File: MDL130D22NSA0001026A n. Elab.: