


- PLANIMETRIA DI PROGETTO - TAV. 1	INR11EE2P78000001
- PLANIMETRIA DI PROGETTO - TAV. 2	INR11EE2P78000002
- FASI ESECUTIVE - MACROFASE 1 - PLANIMETRIA E SEZIONI TRAV.	INR11EE2P29101001
- FASI ESECUTIVE - MACROFASE 2 - PLANIMETRIA E SEZIONI TRAV.	INR11EE2P29101002
- FASI ESECUTIVE - MACROFASE 3 - PLANIMETRIA E SEZIONI TRAV.	INR11EE2P29101003
- FASI ESECUTIVE - MACROFASE 4 - PLANIMETRIA E SEZIONI TRAV.	INR11EE2P29101004
- FASI ESECUTIVE - MACROFASE 5.1 - PLANIMETRIA E SEZIONI TRAV.	INR11EE2P29101005
- FASI ESECUTIVE - MACROFASE 5.2 - PLANIMETRIA E SEZIONI TRAV.	INR11EE2P29101006
- FASI ESECUTIVE - MACROFASE 5.3 - PLANIMETRIA E SEZIONI TRAV.	INR11EE2P29101007
- FASI ESECUTIVE - MACROFASE 5.4 - PLANIMETRIA E SEZIONI TRAV.	INR11EE2P29101008
- FASI ESECUTIVE - MACROFASE 5.5 - PLANIMETRIA E SEZIONI TRAV.	INR11EE2P29101009
- FASI ESECUTIVE - MACROFASE 5.6 - PLANIMETRIA E SEZIONI TRAV.	INR11EE2P29101010

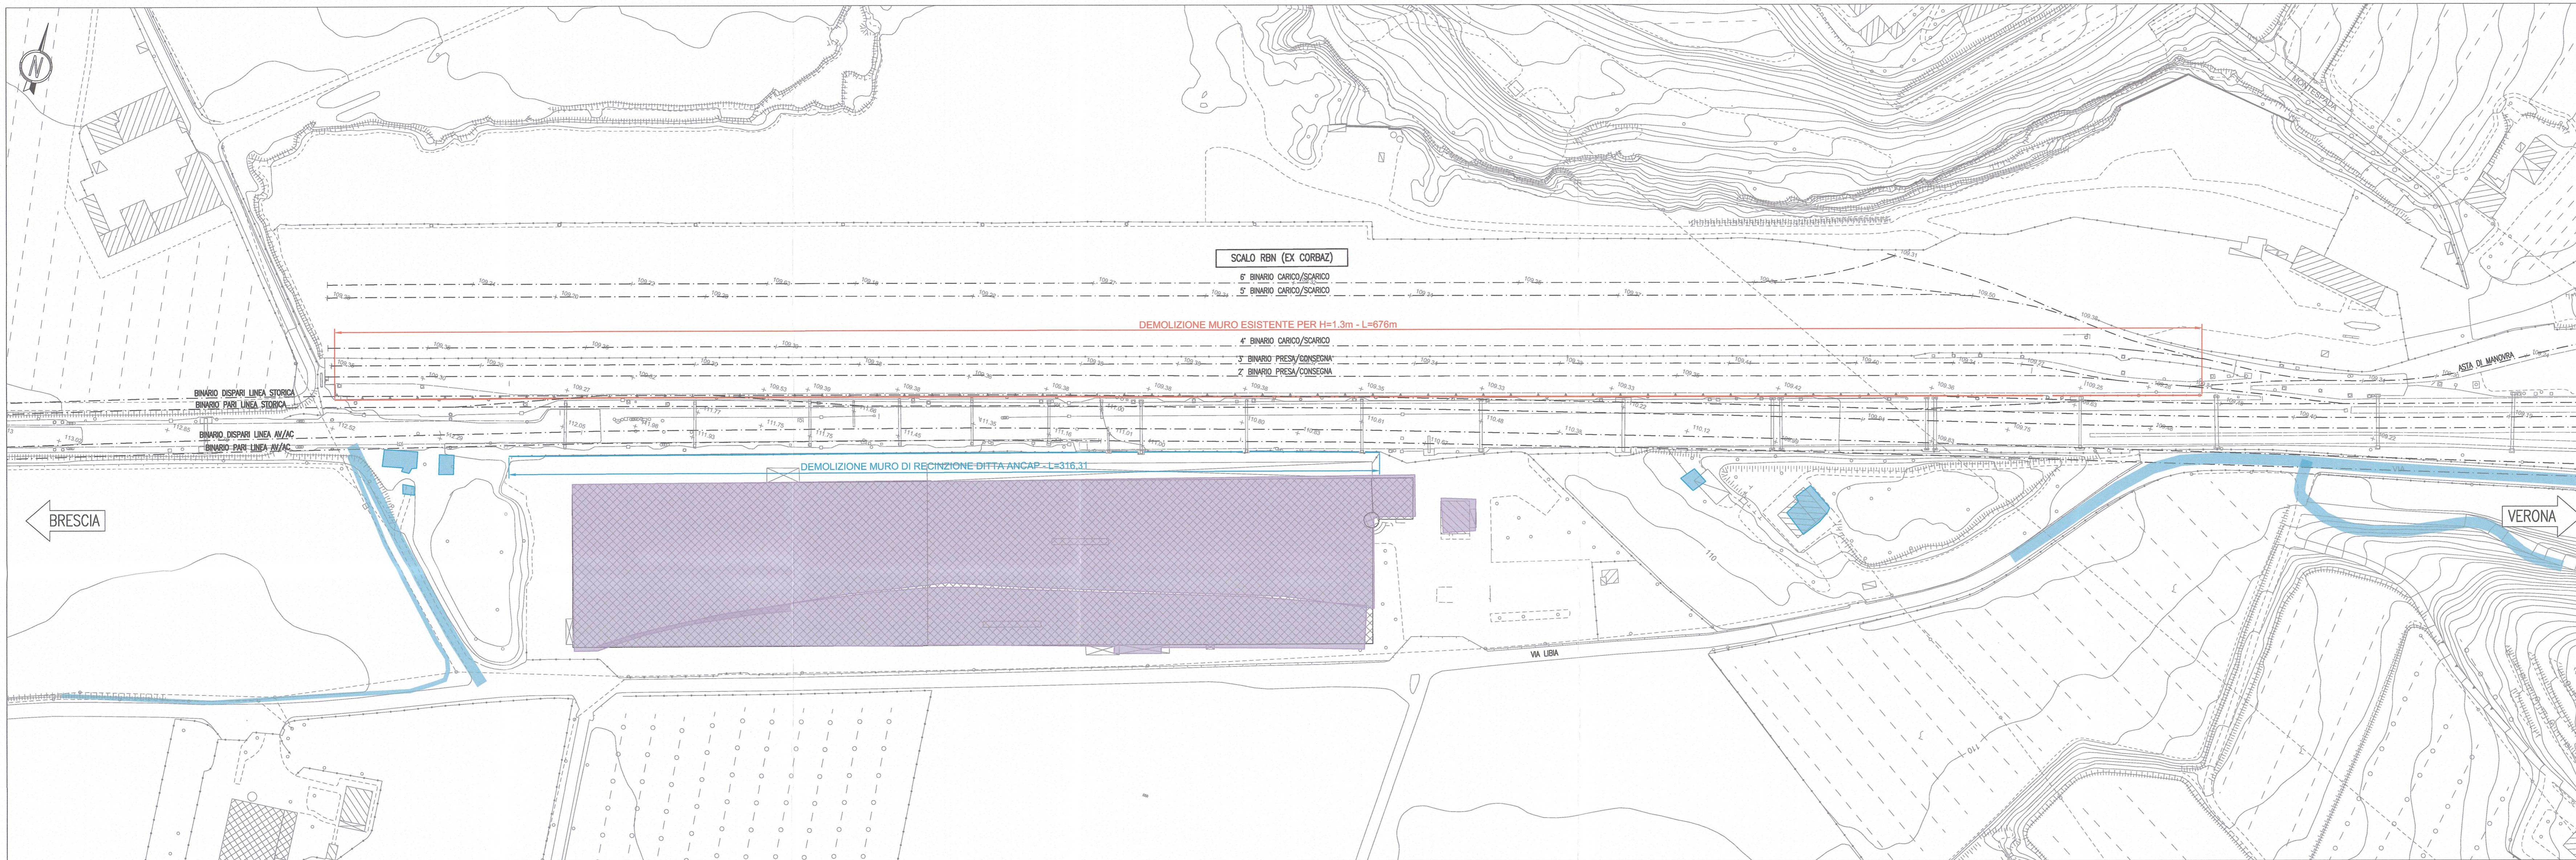


NOTE GENERALI

Geometrie Demolizioni				
Oggetto	Lunghezza (m)	Larghezza (m)	Altezza (m)	Volume (mc)
Muro a Nord L.S.	676,00	2,00	0,60	1250,60
		0,50	1,30	
Marciapiede lato B.P. L.S.	115,00	5,30	1,00	609,50
Fabbricato	Superficie (mq) 56,30		5,00	281,50
Muro di recinzione ditta ANCAP	316,31	0,60	0,30	
		0,25	0,50	96,47

LEGENDA

NUOVE DEMOLIZIONI A SEGUITO VARIANTE ANCAP

- DEMOLIZIONI OO.CC. ESISTENTI (FABBRICATI, MURI DI RECINZIONE, MURI DI SOSTEGNO, ECC)
- DEMOLIZIONI PAVIMENTAZIONI VIABILITA' ESISTENTI
- DEMOLIZIONI PREVISTE IN PD E CONFERMATE IN PDV
- DEMOLIZIONI COSTRUZIONI PREVISTE IN PD E NON CONFERMATE IN PDV

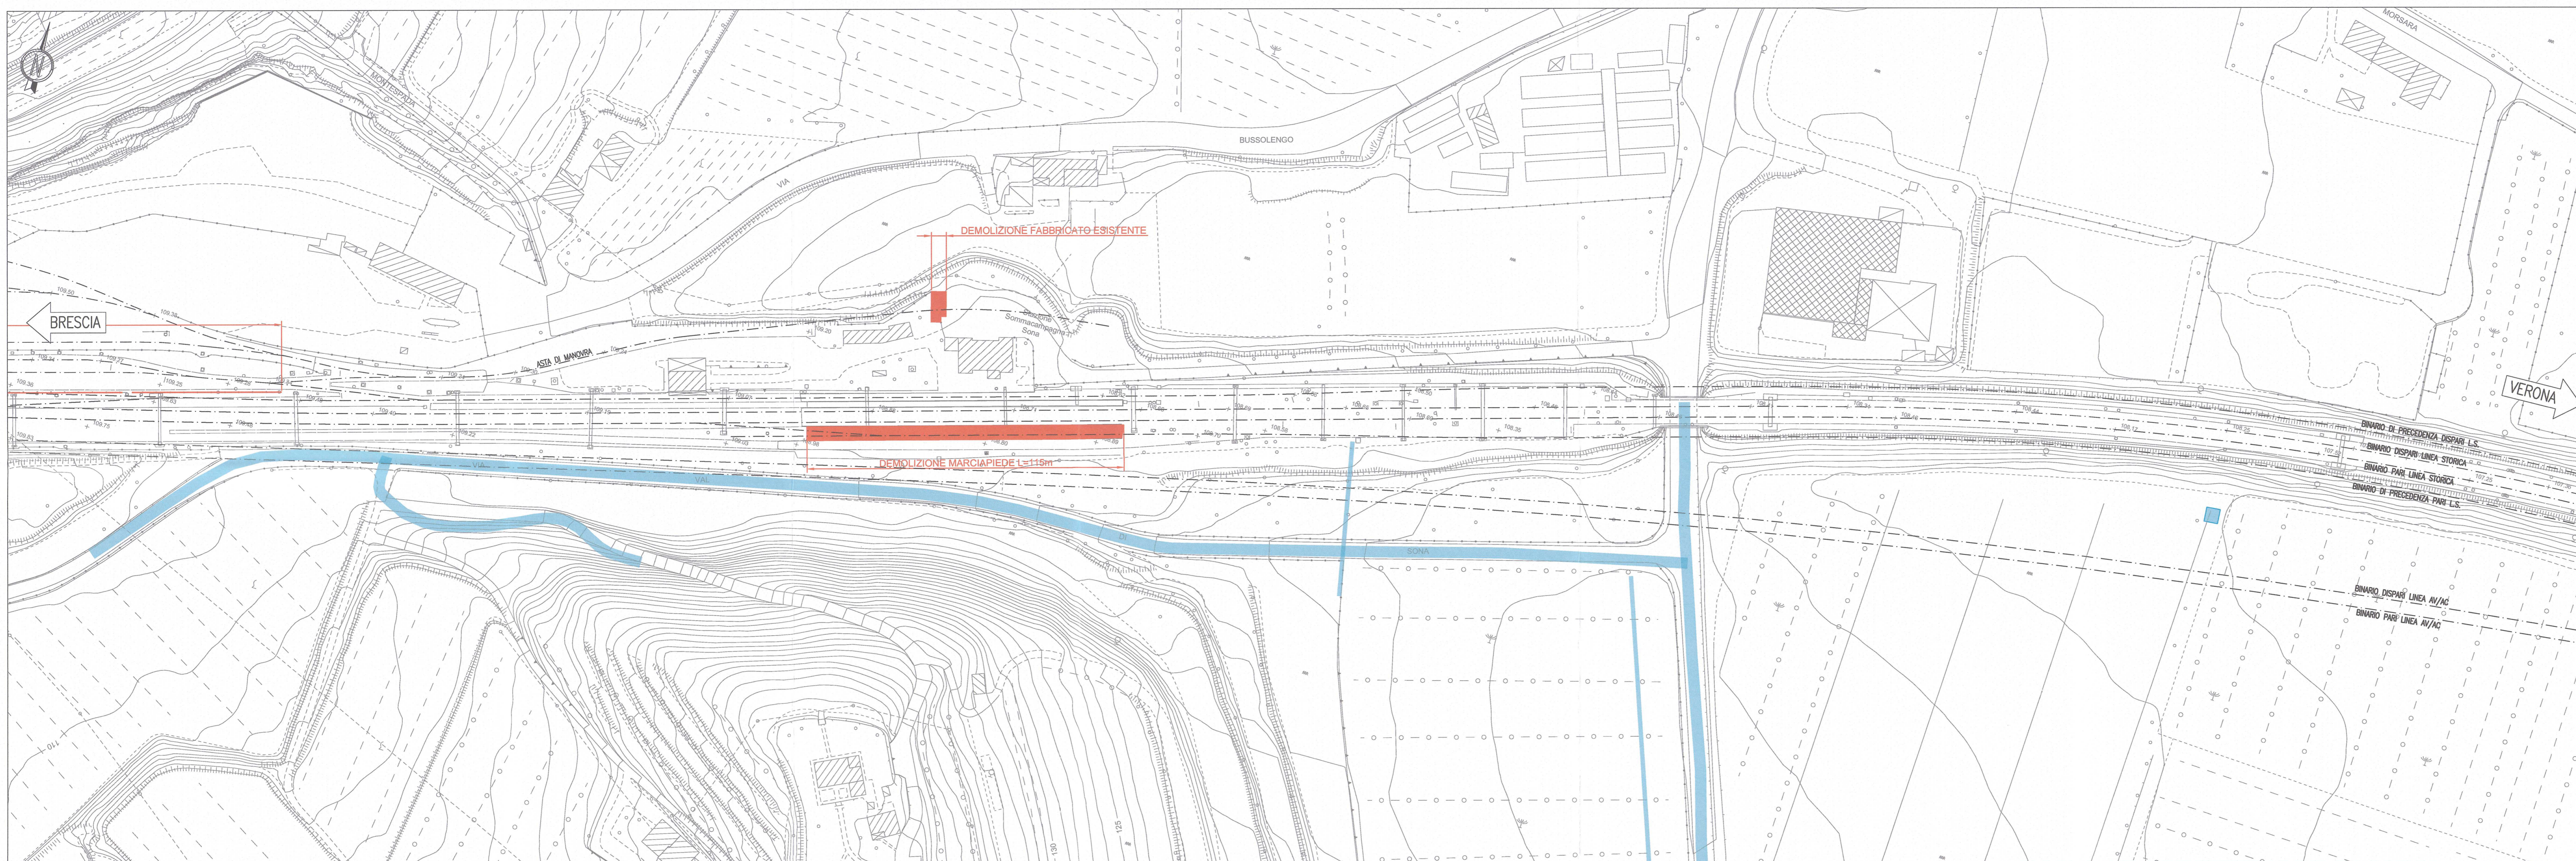

COMMITTENTE:



ALTA SOVRIGLIANZA:



GENERAL CONTRACTOR:



INFRASTRUTTURE FERROVIARIE STRATEGICHE DEFINITE DALLA LEGGE OBIETTIVO N. 443/01

LINEA A.V. I.A.C. TORINO - VENEZIA Tratta MILANO - VERONA  
Lotto funzionale Brescia-Verona  
PROGETTO ESECUTIVO

VARIANTE DI TRACCIATO IN CORRISPONDENZA PROPRIETA' ANCAP  
PLANIMETRIA DELLE DEMOLIZIONI OPERE CIVILI

GENERAL CONTRACTOR		DIRETTORE LAVORI		SCALA:	
Consorzio Cepav due Il Direttore del Consorzio (Ing. F. Valentini)				1:1000	
Data:		Data:			

COMMESSA	LOTTO	FASE	ENTE	TIPO DOC.	OPERA/DISCIPLINA	PROGR.	REV.
INOR	11	E	E2	P7	SDQ100	001	A

PROGETTAZIONE		Data		Data		Data	
Rev.	Descrizione	Autore	29/09/21	Verificatore	29/09/21	Approvatore	29/09/21
A	Emissione						
B							
C							