


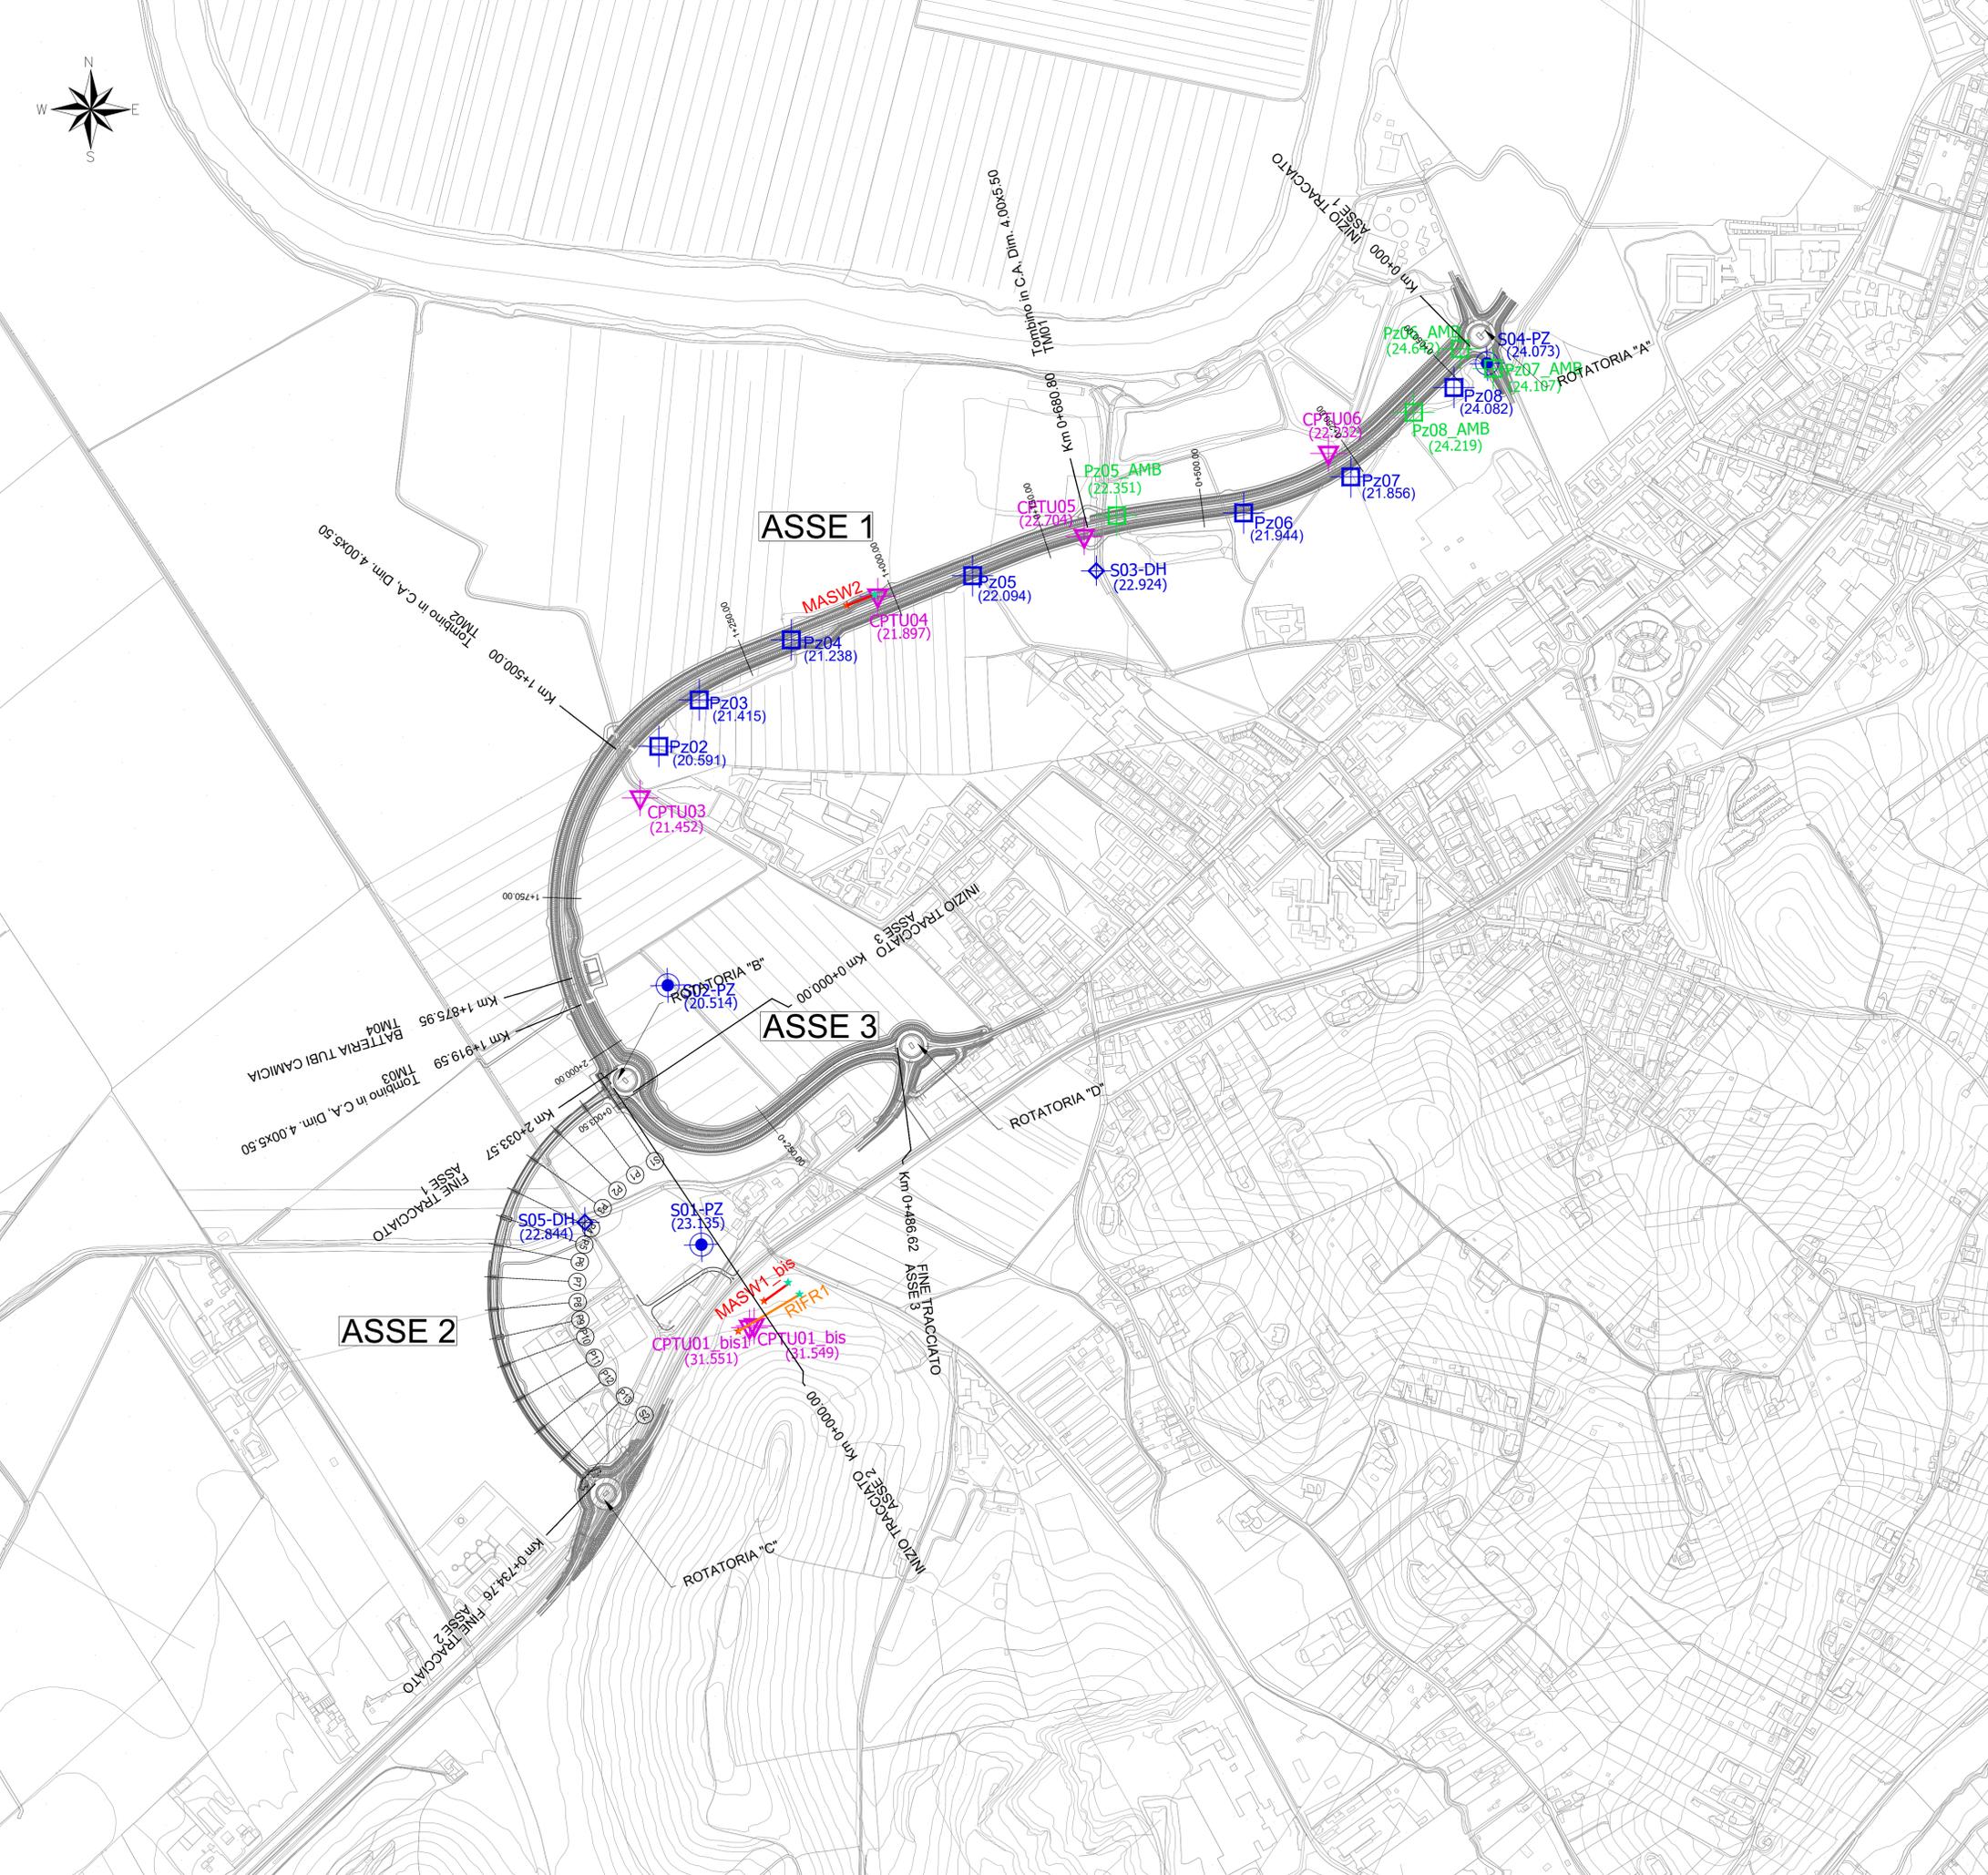

INDAGINI GEOGNOSTICHE E AMBIENTALI GIUGNO 2020

-  Sn-DH (00.00) Sondaggio a c.c. con Down Hole  
Quota rilevata (s.l.m.)
-  Sn-PZ (00.00) Sondaggio a c.c. con Piezometro  
Quota rilevata (s.l.m.)
-  CPTUn (00.00) Prova penetrometrica statica  
Quota rilevata (s.l.m.)
-  Pzn (00.00) Pozzetto Geognostico  
Quota rilevata (s.l.m.)
-  Pzn\_AMB (00.00) Pozzetto Ambientale  
Quota rilevata (s.l.m.)
-  RIFRn Prova Sismica a Rifrazione
-  MASWn Prova MASW
-  Stesa Sismica Inizio
-  Stesa Sismica Fine



Direzione Progettazione e Realizzazione Lavori

**SS.4 - Variante dell'abitato di Monterotondo Scalo - 2°Stralcio**

PROGETTO DEFINITIVO

COD. RM190

PROGETTAZIONE: ATI SINTAGMA - GDG - ICARIA	
IL RESPONSABILE DELL'INTEGRAZIONE DELLE PRESTAZIONI SPECIALISTICHE: Dott. Ing. Nando Granieri	IL GRUPPO DI PROGETTAZIONE: MANDATARIA: SINTAGMA MANDANTI: GEOTECHNICAL DESIGN GROUP, ICARIA
IL PROGETTISTA: Elena Bartolucci Ordine degli Ingegneri della Prov. di Perugia n°A3217	Dott. Ing. N. Granieri Dott. Arch. N. Karmenicky Dott. Ing. V. Truffi Dott. Arch. A. Bracchini Dott. Ing. F. Barattieri Dott. Ing. E. Bartolucci Dott. Geol. G. Cerquiglini Geom. L. Soverani Dott. Ing. M. Birgini Botta Dott. Ing. E. Sallari Dott. Ing. L. Divesi Dott. Ing. L. Nani Dott. Agr. F. Pambianco Dott. Agr. F. Berti Nalli
IL GEOLOGO: Dott. Geol. Giorgio Cerquiglini Ordine dei Geologi della Regione Umbria n°108	IL COORDINATORE PER LA SICUREZZA IN FASE DI PROGETTAZIONE: Dott. Ing. Filippo Pambianco Ordine degli Ingegneri della Prov. di Perugia n° A1373
IL R.U.P. Dott. Ing. Achille Devitofranceschi	IL COORDINATORE PER LA SICUREZZA IN FASE DI PROGETTAZIONE: Dott. Ing. Filippo Pambianco Ordine degli Ingegneri della Prov. di Perugia n° A1373
PROTOCOLLO	DATA

**GEOLOGIA E GESTIONE MATERIE GEOLOGIA**  
Planimetria ubicazione indagini

CODICE PROGETTO		NOME FILE T00-GE00-PU01-A		REVISIONE	SCALA:
PROGETTO DPRM0190	LIV. PROG. D	N. PROG. 20	CODICE ELAB. T00GE00GEOPU01	A	1:5000
A	Emissione	17/01/2021	A.Lieffti	G.Cerquiglini	N.Granieri
REV.	DESCRIZIONE	DATA	REDATTO	VERIFICATO	APPROVATO