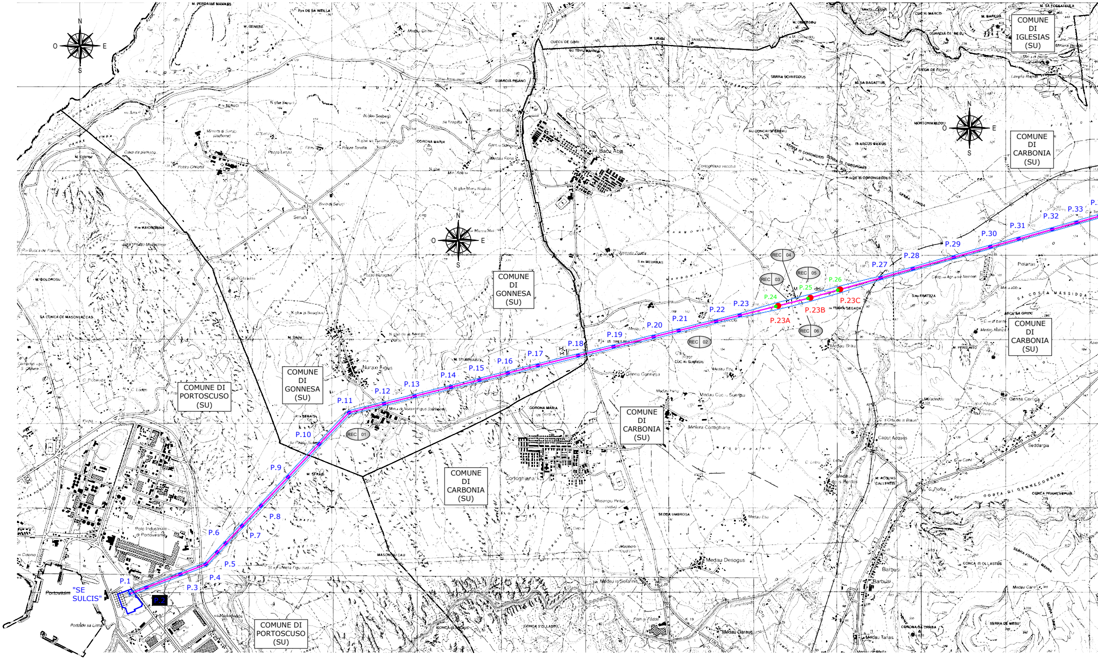

N
O
E
S
"SE SULCIS"
P.1
P.2
P.3
P.4
P.5
P.6
P.7
P.8
P.9
P.10
P.11
P.12
P.13
P.14
P.15
P.16
P.17
P.18
P.19
P.20
P.21
P.22
P.23
P.23A
P.23B
P.23C
P.24
P.25
P.26
P.27
P.28
P.29
P.30
P.31
P.32
P.33
REC 01
REC 02
REC 03
REC 04
REC 05
REC 06
COMUNE DI PORTOSCUSO (SU)
COMUNE DI GONNESA (SU)
COMUNE DI CARBONIA (SU)
COMUNE DI IGLESIAS (SU)
Portovesme
Polo Industriale di Portovesme
Nuraxi Figus
Bacu Abis
Cortoghiana
Medau Desogus
Barbusi
Medau Garaus
Seruci
Genna Gonnesa
Medau Brau
Caput Acquas
Seddargia
Piolanas
Genna Corriga
Medau Tanas

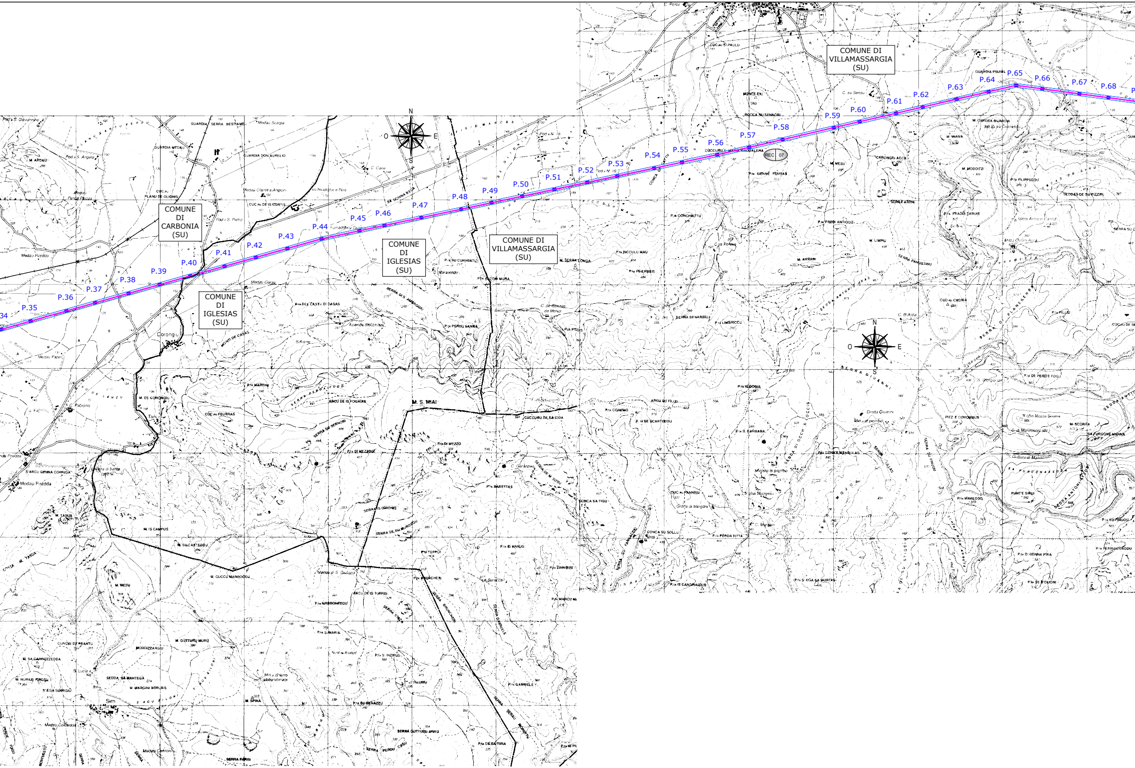
COMUNE DI CARBONIA (SU)
COMUNE DI IGLESIAS (SU)
COMUNE DI IGLESIAS (SU)
COMUNE DI VILLAMASSARGIA (SU)
COMUNE DI VILLAMASSARGIA (SU)
N
S
E
O
P.34
P.35
P.36
P.37
P.38
P.39
P.40
P.41
P.42
P.43
P.44
P.45
P.46
P.47
P.48
P.49
P.50
P.51
P.52
P.53
P.54
P.55
P.56
P.57
P.58
P.59
P.60
P.61
P.62
P.63
P.64
P.65
P.66
P.67
P.68
REC 07
M. S. MIAI
Corongiu
CONCA SA FIGU
SERRA GIUENNI
SEDDA ANTONI MATTEI

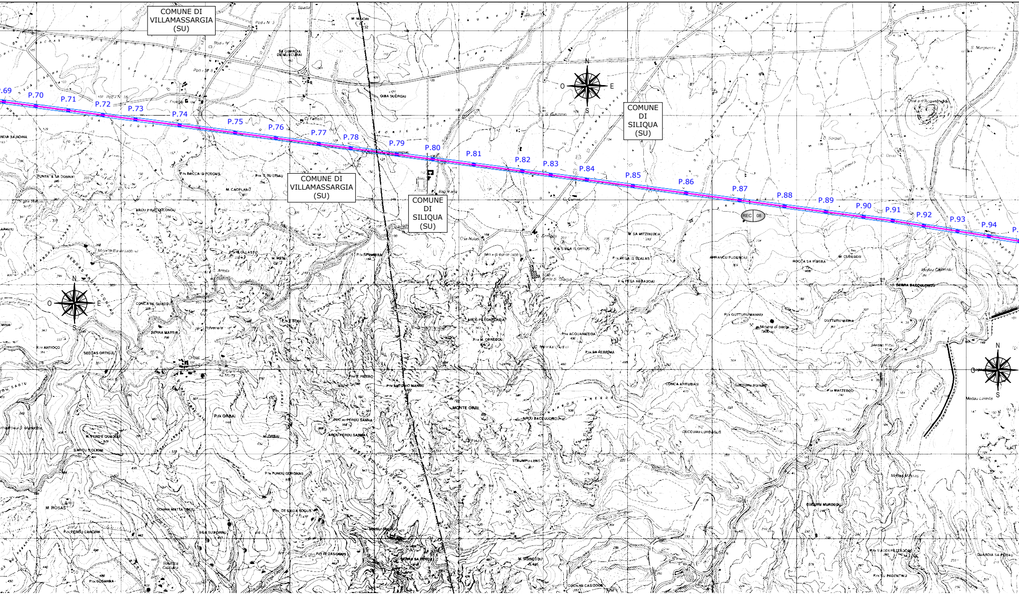
COMUNE DI VILLAMASSARGIA (SU)
.69
P.70
P.71
P.72
P.73
P.74
P.75
P.76
P.77
P.78
P.79
P.80
P.81
P.82
P.83
P.84
P.85
P.86
P.87
P.88
P.89
P.90
P.91
P.92
P.93
P.94
P.
COMUNE DI VILLAMASSARGIA (SU)
COMUNE DI SILIQUA (SU)
COMUNE DI SILIQUA (SU)
REC 08
N
O
E
S
MONTE ORBI
M. MAIORI
GIBA SUERGIU
SA MITZIXEDDA
SERRA BACCULONGU
GUTTURU MANNU

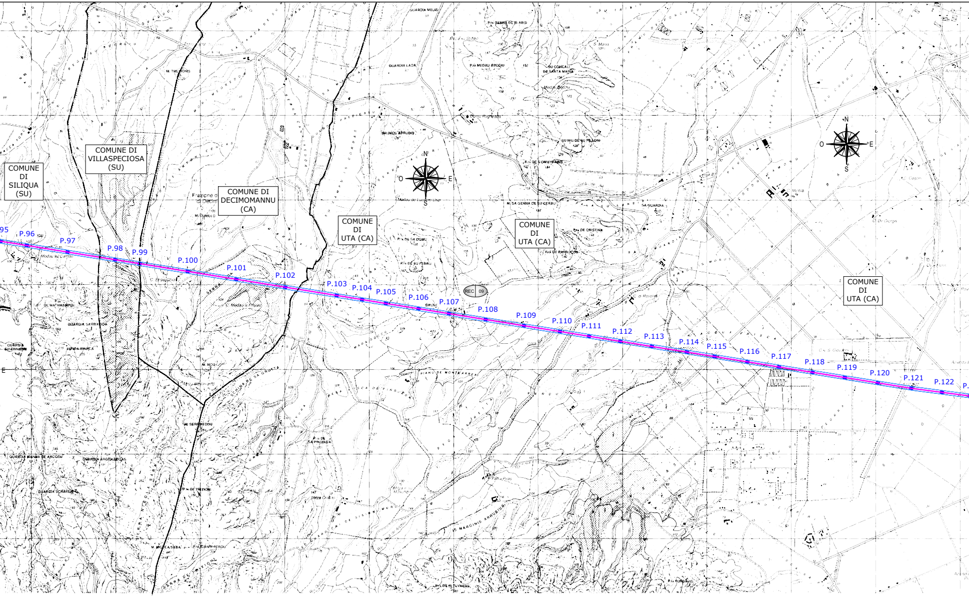
COMUNE DI SILIQUA (SU)
COMUNE DI VILLASPECIOSA (SU)
COMUNE DI DECIMOMANNU (CA)
COMUNE DI UTA (CA)
COMUNE DI UTA (CA)
COMUNE DI UTA (CA)
95
P.96
P.97
P.98
P.99
P.100
P.101
P.102
P.103
P.104
P.105
P.106
P.107
P.108
P.109
P.110
P.111
P.112
P.113
P.114
P.115
P.116
P.117
P.118
P.119
P.120
P.121
P.122
P.
REC 09
N
O
E
S
N
O
E
S
GUARDIA MELIS
GUARDIA LADA
BRUNCU ARRUDIU
M. TRUNONIS
Frazione di Decimomannu
SU NIU DE SU PILLONI
S.ta GENNA DE SU CERBU
SA GUARDIA
P.ta DE CRISTINA
P.ta DE PARRUCCA
P.ta DE SA DOMU
P.ta DE SU FERRU
GUARDIA SARBUDDA
PUNTA BIANCA
GUARDIA SU ZINNIBIRI
GUARDIA MANNA DE ARCOSU
GUARDIA ARGIOLEDDAS
GUARDIA SCAFFURA
M. NOU
SERRA DE SA GRUTTA
PIANO DE MONTEARRERI
MARGINIS ARRUBIUS
M. MICCA SABA
P.ta DE SU TUVARAS
P.ta DE SA PINGIADA
P.ta DE TRIZIONI
M. SERRAMEDDU
E

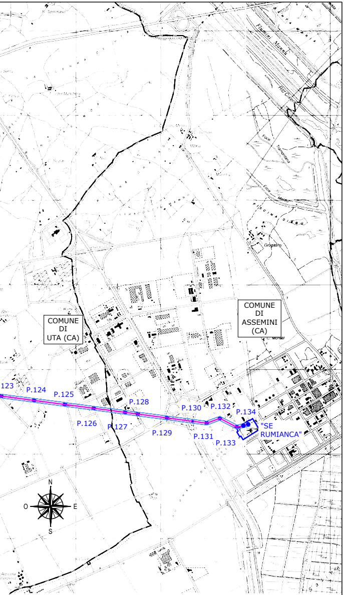
Flumini Mannu
Riu Cixerri
Foce Tramontana
Foce Mateu
PISCINA DI ZEGU
Grogastu
COMUNE DI UTA (CA)
COMUNE DI ASSEMINI (CA)
123
P.124
P.125
P.126
P.127
P.128
P.129
P.130
P.131
P.132
P.133
P.134
"SE RUMIANCA"
N
O
E
S

LEGENDA

━━ Linea esistente 220 kV Rumianca - Sulcis da potenziare

● Sostegno esistente

● Sostegno FUTURO

● Sostegno da smantellare

Firmato digitalmente da

Michele Manfro

CN = Manfro Michele
e-mail = m.manfro@biproject.it
C = IT

REVISIONI					
03					
02					
01					
00	05-03-2021	PRIMA EMISSIONE	R. IZZO	M. MANFRO	BIPROJECT
N.	DATA	DESCRIZIONE	ELABORATO	VERIFICATO	APPROVATO

BIPROJECT s.r.l.
Via Marconi, 36
81100 - CASERTA (CE)

REVISIONI					
00	05-03-2021	PRIMA EMISSIONE	GRUPPO DI LAVORO EEC SOLAR 2	E. MAINARDI EEC SOLAR 2	E. MAINARDI EEC SOLAR 2
N.	DATA	DESCRIZIONE	ELABORATO	VERIFICATO	APPROVATO

TIPOLOGIA DELL'ELABORATO	CODIFICA DELL'ELABORATO
COROGRAFIA	BLU/22101A1/PTO/DIS 01

PROGETTO	TITOLO
	POTENZIAMENTO ELETTRODOTTO AT 220kV "RUMIANCA - SULCIS" COROGRAFIA GENERALE
RICAVATO DAL DOC.	
CLASSIFICAZIONE	

NOME DEL FILE	SCALA CAD	FORMATO	SCALA	FOGLIO
BLU/22101A1/PTO/DIS 01_00.dwg	1 unità = 1m	2400x400	1:25000	01 / 01

Questo documento contiene informazioni di proprietà EEC Solar 2 e deve essere utilizzato esclusivamente dal destinatario in relazione alle finalità per le quali è stato ricevuto. E' vietata qualsiasi forma di riproduzione o di divulgazione senza l'esplicito consenso di EEC Solar 2

This document contains information proprietary to EEC Solar 2 and it will have to be used exclusively for the purposes for which it has been furnished. Whichever shape of spreading or reproduction without the written permission of EEC Solar 2 is prohibit.