


- PROGETTO DI VARIANTE 2019
- PROGETTO ESECUTIVO 2006
- ELEMENTI INVARIATI

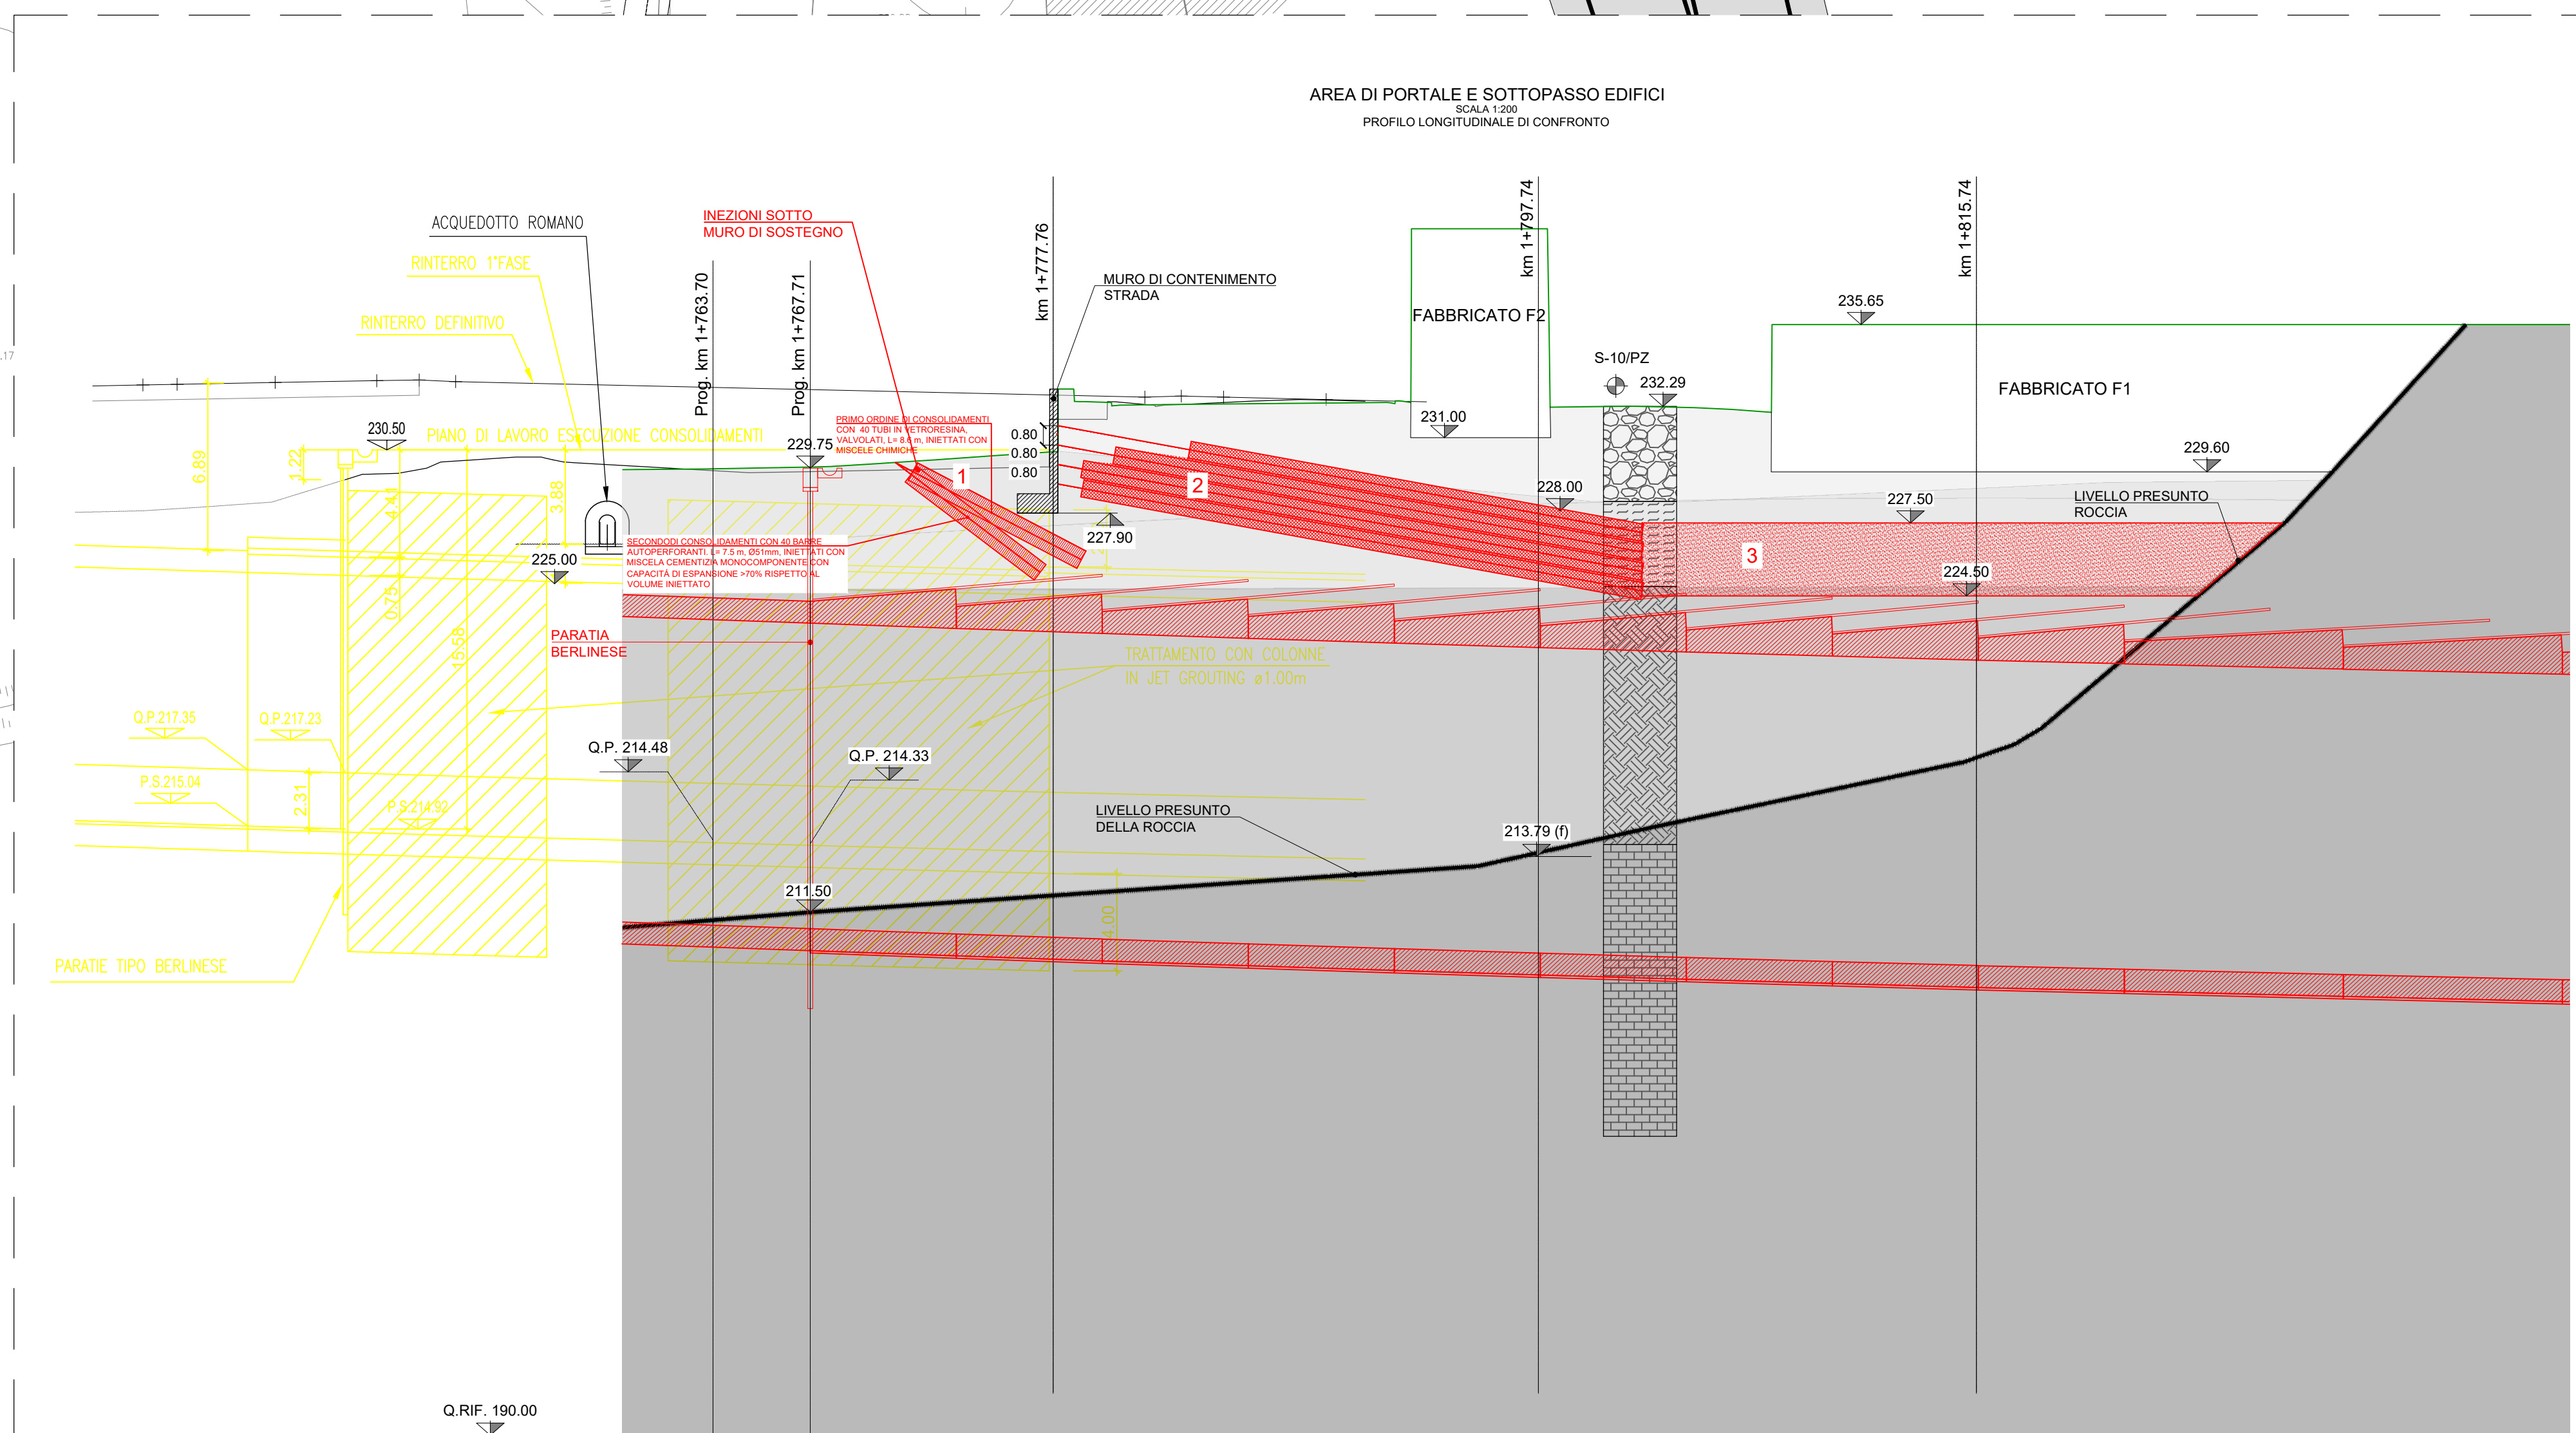



Sanas
GRUPPO FS ITALIANE

COORDINAMENTO TERRITORIALE NORD-OVEST

Raccordo Autostradale
tra l'Autostrada A4 e la Valtrompia
Predisposizione collegamento
Concesio - Lumezzane ad unica carreggiata
1° Lotto Funzionale

PERIZIA DI VARIANTE TECNICA

REDAZIONE

ATI:



IL PROGETTISTA

Responsabile dell'interazione tra le varie discipline specialistiche: **Ing. Alessandro Allotta**
Dir. Ingg. Genova N. 7995A

Direttore Tecnico: **Ing. Franz Pachler**

GRUPPO DI PROGETTAZIONE

Resp. Progettazione Stradale: **Ing. Lorenzo Ruffini**
Resp. Progettazione Strutturale: **Ing. Andrea Tomarcho**
Resp. Progettazione Gallerie: **Ing. Franz Pachler**
Resp. Progettazione Geotecnica: **Ing. Alessio Bado**
Resp. Progettazione Idraulica: **Ing. Alice Canega**
Geologo: **Dott. Roberto Pedone**

PROTOCOLLO E DATA

-

IL RESPONSABILE DEL PROCEDIMENTO

Ing. Giancarlo LUONGO

IL DIRETTORE DEI LAVORI

Ing. Giuseppe Zanframundo

SCALA

1:200

ID. ELABORATO	Colore	Commissa	Lotto	Fase	Capitolato	Paragrafo	Disciplina	Progressivo	Rev.
01	MICRON01148	L101	PVT	CAR	CARIC	0	04	10000	01

TITOLO	OPERE D'ARTE MAGGIORI	GALLERIE NATURALI	GALLERIA VILLA CARCINA
02	PORTALE SUD CODOLAZZA - PIANO DI CONFRONTO		

REV.	DESCRIZIONE	DATA	REDATTO	VERIFICATO	APPROVATO
00	Prima emissione	30-04-2020	R. Rivera	L. Boto	F. Fischer