


VN100 _ PROGETTO ESECUTIVO DI VARIANTE


VIADOTTO VALLE ORSARA

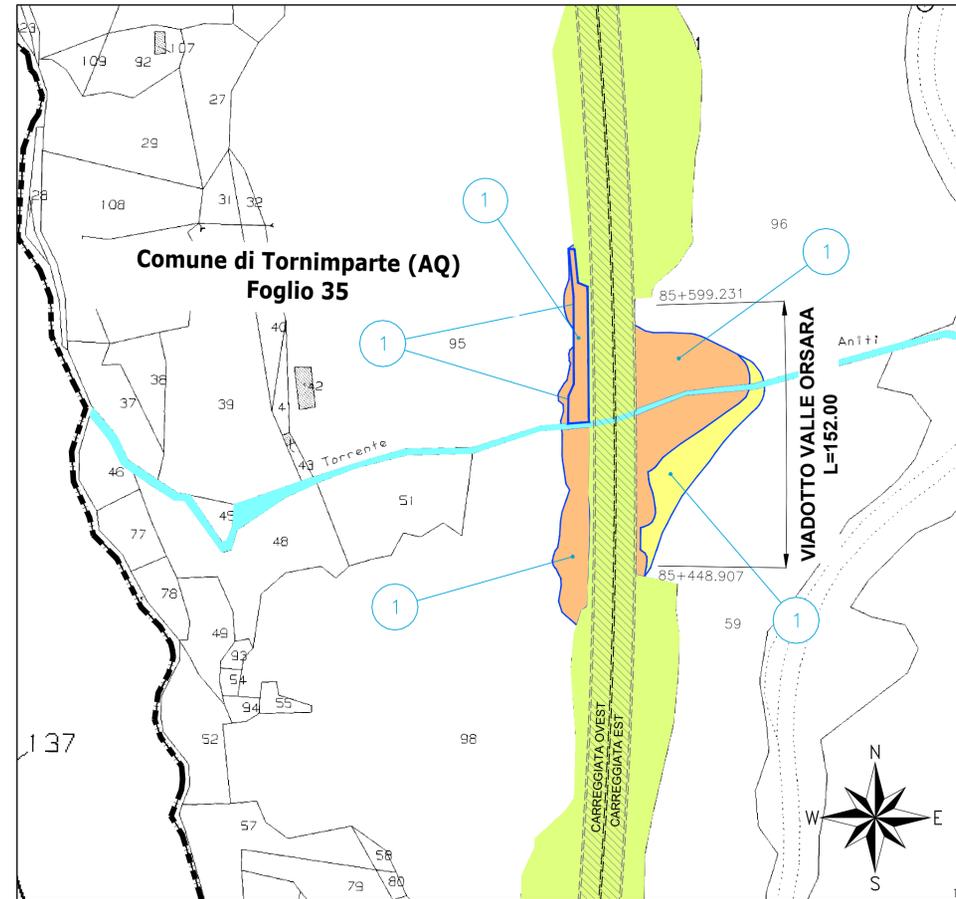

N. Elenco	N. Foglio	N. Particella	Superficie da Espropriare	Superficie da Occupare Temporaneamente
1	35	98	1.815 m ²	
1	35	95	1.050 m ²	
1	35	96	2.140 m ²	372 m ²
1	35	59	1.940 m ²	1.745 m ²
TOTALE			6.945 m²	2.117 m²

VN 50 _ PROGETTO APPROVATO

VIADOTTO VALLE ORSARA

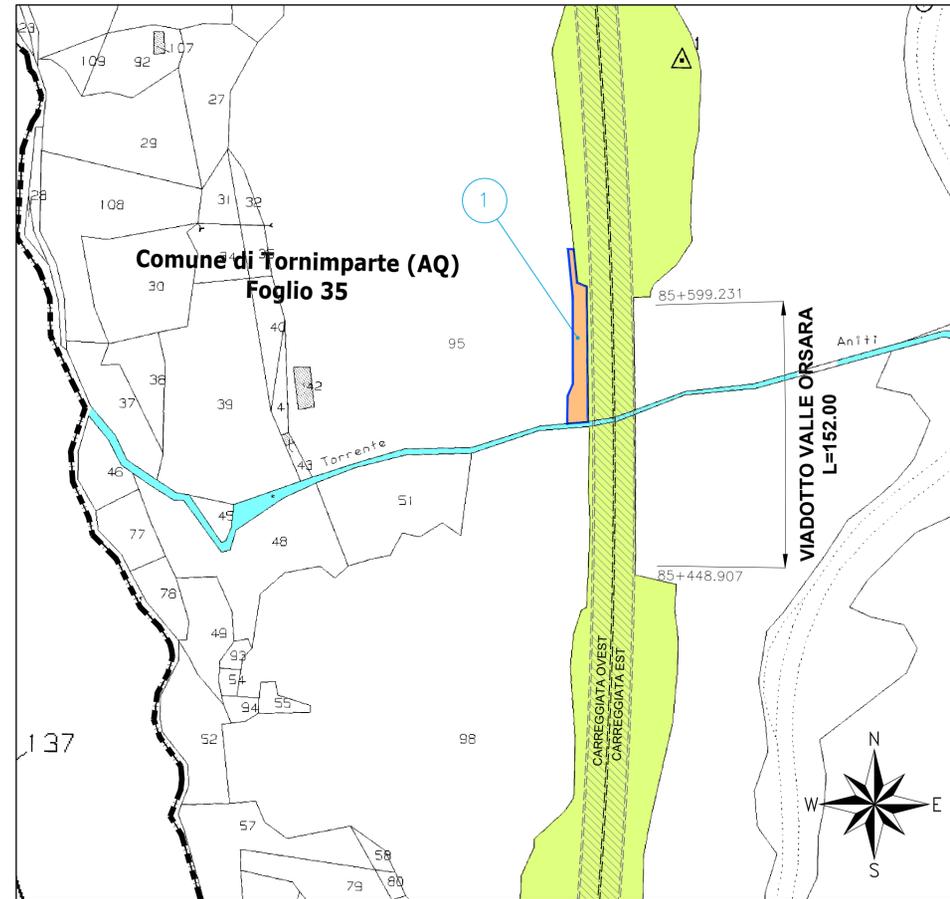

N. Elenco	N. Foglio	N. Particella	Superficie da Espropriare	Superficie da Occupare Temporaneamente
1	35	95	820 m ²	
TOTALE			820 m²	

LEGENDA

- INGOMBRO ESPROPRI E SUE PERTINENZE
- OCCUPAZIONI TEMPORANEE E AREE DI CANTIERE
- AREA DI SEDIME AUTOSTRADALE
- SEDE AUTOSTRADALE
- ACQUE ESENTI DA ESTIMO
- CONFINE FOGLI CATASTALI



AUTOSTRADE A24/A25
ROMA - L'AQUILA - TERAMO
TRATTA TORNIMPARTI - L'AQUILA OVEST



**INTERVENTI DI ADEGUAMENTO
AI SENSI DELLA LEGGE 228/2012
ART.1 COMMA 183**

INTERVENTI DI ADEGUAMENTO ALLA NORMA NTC 2018
VIADOTTI: VALLE ORSARA, VACCARINI, LE PASTENA,
CERQUETA E VALLE MONITO
2° STRALCIO - VIADOTTI: VALLE ORSARA E VACCARINI

PROGETTO ESECUTIVO DI VARIANTE

DOCUMENTAZIONE INTEGRATIVA PER ENTI

VIADOTTO VALLE ORSARA
CONFRONTO TRA LE PARTI DI OPERA VARIATE CON VN100, RISPETTO ALLA VN50
PLANIMETRIE CATASTALI

COMMESSA	FASE	MACRO OPERA	AMBITO/OPERA	DISCIPLINA	TIPO	PROGR.	REV.	SCALA
25001	E	002	V1065	DIE	PC	001	A	1:2000

Rev.	Data	Descrizione	Redatto	Verificato	Approvato
A	Marzo 2021	Emissione	M. Ricci		W. Sacco

GRUPPO DI PROGETTAZIONE: 	IL RESPONSABILE INTEGRAZIONE PRESTAZIONI SPECIALISTICHE: Ing. Walter Sacco Ord. Ing. Governo n. 2083/A	IL RESPONSABILE DEL PROCEDIMENTO: VISTO Dott. Ing. Tonino Russo
OP. STRUTTURALI: Ing. Giulio Rambelli (Ord. Ing. Ravenna n.1347)	IL DIRETTORE TECNICO: Ing. Fabrizio Besozzi Ordine degli Ingegneri di Roma n.13388	
OP. GEOTECNICHE: Ing. Luca Cosciotti (Ord. Ing. Roma n.A22355)		
OP. STRADALI: Ing. Francesco Desiderio (Ord. Ing. Chieti n.2273)		
OP. IDRAULICHE: Ing. Roberto Gaudenzi (Ord. Ing. Roma n.A23683)		
GEOLOGIA: Geol. Gino Anibaldi (Ord. Geo. Lazio n.1941)		
SICUREZZA (CSP): Ing. Riccardo Del Re (Ord. Ing. Chieti n.1799)		
COMPUTI: Geom. Stefano Ferrari		
CONSULENTE SPECIALISTICO:		