

# Comune di Castiglione a Casauria

Provincia di Pescara

Via San Rocco n. 8  
C.a.p. 65020  
[www.comune.castiglioneacasauria.pe.it](http://www.comune.castiglioneacasauria.pe.it)

Tel. 085.888 4301  
Fax 085.888 3104  
PEC: [comunecastiglioneacasauria@legalmail.it](mailto:comunecastiglioneacasauria@legalmail.it)

Prot. n. 2550

Data 03/08/2020

Al **MINISTERO DELL'AMBIENTE E DELLA**

**TUTELA DEL TERRITORIO E DEL MARE**

*DIREZIONE GENERALE PER LA CRESCITA SOSTENIBILE E LA QUALITÀ  
DELLO SVILUPPO*

*DIVISIONE V - SISTEMI DI VALUTAZIONE AMBIENTALE*

Via Cristoforo Colombo, 44

00147 - ROMA

PEC: [cress-5@minambiente.it](mailto:cress-5@minambiente.it)

e, p.c. Alla **Snam Rete Gas s.p.a.**  
Progetto CESUD - Nola  
PEC: [ingcos.cesud@pec.snam.it](mailto:ingcos.cesud@pec.snam.it)

**Oggetto:** ID\_VIP: 5234 - Istanza di avvio del procedimento di Valutazione di Impatto Ambientale ai sensi dell'art.23 del D.lgs. 152/2006 e ss.mm.ii. relativa al progetto di "RIFACIMENTO METANODOTTO CHIETI - RIETI DN 400 (16") DP 24 BAR E OPERE CONNESSE". Proponente: Società Snam Rete Gas s.p.a. Comunicazione relativa a procedibilità istanza, pubblicazione documentazione e responsabile del procedimento. Nota MATTM prot. n. 42394 del 08/06/2020. Parere.

Spettabile Ministero,  
con riferimento alla nota MATTM prot. n. 42394 del 08/06/2020, lo scrivente Ente, compiuta la dovuta istruttoria,

## DICHIARA

dal punto di vista ambientale, che non riscontra motivazioni ostantive al procedimento di VIA.

Tuttavia, con riferimento all'opera connessa denominato "Deviazione per Tocco e Castiglione a Casauria" si suggerisce di ottimizzare/variare il tracciato del metanodotto ubicandolo in percorrenza della S.P. n. 53, così come riportato sullo stralcio planimetrico allegato; tale richiesta di ottimizzazione, scaturisce dalla necessità di estendere le aree con zonizzazione residenziale nel redigendo Piano Regolatore Esecutivo, altrimenti occupate dal progettato metanodotto.

Si forniscono di seguito alcune osservazioni generali sul progetto che interessa il nostro Comune:

- 1) limitazione delle piste lavori allo stretto necessario;
- 2) ripristino dello stato dei luoghi avendo cura degli aspetti paesaggistici, con particolare riferimento al sito denominato "Botti di Carico" in prossimità della Località Rocca Tagliata, al quale si dedicherà particolare attenzione in sede di rilascio dell'autorizzazione Comunale, che terrà conto del valore storico, architettonico ed ambientale del sito stesso;
- 3) ripristino nello stato *quo ante* delle strade comunali interessate dalle piste dei lavori;
- 4) atteso che la percorrenza/attraversamento delle strade comunali (occupazione di suolo pubblico) è soggetta a concessione, con pagamento del canone dovuto (COSAP), che sarà calcolato prima dell'inizio dei lavori, si richiede anche un impegno da parte della Snam Rete Gas s.p.a. per ciò che attiene agli aspetti di manutenzione

annuale. Tali interventi di manutenzione, in particolare sulle strade Comunali cosiddette bianche, si traducono nelle seguenti attività:

- a) regimazione delle acque meteoriche mediante realizzazione di drenaggi, cunette e condotti;
- b) pulizia delle siepi ed arbusti interferenti con la sede stradale comunale, con periodicità almeno annuale;
- c) ricarica delle strade comunali con misto di cava, con periodicità almeno annuale.

Tanto si comunica e dichiara in merito al procedimento di cui in oggetto.

Distinti saluti.

**Il Responsabile del Servizio Tecnico**


Ing. Barnabeo Roberto



**Il Sindaco**

Arch. Petrilli Biagio Piero



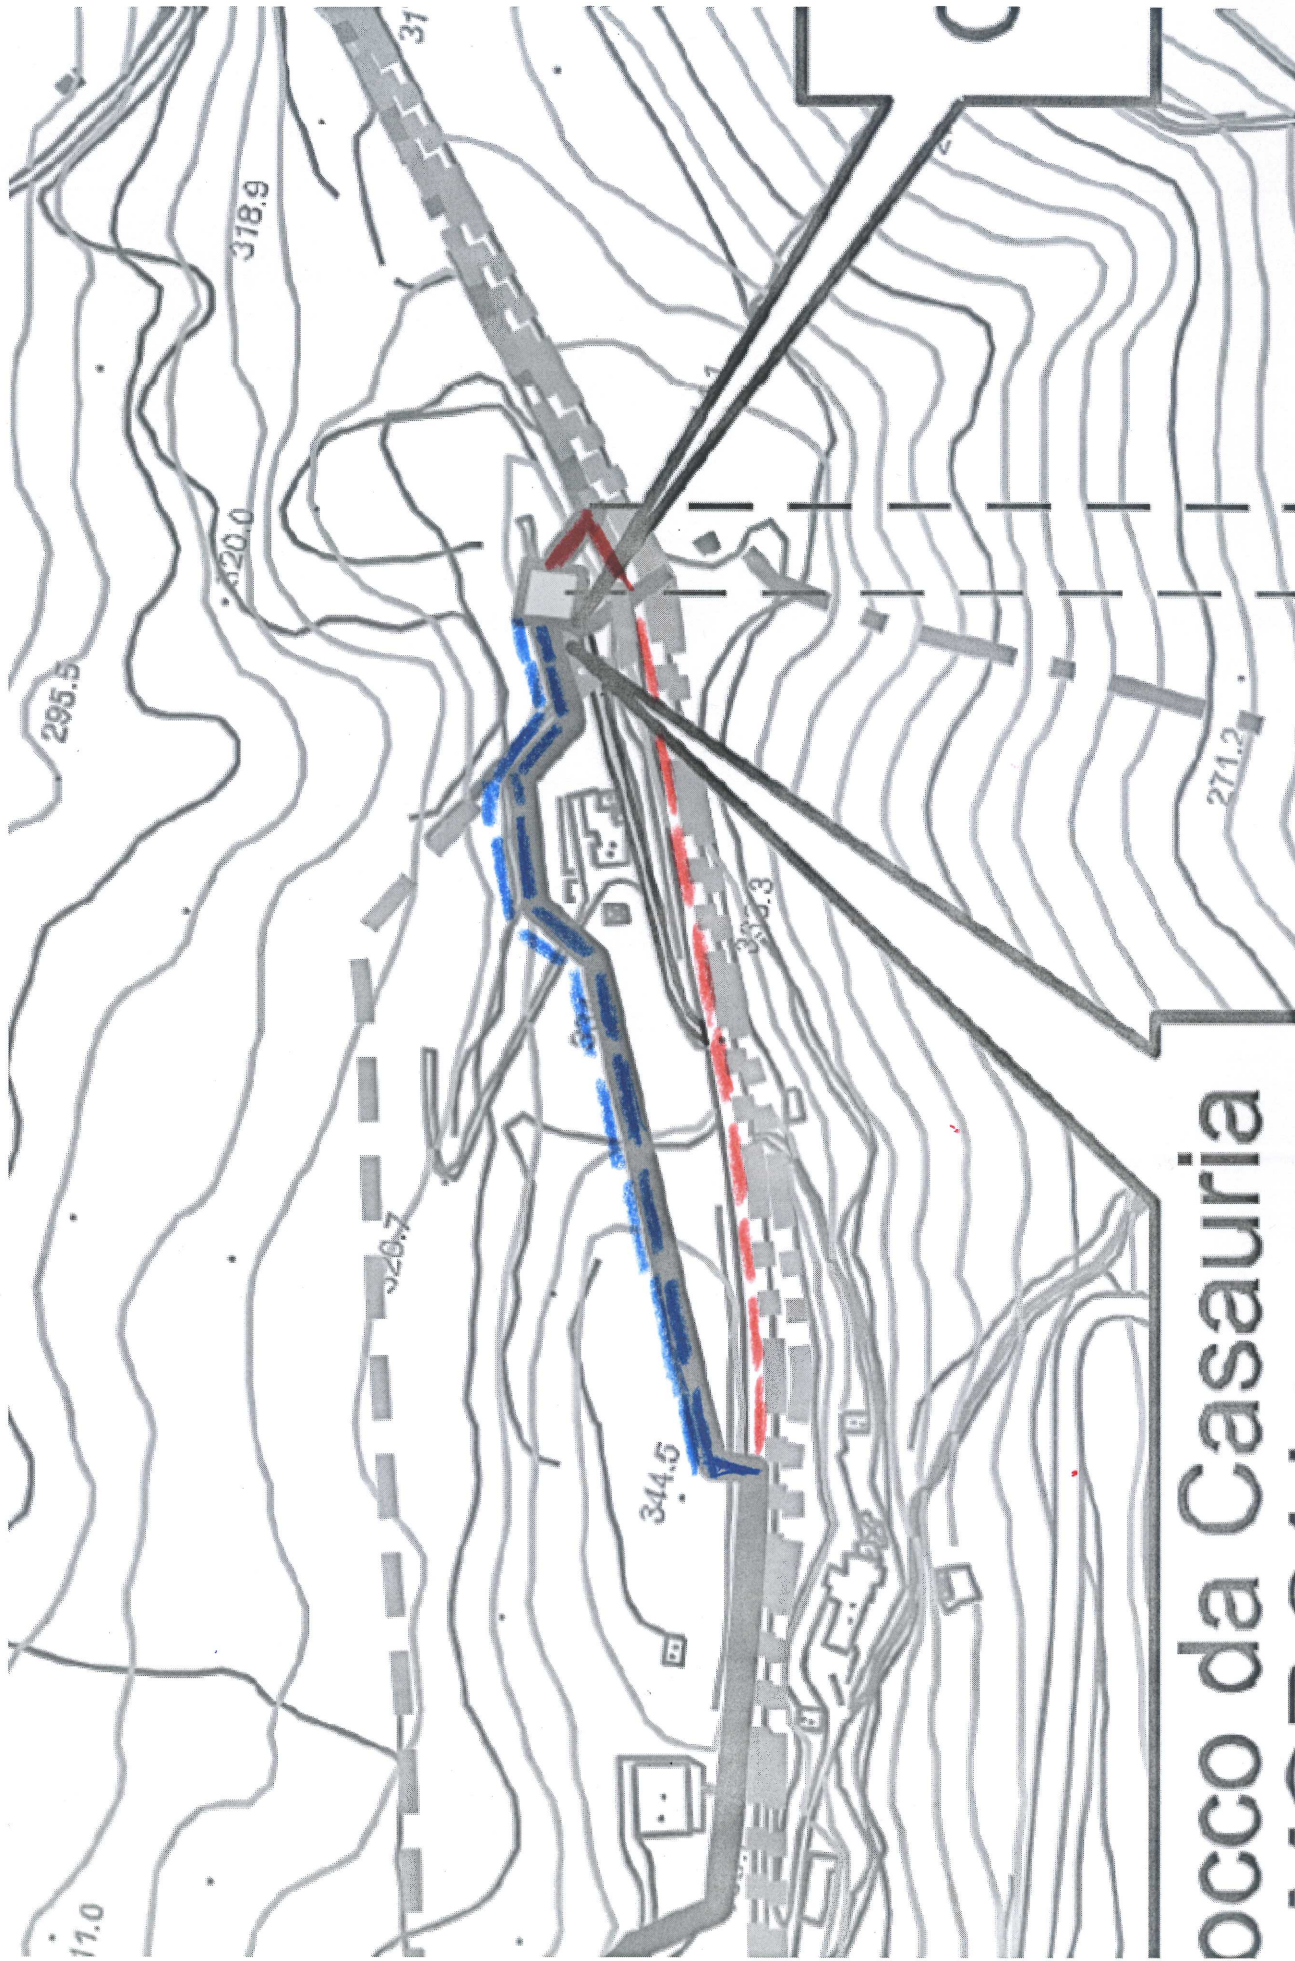

occo da Casauria

- VECCHIO TRACCIATO
- NOVO TRACCIATO PROPOSTO