


## **ALLEGATO 5**

Documentazione fotografica Unità Ricognitive esplorate

## Pescosansonesco - Bussi sul Tirino (PE)

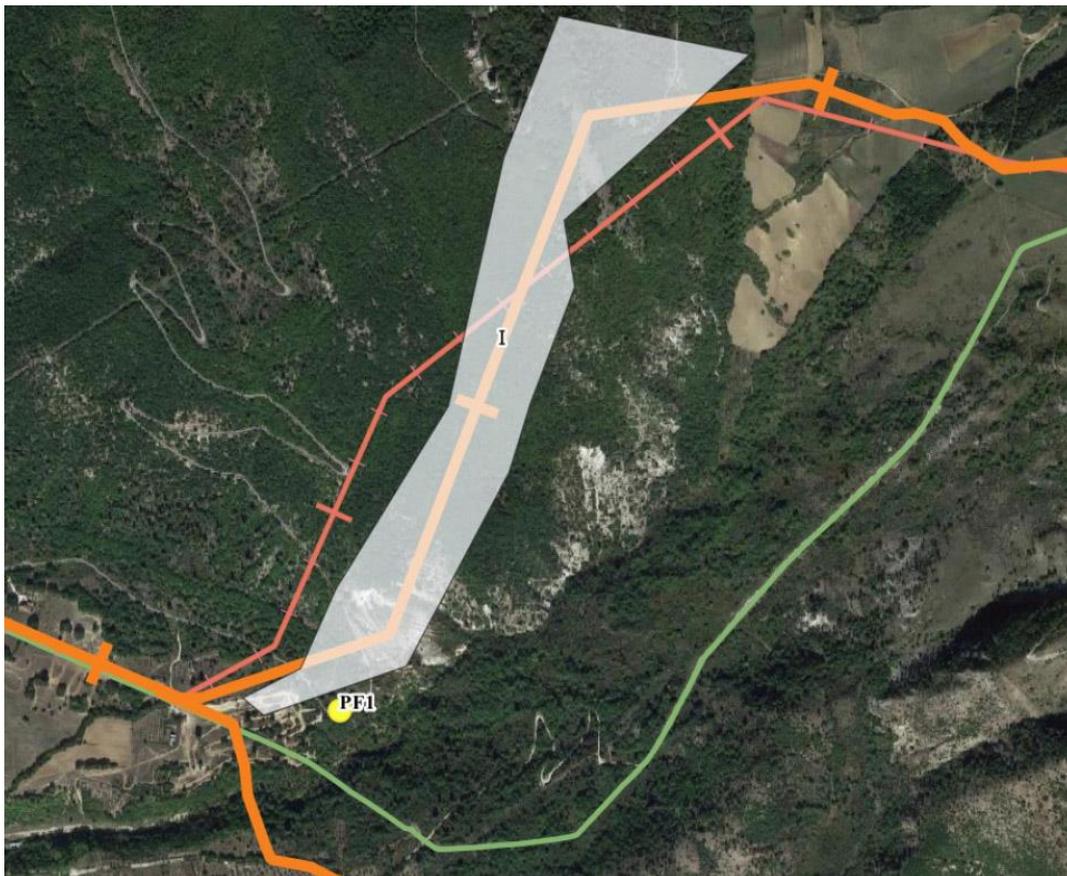

- Nuovo metanodotto di progetto
- Metanodotto di progetto originario
- Metanodotto in rimozione
- Punto di ripresa fotografico
- Area ricognizione

**Area di intervento a Pescosansonesco - Bussi sul Tirino (PE) con indicati i punti di ripresa fotografica (scala 1:10000).**



**UR I (da PF1)**

## Poggio Picenze – San Demetrio né Vestini (AQ)



-  Nuovo metanodotto di progetto
-  Metanodotto di progetto originario
-  Metanodotto in rimozione
-  Punti di ripresa fotografico
-  Area ricognizione

Area di intervento tra i comuni di Poggio Picenze e San Demetrio né Vestini con indicati i punti di ripresa fotografica.



UR I (da PF2)



**UR II (da PF2)**



**UR II (da PF3)**



**UR II (da PF4)**



**UR II (da PF5)**



**UR II (da PF6)**