

# PLANIMETRIA UBICAZIONE INDAGINI GEOGNOSTICHE E AMBIENTALI



scala 1:2000

## INDAGINI GEOGNOSTICHE E AMBIENTALI 2018

- Sondaggio a C.C. per Down-Hole  
Quota rilevata (s.l.m.)
- Sondaggio a C.C. con Piezometro  
Quota rilevata (s.l.m.)
- Sondaggio a c.c. con Piezometro e Prova di Portata  
Quota rilevata (s.l.m.)
- Pozzetto Ambientale eseguito su Rilevato Esistente  
Quota rilevata (s.l.m.)

## INDAGINI GEOGNOSTICHE 2012

- Sondaggio a C.C. con Piezometro
- Sondaggio a C.C. per Down Hole
- Prova penetrometrica dinamica pesante DPSH

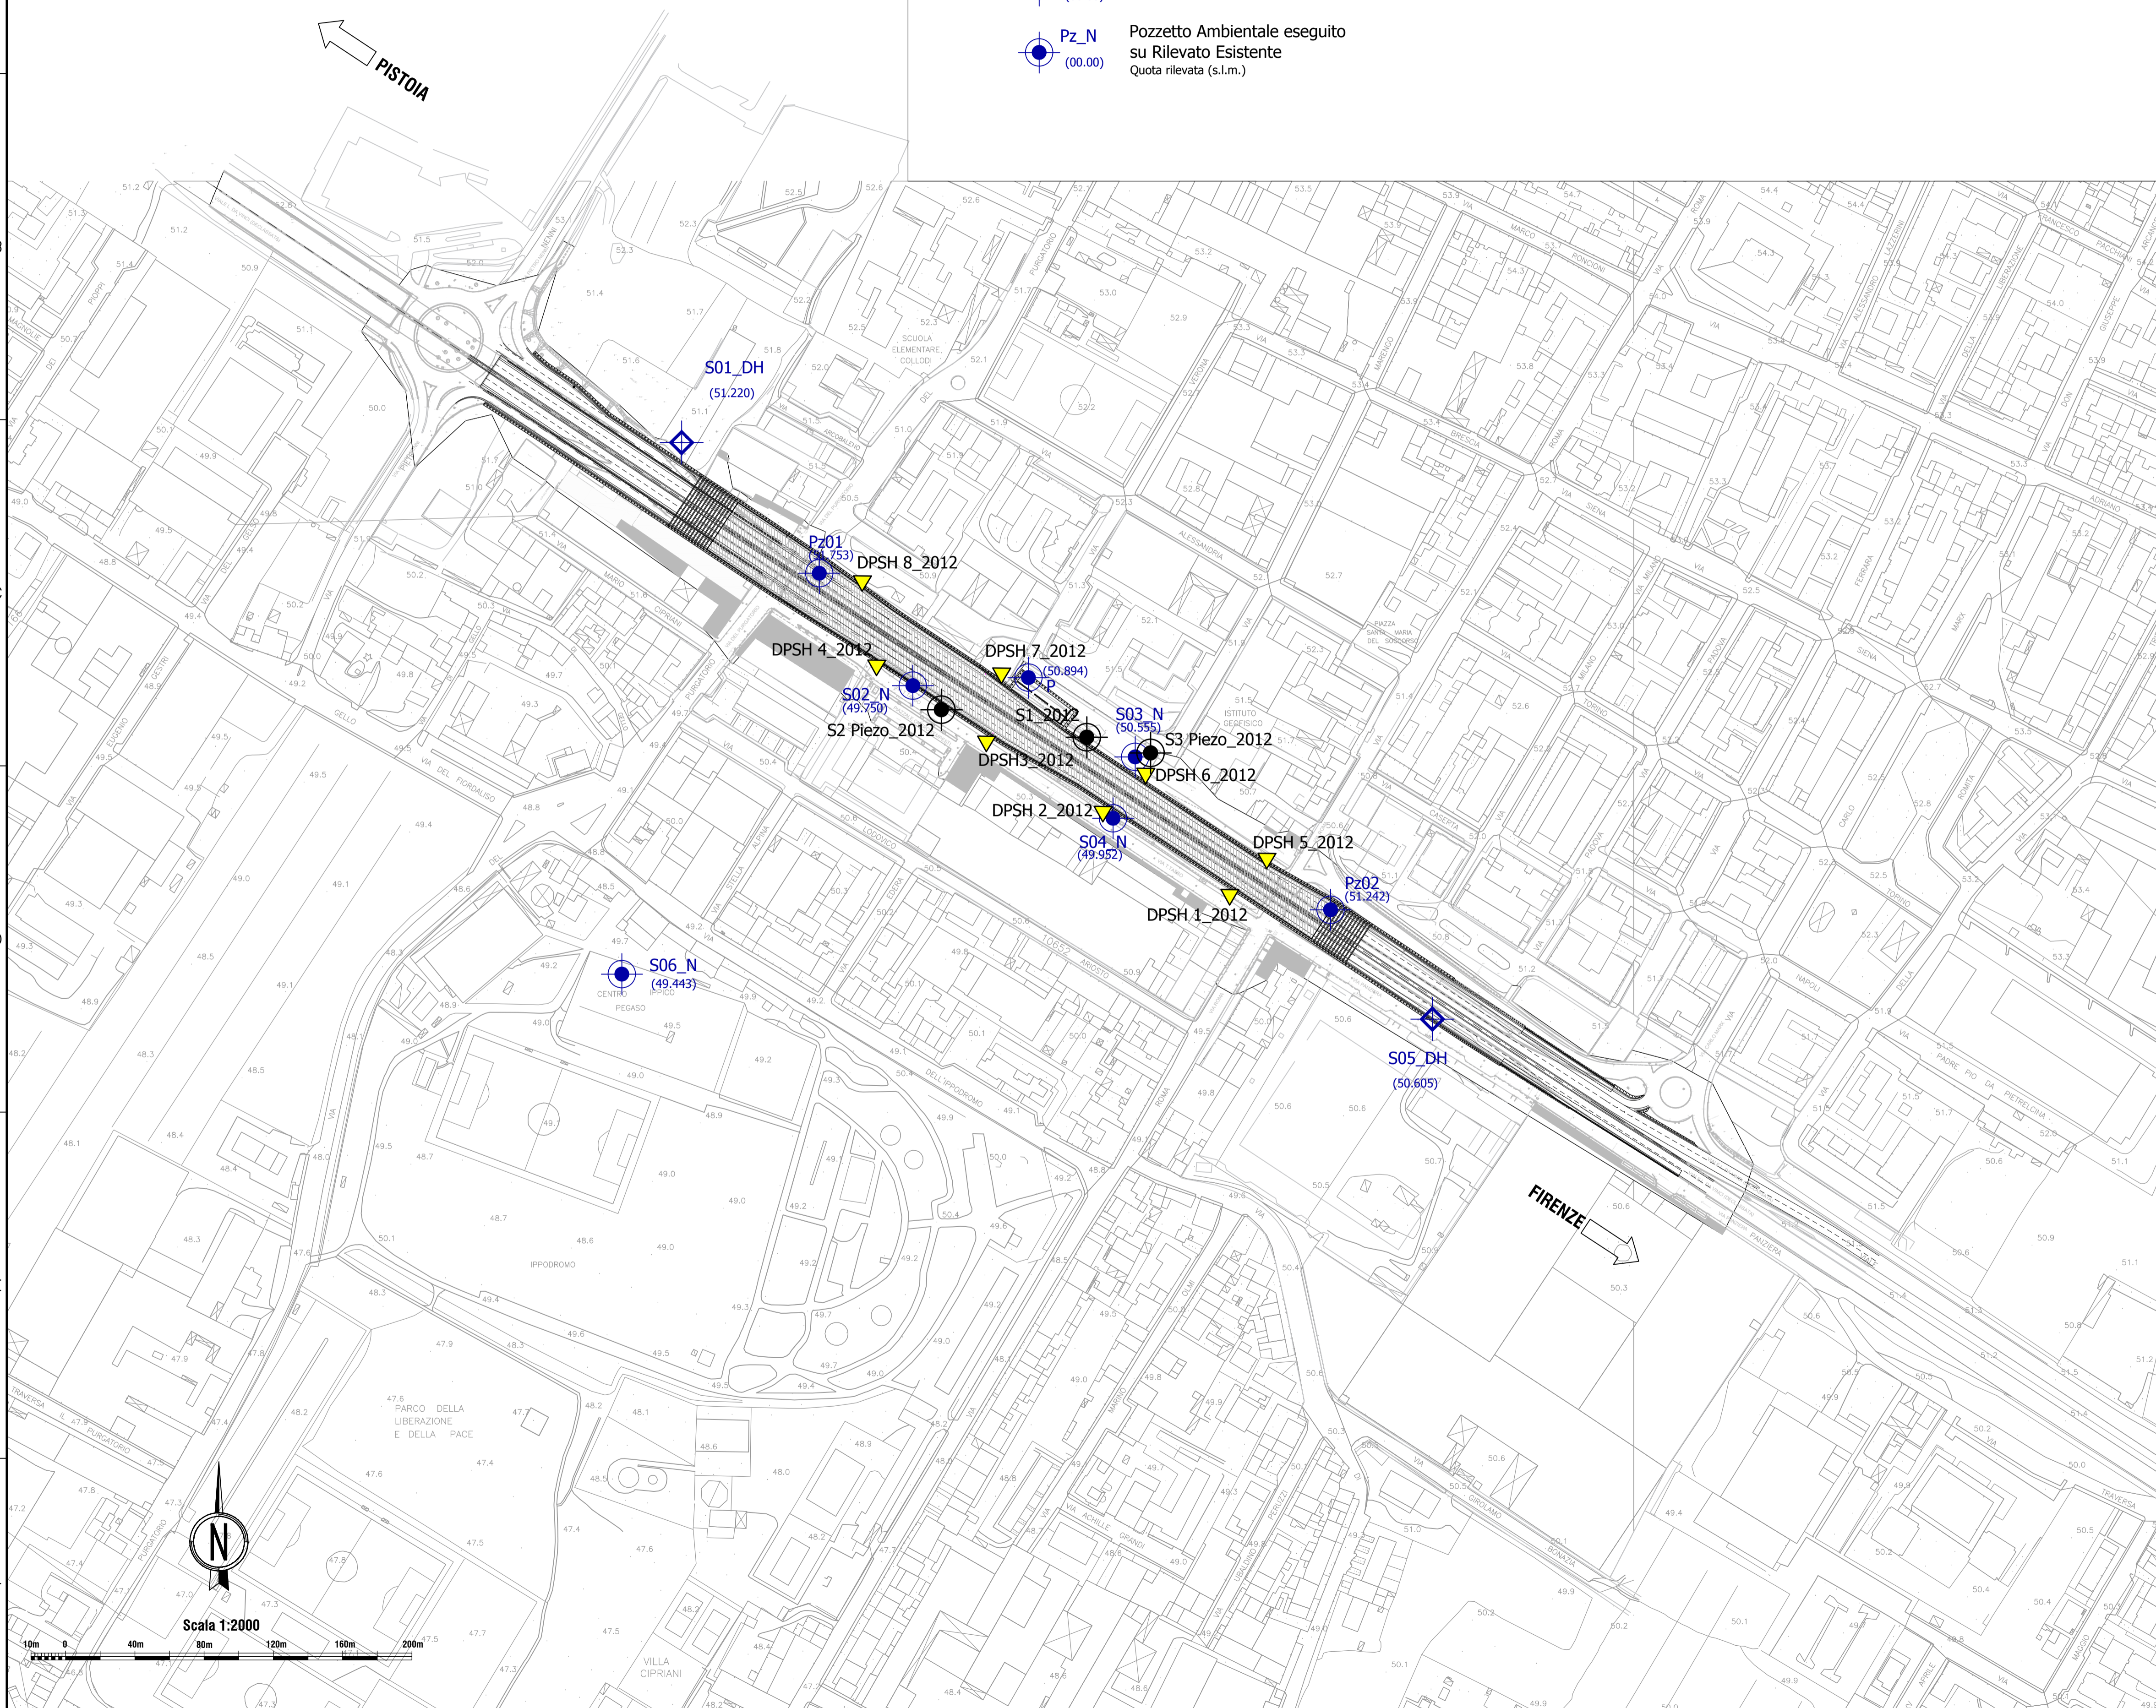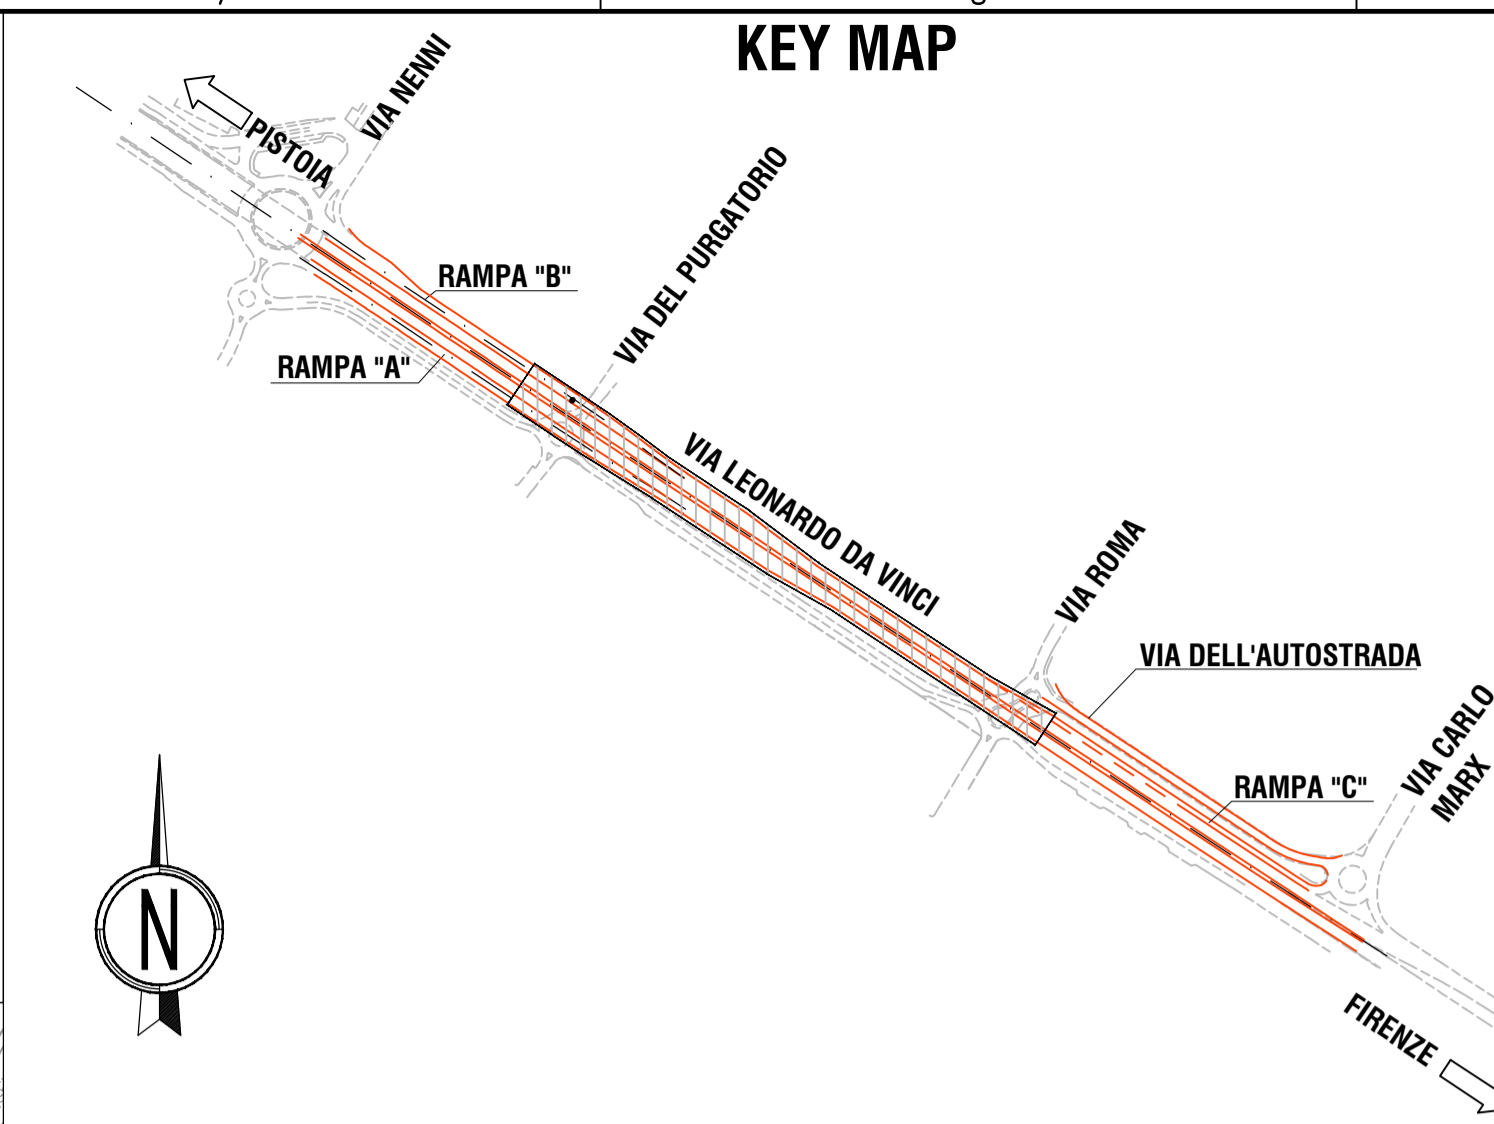

Asse stradale di collegamento tra gli svincoli di Prato Est e Prato Ovest – "Declassata di Prato" Raddoppio di Viale Leonardo da Vinci nel tratto compreso tra Via Marx e Via Nenni mediante la realizzazione di un sottopasso

<b>PROGETTO DEFINITIVO</b>		cod. FI463
PROGETTAZIONE: RAGGRUPPAMENTO TEMPORANEO PROGETTISTI IL RESPONSABILE DELL'INTEGRAZIONE DELLE PRESTAZIONI SPECIALISTICHE: Ing. Andrea Rensio – TECHNITAL Ordine Ingegneri Provincia di Verona n. A2413	MANDATARIA: MANDANTI: IL PROGETTISTA: GRUPPO DI PROGETTAZIONE: COORDINAMENTO PROGETTAZIONE, PROGETTAZIONE STRADALE, GEOTECNICA ED OPERE IN SOTTERRANEO: Ing. Marcello Mancone – POLITECNICA Ordine Ingegneri Provincia di Firenze n.5723	IL GEOLOGO: Geol. Pietro Accolti GI – POLITECNICA Ordine Geologi Regione Toscana n° 728
IL COORDINATORE PER LA SICUREZZA IN FASE DI PROGETTAZIONE: Ing. Marcello Mancone – POLITECNICA Ordine Ingegneri Provincia di Firenze n.5723	STUDIO DI IMPATTO AMBIENTALE: Arch. Paola Gabrielli – POLITECNICA Ordine Architetti Provincia di Bologna n. 2921	CANTIERIZZAZIONE E FASI ESECUTIVE: Ing. Alessio Gori – POLITECNICA Ordine Ingegneri Provincia di Firenze n.5969
VISTO: IL RESP. DEL PROCEDIMENTO: Ing. Raffaele Franco Corso	IDROLOGIA ED IDRAULICA: Ing. Alessandro Cecchelli – POLITECNICA Ordine Ingegneri Provincia di Grosseto n.760	COLLABORATORI DI PROGETTO: Ing. Massimo Palermo – POLITECNICA Arch. Valentina Iola – POLITECNICA Geom. Franco Mariani – POLITECNICA Geom. Angelo Panfili – POLITECNICA
PROTOCOLLO:	DATA:	

<b>02 – GEOLOGIA, GEOTECNICA E SISMICA</b>					
02.01 – Indagini geognostiche e ambientali					
Planimetria ubicazione indagini geognostiche e ambientali					
CODICE PROGETTO	NOME FILE	PROGR. ELAB.	REV.	SCALA:	
PROGETTO: DPF110	LN. PROG. N. PROG. 02.02_P00_GEO0_GEO_PU01_B	02.02		1:2000	
	CODICE ELAB. P00GEO0GEOPU01				
D					
C					
B	REVISIONE PER ISTRUTTORIA ANAS	03/2020	POLITECNICA	VJMA	M.MANCONE
A	EMISSIONE	12/2019	POLITECNICA	VJMA	M.MANCONE A.RENGO
REV.	DESCRIZIONE	DATA	SOCIETA'	REDATTO	VERIFICATO APPROVATO

