PROSPETTO IN ASSE RIO 3 bis
Scala 1:200

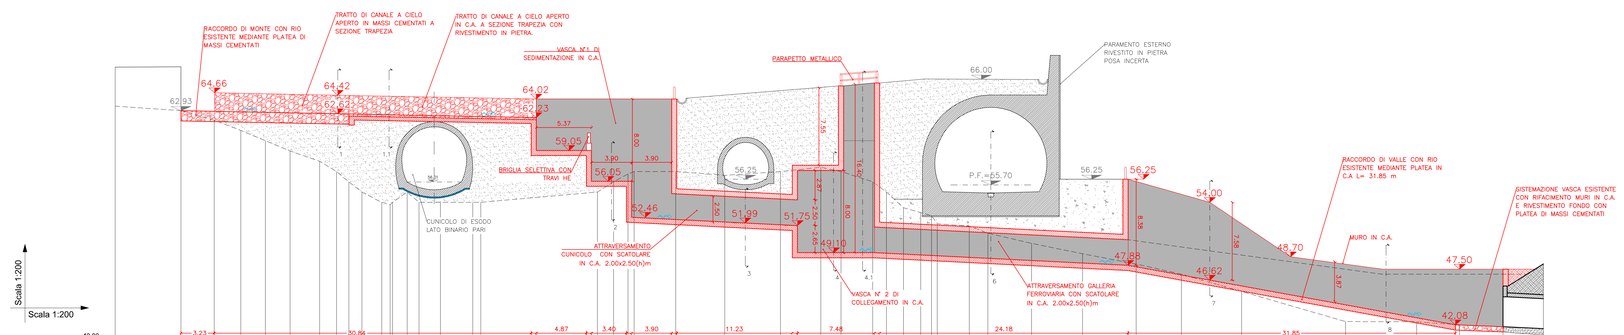

COMMITTENTE:

RFI RETE FERROVIARIA ITALIANA
GRUPPO FERROVIE DELLO STATO ITALIANE

ALTA SORVEGLIANZA:

ITALFERR
GRUPPO FERROVIE DELLO STATO ITALIANE

GENERAL CONTRACTOR:

Consorzio Collegamenti Integrati Veloci

INFRASTRUTTURE FERROVIARIE STRATEGICHE DEFINITE DALLA LEGGE OBIETTIVO N.443/01

TRATTA A.V./A.C. TERZO VALICO DEI GIOVI
PROGETTO DEFINITIVO

VAR008 Specifiche tecniche interoperabilità
IMBOCCO GALLERIA NATURALE CAMPASSO LATO GENOVA
PROFILO DI PROGETTO SISTEMAZIONE CORSO D'ACQUA

GENERAL CONTRACTOR	DIRETTORE LAVORI	SCALA:
Consorzio Cociv Ing. N. Mestro		1:200

COMMESSA	LOTTO	FASE	ENTE	TIPO DOC.	OPERA/DISCIPLINA	PROGR.	REV.
A301	0X	D	CV	F9	GA1A00	001	A

PROGETTAZIONE

Rev.	Descrizione emissione	Redatto	Data	Verificato	Data	Progettista integratore	Data	IL PROGETTISTA
A00	Prima emissione	ITEC	19/07/2019	COCIV	19/07/2019	A. Mancarella	19/07/2019	Dott. Ing. Andrea Mancarella Ordine degli Ingegneri Prov. TO n. 6271 R

n. Elab. | Nome File: A301-DX-D-CV-F9-GA1A-00-001-A00
CUP: F81H92000000008

Scala di plot: 1: 1