

 


CAB 47

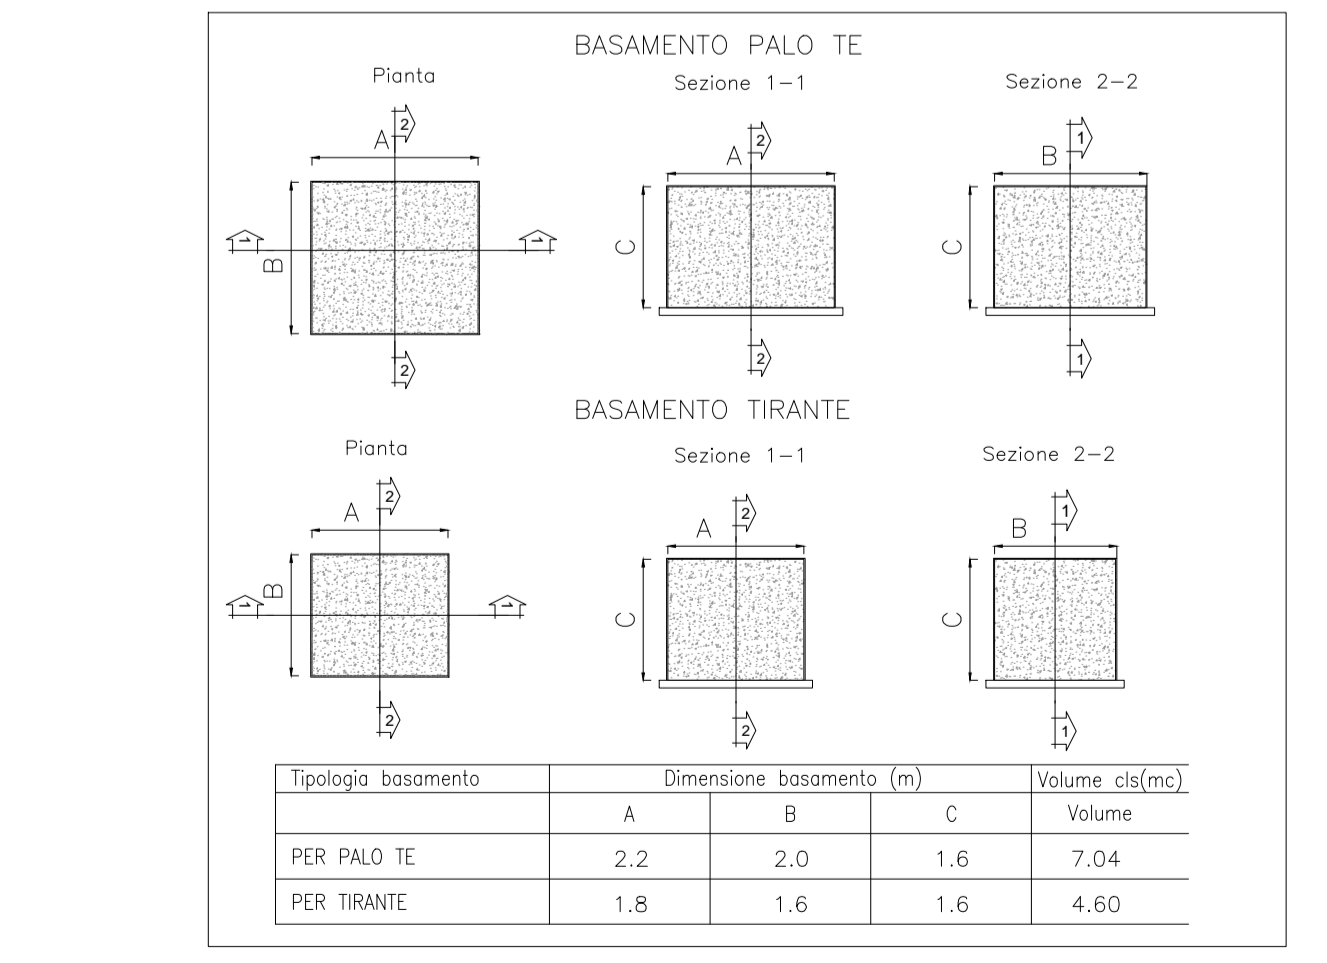

PROFILO MARCIAPIEDE BINARIO PARI
SCALA 1:200

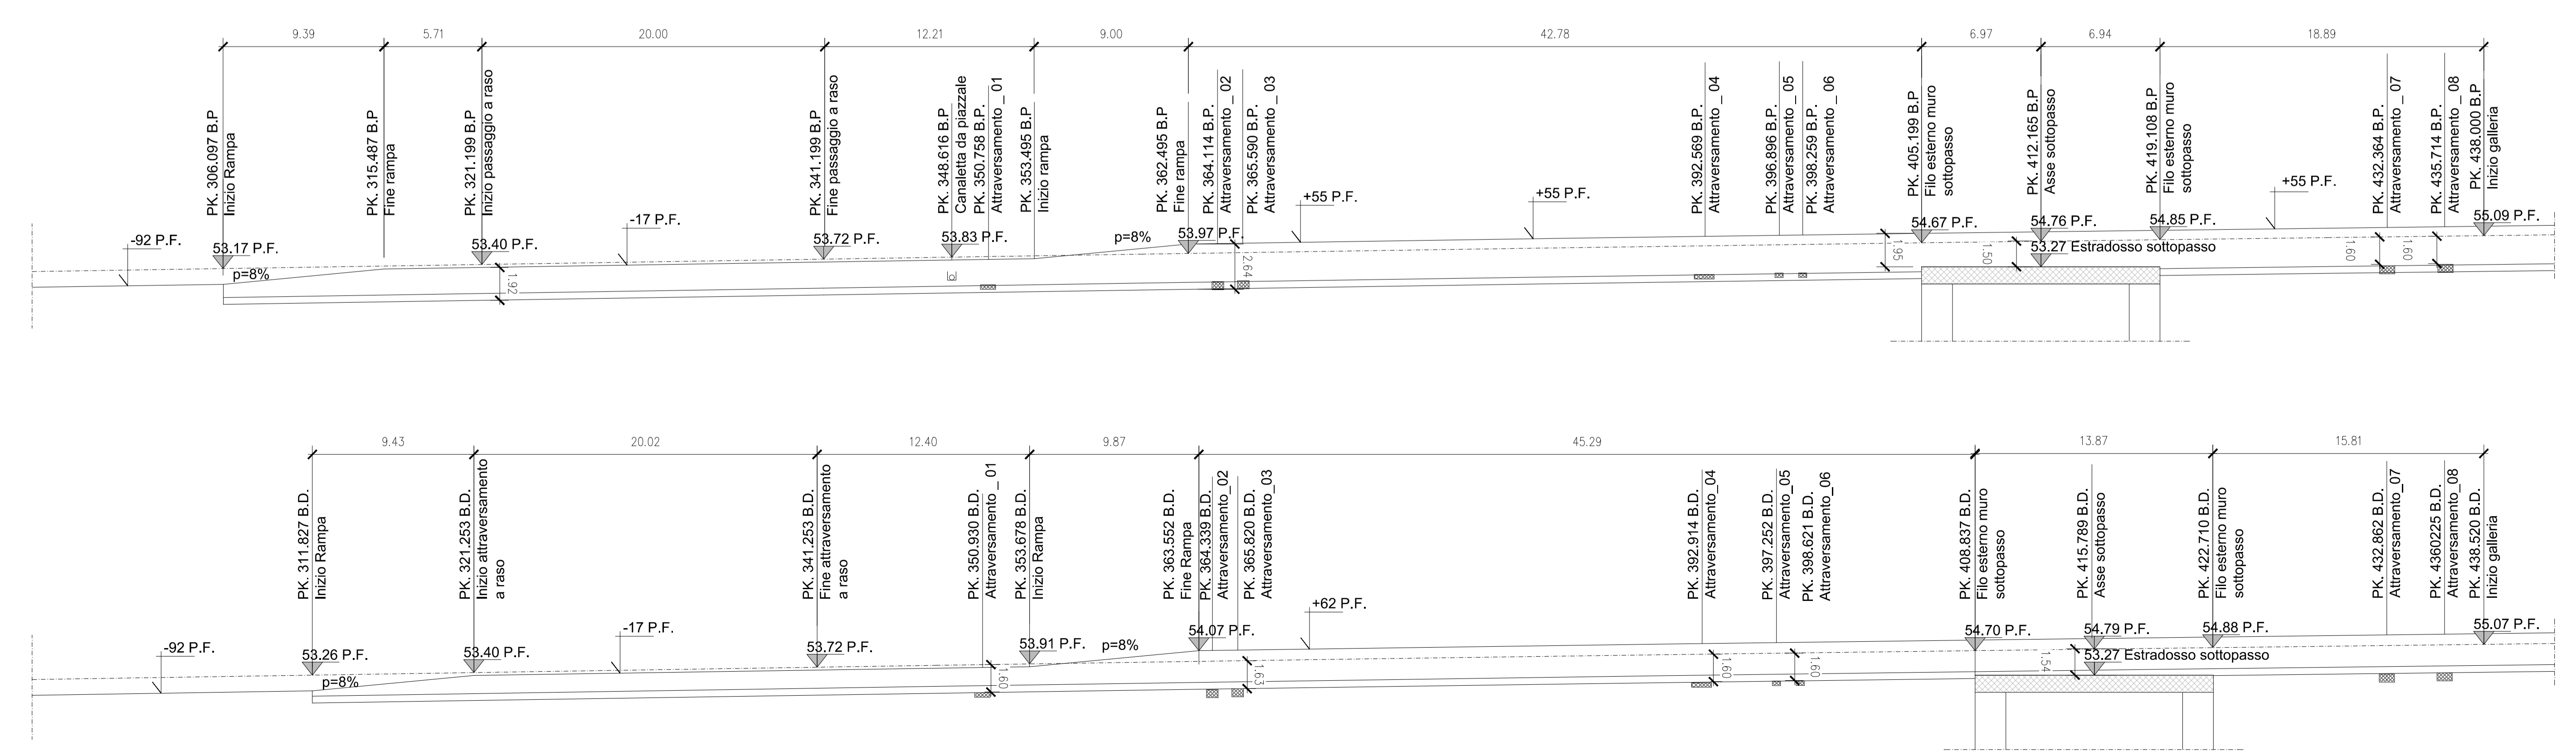

PROFILO MARCIAPIEDE BINARIO DISPARI
SCALA 1:200



LEGGENDA

- BASAMENTO STESS
Dim. 6,90x2,90x0,800 m
- BASAMENTO DIFFUSIONE SONORA
Dim. 0,80 x 0,80 x 1,00 m
- BASAMENTO TELECAMERE
Dim. 0,80 x 0,80 x 1,00 m
- BASAMENTO LUCI
Dim. 0,80 x 0,80 x 1,00 m
- BASAMENTO PALO T.E.
- BASAMENTO SEGNALE IMPERATIVO
Dim. 1,20 x 1,40 x 1,10 m
- BASAMENTO IDRANTE
Dim. 0,80 x 0,80 x 1,00 m
- CANALLETTE PORTACAVI TIPO 2
- CANALLETTE PORTACAVI TIPO 1
- POZZETTO: P-01
Dim. 60x60x600) Sp. 10
- POZZETTO: P-02
Dim. 70x70x700) Sp. 15
- POZZETTO: P-09
Dim. 110x60x1300) Sp. 15
- POZZETTO: P-16
Dim. 1,20x1,20x1,500) Sp. 20+30
- RECINZIONE
(h = 1,30 m)

COMMITTENTE:
RFI
RETE FERROVIARIA ITALIANA
GRUPPO FERROVIE DELLO STATO ITALIANO

ALTA Sorveglianza:
ITALFERR
GRUPPO FERROVIE DELLO STATO ITALIANO

GENERAL CONTRACTOR:
COCV
Costruzioni e Impianti Regionali Roma

INFRASTRUTTURE FERROVIARIE STRATEGICHE DEFINITE DALLA
LEGGE OBIETTIVO N.443/01
TRATTA A.V./A.C. TERZO VALICO DEI GIOVI
PROGETTO DEFINITIVO

VAR008 - Specifiche Tecniche Interoperabilità
TR 11 - Trincea di Linea III Valico da pk. -0+333,00 a pk. 0+437,45
Confronto PE e PD VAR008

Planimetria e profili

GENERAL CONTRACTOR		DIRETTORE LAVORI		SCALA:	
Cociv Ing. N. Maestro				1:100	

COMMESSA	LOTTO	FASE	ENTE	TIPO DOC.	OPERAZIONE	PROG.	REV.
A3011	01X	D	CV	LZ	TR1101X	012	A

PROGETTAZIONE	Rev.	Descrizione emissione	Redatto	Data	Verificato	Data	Progettista	Data	IL PROGETTISTA
AD0		Prima Emissione	CADWAY	22/07/2020	COCV	24/07/2020		24/07/2020	

Dis. 94/2004/CE - Decreto Legislativo n. 6271 R

Scale: 1:100

Nome File: A3011001V2TR1101002020
CUP: F18192000000003