


**SISTEMAZIONE FINALE - PLANIMETRIA
SCALA 1:200**

INQUADRAMENTO GENERALE

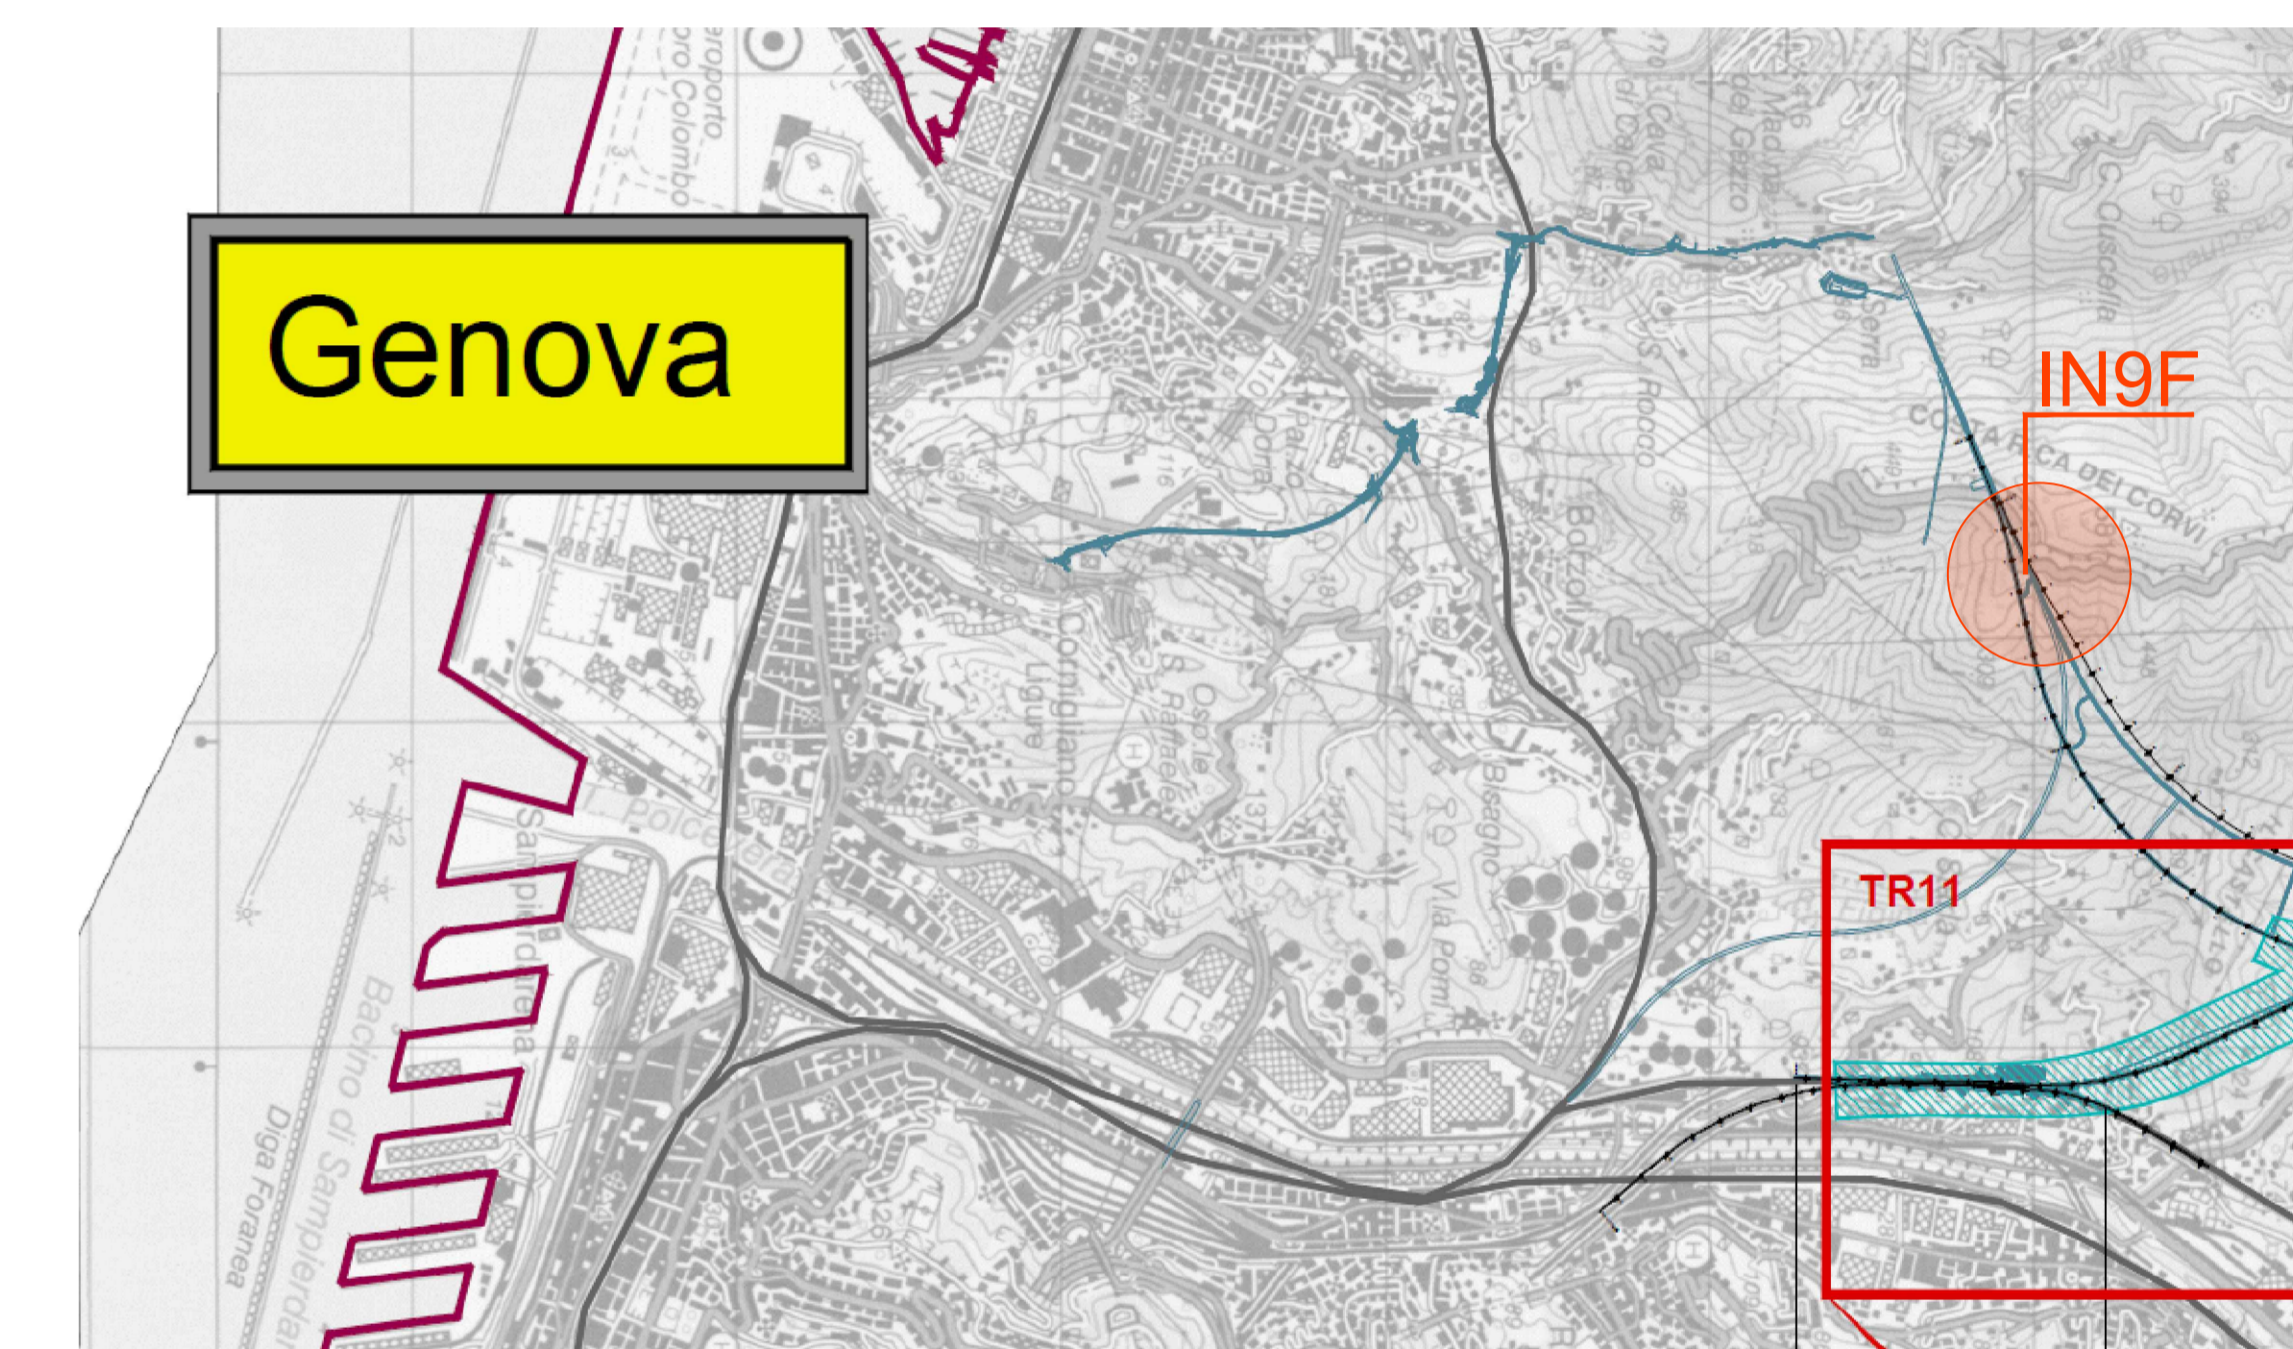

COMMITTENTE:
 RFI
RETE FERROVIARIA ITALIANA
GRUPPO FERROVIE DELLO STATO ITALIANE

ALTA SORVEGLIANZA:
 ITALEFF
GRUPPO FERROVIE DELLO STATO ITALIANE

GENERAL CONTRACTOR:
 COCLV
Ing. N. Medda

INFRASTRUTTURE FERROVIARIE STRATEGICHE DEFINITE DALLA
LEGGE OBIETTIVO N.443/01
TRATTA A.V./A.C. TERZO VALICO DEI GIOVI
PROGETTO DEFINITIVO

VAR0008 - Specifiche tecniche interoperabilità
Sistemazione Superficie e Strada di Accesso Pozzo di Areazione
Inter. III Valico- Voltri a pk 0+370.00
Sovrapposizione con Progetto Definitivo di Atto Integrativo - Inquadramento generale e planimetria

GENERAL CONTRACTOR COCLV Ing. N. Medda		DIRETTORE LAVORI		SCALA: VARIE			
COMMESSA	LOTTO	FASE	ENTE	TIPO DOC.	OPERADISCIPLINA	PROGR.	REV.
A301	01X	D	CV	AZ	IN9F0X	004	A
PROGETTAZIONE							
Rev.	Descrizione emissione	Redatto	Data	Verificato	Data	Progettista	Data
AD	Prima emissione	COCLV	26/02/2021	COCLV	26/02/2021	A. Mancinella	26/02/2021
Nome Edil: ... CUP: F81H520000008							