


PLANIMETRIA
SCALA 1:1000

CUNICOLO DI ESODO - BINARIO DISPARI

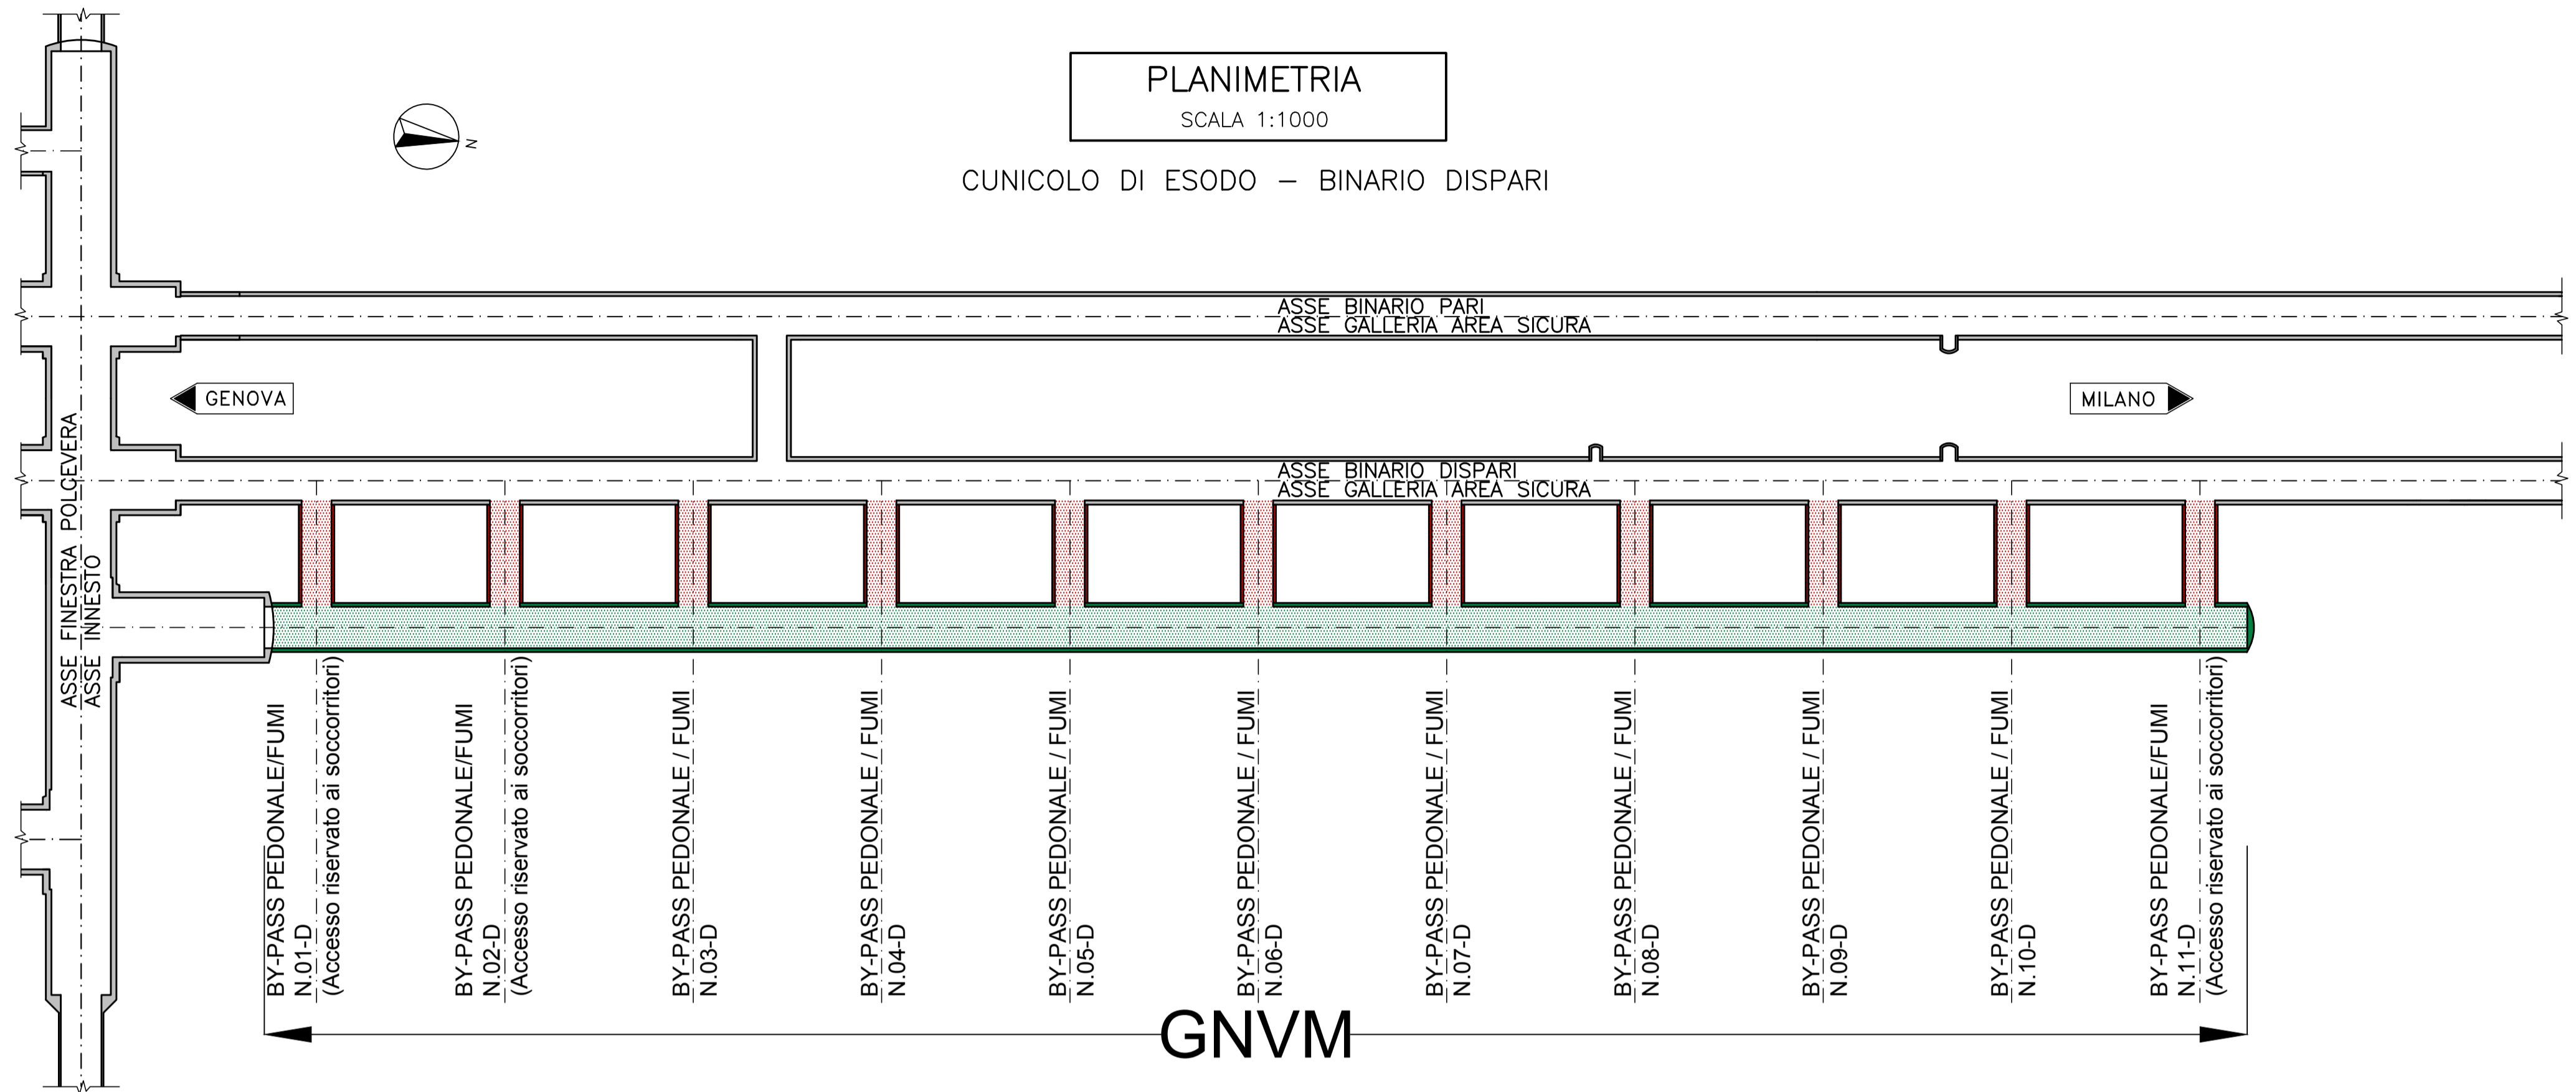

PROFILO LONGITUDINALE
SCALA 1:1000

CUNICOLO DI ESODO - BINARIO DISPARI

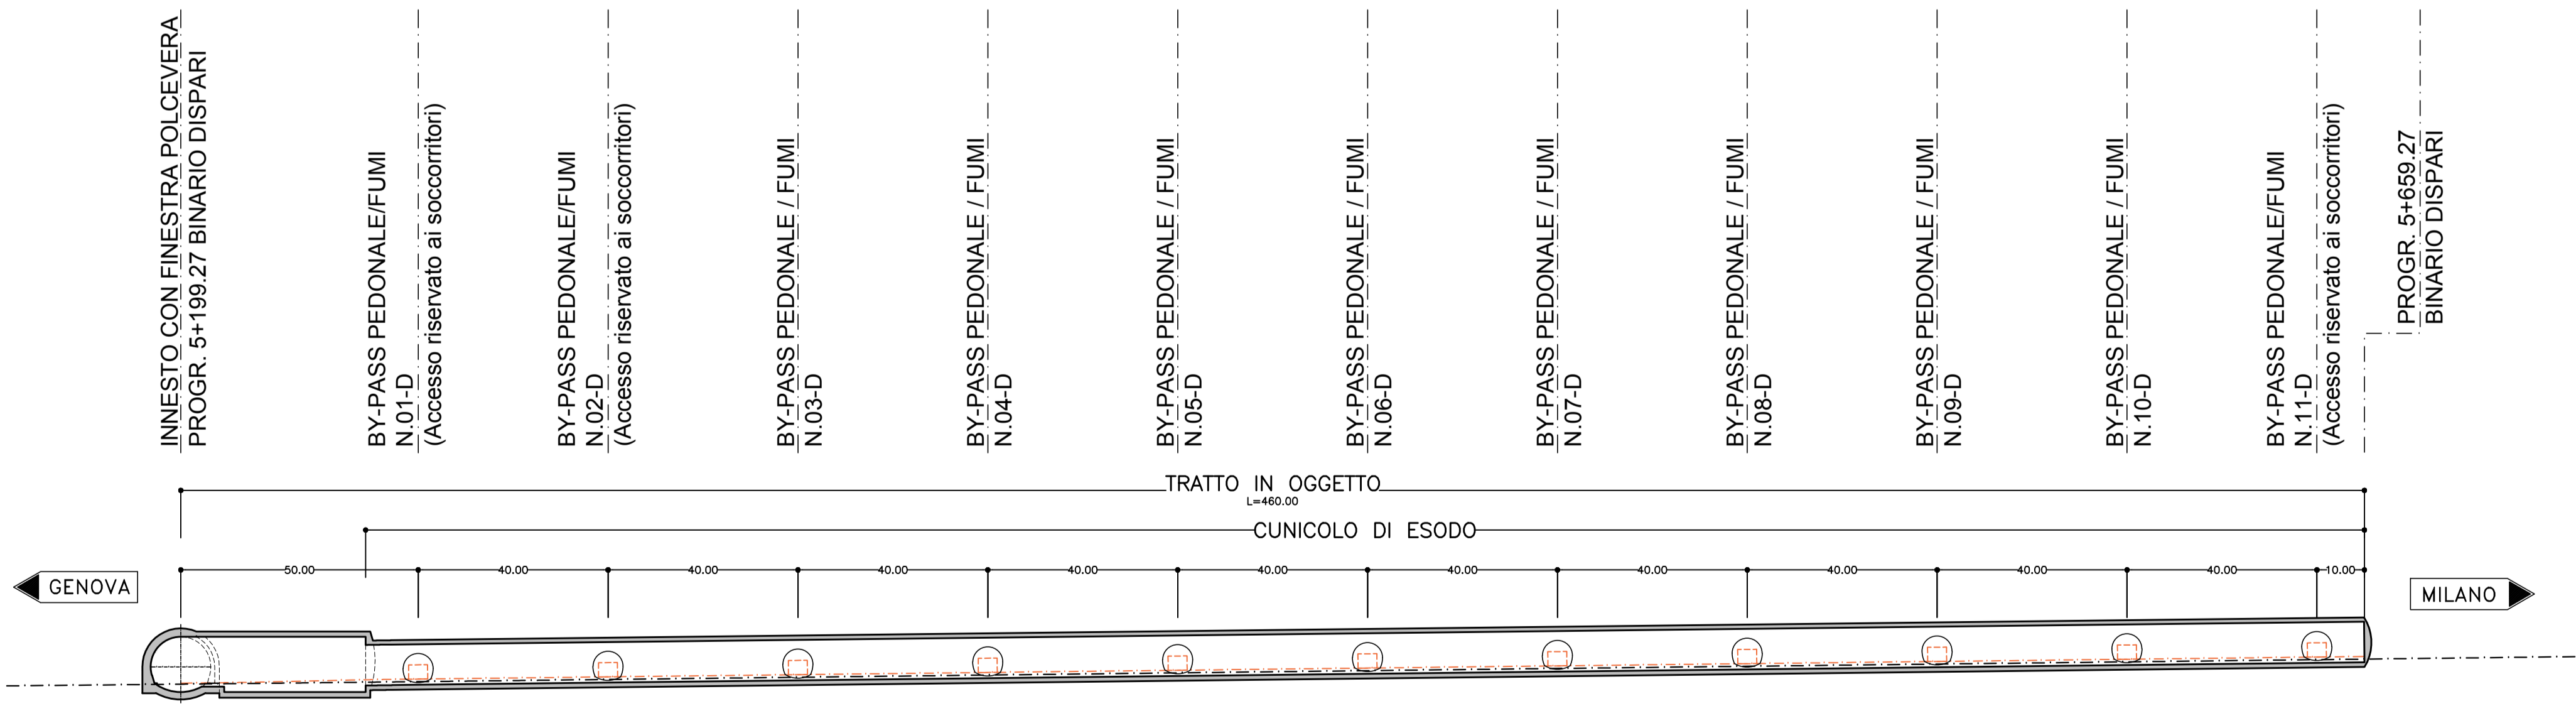


TABELLA RIEPILOGO BY-PASS DI COLLEGAMENTO TRA GALERIA DI SFOLLAMENTO E GALERIA DI LINEA

GALLERIA DI LINEA BINARIO DISPARI	
N.ORDINE	PROGR. (Km)
N.01-D	5+249.27
N.02-D	5+289.27
N.03-D	5+329.27
N.04-D	5+369.27
N.05-D	5+409.27
N.06-D	5+449.27
N.07-D	5+489.27
N.08-D	5+529.27
N.09-D	5+569.27
N.10-D	5+609.27
N.11-D	5+649.27

GNVM
GNVO

COMMITTENTE:

ALTA SORVEGLIANZA:

GENERAL CONTRACTOR:

INFRASTRUTTURE FERROVIARIE STRATEGICHE DEFINITE DALLA LEGGE OBIETTIVO N.443/01

TRATTA A.V./A.C. TERZO VALICO DEI GIOVI

PROGETTO DEFINITIVO

VAR0008 - Specifiche tecniche interoperabilità

GNVM - Cunicolo di Esodo Binario Dispari

Zona area sicura Polcevera

Planimetria e profilo generale

GENERAL CONTRACTOR Cociv Ing. N. Meistro	DIRETTORE LAVORI	SCALA: 1:1000
---	------------------	------------------

COMMESSA	LOTTO	FASE	ENTE	TIPO DOC.	OPERA/DISCIPLINA	PROGR.	REV.
A301	00	D	CV	L7	GNVM00	001	A

Rev.	Descrizione emissione	Redatto	Data	Verificato	Data	Progettista Integratore	Data	IL PROGETTISTA
A00	Prima emissione	ROCKSOIL	08/12/2019	ROCKSOIL	09/12/2019	A. Mangarella	10/12/2019	
A01	Revisione generale	ROCKSOIL	15/06/2020	ROCKSOIL	17/06/2020	A. Mangarella	19/06/2020	

n. Elab. _____ Nome File: A301-00-D-CV-L7-GNVM-00-001-A01
CUP: F81H9200000008