


- | LEGENDA | LEGENDA LOCALI TECNICI |
|--|--|
| ■ Galleria di sfollamento | 1 Pozzo di Ventilazione + Camerone |
| ■ By pass pedonale / fumi | 2 Camerone Tecnologico |
| ■ By pass per raccolta liquidi Pericolosi | 3 Centrale Mandata Aria |
| ■ Realizzato | 4 Cabina MT/BT |
| ■ Opere da realizzare con sezione Vallemme | 5 Centrali Antincendio |
| — Sezione Variante | 6 Cabina TE |
| — Viabilità esistente SP51 | |

STRALCIO PLANIMETRICO +0.20m AREA DI SICUREZZA POLCEVERA
SCHEMA FUNZIONALE LOCLI E PERCORSI - scala 1:300

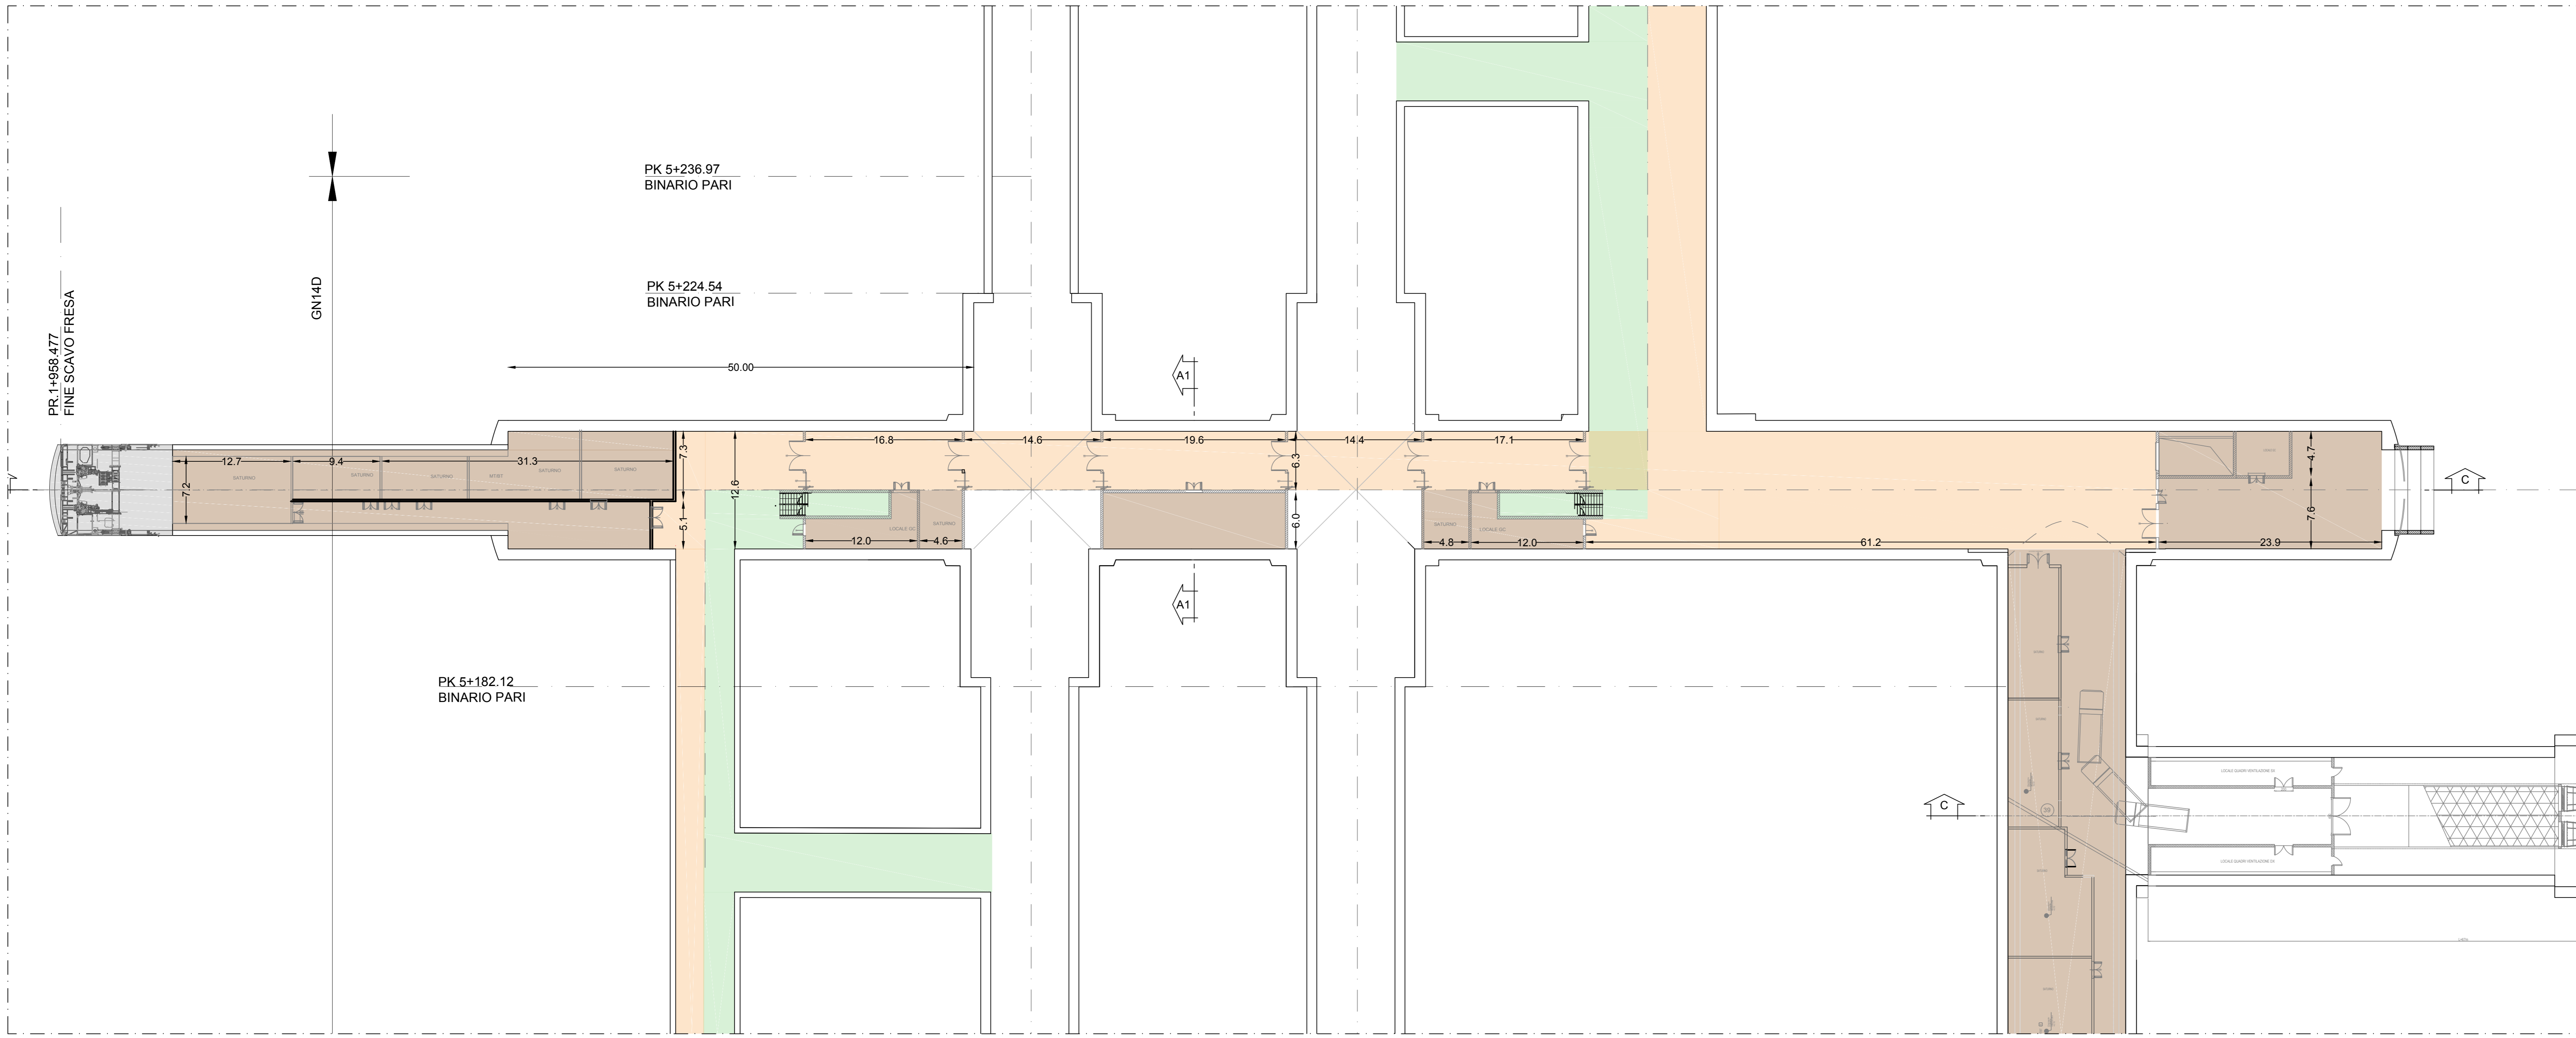

- | LEGENDA COLORI
DESTINAZIONE FUNZIONALE LOCALI | |
|--|--|
| | SPAZI DESTINATI AI MEZZI DI SOCCORSO (118-VVF) |
| | SPAZI DESTINATI ALL'ESODO DEGLI UTENTI |
| | SPAZI DESTINATI ALL'ESTRAZIONE FUMI |
| | SPAZI DESTINATI ALL'IMMISSIONE ARIA FRESCA |
| | SPAZI DESTINATI A LOCALI TECNICI SATURNO |
| | SPAZI DESTINATI ALLA CENTRALE ANTINCENDIO |

NOTA GENERALE
Per ulteriori dettagli circa le distanze, interdistanze e dimensioni dei locali si faccia riferimento al "Layout funzionale" e ai layout specifici dedicati ai locali tecnici.

COMMITTENTE:
RFI
RETE FERROVIARIA ITALIANA
GRUPPO FERROVIE DELLO STATO ITALIANE

ALTA SORVEGLIANZA:
ITALFERR
GRUPPO FERROVIE DELLO STATO ITALIANE

GENERAL CONTRACTOR:
CO.CIV
Costruzioni e Impianti Integrati e Valorizzati

INFRASTRUTTURE FERROVIARIE STRATEGICHE DEFINITE DALLA LEGGE OBIETTIVO N.443/01
TRATTA A.V./A.C. TERZO VALICO DEI GIOVI
PROGETTO DEFINITIVO
VAR0008 - Specifiche tecniche interoperabilità
OC00 - Opere civili

Area Polcevera
Schema funzionale

| | | |
|--|------------------|--------|
| GENERAL CONTRACTOR Co.civ Ing. M. Mezzano | DIRETTORE LAVORI | SCALA: |
|--|------------------|--------|

| | | | | | | | |
|----------|-------|------|------|-----------|-----------------|--------|------|
| COMMESSA | LOTTO | FASE | ENTE | TIPO DOC. | OPERADISCIPLINA | PROGR. | REV. |
| A301 | 0X | D | CV | DZ | OC0000 | 002 | A |

| PROGETTAZIONE | Rev. | Descrizione emissione | Redatto | Data | Verificato | Data | Progettista | Data | IL PROGETTISTA |
|---------------|------|-----------------------|---------|------------|------------|------------|---------------|------------|----------------|
| AD0 | | Prima emissione | CO.CIV | 24/07/2020 | CO.CIV | 24/07/2020 | A. Mancarella | 24/07/2020 | |

Nome File: J:\01-00-OC00-02-OC00-00-002-000
CUP: F51H0000000000