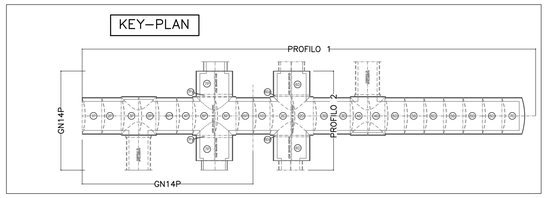
KEY-PLAN
PROFILO 1
PROFILO 2
GN14P
GN14P

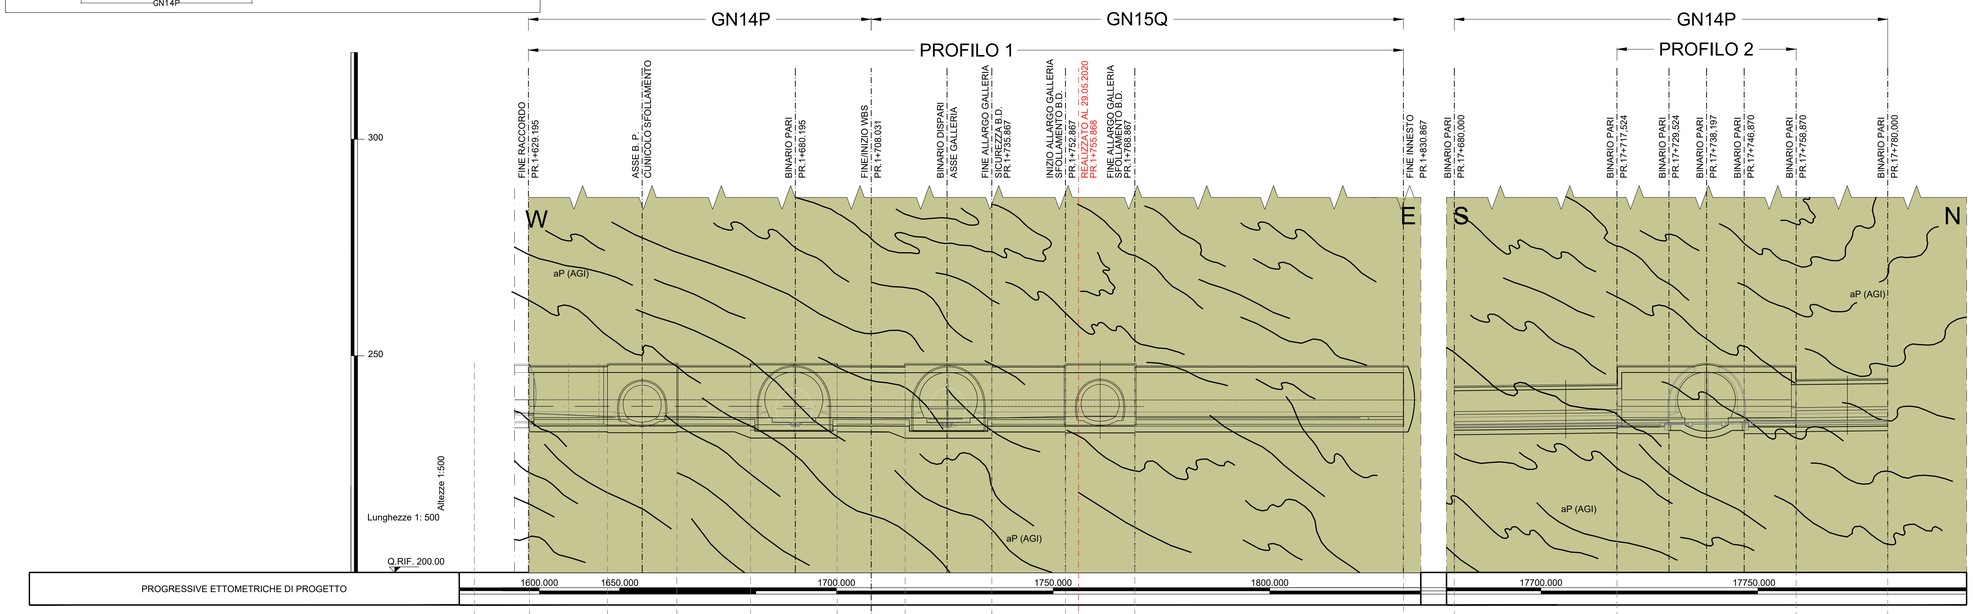
GN14P
GN15Q
GN14P
PROFILO 1
PROFILO 2
FINE RACCORDO PR.1+629.195
ASSE B. P. CUNICOLO SFOLLAMENTO
BINARIO PARI PR.1+680.195
BINARIO DISPARI ASSE GALLERIA
FINE ALLARGO GALLERIA SICUREZZA B.D. PR.1+735.867
REALIZZATO AL 29.05.2020
PR.1+755.868
FINE INNESTO PR.1+830.867
BINARIO PARI PR.17+680.000
BINARIO PARI PR.17+717.524
BINARIO PARI PR.17+729.524
BINARIO PARI PR.17+738.197
BINARIO PARI PR.17+746.870
BINARIO PARI PR.17+758.870
BINARIO PARI PR.17+780.000
W
E
S
N
aP (AGI)
aP (AGI)
aP (AGI)
aP (AGI)
300
250
Altezze 1:500
Lunghezze 1: 500
Q.RIF. 200.00
PROGRESSIVE ETTOMETRICHE DI PROGETTO
1600.000
1650.000
1700.000
1750.000
1800.000
17700.000
17750.000

| | | |