



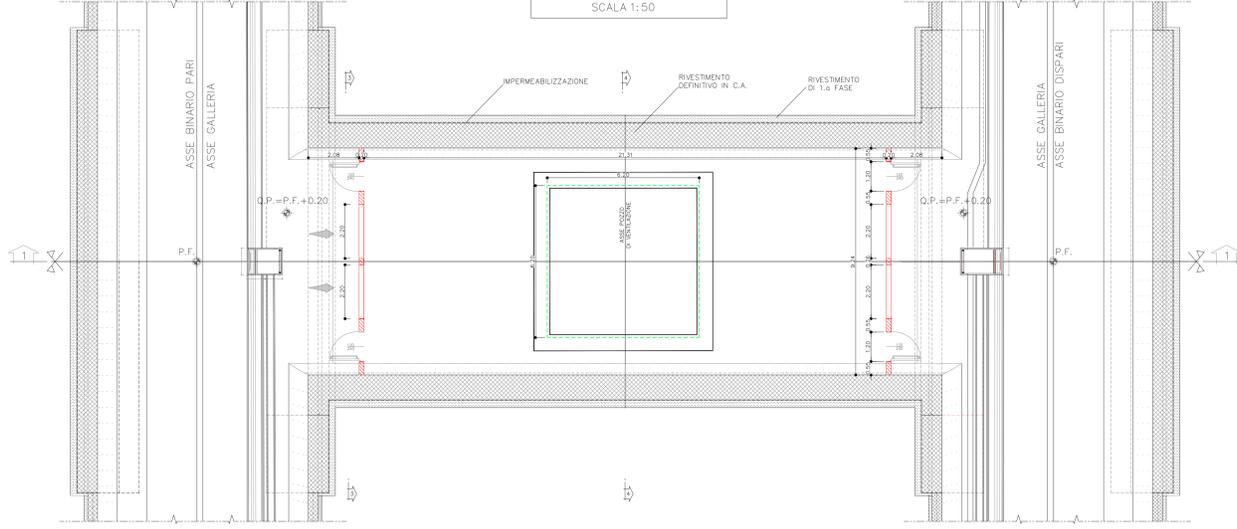


SEZIONE 2-2  
SCALA 1:50

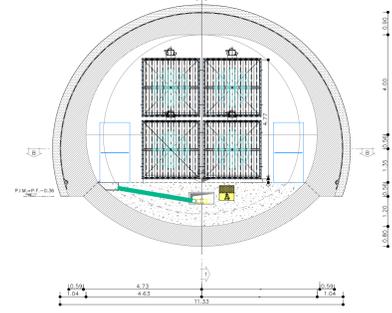


SEZIONE 3-3  
SCALA 1:50  
SEZIONE TRASVERSALE



SEZIONE 1-1  
SCALA 1:50

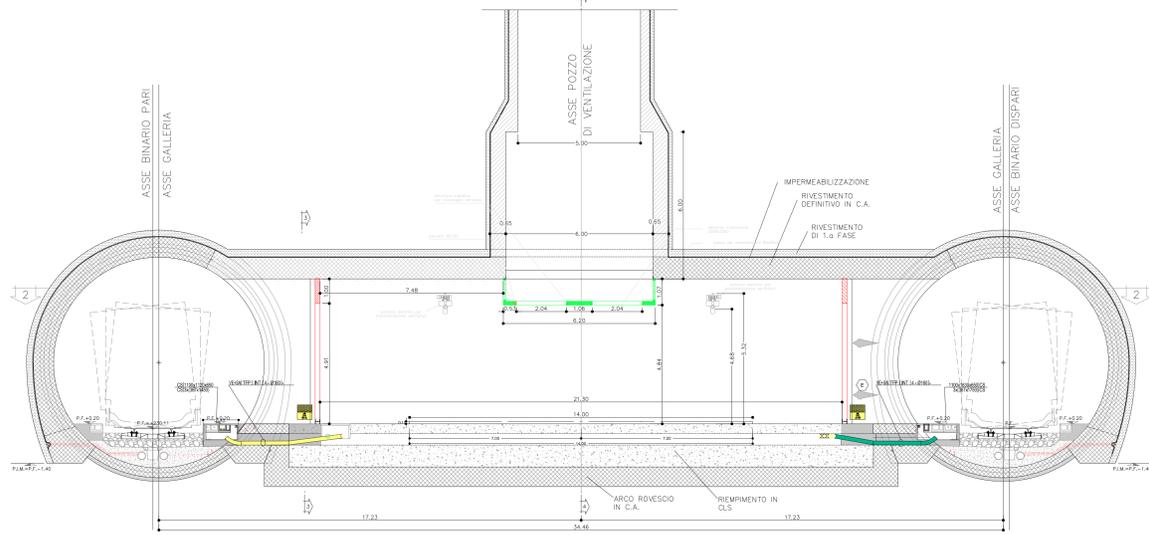

SEZIONE 4-4  
SCALA 1:50  
SEZIONE TRASVERSALE

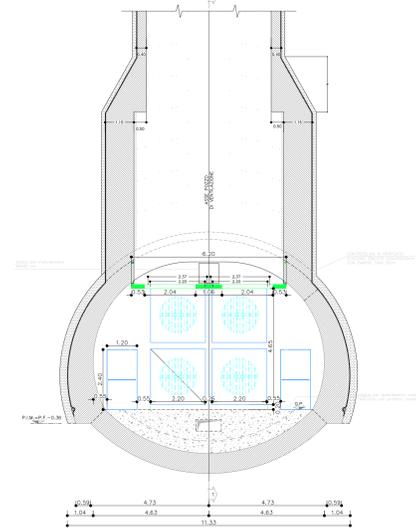

COMMITTENTE:  **RFI**  
RETE FERROVIARIA ITALIANA  
GRUPPO FERROVIE DELLO STATO ITALIANO

ALTA SORVEGLIANZA:  **ITALFERR**  
GRUPPO FERROVIE DELLO STATO ITALIANO

GENERAL CONTRACTOR:  **COCI**  
Consorzio Costruzioni Integrati Valchi

INFRASTRUTTURE FERROVIARIE STRATEGICHE DEFINITE DALLA  
LEGGE OBIETTIVO N.443/01

TRATTA A.V./A.C. TERZO VALICO DEI GIOVI  
PROGETTO DEFINITIVO

VAR0008 - Specifiche tecniche interoperabilità  
GN95D - Pozzo d'aerazione Serravalle

Architettonico: Pozzo n. 6  
Planimetria e sezione

GENERAL CONTRACTOR Consorzio <b>Cociv</b> Ing. N. Nello		DIRETTORE LAVORI		SCALA: 1:100 - 1:20				
COMMESSA <b>A 3 0 1</b>	LOTTO <b>0 X</b>	FASE <b>D</b>	ENTE <b>C V</b>	TIPO DOC. <b>A Z</b>				
OPERADISCIPLINA <b>GN 9 5 D X</b>		PROGR. <b>0 0 2</b>	REV. <b>A</b>					
PROGETTAZIONE								
Rev.	Descrizione emissione	Redatto	Data	Verificato	Data	Progettista	Data	IL PROGETTISTA
A00	Prima emissione	COCI	31/07/2020	COCI	31/07/2020	A. Mancanti	31/07/2020	
					Nome File: A301-01-COCV-AZ-0005-01-02-A00 CUP: F8H5000000000			