


PLANIMETRIA MOVIMENTI TERRA
SOVRAPPOSIZIONE PROGETTO ESECUTIVO / PROGETTO DEFINITIVO VAR 008
Scala: 1:150


LEGENDA

- PLANIMETRIA DA PROGETTO ESECUTIVO
- PLANIMETRIA DA PROGETTO DEFINITIVO VARIANTE V008

WBS	Posizione	Movimenti Terra - Serravalle Nord					
		Nome	Area [mq]	Rilevato (H _{max}) [m]	Rilevato [mq]	Scorico (profondità 50cm) [mq]	Tot [mq]
INVT	A1		798,23	1,88	1496,68	399,12	1895,80

 

SEZIONE TIPOLOGICA MOVIMENTI TERRA
Scala: 1:100

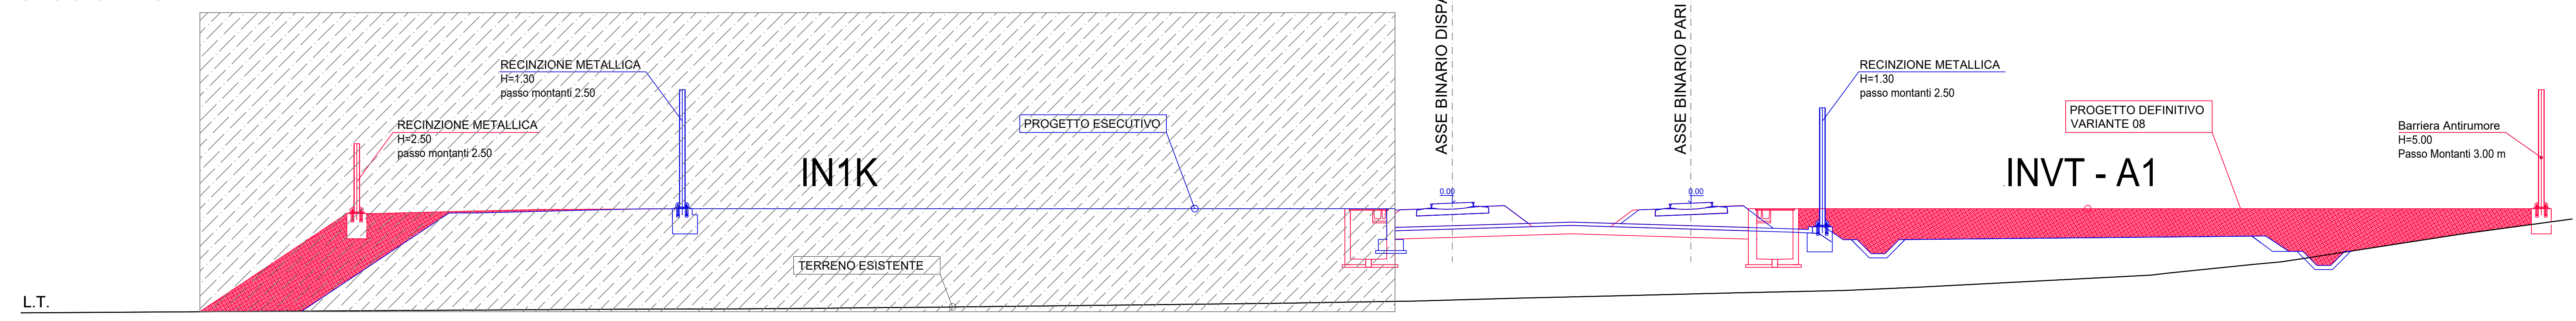

COMMITTENTE:
RFI
RETE FERROVIARIE ITALIANE
GRUPPO FERROVIE DELLO STATO ITALIANE

ALTA SORVEGLIANZA:
ITALFERR
GRUPPO FERROVIE DELLO STATO ITALIANE

GENERAL CONTRACTOR:
COCIV
CONTRATTI E SERVIZI

INFRASTRUTTURE FERROVIARIE STRATEGICHE DEFINITE DALLA
LEGGE OBIETTIVO N.443/01
TRATTA A.V.A.C. TERZO VALICO DEI GIOVI
PROGETTO DEFINITIVO

VAR0008 - SPECIFICHE TECNICHE INTEROPERABILITÀ
INVT - Piazzale FFP + Viabilità di Accesso
Movimenti Terra
Planimetria e sezioni

GENERAL CONTRACTOR Cociv Ing. N. Merlo	DIRETTORE LAVORI	SCALA: VARE
---	------------------	----------------

COMMESSA A301	LOTTO 00	FASE D	ENTE CIV	TIPO DOC. AZ	OPERAZIONE INVT00	PROGR. 002	REV. A
-------------------------	--------------------	------------------	--------------------	------------------------	-----------------------------	----------------------	------------------

Rev.	Descrizione emissione	Rev.00	Data	Verificato	Data	Progettista	Data	IL PROGETTISTA
A00	PRIMA EMISSIONE	304 4/11	15/05/2020	COCIV	20/05/2020	A. Merlo	21/05/2020	Cociv CONTRATTI E SERVIZI
A01	AGGIORNAMENTO A RISULTO REVISIONE INTERNA	304 4/11	08/09/2020	COCIV	08/09/2020	A. Merlo	10/09/2020	

Nome File: A301-0001-AZ-INV-T-002-001
CLP: F818020000008