PLANIMETRIA MOVIMENTI TERRA

Scala: 1:150

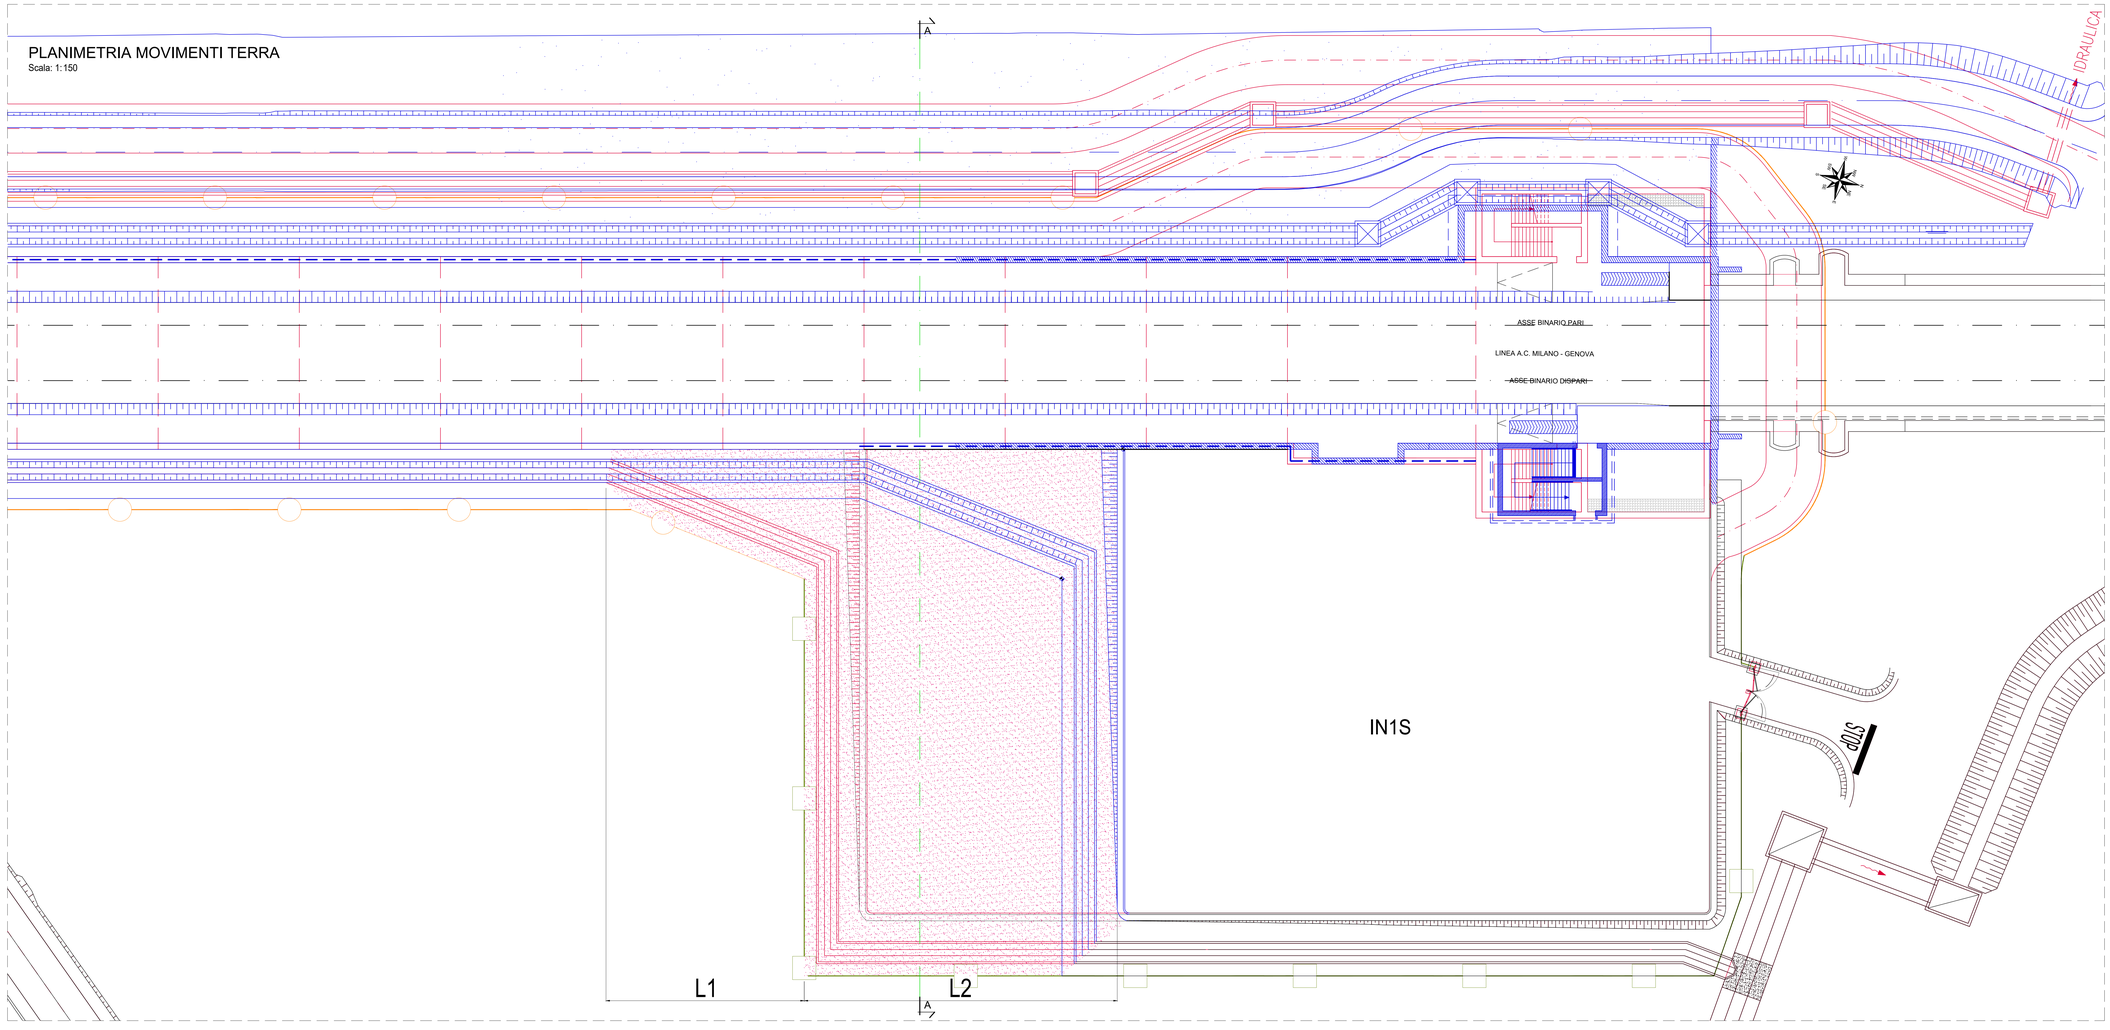

SEZIONE TRASVERSALE MOVIMENTI TERRA

Scala: 1:100

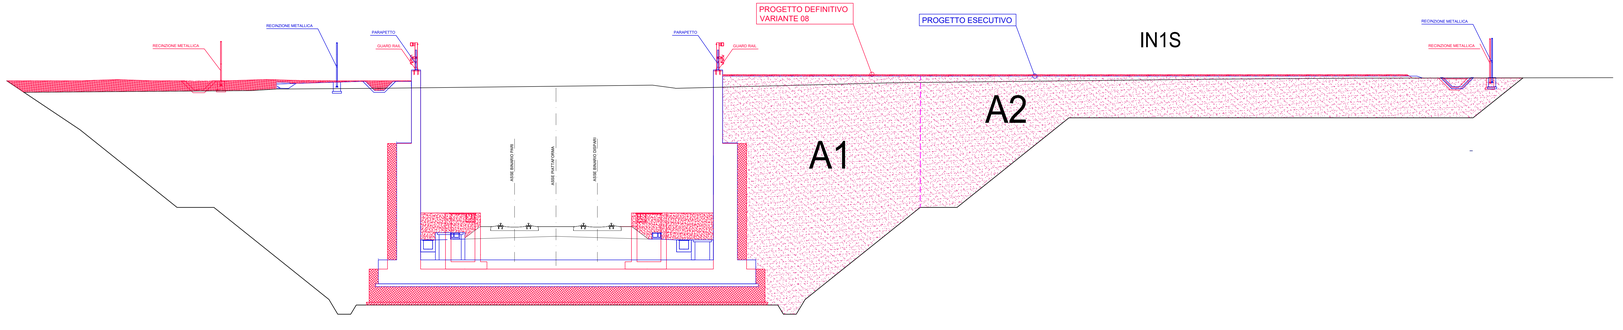

LEGENDA

- PLANIMETRIA DA PROGETTO ESECUTIVO
- PLANIMETRIA DA PROGETTO DEFINITIVO VARIANTE V009

Movimenti Terra - Pozzolo Sud						
WBS	Posizione	Area		Maggiore Lunghezza		Rinterro
		Nome	[mq]	Nome	[m]	[mc]
IN1S	Lato Binario dispari	A1+A2	196,50	L2	25,50	5010,75
		A1	103,00	L1/2	5,40	556,20

COMMITTENTE: RFI RETE FERROVIARIA ITALIANA – GRUPPO FERROVIE DELLO STATO ITALIANE

ALTA SORVEGLIANZA: ITALFERR – GRUPPO FERROVIE DELLO STATO ITALIANE

GENERAL CONTRACTOR: Consorzio Cociv

INFRASTRUTTURE FERROVIARIE STRATEGICHE DEFINITE DALLA LEGGE OBIETTIVO N.443/01

TRATTA A.V./A.C. TERZO VALICO DEI GIOVI
PROGETTO DEFINITIVO

VAR0008 - SPECIFICHE TECNICHE INTEROPERABILITÀ

IN1S - Piazzale Fabbricato tecnologico Imbocco sud Galleria Pozzolo

Movimenti Terra

Planimetria e sezioni

GENERAL CONTRACTOR	DIRETTORE LAVORI	SCALA:
Consorzio Cociv Ing. N. Mesiano		VARIE

COMMESSA	LOTTO	FASE	ENTE	TIPO DOC.	OPERA/DISCIPLINA	PROGR.	REV.
A301	0X	D	CV	AZ	IN1S00	001	A

PROGETTAZIONE

Rev.	Descrizione emissione	Redatto	Data	Verificato	Data	Progettista integratore	Data	IL PROGETTISTA
A00	PRIMA EMISSIONE	3BA s.r.l.	08/06/2020	COCIV	09/06/2020	A.Marcarella	10/06/2020	Dott. Ing. Nicola Mesiano Ordine degli Ingegneri Prov. TO n. 5271-B
A01	Aggiornamento per revisione interna	3BA s.r.l.	29/06/2020	COCIV	30/06/2020	A.Marcarella	01/07/2020	

File: A301-DX-D-CV-AZ-IN1S-00-001_A01

CUP: F81H92000000008

Scala di plot: 1:1