


# PLANIMETRIA MOVIMENTI TERRA INVU

Scala: 1:150


## LEGENDA

- PLANIMETRIA DA PROGETTO ESECUTIVO
- PLANIMETRIA DA PROGETTO DEFINITIVO VARIANTE V008

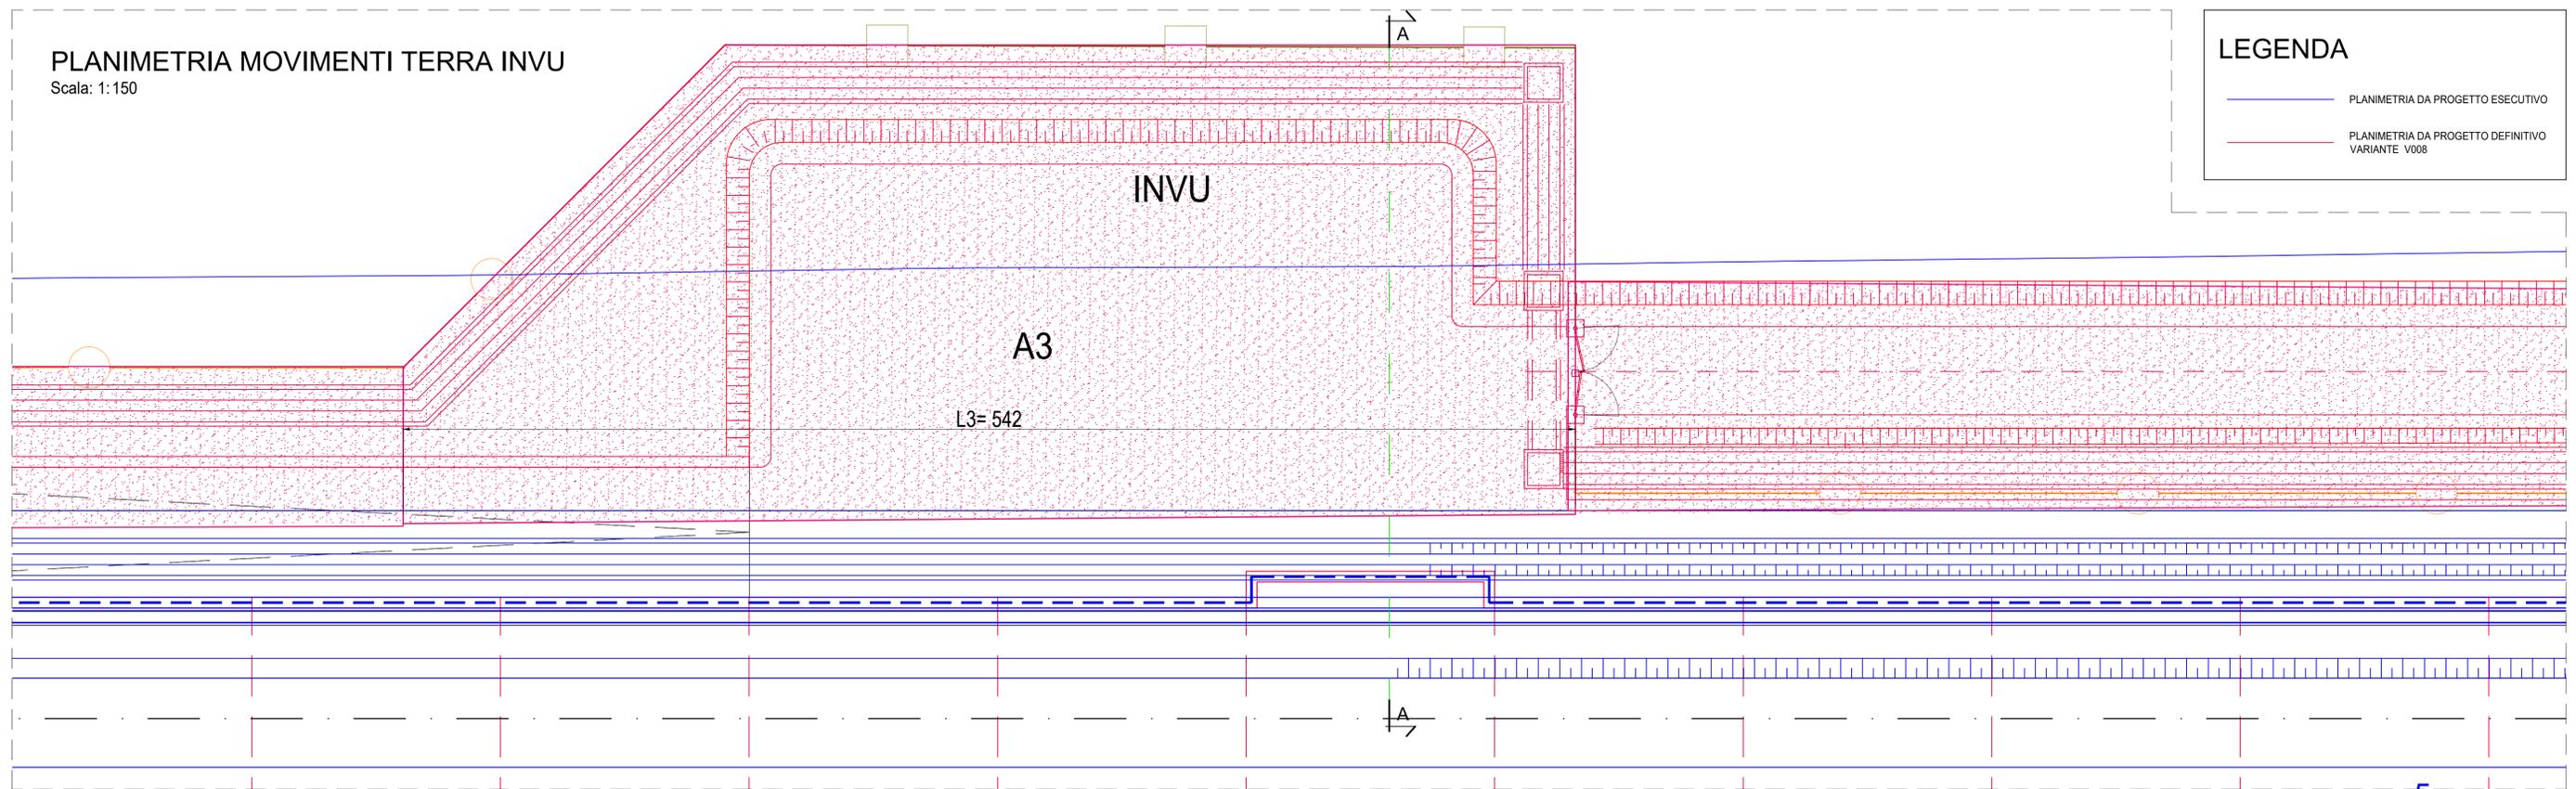

# SEZIONE TRASVERSALE MOVIMENTI TERRA

Scala: 1:100

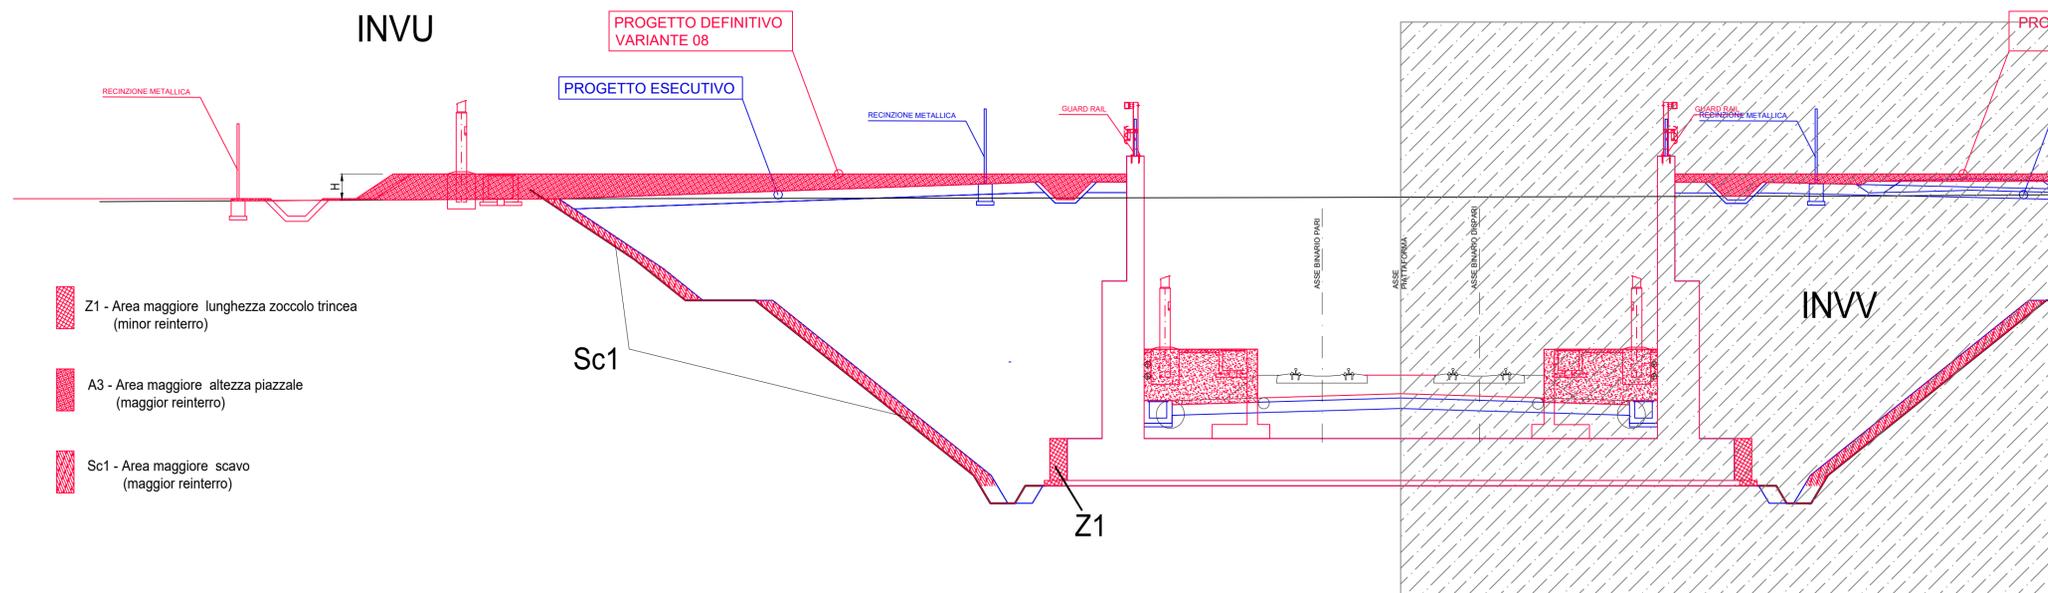

- Z1 - Area maggiore lunghezza zoccolo trincea (minor reinterro)
- A3 - Area maggiore altezza piazzale (maggior reinterro)
- Sc1 - Area maggiore scavo (maggior reinterro)

Movimenti Terra - Pozzolo Sud

WBS	Posizione	Area		Altezza media		Maggiore Rinterro [mc]	Maggiore Scavo [mc]
		Nome	[mq]	Nome	[m]		
INVU	Lato Binario pari	A3	1069,00	H3	0,50	534,50	216,80
		Sc1	4,00	L3	54,20	216,80	-37,94
		Z1	-0,70	L3	54,20	-37,94	
		<b>Totale</b>	<b>713,36</b>			<b>216,80</b>	

COMMITTENTE:



ALTA SORVEGLIANZA:



GENERAL CONTRACTOR:



INFRASTRUTTURE FERROVIARIE STRATEGICHE DEFINITE DALLA LEGGE OBIETTIVO N.443/01

TRATTA A.V./A.C. TERZO VALICO DEI GIOVI  
PROGETTO DEFINITIVO

VAR0008 - SPECIFICHE TECNICHE INTEROPERABILITÀ  
INVU - Piazzale FFP + viabilità di accesso Binario Pari

Movimenti Terra  
Planimetria e sezioni

GENERAL CONTRACTOR Consorzio <b>Cociv</b> Ing. N. Meister		DIRETTORE LAVORI		SCALA: VARIE
COMMESSA <b>A 3 0 1</b>	LOTTO <b>0 0</b>	FASE <b>D</b>	ENTE <b>C V</b>	TIPO DOC. <b>A Z</b>
OPERA/DISCIPLINA <b>I N V U 0 0</b>		PROGR. <b>0 0 3</b>	REV. <b>A</b>	

PROGETTAZIONE							
Rev.	Descriptione emissione	Redatto	Data	Verificato	Data	Progettista Integratore	Data
A00	PRIMA EMISSIONE	3BA s.r.l.	08/06/2020	COCIV	09/06/2020	A.Mancarella	10/06/2020
A01	Aggiornato a seguito di revisione interna	3BA s.r.l.	29/06/2020	COCIV	30/06/2020	A.Mancarella	01/07/2020