



PLANIMETRIA
Scala: 1:100

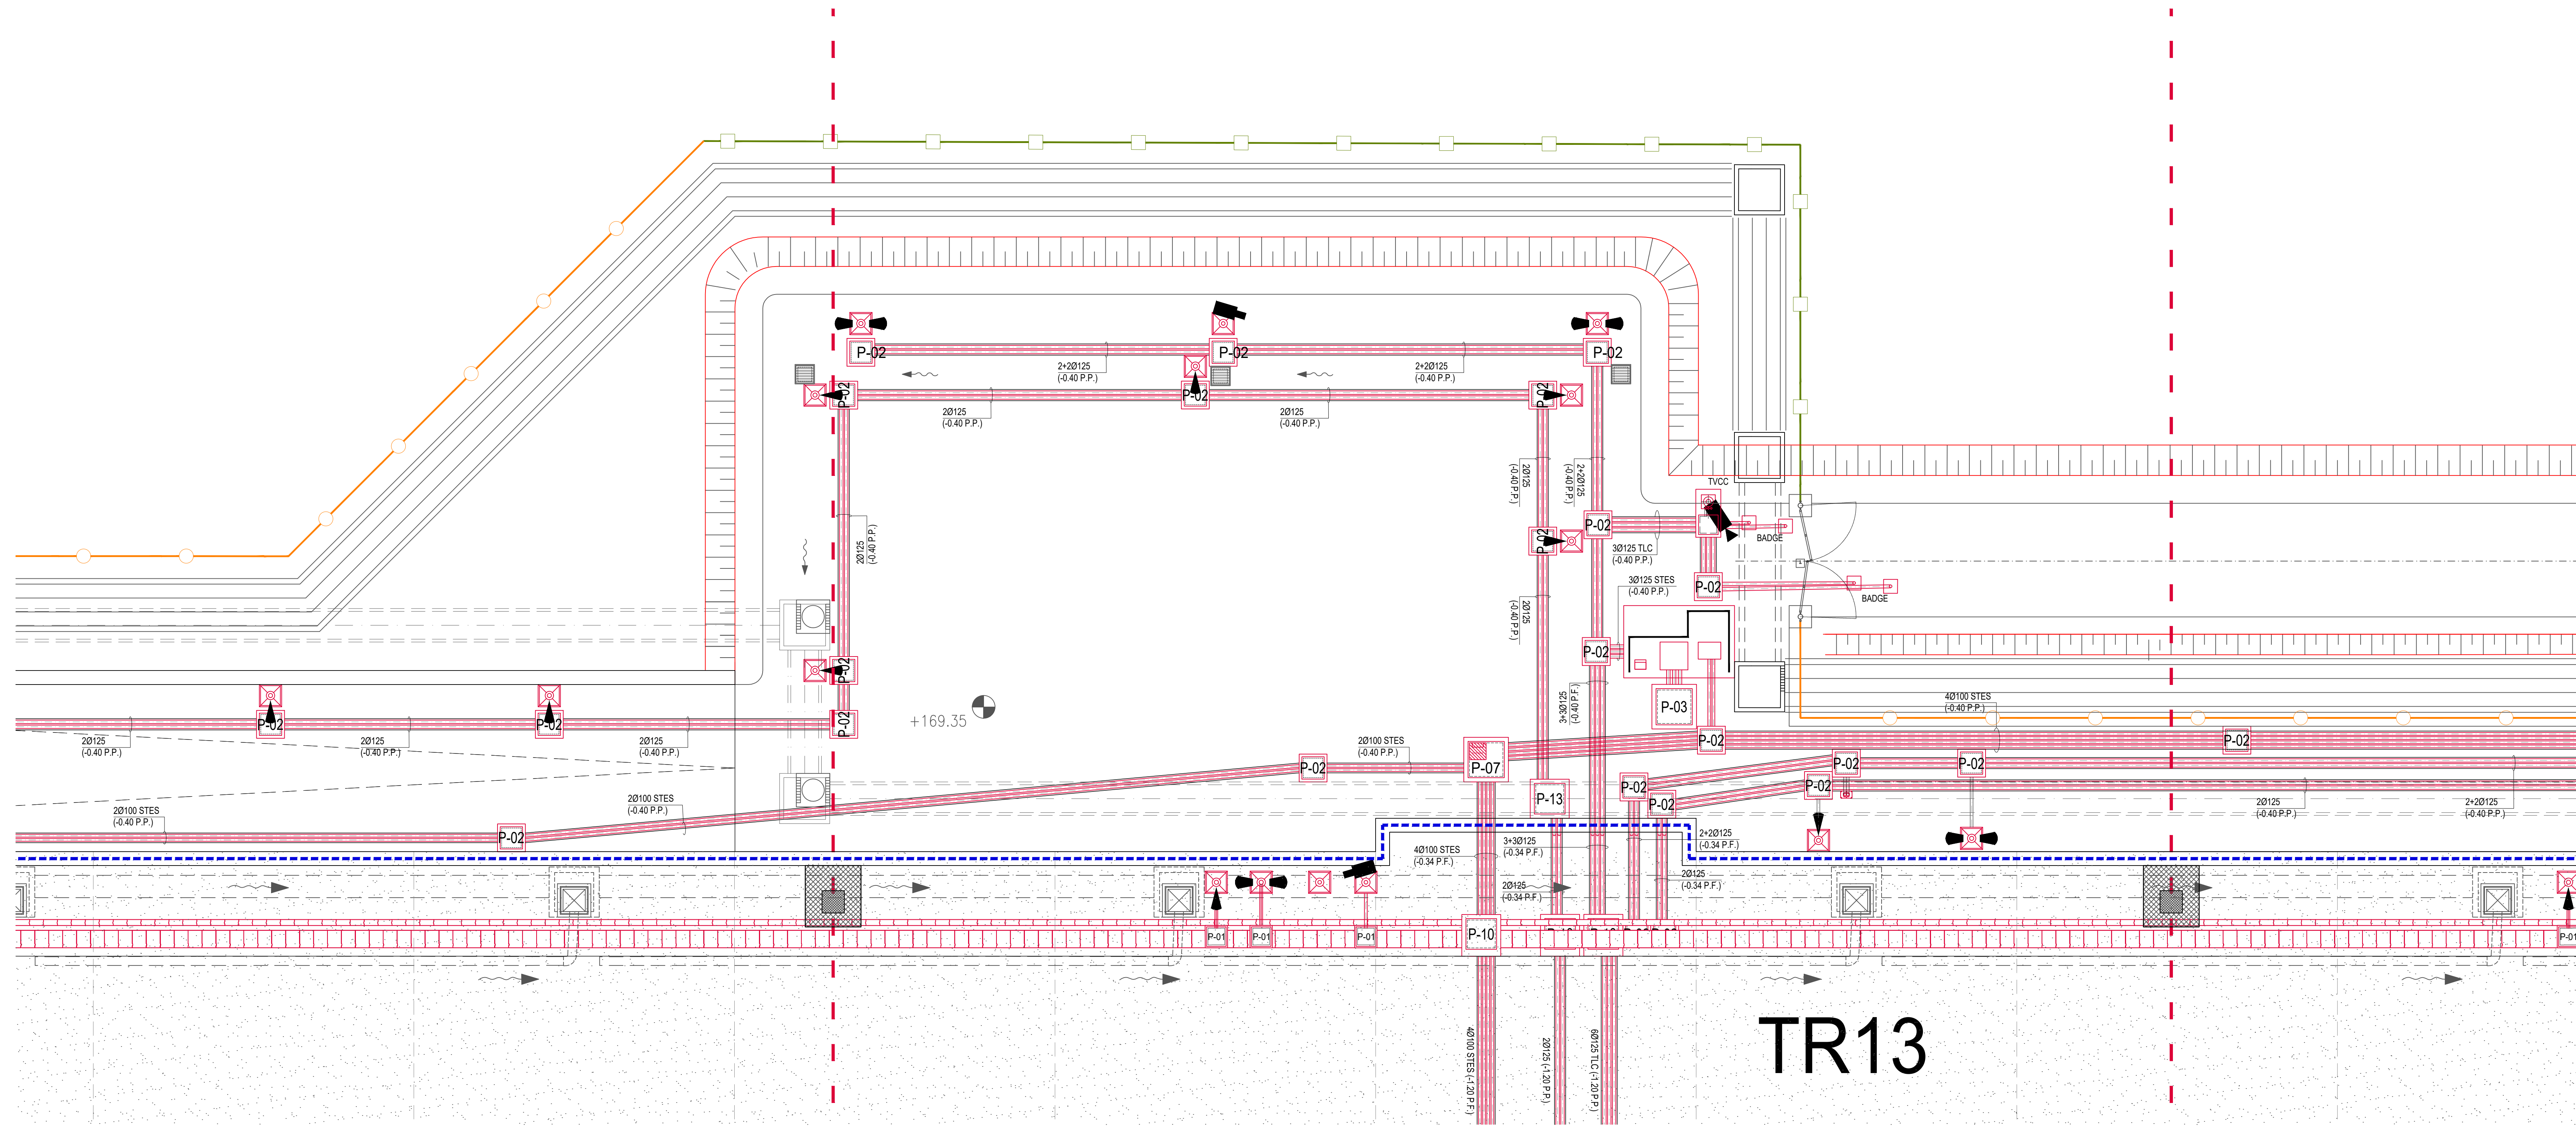


LEGENDA

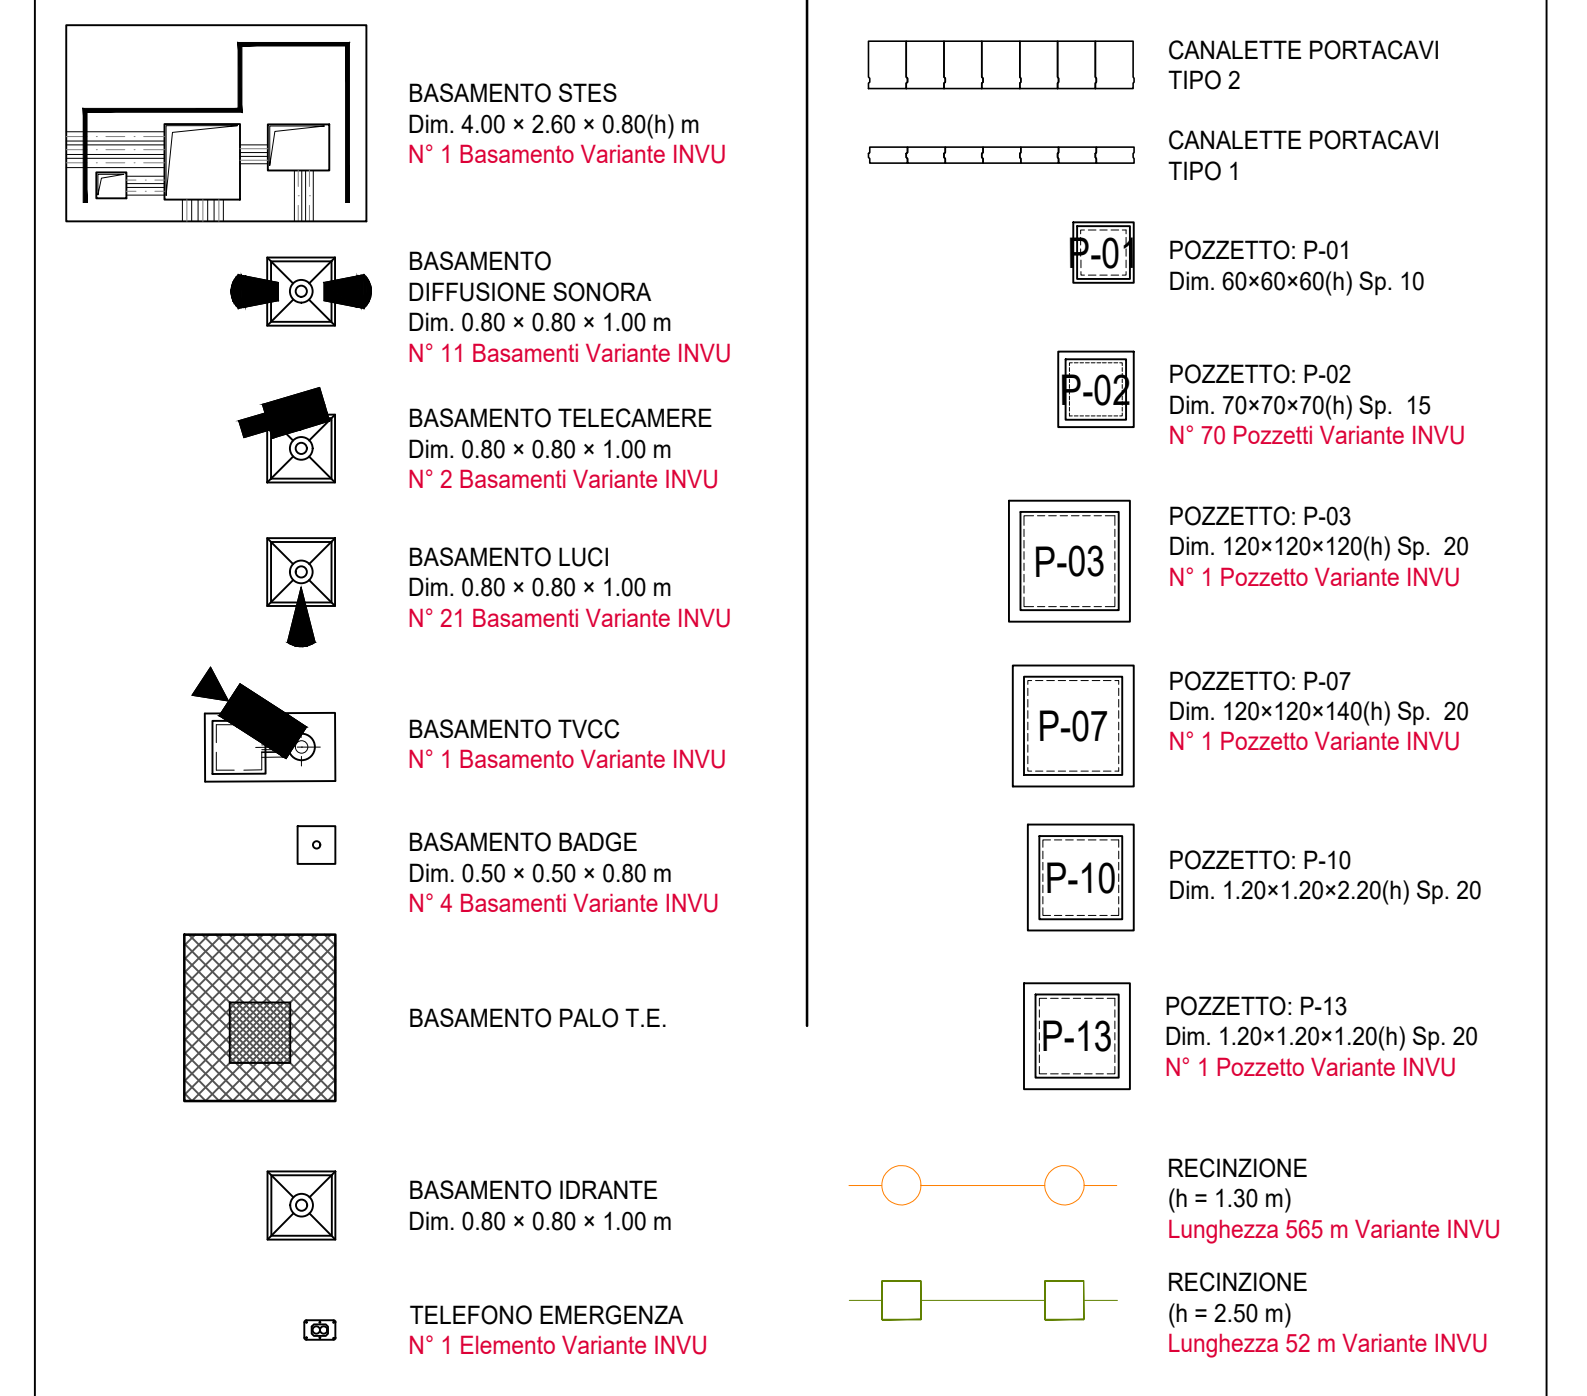

Per visualizzare gli elementi non presenti in questo elaborato ma conteggiati nella WBS INVU Vedere l'Elaborato:
 - A301-DX-D-CV-PA-IN15-0-0-003
 - A301-DX-D-CV-LA-TR13-0-X-001

Per il conteggio degli elementi presenti in questo elaborato ma inerenti la WBS TR13 Vedere l'Elaborato:
 - A301-DX-D-CV-LA-TR13-0-0-003

PROSPETTO CAMMINAMENTO TR13 - BP
Scala: 1:100

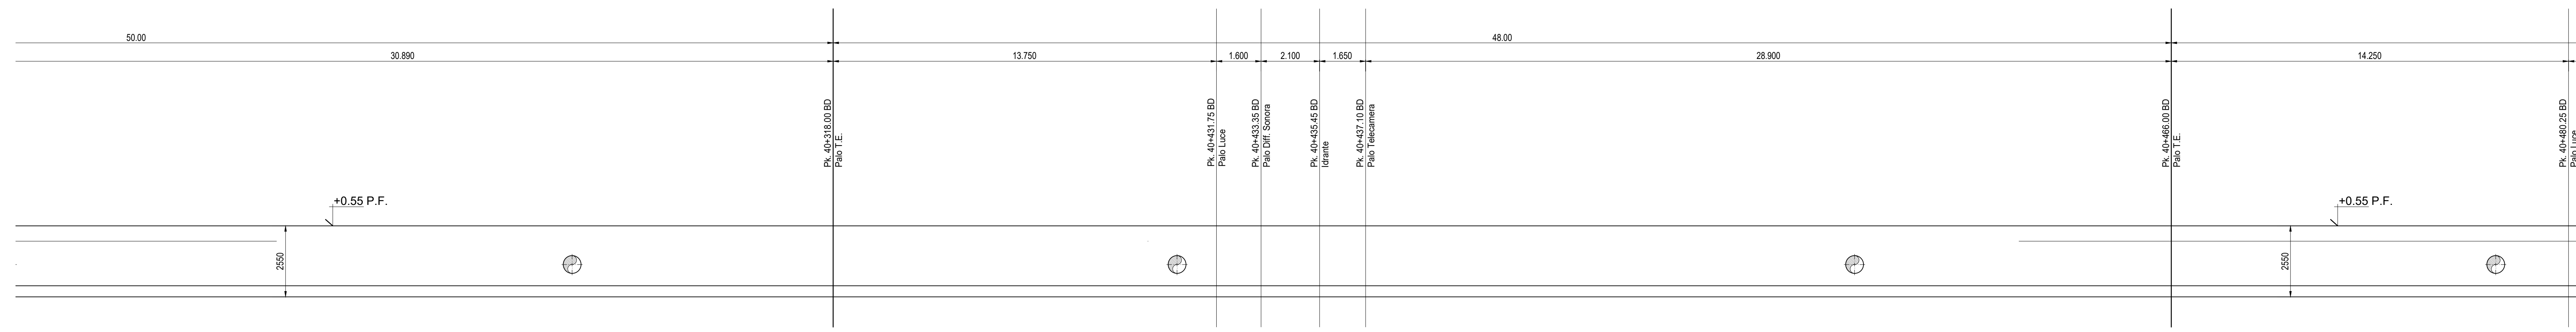

COMMITTENTE:

ALTA SORVEGLIANZA:

GENERAL CONTRACTOR:

INFRASTRUTTURE FERROVIARIE STRATEGICHE DEFINITE DALLA LEGGE OBIETTIVO N.443/01
 TRATTA A.V./A.C. TERZO VALICO DEI GIOVI
 PROGETTO DEFINITIVO

VAR0008 - SPECIFICHE TECNICHE INTEROPERABILITÀ
 INVU - Piazzale FFP + viabilità di accesso Binario Pari
 Confronto PE e PD VAR008
 Planimetria

GENERAL CONTRACTOR: **Cociv** (Ing. M. Mezzetti) | DIRETTORE LAVORI: | SCALA: 1:100

COMMESSA	LOTTO	FASE	ENTE	TIPO DOC.	OPERAZIONE	PROGR.	REV.
A301	01	D	CV	PA	INVU01	012	A

PROGETTAZIONE

Rev.	Descrizione emissione	Redatto	Data	Verificato	Data	Progettista	Data
A00	PRIMA EMISSIONE	3BA s.r.l.	08/06/2020	COCIV	09/06/2020	A.Mancarella	10/06/2020
A01	REVISIONE INTERNA	3BA s.r.l.	29/06/2020	COCIV	30/06/2020	A.Mancarella	01/07/2020

Nome File: A301-DX-D-CV-LA-TR13-0-0-002_A01
 CLP: FB1H2000000000