


PLANIMETRIA MOVIMENTI TERRA INVV  
Scala: 1:150

SEZIONE TRASVERSALE MOVIMENTI TERRA  
Scala: 1:100

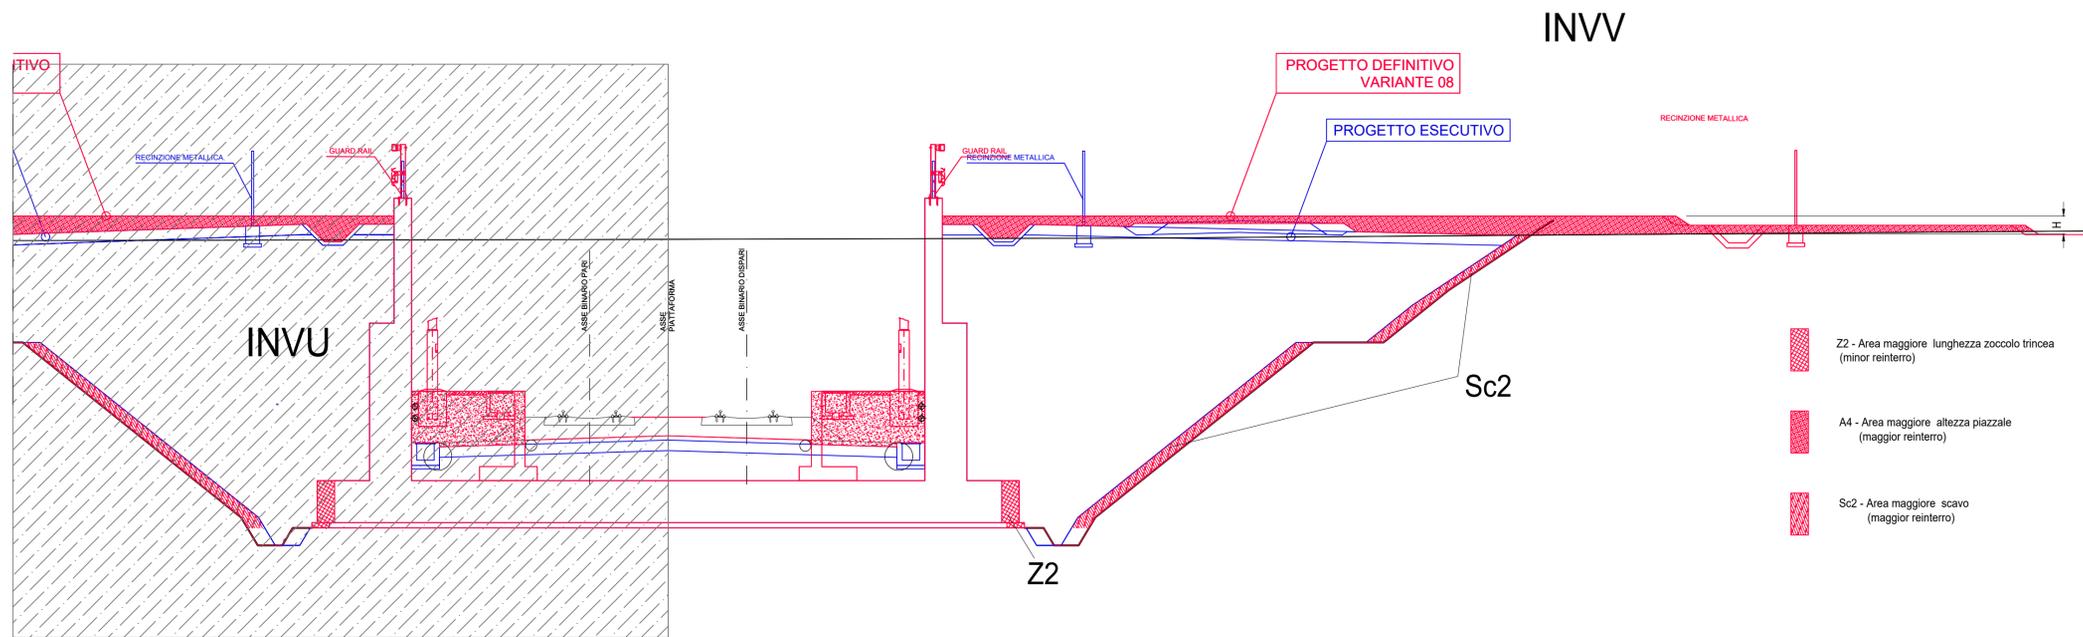

- Z2 - Area maggiore lunghezza zoccolo trincea (minor reinterro)
- A4 - Area maggiore altezza piazzale (maggiore reinterro)
- Sc2 - Area maggiore scavo (maggiore reinterro)

Movimenti Terra - Pozzolo Sud						
WBS	Posizione	Area		Altezza media		Maggiore Reinterro [mc]
		Nome	[mq]	Nome	[m]	
INVV	Lato Binario Dispari	A4	1069,00	H4	0,35	374,15
		Sc2	4,00	L4	107,00	428,00
		Z2	-0,70	L4	107,00	-74,90
		<b>Totale</b>	<b>727,25</b>			<b>428,00</b>

COMMITTENTE:  RETE FERROVIARIA ITALIANA GRUPPO FERROVIE DELLO STATO ITALIANE

ALTA SORVEGLIANZA:  GRUPPO FERROVIE DELLO STATO ITALIANE

GENERAL CONTRACTOR:  Consorzio Collegamenti Integrati Veloci

INFRASTRUTTURE FERROVIARIE STRATEGICHE DEFINITE DALLA LEGGE OBIETTIVO N.443/01

TRATTA A.V./A.C. TERZO VALICO DEI GIOVI  
PROGETTO DEFINITIVO

VAR0008 - SPECIFICHE TECNICHE INTEROPERABILITÀ  
INVV - Piazzale FFP + viabilità di accesso Binario Dispari

Movimenti Terra  
Planimetria e sezioni

GENERAL CONTRACTOR Consorzio <b>COClV</b> Ing. N. Meistro		DIRETTORE LAVORI		SCALA: VARIE
COMMESSA <b>A 3 0 1</b>	LOTTO <b>0 0</b>	FASE <b>D</b>	ENTE <b>C V</b>	TIPO DOC. <b>A Z</b>
OPERA/DISCIPLINA <b>I N V V 0 0</b>		PROGR. <b>0 0 3</b>	REV. <b>A</b>	

PROGETTAZIONE							
Rev.	Descrizione emissione	Redatto	Data	Verificato	Data	Progettista Integratore	Data
A00	PRIMA EMISSIONE	3BA s.r.l.	08/06/2020	COClV	09/06/2020	A. Mancarella	10/06/2020
A01	Aggiornam. a seguito di revisione interna	3BA s.r.l.	29/06/2020	COClV	30/06/2020	A. Mancarella	01/07/2020

Nome File: A301-00-DCV-AZ-INVV-0-003\_A01  
CUP: F81H200000008