



PLANIMETRIA
Scala: 1:100

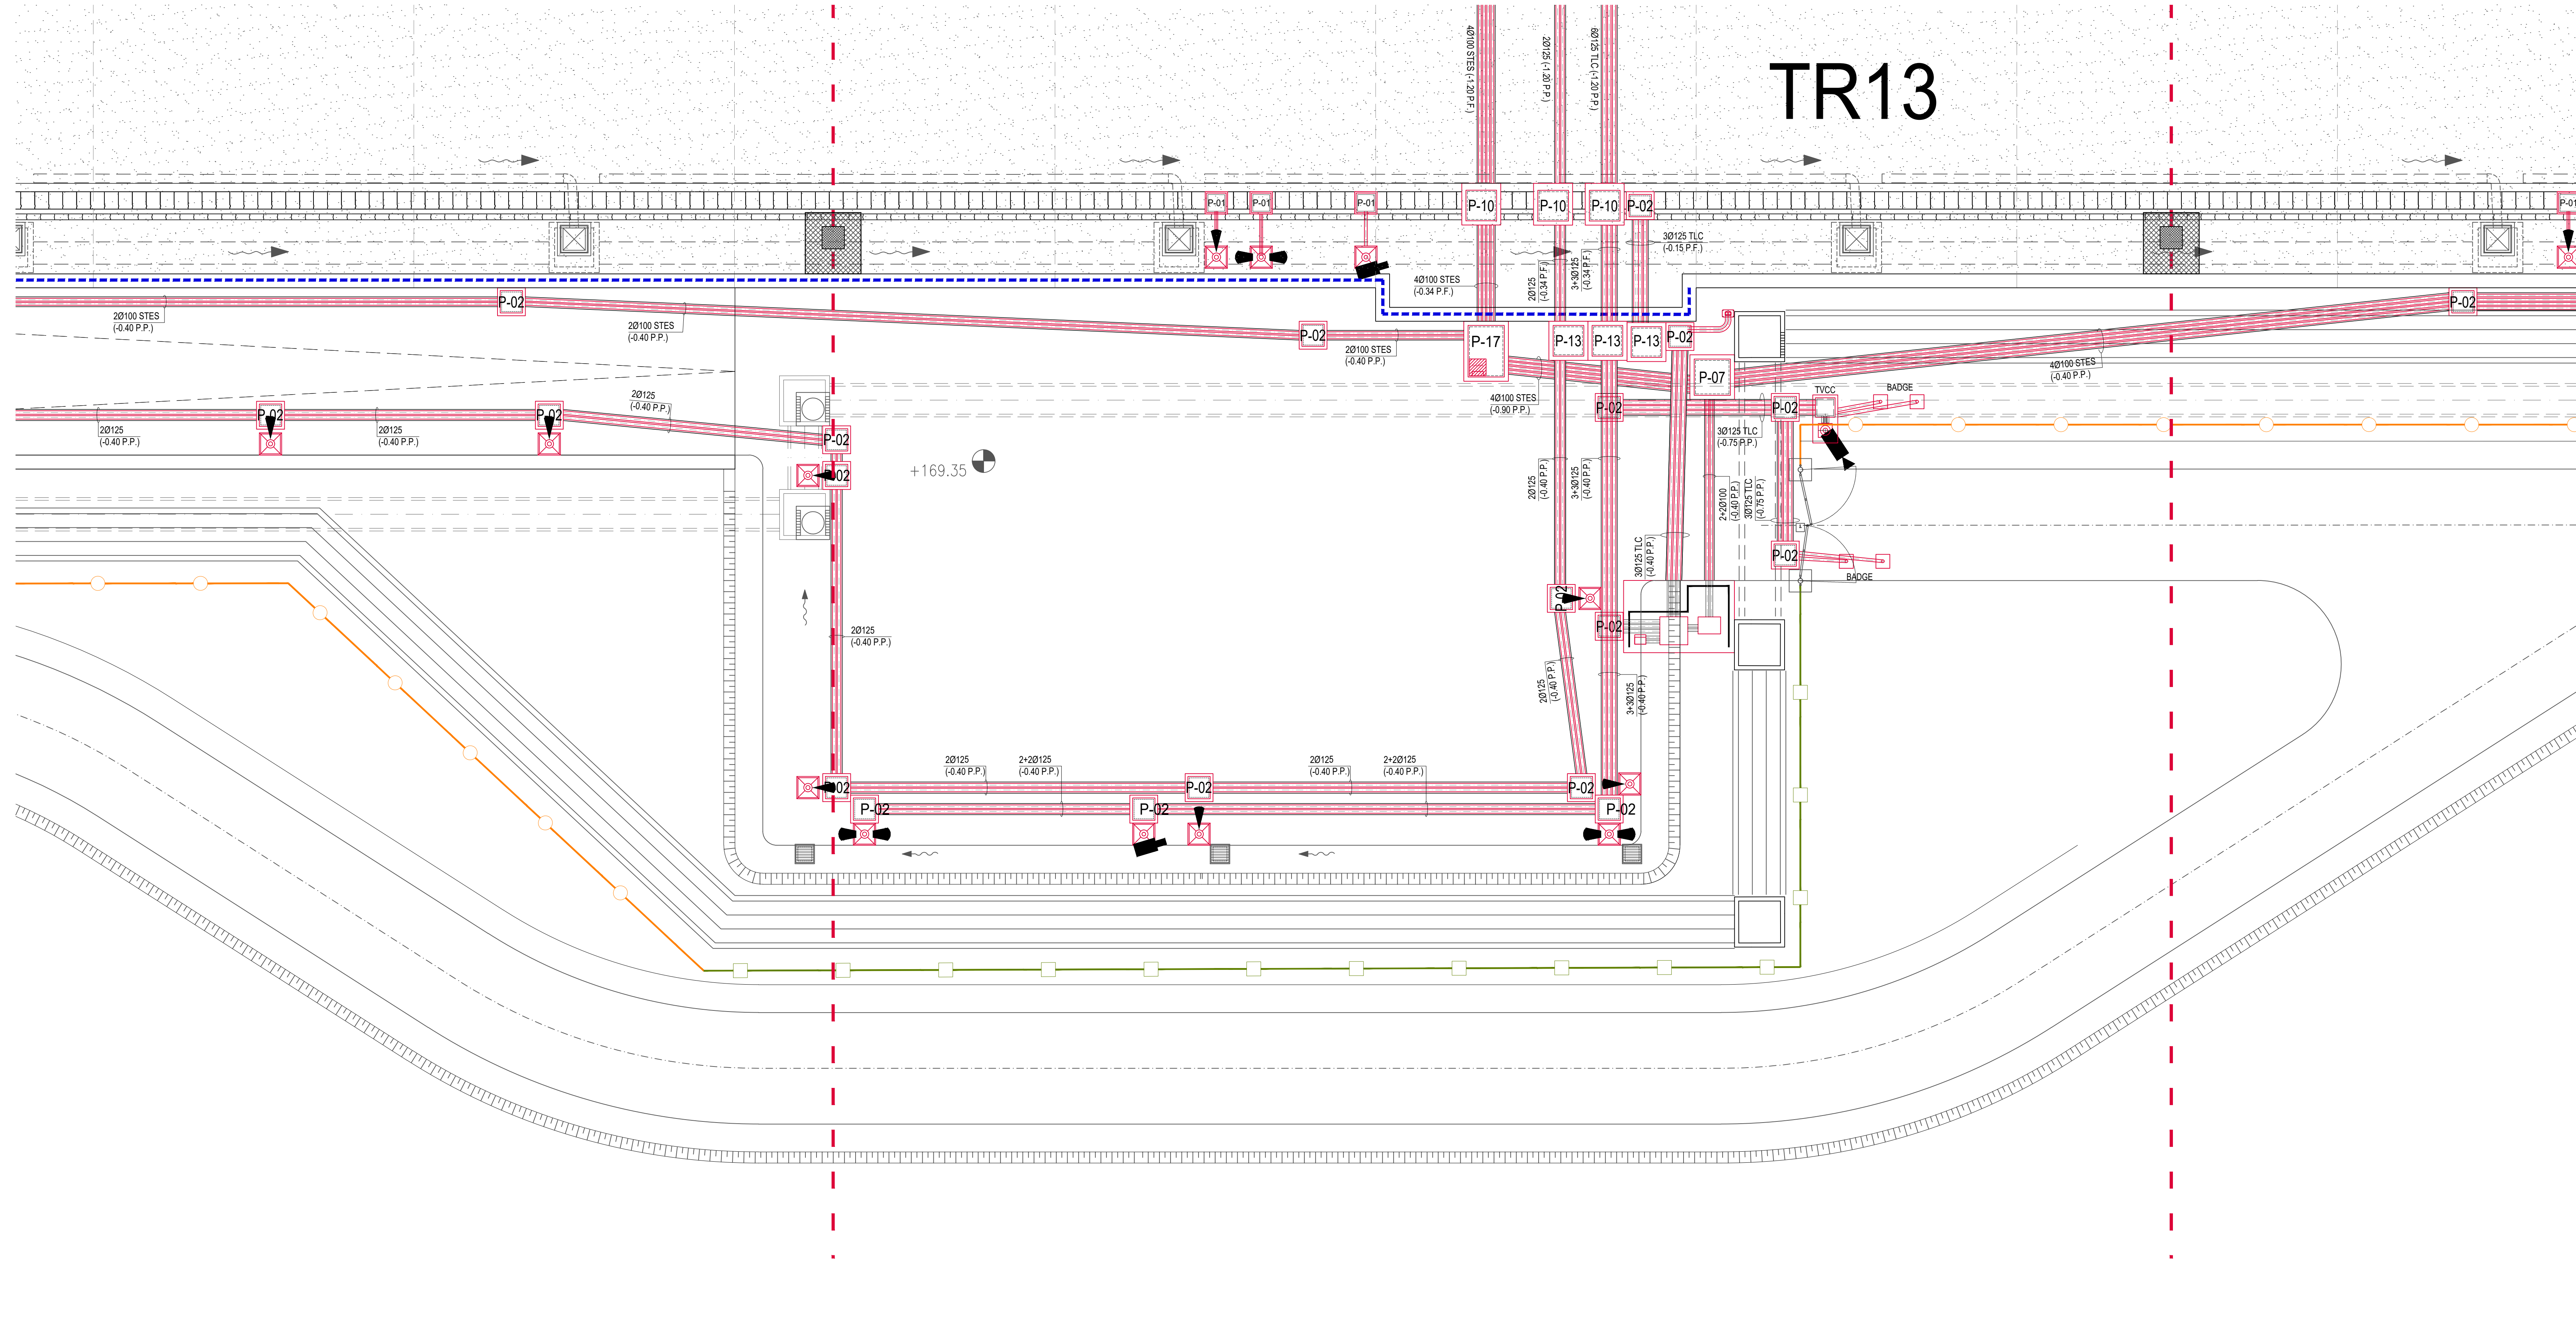

PROSPETTO
Scala: 1:100

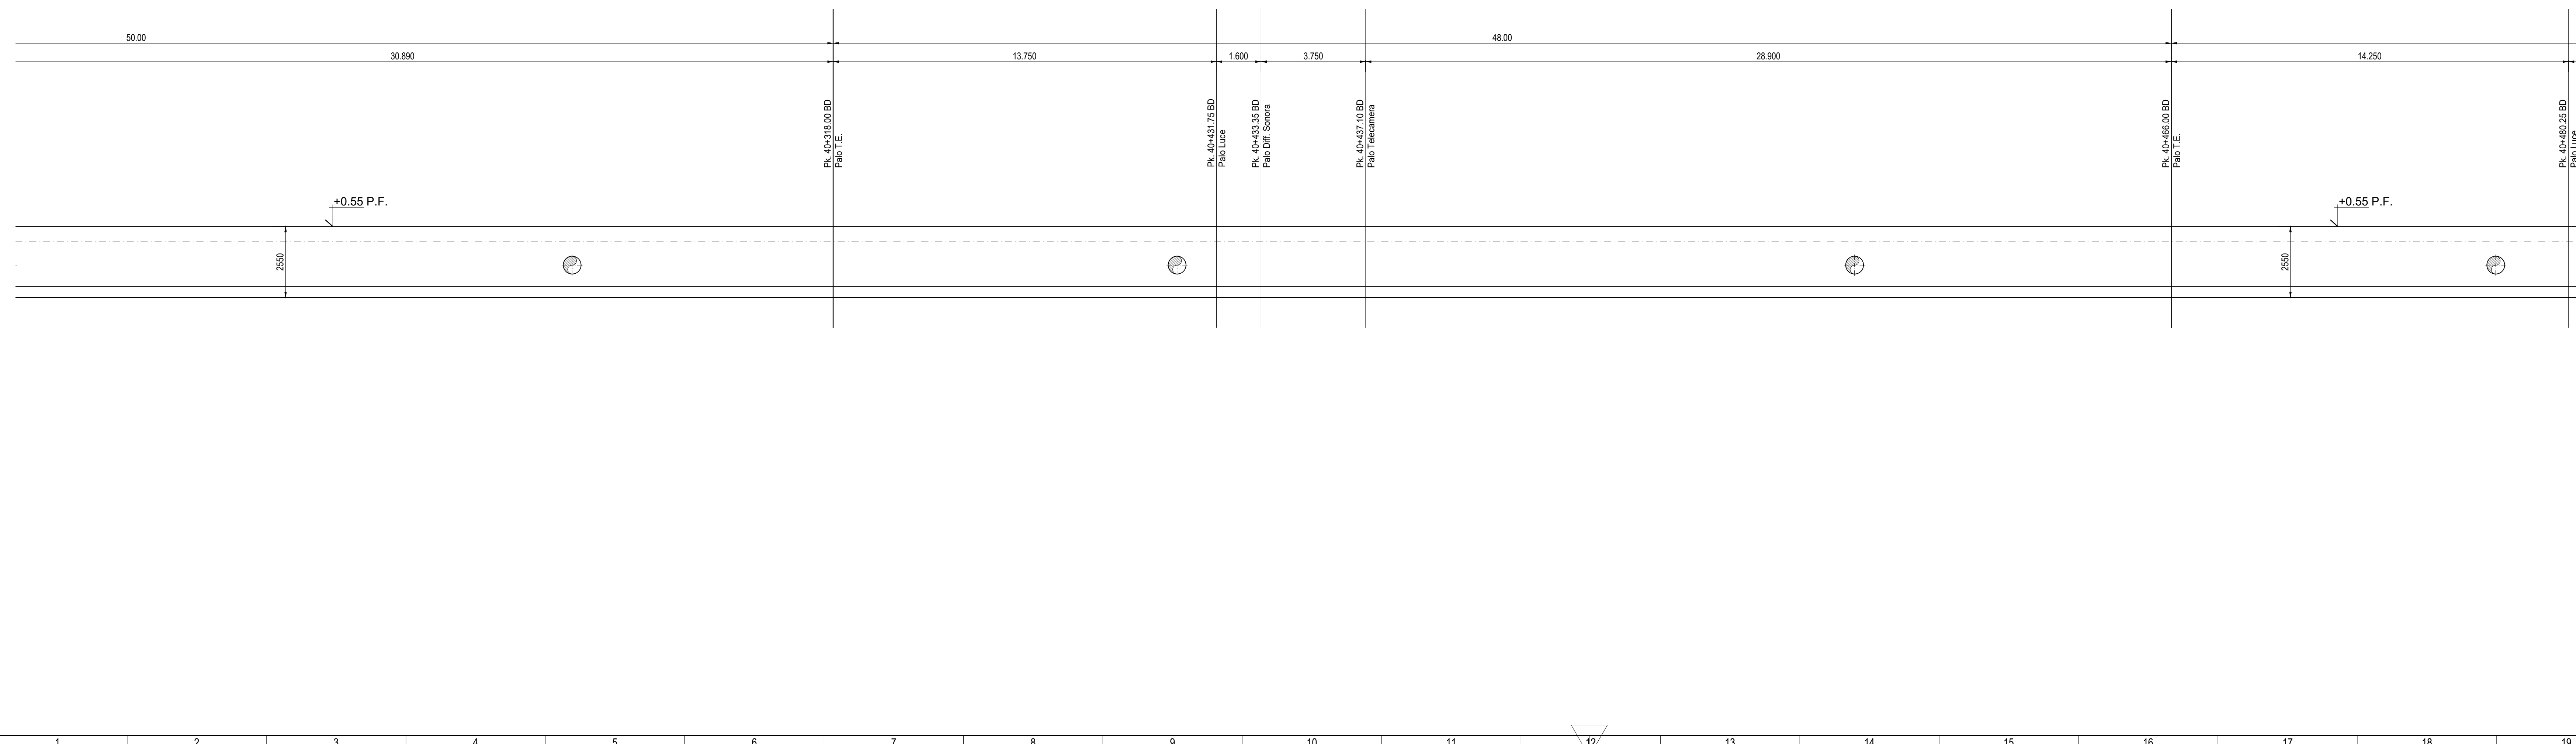

LEGENDA

	BASAMENTO STES Dim. 4.00 x 2.60 x 0.80(h) m N° 1 Basamento Variante INVV		CANALETTE PORTACAVI TIPO 2 Dim. 60x40x60(h) Sp. 10
	BASAMENTO DIFFUSIONE SONORA Dim. 0.80 x 0.80 x 1.00 m N° 3 Basamenti Variante INVV		POZZETTO: P-01 Dim. 70x70x70(h) Sp. 15 N° 21 Pozzetti Variante INVV
	BASAMENTO TELECAMERE Dim. 0.80 x 0.80 x 1.00 m N° 3 Basamenti Variante INVV		POZZETTO: P-02 Dim. 120x120x140(h) Sp. 20 N° 1 Pozzetto Variante INVV
	BASAMENTO LUCI Dim. 0.80 x 0.80 x 1.00 m N° 12 Basamenti Variante INVV		POZZETTO: P-07 Dim. 120x120x140(h) Sp. 20 N° 1 Pozzetto Variante INVV
	BASAMENTO TVCC N° 1 Basamento Variante IN15		POZZETTO: P-10 Dim. 120x120x200(h) Sp. 20-30 N° 3 Pozzetti Variante INVV
	BASAMENTO BADGE N° 4 Basamenti Variante IN15		POZZETTO: P-13 Dim. 120x120x140(h) Sp. 20 N° 3 Pozzetti Variante INVV
	BASAMENTO PALO T.E.		POZZETTO: P-17 Dim. 120x120x140(h) Sp. 20 N° 1 Pozzetto Variante INVV
	TELEFONO EMERGENZA N° 1 Elemento Emergenza INVV		RECINZIONE (h = 1.30 m) Lunghezza 445 m Variante INVV
	SICURVIA 100 m Variante INVV		RECINZIONE (h = 2.50 m) Lunghezza 53 m Variante INVV

Per visualizzare gli elementi non presenti in questo elaborato ma conteggiati nella WBS INVV Vedere l'Elaborato:
 - A301-0X-D-CV-PA-IN15-0-0-003
 - A301-0X-D-CV-LA-TR13-0-X-002

Per il conteggio degli elementi presenti in questo elaborato ma inerenti la WBS TR13 Vedere l'Elaborato:
 - A301-0X-D-CV-LA-TR13-0-0-003

COMMITTENTE:

ALTA Sorveglianza:

GENERAL CONTRACTOR:

INFRASTRUTTURE FERROVIARIE STRATEGICHE DEFINITE DALLA
 LEGGE OBIETTIVO N.443/01
 TRATTA A.V./A.C. TERZO VALICO DEI GIOVI
 PROGETTO DEFINITIVO

VAR0008 - SPECIFICHE TECNICHE INTEROPERABILITÀ
 INVV - Piazzale FFP + viabilità di accesso Binario Dispari
 Confronto PE e PD VAR008
 Planimetria

GENERAL CONTRACTOR: **Cociv** (Ing. M. Mezzetti) DIRETTORE LAVORI: SCALA: 1:100

COMMESSA	LOTTO	FASE	ENTE	TIPO DOC.	OPERADISCIPLINA	PROGR.	REV.
A301	01	D	CV	PA	INVI	02	A

PROGETTAZIONE

Rev.	Descrizione emissione	Redatto	Data	Verificato	Data	Progettista	Data
A00	PRIMA EMISSIONE	3BA s.r.l.	08/06/2020	COCIV	09/06/2020	A. Mancarella	10/06/2020
A01	REVISIONE INTERNA	3BA s.r.l.	29/06/2020	COCIV	30/06/2020	A. Mancarella	01/07/2020

Nome File: A301-0X-D-CV-LA-TR13-0-0-002_A01
 CLP: FB1H02000000000