


PLANIMETRIA MOVIMENTI TERRA INVX

Scala: 1:150

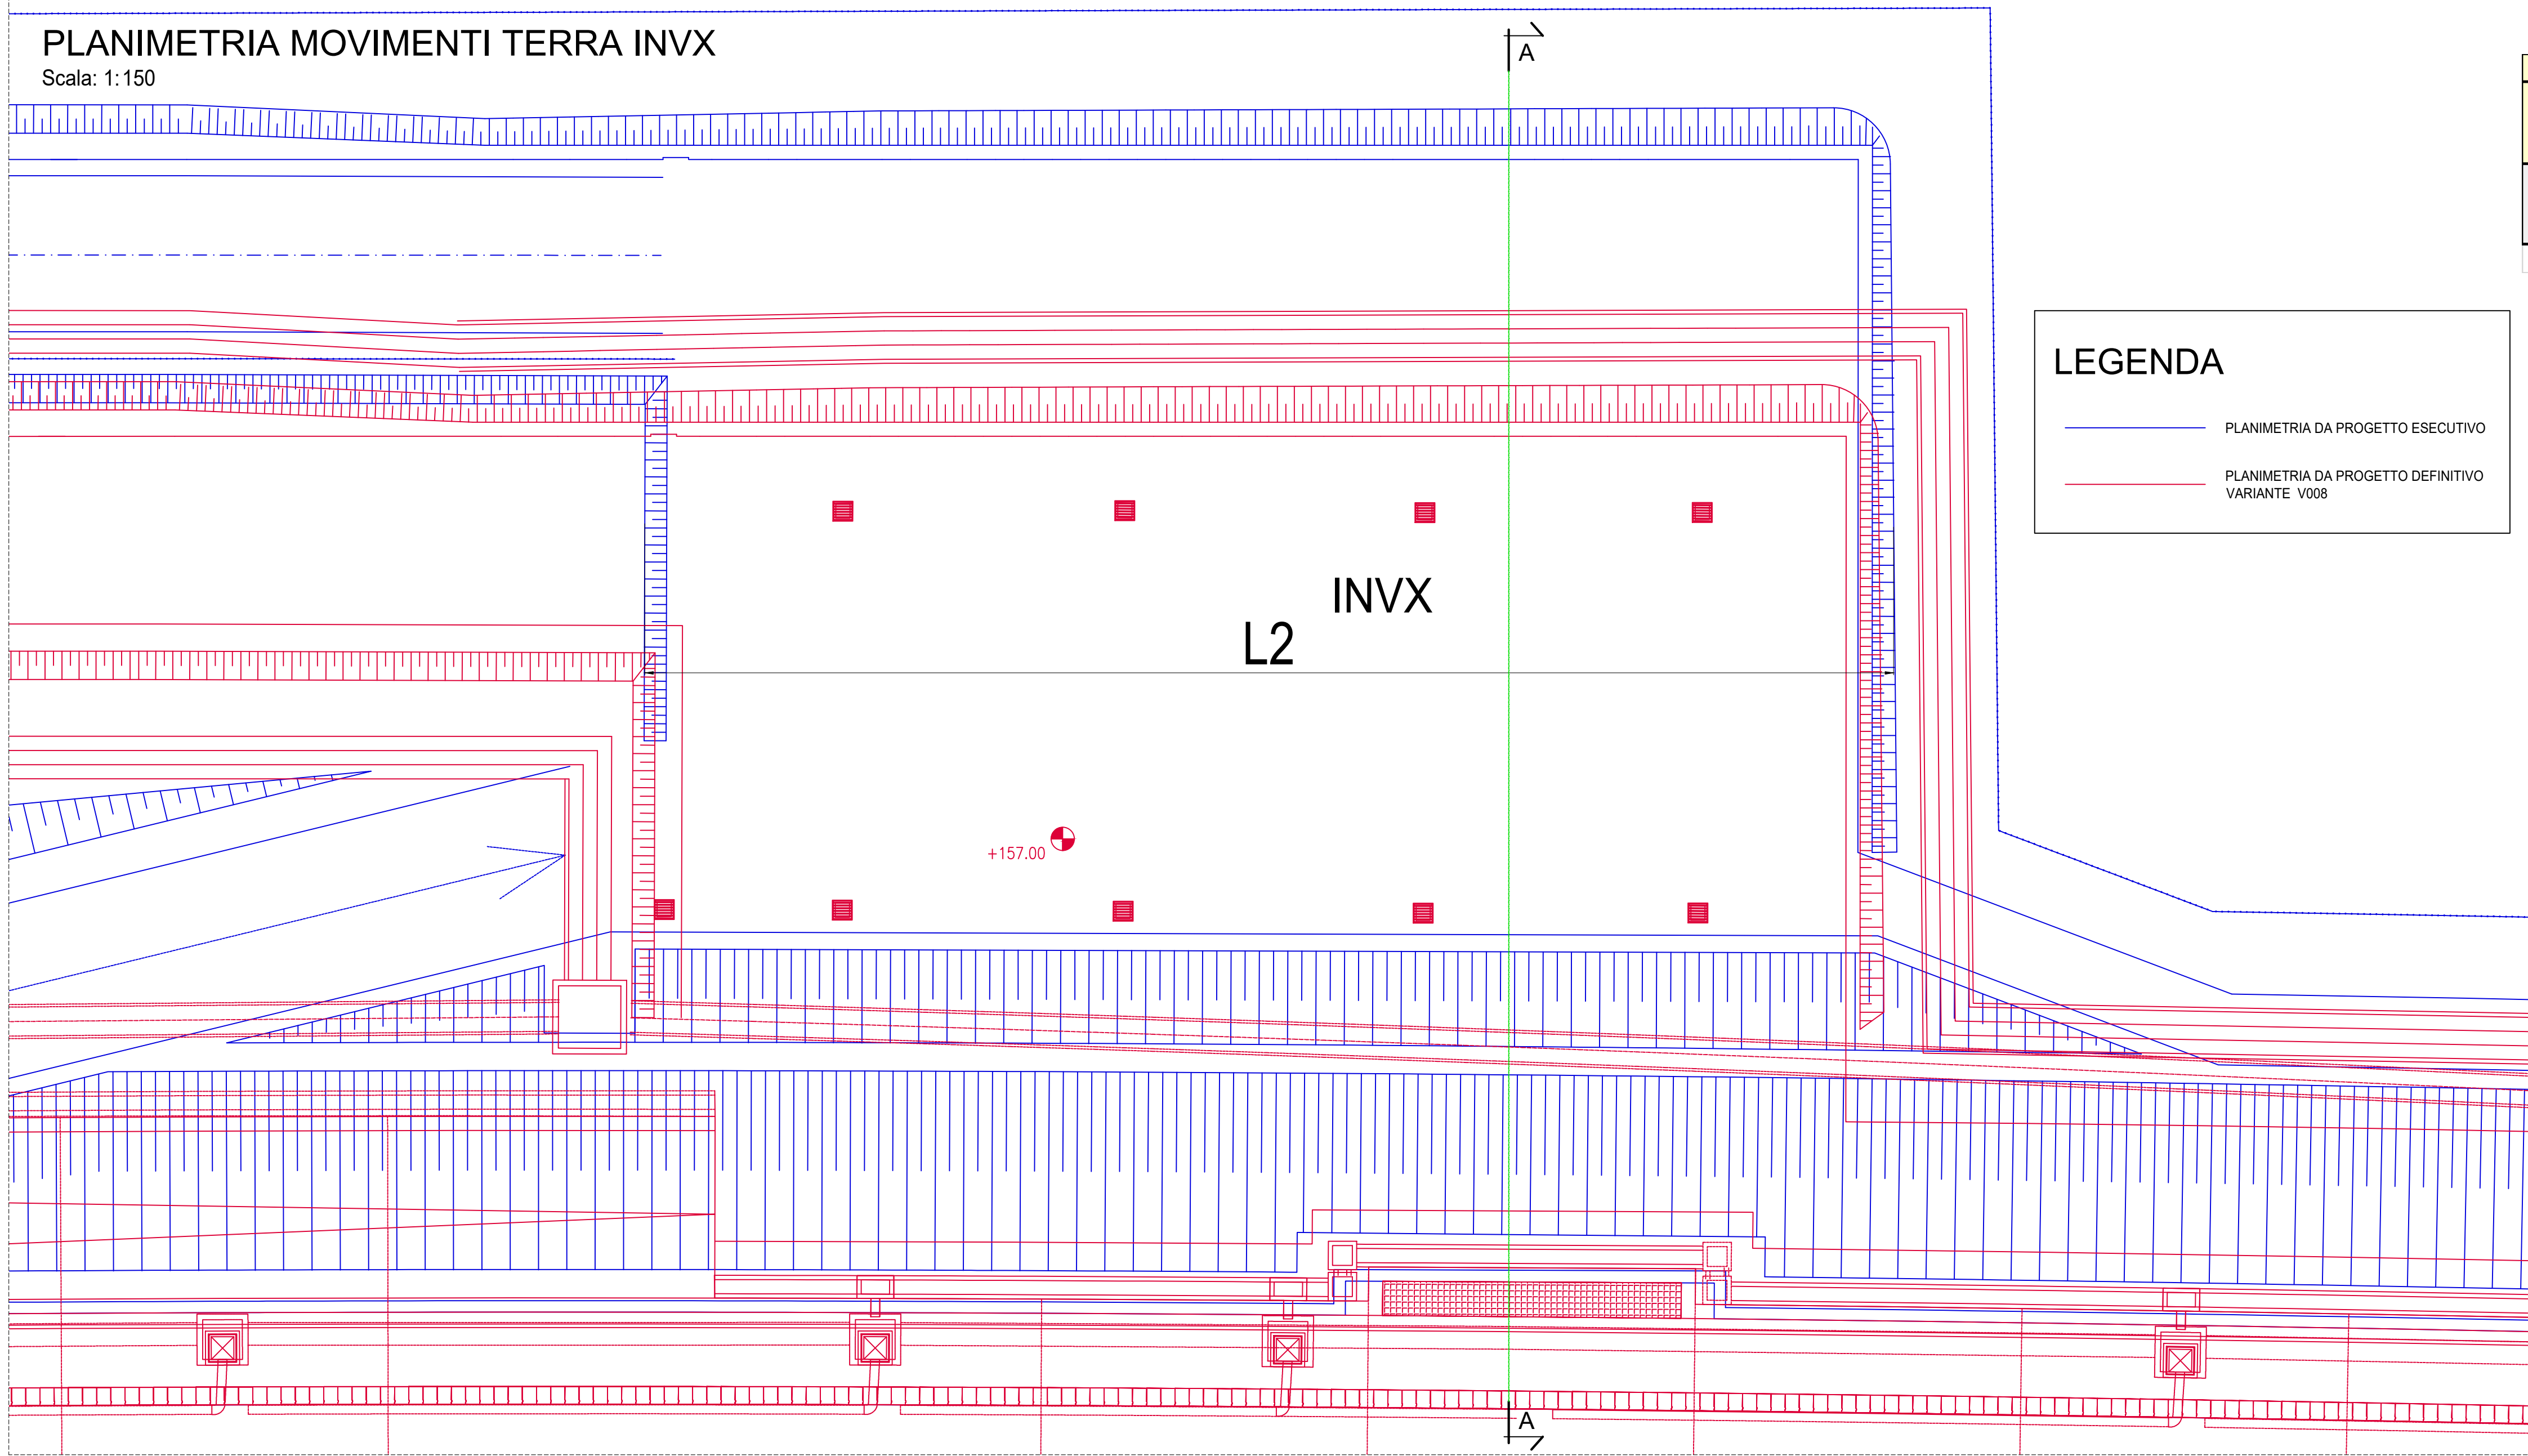

LEGENDA


- PLANIMETRIA DA PROGETTO ESECUTIVO
- PLANIMETRIA DA PROGETTO DEFINITIVO VARIANTE V008

Movimenti Terra - Pozzolo Nord

WBS	Posizione	Area		Altezza media		Maggiore Rinterro [mc]	Maggiore Scavo [mc]
		Nome	[mq]	Nome	[m]		
INVX	Lato Binario pari	A9	53,73	L2	43,00	2310,39	2310,39
		A10	24,28		43,00	1043,83	
		A11	-11,96		43,00	-514,32	
Totali						2839,89	2310,39

SEZIONE TRASVERSALE MOVIMENTI TERRA

Scala: 1:100

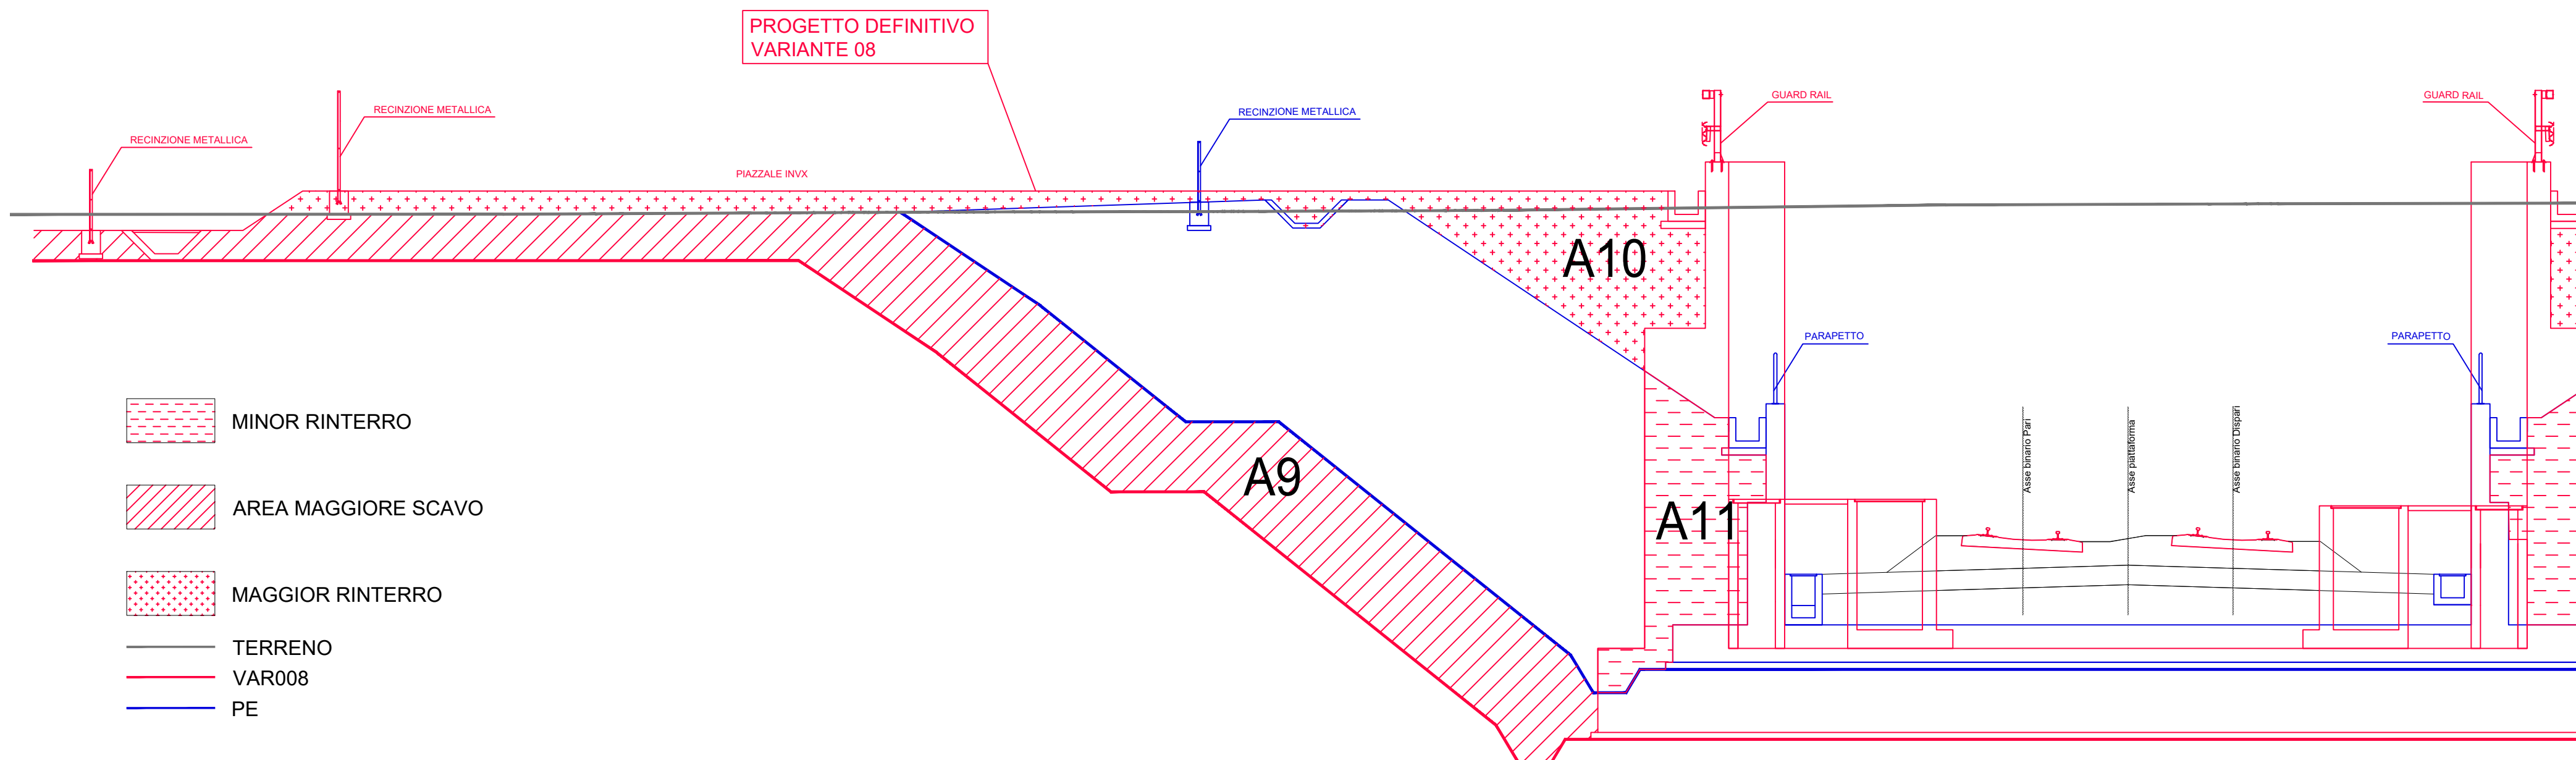

- MINOR RINTERRO
- AREA MAGGIORE SCAVO
- MAGGIOR RINTERRO
- TERRENO
- VAR008
- PE

COMMITTENTE:



ALTA SORVEGLIANZA:



GENERAL CONTRACTOR:



INFRASTRUTTURE FERROVIARIE STRATEGICHE DEFINITE DALLA LEGGE OBIETTIVO N.443/01

TRATTA A.V./A.C. TERZO VALICO DEI GIOVI
PROGETTO DEFINITIVO

VAR0008 - SPECIFICHE TECNICHE INTEROPERABILITÀ
INVX - Piazzale FFP + Viabilità di Accesso Binario Pari

Movimenti Terra
Planimetria e sezioni

GENERAL CONTRACTOR Consorzio Cociv Ing. N. Meister		DIRETTORE LAVORI		SCALA: varie
COMMESSA A 3 0 1	LOTTO 0 0	FASE D	ENTE CV	TIPO DOC. AZ
OPERA/DISCIPLINA IN VX 00		PROGR. 0 0 2	REV. A	

Rev.	Descrizione emissione	Redatto	Data	Verificato	Data	Progettista Integratore	Data	IL PROGETTISTA
A00	PRIMA EMISSIONE	3BA s.r.l.	16/06/2020	COCIV	17/06/2020	A. Mancarella	18/06/2020	 Dott. Ing. A. Mancarella Qualità Integrata - Rev. TO n. 6271 R
A01	REVISIONE INTERNA	3BA s.r.l.	29/06/2020	COCIV	30/06/2020	A. Mancarella	01/07/2020	

n. Elab.

Nome File: A301-00-D-CV-AZ-INVX-0-002_A01
CUP: F81H200000008