PLANIMETRIA INVX

Scala: 1:100

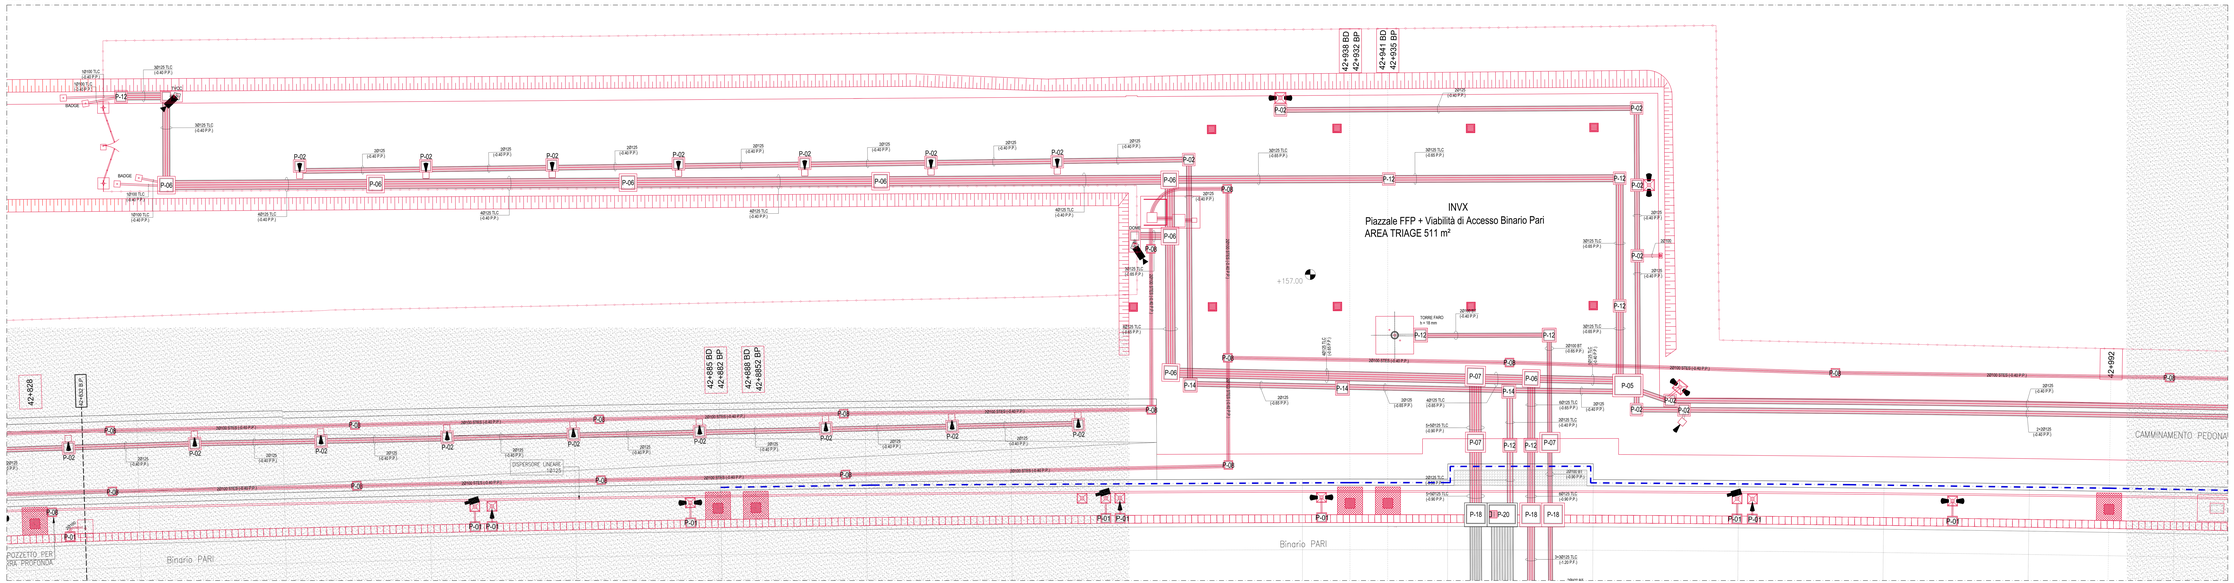

LEGENDA

- BASAMENTO TORRE FARO 18m — Dim. 3.00 x 3.00 x 0.80 m — variante n. 1 - INVX
- BASAMENTO STES — dim. 4.00 x 2.00 m — variante n. 2 - INVX
- BASAMENTO TVCC — variante n. 1 - INVX
- BASAMENTO DOME — variante n. 1 - INVX
- BASAMENTO DIFFUSIONE SONORA — Dim. 0.80 x 0.80 x 1.00 m — variante n. 5 - INVX
- BASAMENTO TELECAMERE — Dim. 0.80 x 0.80 x 1.00 m — variante n. 2 - INVX
- BASAMENTO LUCI — Dim. 0.80 x 0.80 x 1.00 m — variante n. 5 - INVX
- BASAMENTO PALO T.E. — variante n. 3 - INVX
- TELEFONO EMERGENZA — variante n. 1 - INVX
- BASAMENTO BADGE — Dim. 0.50 x 0.50 x 0.80 m — variante n. 1 - INVX
- RECINZIONE (h = 1.30 m) — vedi elaborato A301-GA-D-CV-LA-TR14-0-X-003
- RECINZIONE (h = 2.00 m) — vedi elaborato A301-GA-D-CV-LA-TR14-0-X-003
- GUARD RAIL — vedi elaborato A301-GA-D-CV-LA-TR14-0-X-003
- CANALETTE PORTACAVI TIPO 2 — vedi elaborato A301-GA-D-CV-LA-TR14-0-X-003
- CANALETTE PORTACAVI TIPO 1 — vedi elaborato A301-GA-D-CV-LA-TR14-0-X-003
- P-01 — POZZETTO P-01 — Dim. 60x60x100(h) Sp. 10 — variante n. 4 - INVX
- P-02 — POZZETTO P-02 — Dim. 70x70x100(h) Sp. 15 — variante n. 15 - INVX
- P-05 — POZZETTO P-05 — Dim. 120x200x160(h) Sp. 20x30 — variante n. 1 - INVX
- P-06 — POZZETTO P-06 — Dim. 160x100x120(h) Sp. 20x30 — variante n. 3 - INVX
- P-07 — POZZETTO P-07 — Dim. 120x120x140(h) Sp. 20 — variante n. 3 - INVX
- P-09 — POZZETTO P-09 — Dim. 50x50x100(h) Sp. 10 — variante n. 7 - INVX
- P-12 — POZZETTO P-12 — Dim. 80x80x100(h) Sp. 15 — variante n. 5 - INVX
- P-14 — POZZETTO P-14 — Dim. 130x130x140(h) Sp. 20 — variante n. 3 - INVX
- P-18 — POZZETTO P-18 — Dim. 140x140x120(h) Sp. 20x30 — variante n. 1 - INVX
- P-20 — POZZETTO P-20 — Dim. 140x200x120(h) Sp. 20x30 — variante n. 1 - INVX
- DELIMITAZIONE AREA TRIAGE

PROSPETTO BINARIO PARI

Scala: 1:100

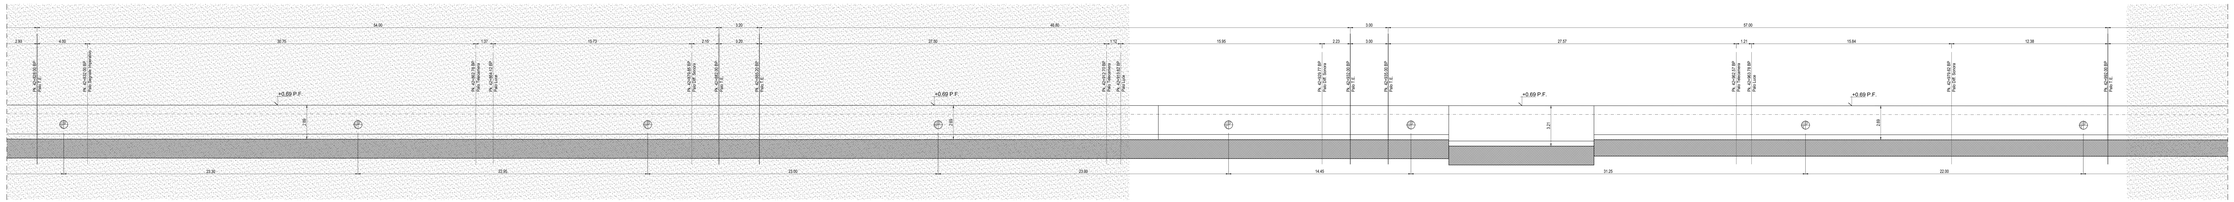

COMMITTENTE:

RFI RETE FERROVIARIA ITALIANA
GRUPPO FERROVIE DELLO STATO ITALIANE

ALTA SORVEGLIANZA:

ITALFERR
GRUPPO FERROVIE DELLO STATO ITALIANE

GENERAL CONTRACTOR:

COCIV
Consorzio Stabile Infrastrutture

INFRASTRUTTURE FERROVIARIE STRATEGICHE DEFINITE DALLA LEGGE OBIETTIVO N.443/01

TRATTA A.V./A.C. TERZO VALICO DEI GIOVI
PROGETTO DEFINITIVO

VAR0008 - SPECIFICHE TECNICHE INTEROPERABILITÀ
TR14 - Trincea di Linea III Valico da pk. 42+778,8 a pk. 44+152,646
Confronto PE e PD VAR008
Planimetria

GENERAL CONTRACTOR	DIRETTORE LAVORI	SCALA
Consorzio Cociv Ing. G. Sciascia		1:100

COMMESSA	LOTTO	FASE	ENTE	TIPO DOC.	OPERA/DISCIPLINA	PROGR.	REV.
A301	00	D	CV	PA	INVX00	002	A

PROGETTAZIONE									
Rev.	Descrizione emissione	Redatto	Data	Verificato	Data	Progettista Integrato	Data	IL PROGETTISTA	
A00	PRIMA EMISSIONE	SBA s.r.l.	30/06/2020	COCIV	17/08/2020	A. Mancarella	30/06/2020		
B01	REVISIONE INTERNA	SBA s.r.l.	28/06/2020	COCIV	28/08/2020	A. Mancarella	28/08/2020	COCIV Consorzio Stabile Infrastrutture Ing. G. Sciascia	

Scala di riduzione: 1 : 1

Nome File: A301-GA-D-CV-PA-INVX-002-A01.dwg
CUP: F81H92000000008